


GRUNNMYND J.H.

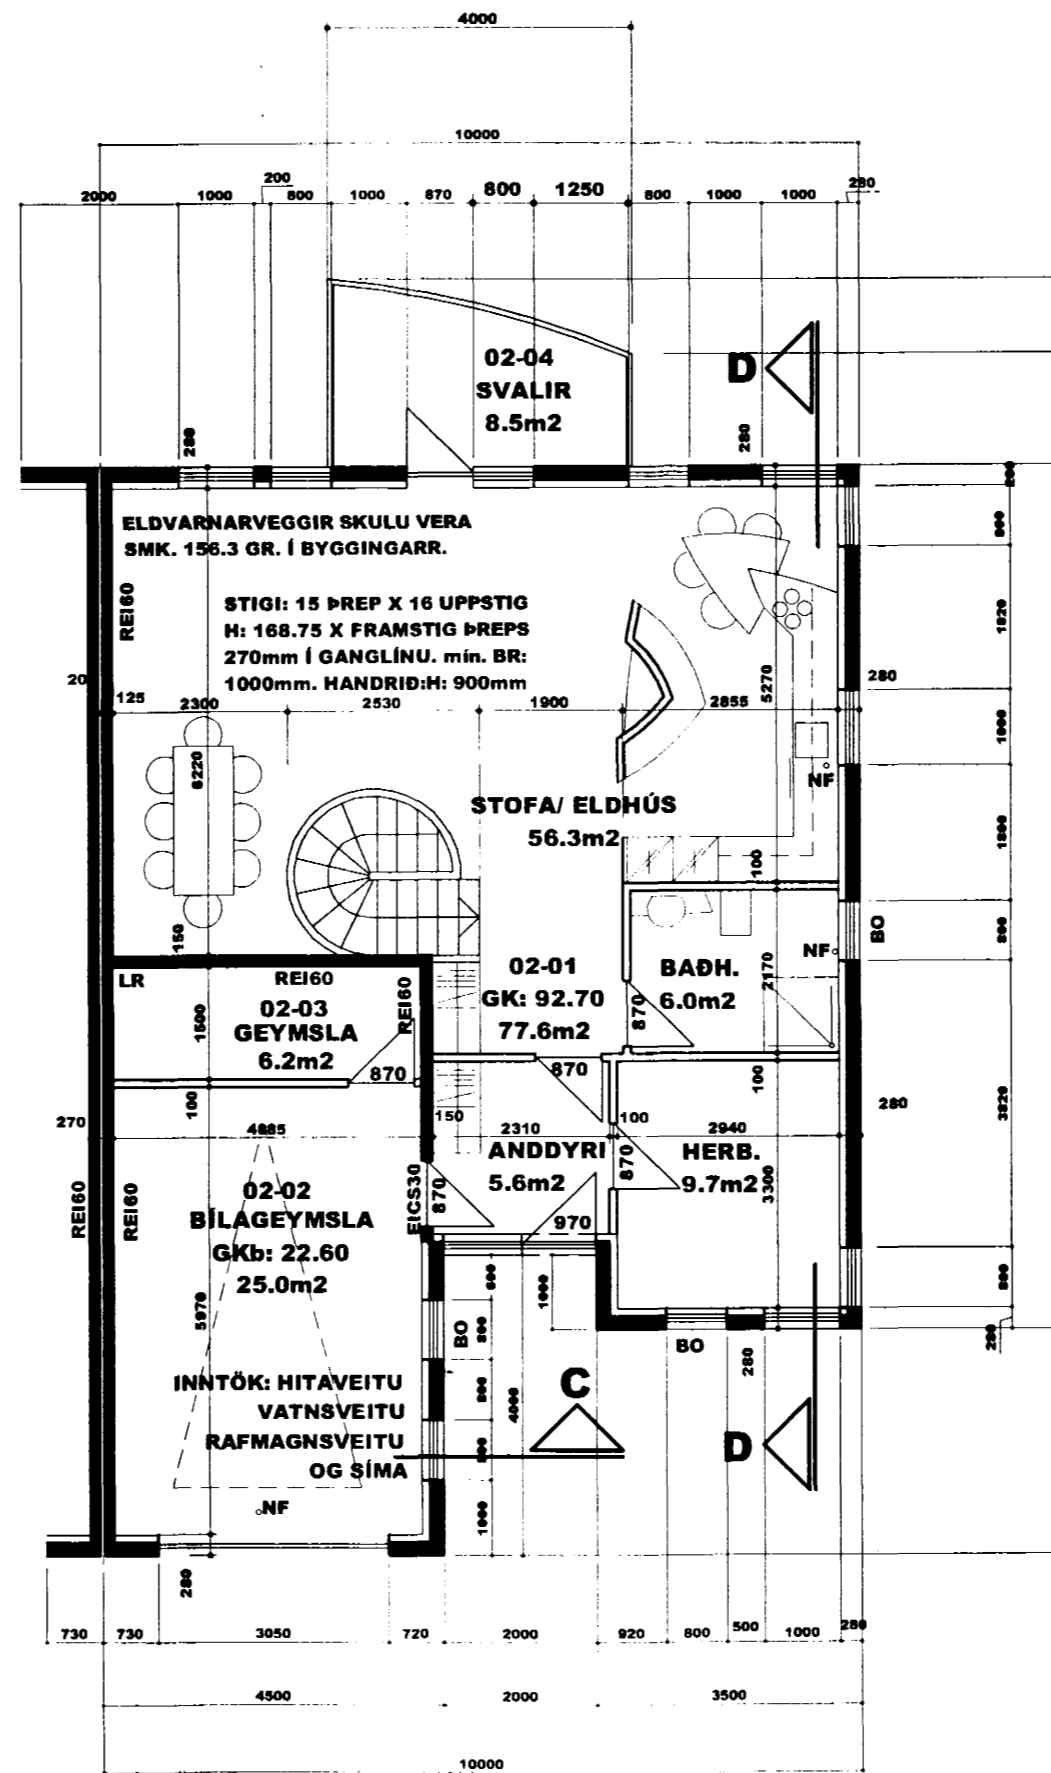

GRUNNMYND 1.H.

**BREYTING: STAÐSETNING Á HREINLÆTIST. Í BADHERBERGI Á JARÐHÆÐ OG 1. HÆÐ HEFUR VERIÐ BREYTT TIL AÐ SAMRÆMAST VERKFRÆÐITEIKNINGUM, ÞESSI BREYTING NÆR AÐEINS TIL ÞRASTARÁS NR. 20, ALLT ANNAD ER ÖBREYTT.**



HEITI: **RÁÐHÚS VIÐ ÞRASTARÁS 20. 220 HAFNARFJÖRÐUR**  
 HANNAÐ: **HÓMEIRA GHARAVI ÞORGEIR ÞORGEIRSSON**  
 DAGS: **24.07.01** MKV: **1:100** TEIKN.NR.: **10 / 10** VERKEFNI NR.: **0107150**  
 SAMÞYKKT: **[Signature]** KENNITALA: **240657-5469**  
**BYGGINGAR OG SKIPULAGSHÖNNUN ehf. kt:501000-2050 VSK:24965**  
**SÚÐURLANDSÞRAUT 10, 108 REYKJAVÍK. S/ F: 588.8890 telknistofan@tal.is**