




Samþykkt þann


02 MAI 2001

Byggingafultrúinn í Hafnarfirði  
F.h. Kristján Þórarinnsson

KJP

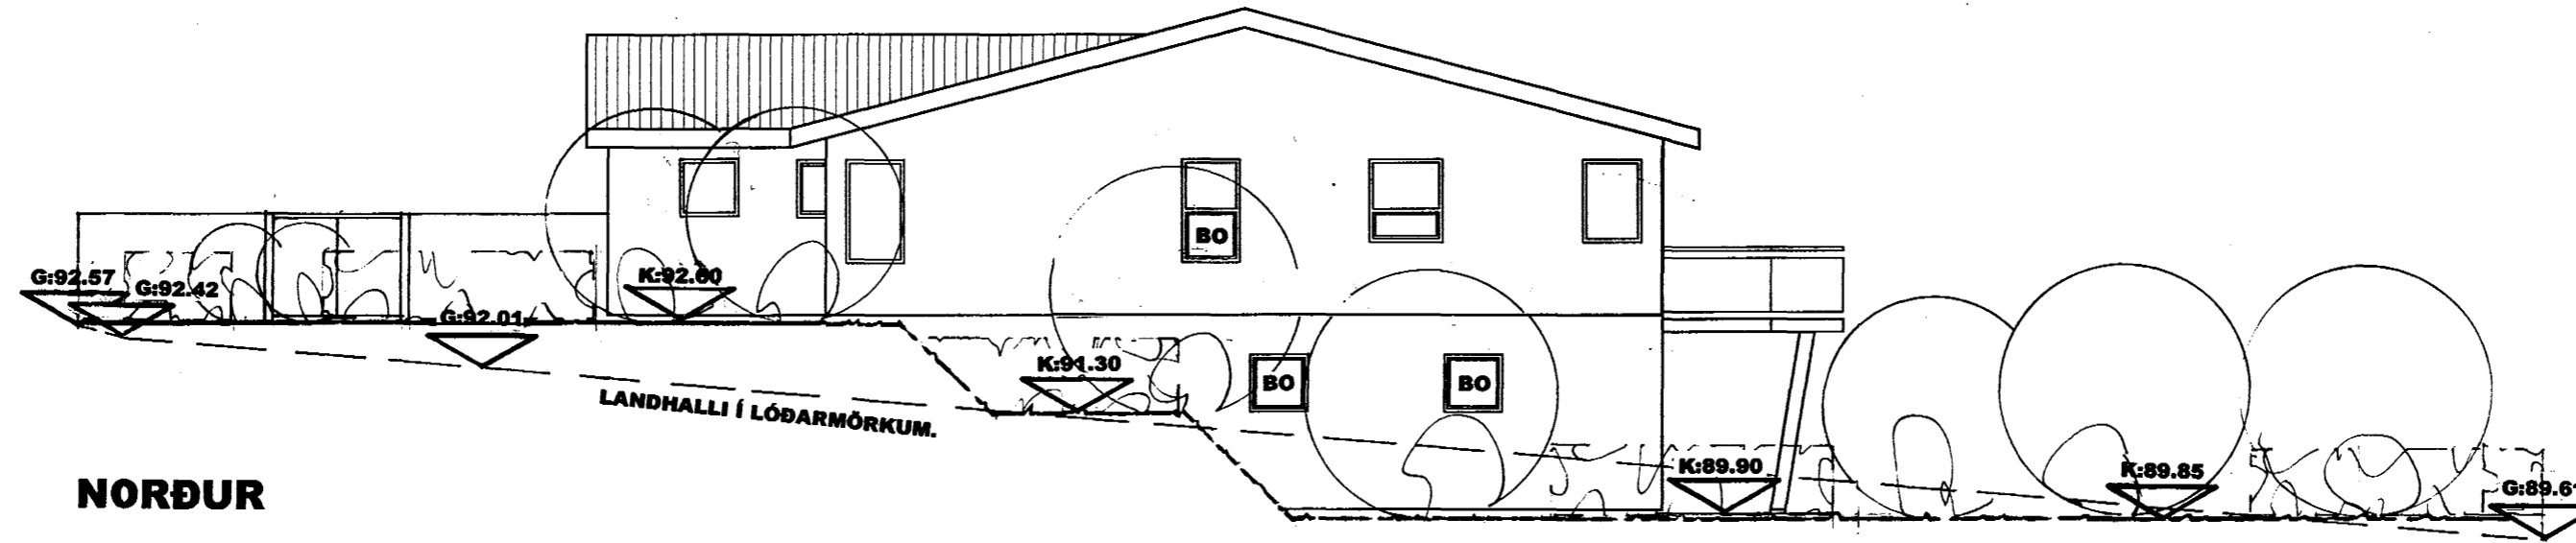


NORDUR

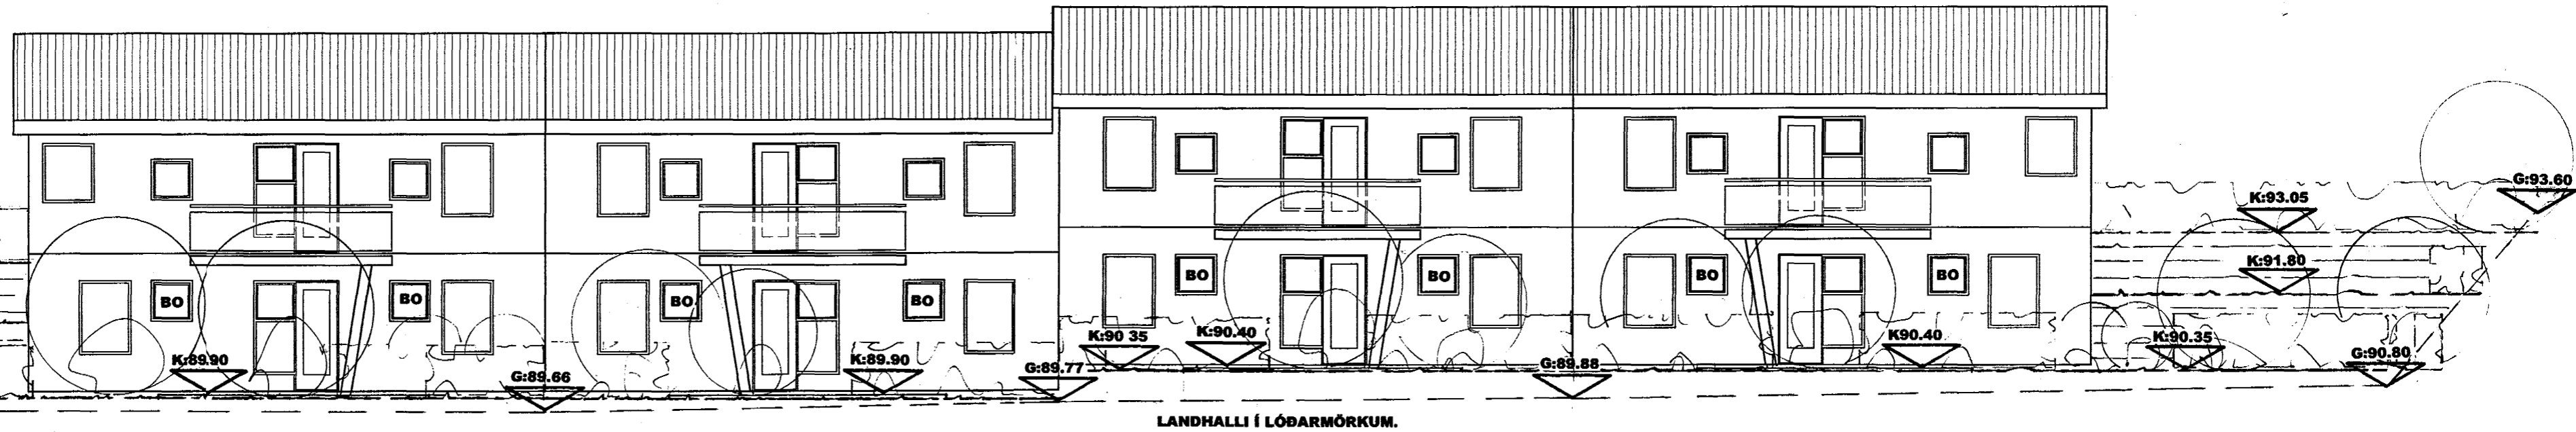


VESTUR

tifftopdf - www.rubissoftware.com - Demo Version

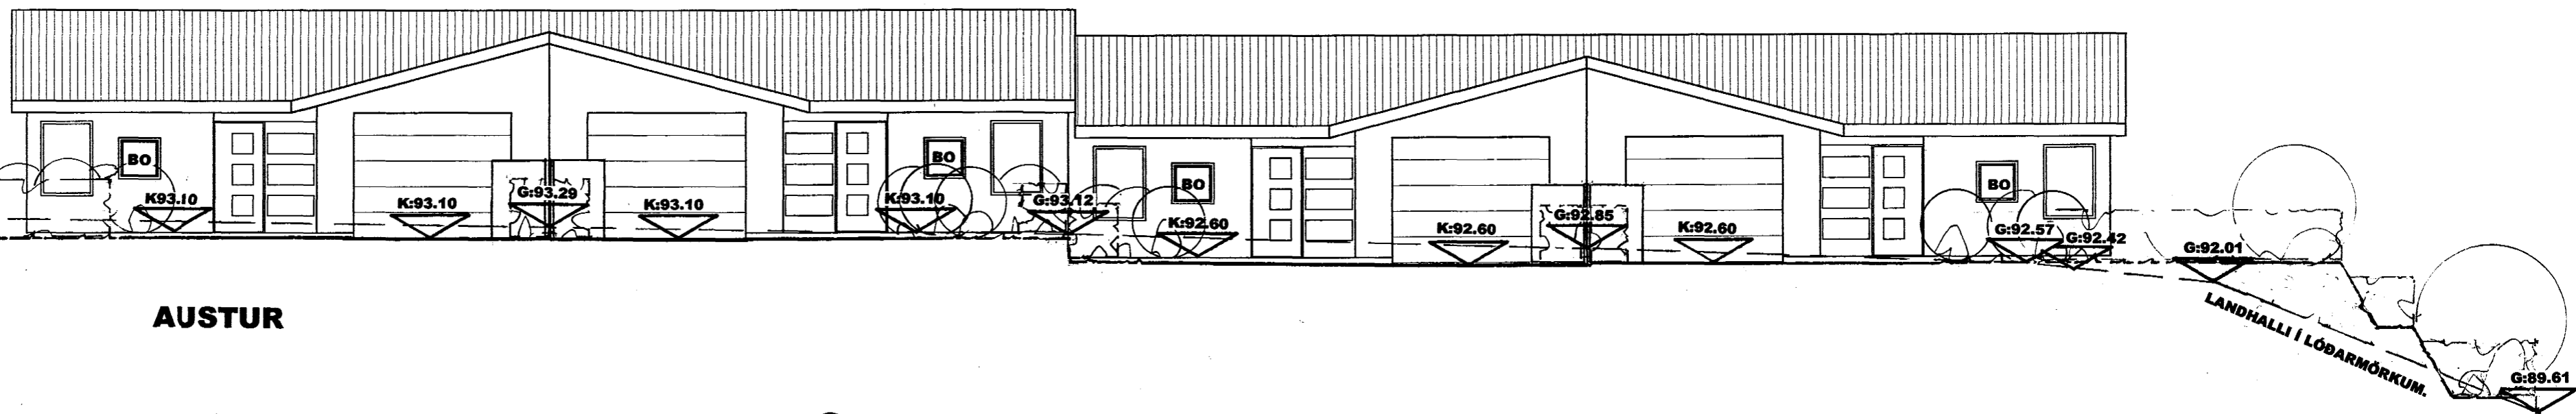

AUSTUR

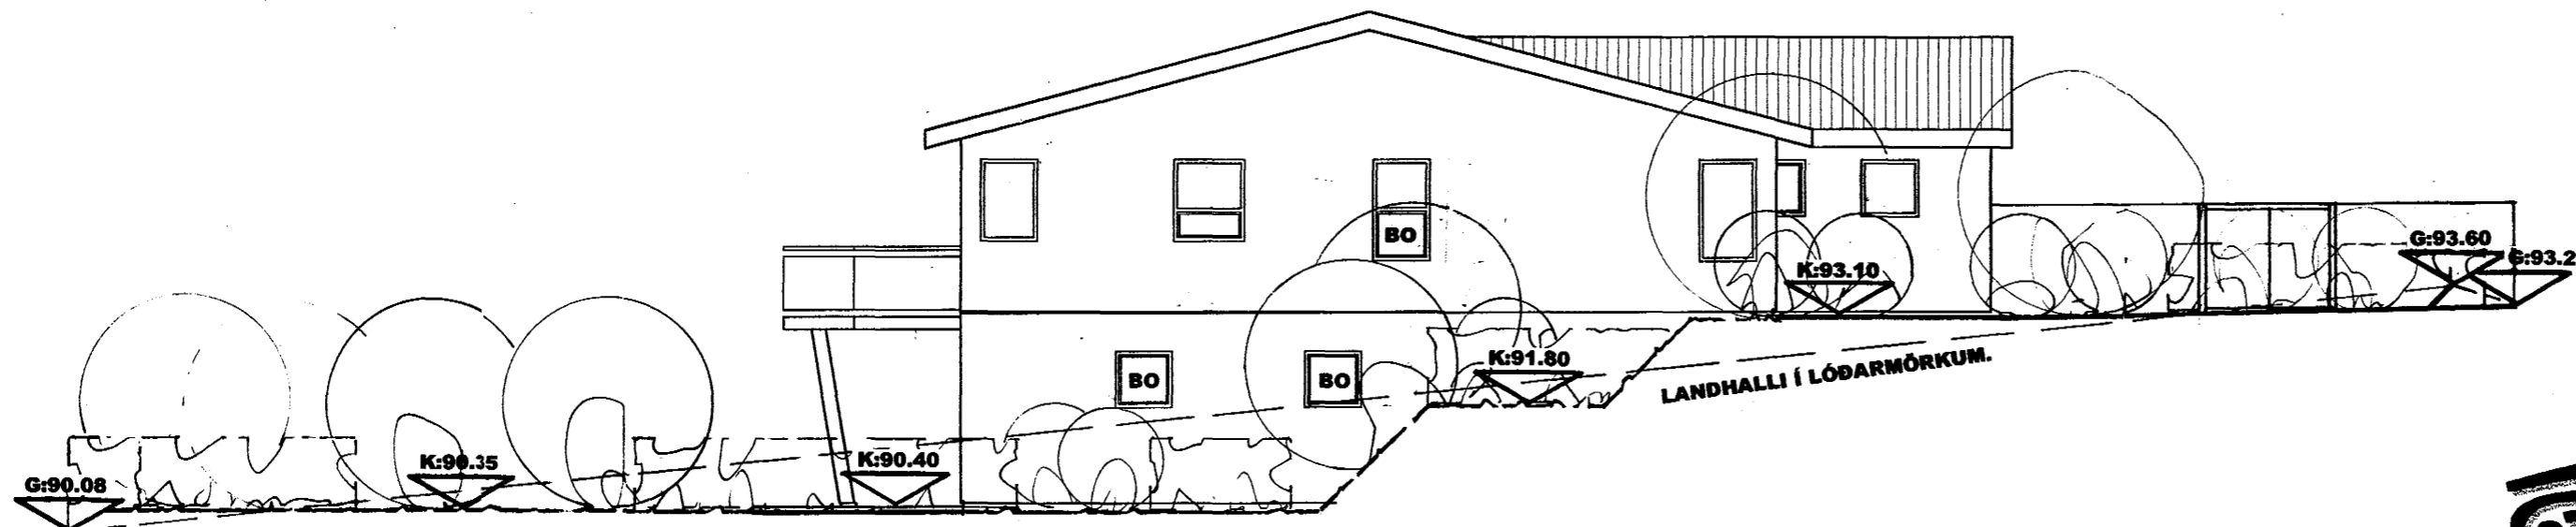

SUDUR

BREYTING: 26.04.01., GLUGGAR 2. HÆÐAR Á NORDUR OG SUDUR HLIÐ.

HEITI: RADHÚS VIÐ PRASTARÁS 20, 22, 24 OG 26. 220 HF.

HANNAÐ: HÓMEIRA GHARAVI ÞORGEIR ÞORGEIRSSON

DAGS: 26.04.01 MVK:1:100 TEIKN.NR:05 / 10 VERKEFNI NR:0011139

SAMÞYKKT: KENNITALA: 240657-5469

TEIKNISTOFA ÞORGEIRS OG HÓMEIRU. Sími/Fax: 588.8890, teiknistofan@ta.lis. PÓSTHÓLF 1506, 121 RVK. BYGGINGAR, SKIPULAGS, LANDSLAGS OG INNAHÚSSHÖNNUN

