




Handwritten signature/initials

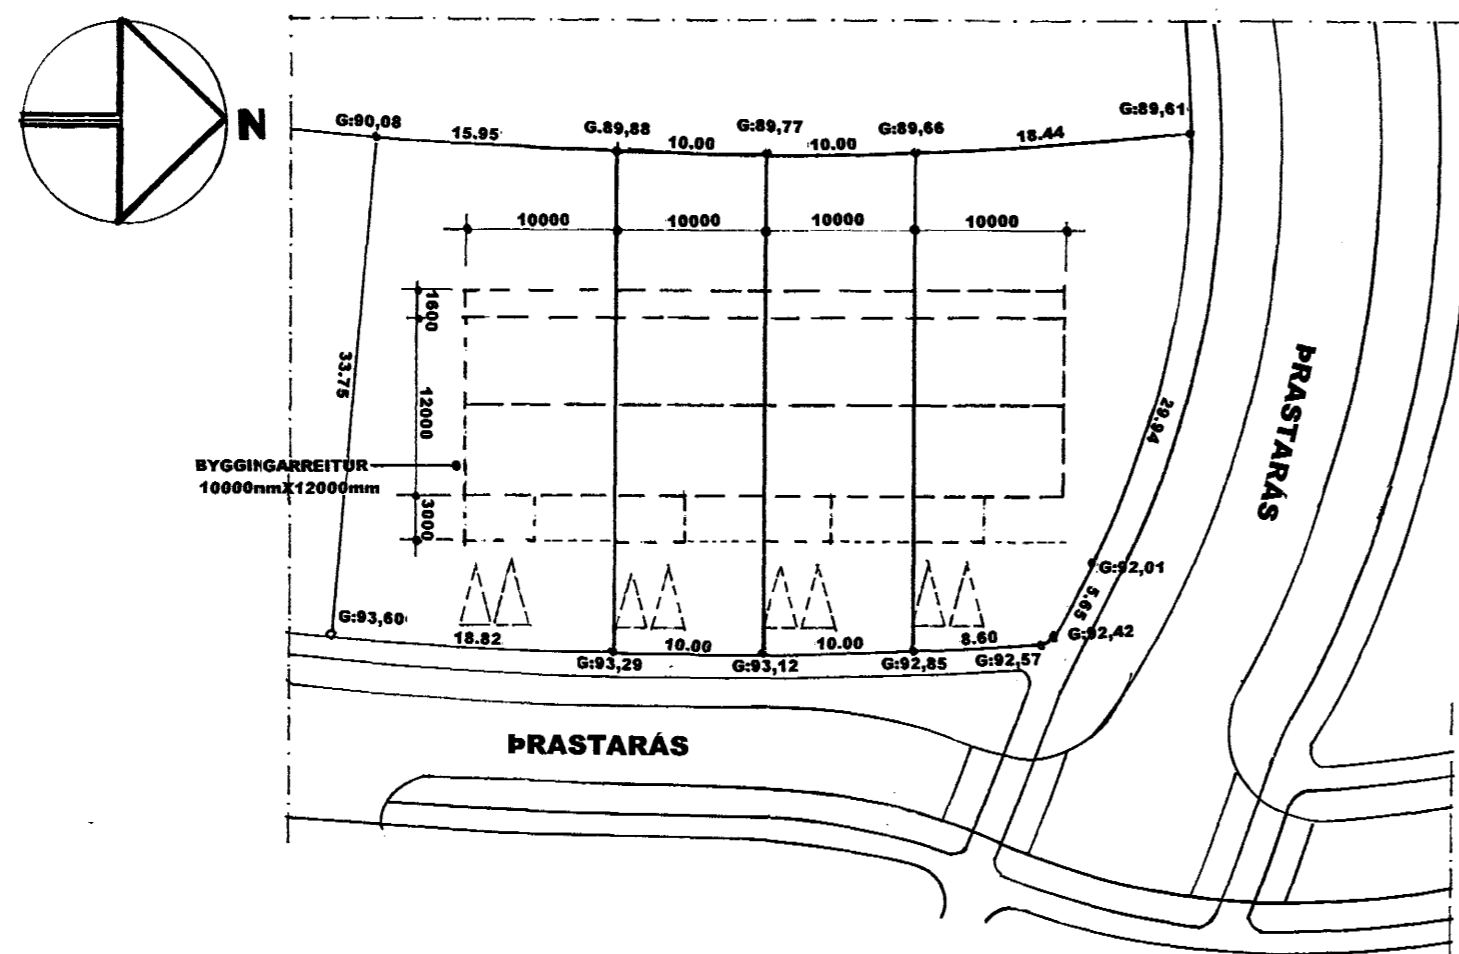

AFSTÖÐUMYND M:1:500
SAMKVÆMT GILDANDI SKIPULAGSSKILMÁLUM.

**RAÐHÚSIÐ VERÐUR HANNAÐ AÐ ÖLLU LEITI SAMKVÆMT GILDANDI SKIPULAGS-
SKILMÁLUM, EN ÓSKAÐ ER EFTIR UNÐANÞÁGU FRÁ SKILMÁLUM VEGNA
STAÐSETNINGAR Á BÍLAGEYMSLU, SJÁ TILLÖGU AÐ BREYTTRI AFSTÖÐUMYND.**


BYGGINGARLÝSING :

HÚSIÐ: ER TVEGGJA HÆÐA RAÐHÚS ÚR STEINSTEYPU MEÐ INNBYGGÐRI
BÍLAGEYMSLU.

SVALIR: OPNAR SVALIR SKULU VERA YFIR BÍLAGEYMSLU OG Á VESTURHLIÐ

ÞAK: SKAL VERA HEFÐBUNDIÐ MEÐ KLÆÐNINGU ÚR BÁRUJÁRNI, ÞAKHALLI
VERÐUR 15°.

ÍBÚÐAR STÆRÐ: HVER ÍBÚÐ SKAL VERA 200 m² . ÁSAMT BÍLAGEYMSLU.

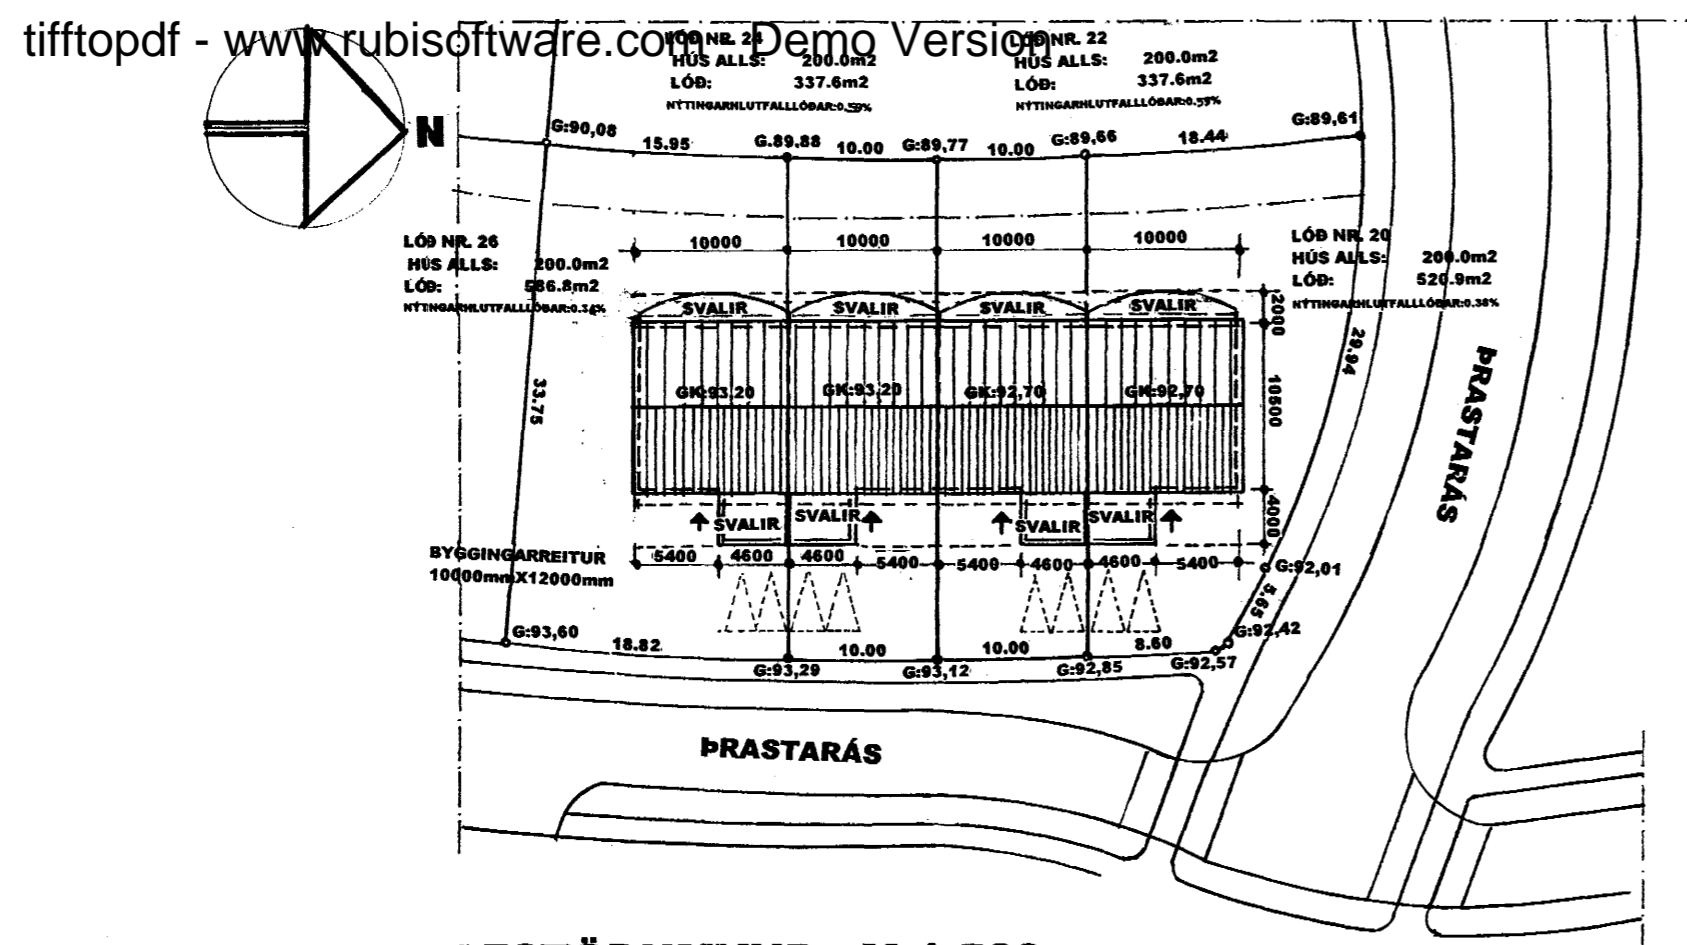

AFSTÖÐUMYND M:1:500
TILLAGA AÐ BREYTINGU



HEITI: **RAÐHÚS VIÐ ÞRASTARÁS 20, 22, 24 OG 26. 220 HF.**

HANNAÐ: **HÓMEIRA GHARAVI** ÞORGEIR ÞORGEIRSSON

DAGS: **31.01.01** M.V.K.: **1:500** TEIKN.NR.: **01 / 10** VERKEFNI NR.: **0011144**

SAMÞYKKT: *Signature* KENNITALA: **240657-5469**

TEIKNISTOFA ÞORGEIRS OG HÓMEIRU. SÍMI/FAX: **588.8890** . teiknistofan@tal.is . PÓSTHÓLF 1506 , 121 RVK.
BYGGINGAR , SKIPULAGS , LANDSLAGS OG INNHANÚSSHÖNNUN