

# Hús Enoks Sveinbjörnssonar




Samþykkt þann


11 MAI 2001

Byggingafulltrúinn í Hafnarfirði  
F.h. Kristján Þórarinnsson

*PK*

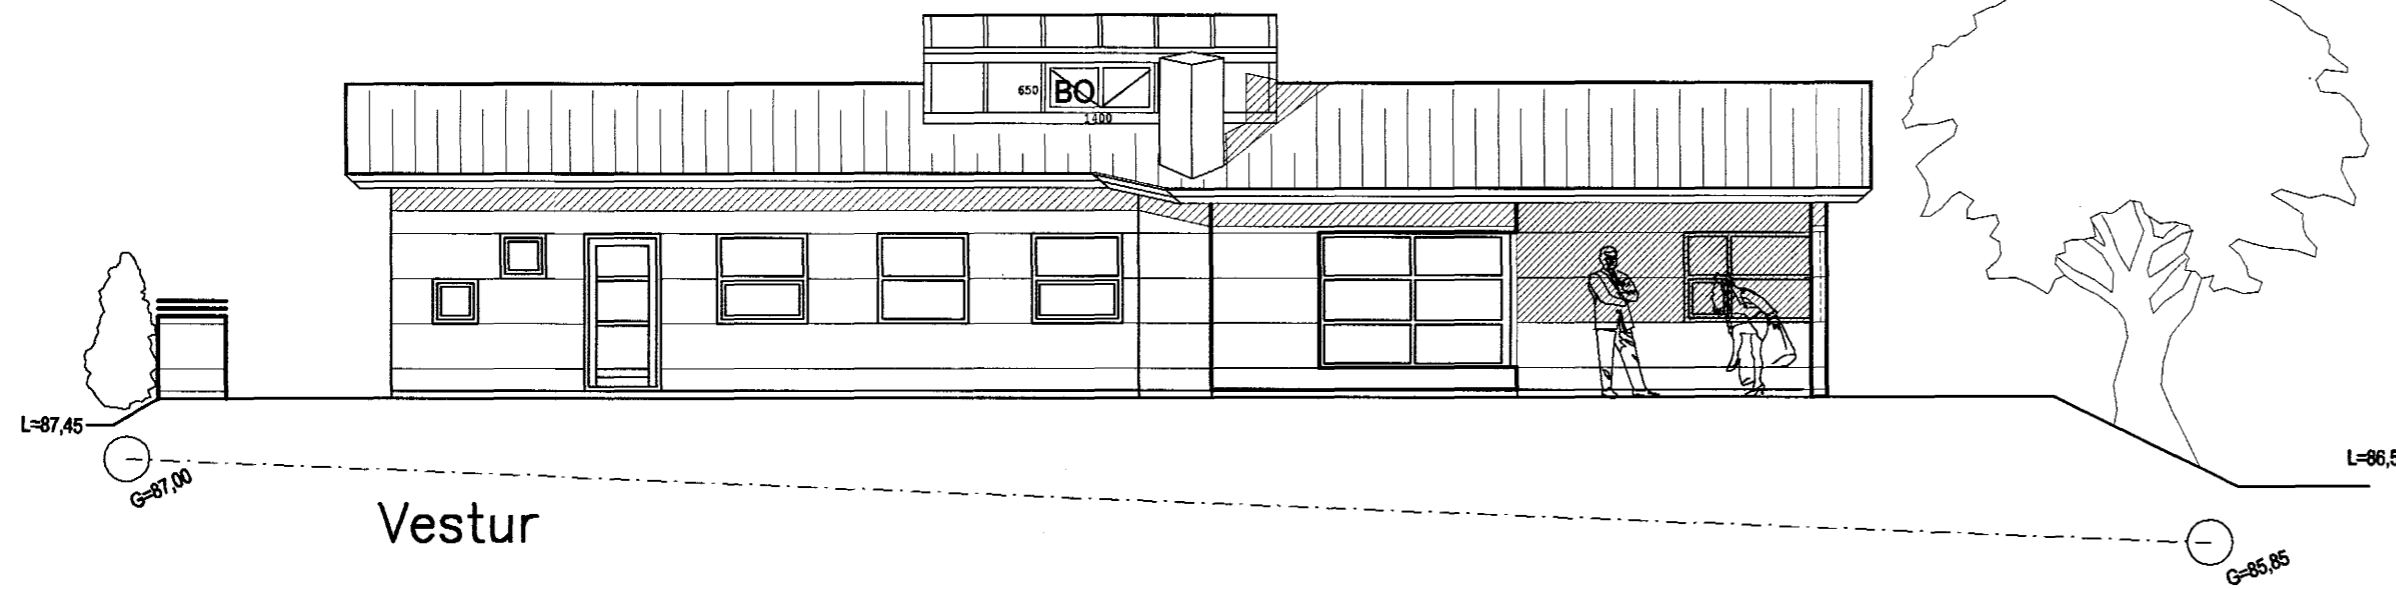


Vestur

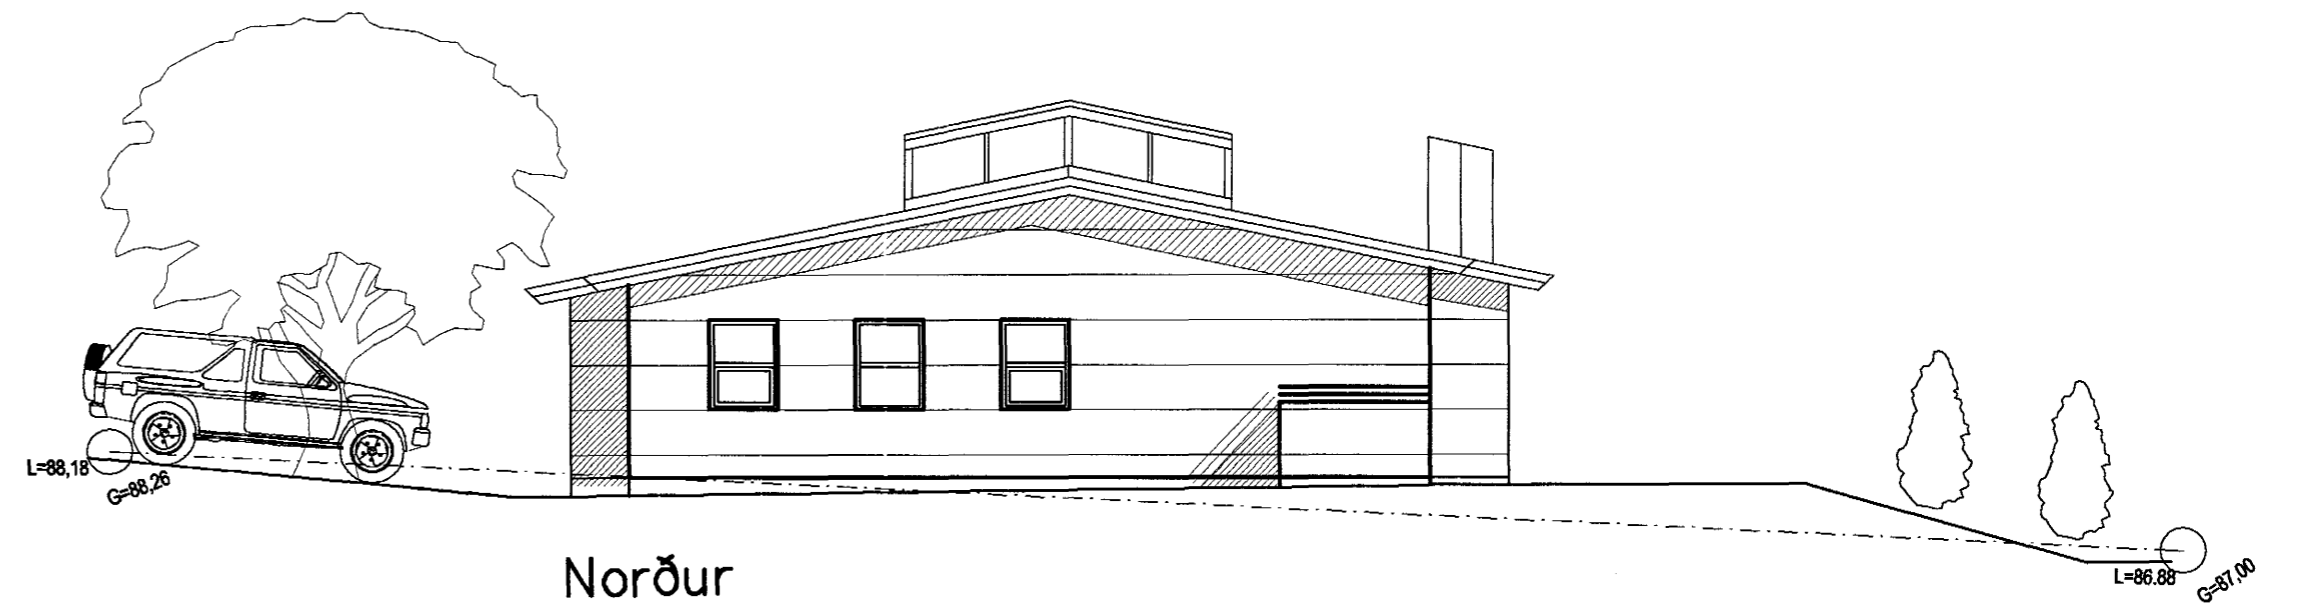

Norður



Austur

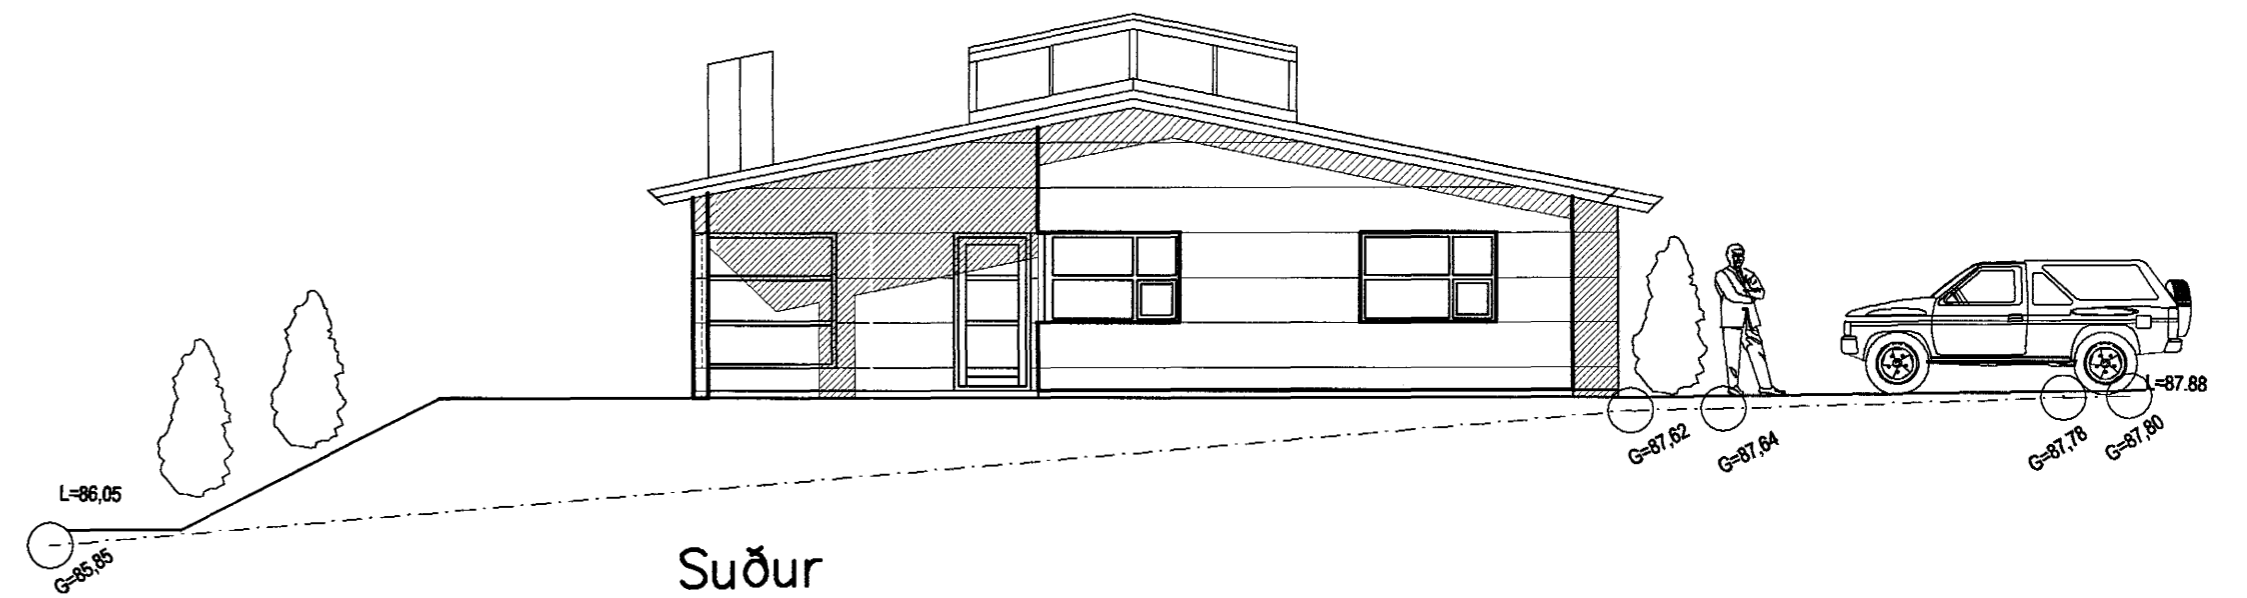

Suður

tifftopdf - www.rubissoftware.com - Demo Version

teiknistofa VGG skildinganesi 5

breytt: 02-05-2001 stallar og fláar, Sólstofa minnkuð BO á hana. VGG

skildinganesi 5, 101, reykjörk  
verkefni: Þratarás 21, Hafnarfjörður

teikningaheiti: Útlit

þjóðskrárnúmer: 97200210

landnúmer: 188089

dags: Febrúar 2001 kvarði 1: 100

teikningar nr.: 03

hannað VGG

samþykkt

*Hannað af teiknara*  
131155-3289