Samþykkt þann

0 5 JULI 2001

Byggingafulltrúinn í Hafnarfirði
F.h Kristján Þórarinsson

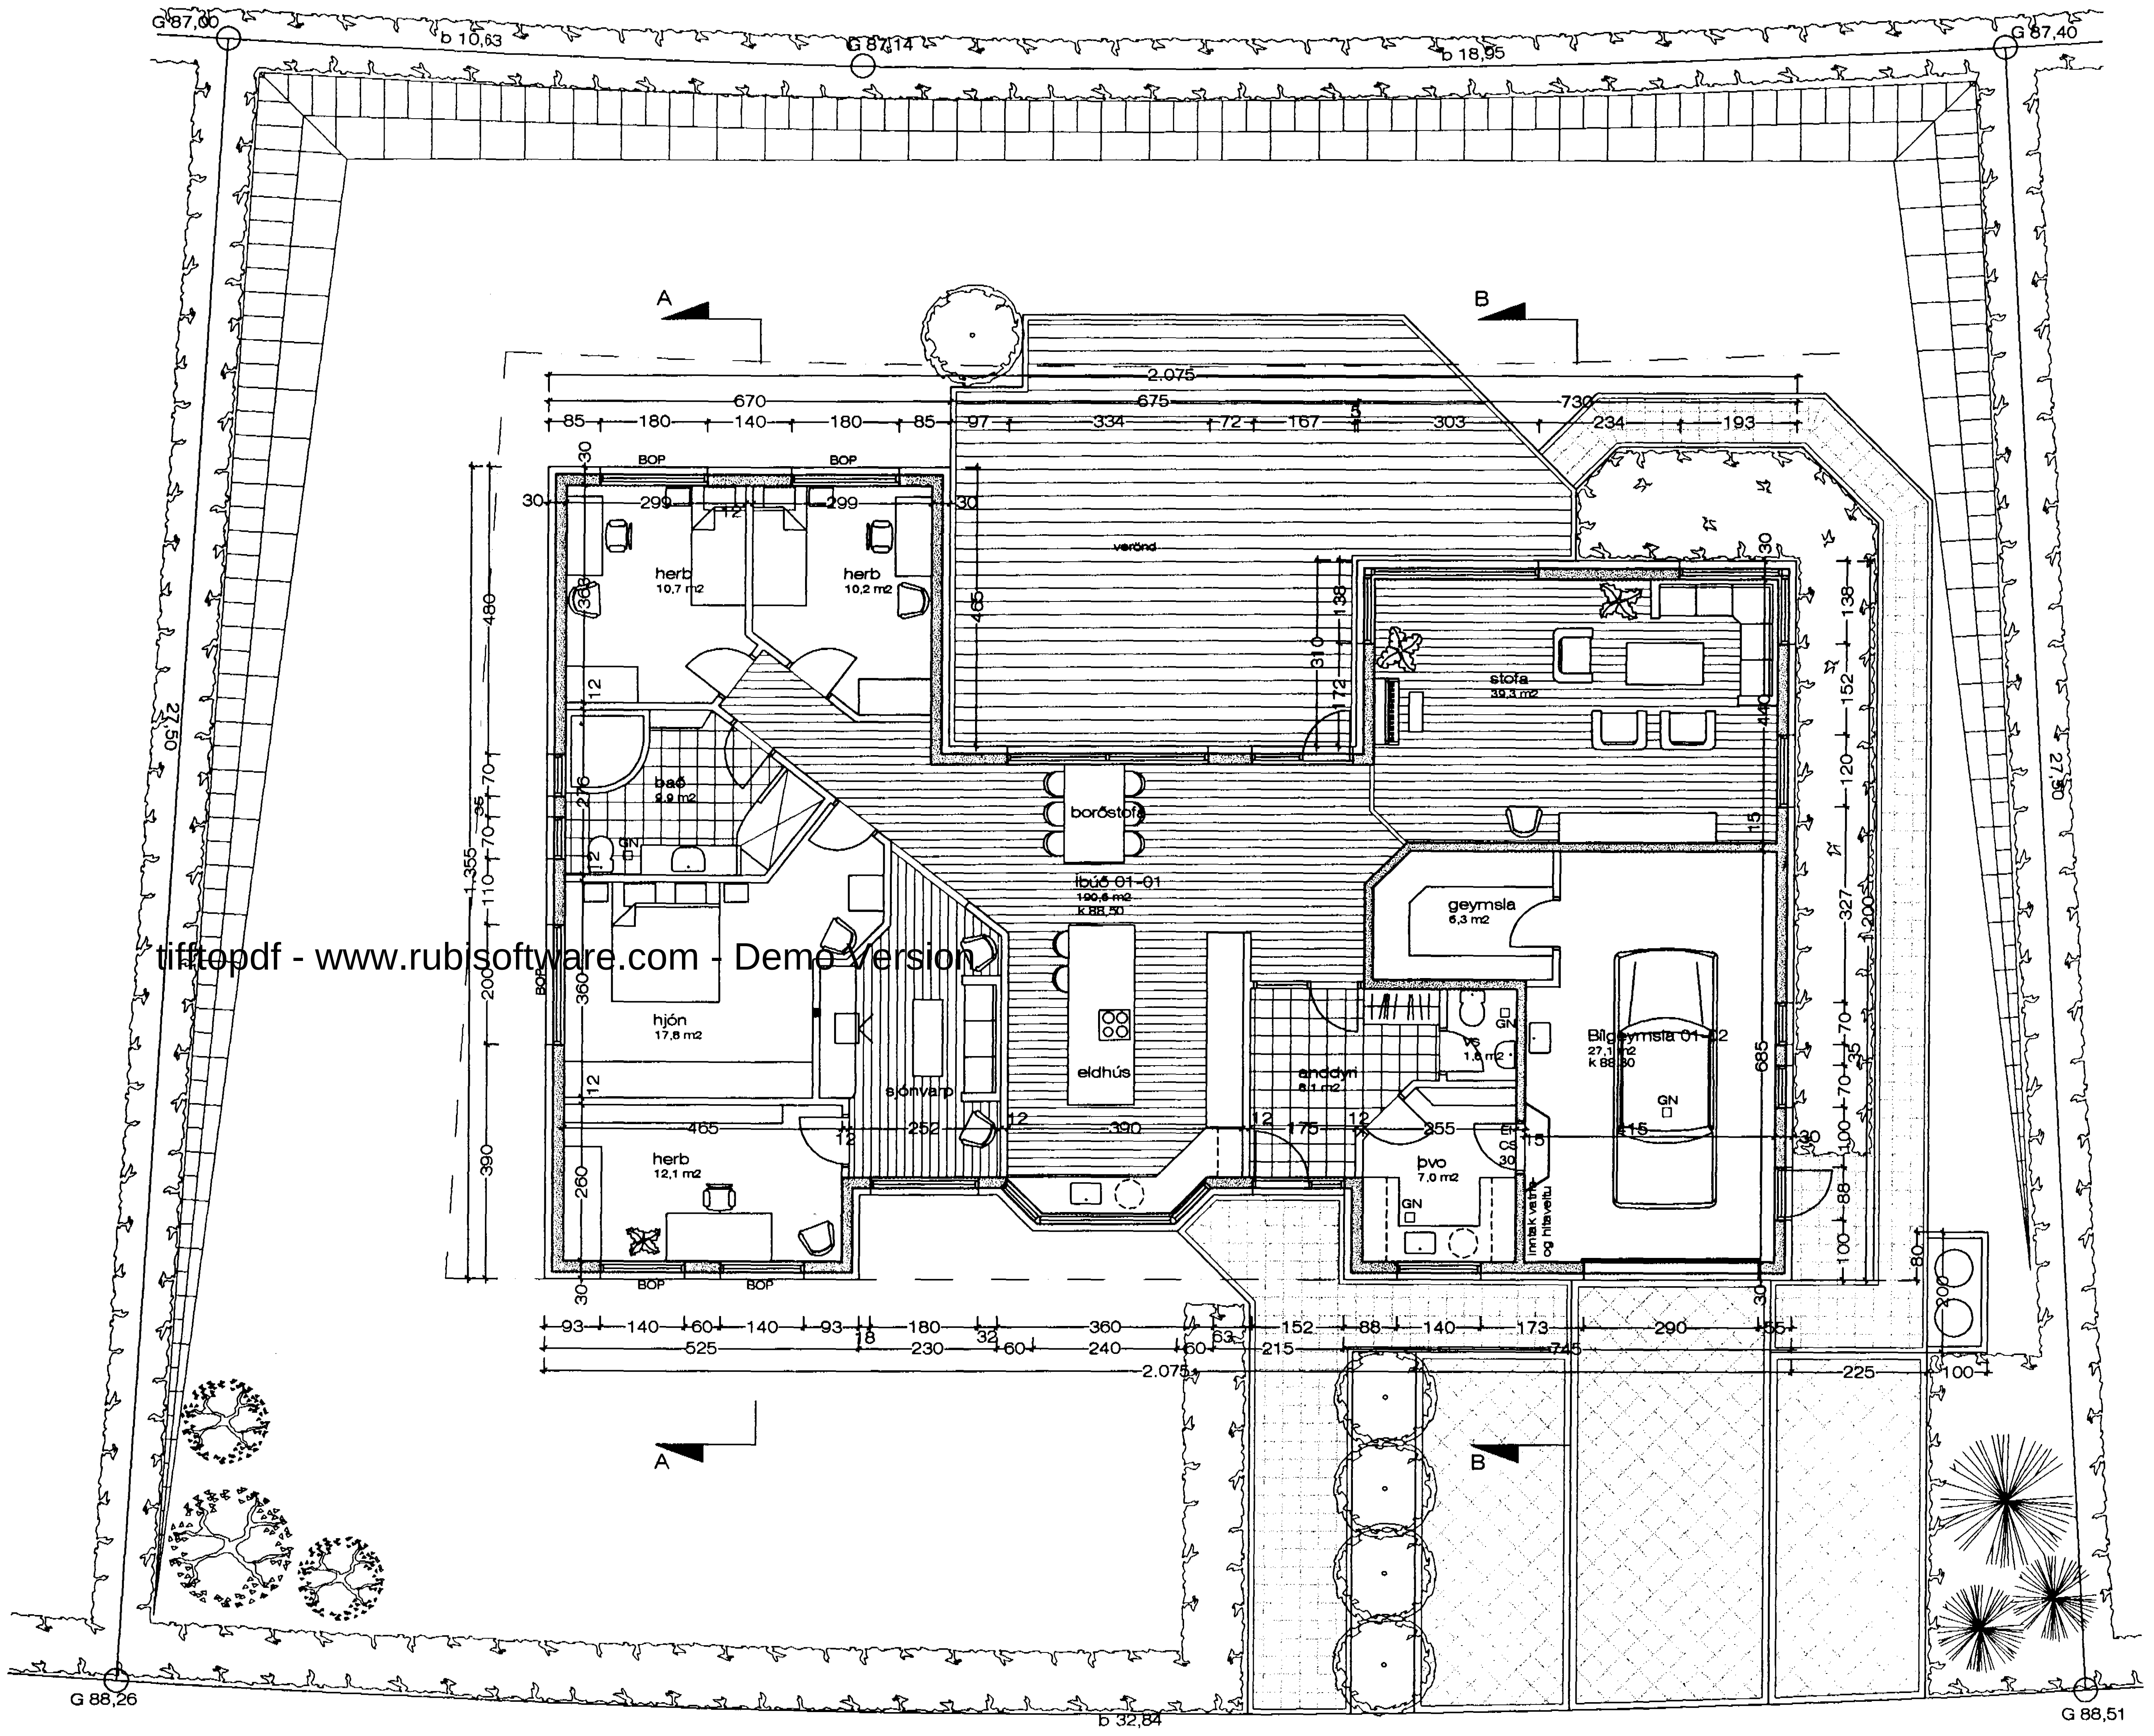

tifftopdf - www.rubisoftware.com - Demo Version

GRUNNMYND M 1 : 100

BYGGINGARLÝSING:

SÖKKLAR:
Sökklar eru steinsteyptir á fyllingu, sjá teikn. verkfræðings. Einangra skal niður á sökkulveggi 50 cm að innanverðu með 75 mm frauðplasti.

BOTNPLATA:
Botnplata er steinsteypt ofan á þjappaða fyllingu, sjá teikn. verkfræðings.
Undir plötuna skal einangra með 75 mm þéttpressuðu frauðplasti. Plöturnar verða vélpússaðar.

ÚTVEGGIR:
Útveggir verða steinsteyptir 18 cm veggir, einangraðir að utan með 100 mm steinull og klæddir með sléttu "steni". Að innan verða veggirnir pússaðir.

ÞAK:
Þak er hefðbundið léttbyggt þak. Þakið verður borið uppi af stálbitum, 50 x 225 mm sperrur ofan á þær og klætt með 25 x 150 mm klæðningu, pappa og lituðu bárustáli. Þakið verður einangrað með 200 mm steinull, rakavarnalag og klæðning í flokki II. Þakið skal lofta út með 32 mm loftrörum c/c 30 cm, sjá sérteikn. af þakkanti.

GLUGGAR:
Glugga skal smíða úr B-gagnfúavörðu timbri. Gler skal vera tvöfalt k-gler.

EINANGRUNARGILDI:

Botnplata	0,3 W/m2K
Steyptir veggir	0,4 W/m2K
Gluggar	2,0 W/m2K
Hurðir	3,0 W/m2K
Þak	0,2 W/m2K

Húsið skal að öllu leyti byggt í samræmi við gildandi reglugerðir.
Loftræsa skal öll gluggalaus rými.
Reykskynjurum í húsið skal komið fyrir í samræmi við reglugerðir.

Breytt í júní 2001:
Tveir gluggar á norð-vestur hlið í bílskúr teknir burt og tveir minni settir í staðinn.
Hurð sett í bílskúr.
Stórum glugga í baði breytt í tvo minni.

ÞRASTARÁS 23, HAFNARF. GRUNNMYND

VERK. NR. 240 DAGS. 22.11.2000 MÁL. 1:100
TEIKN. NR. 02 BREYTT. 28-06-2001

JÓN GUÐMUNDSSON ARKITEKT
VINNUSTOFA. SKÚLAGÖTU 63 REYKJAVÍK. SÍMI 552 5055

Höskuldur Sveinsson, ark, Teiknistofa Jóns Guðmundssonar. 28.6.2001 14:02 þram1900br.dwg