




Samþykkt þann
 05 JULI 2001
 Byggingafulltrúinn / Hafnarlíði
 F.h. Kristján Þórarinnsson

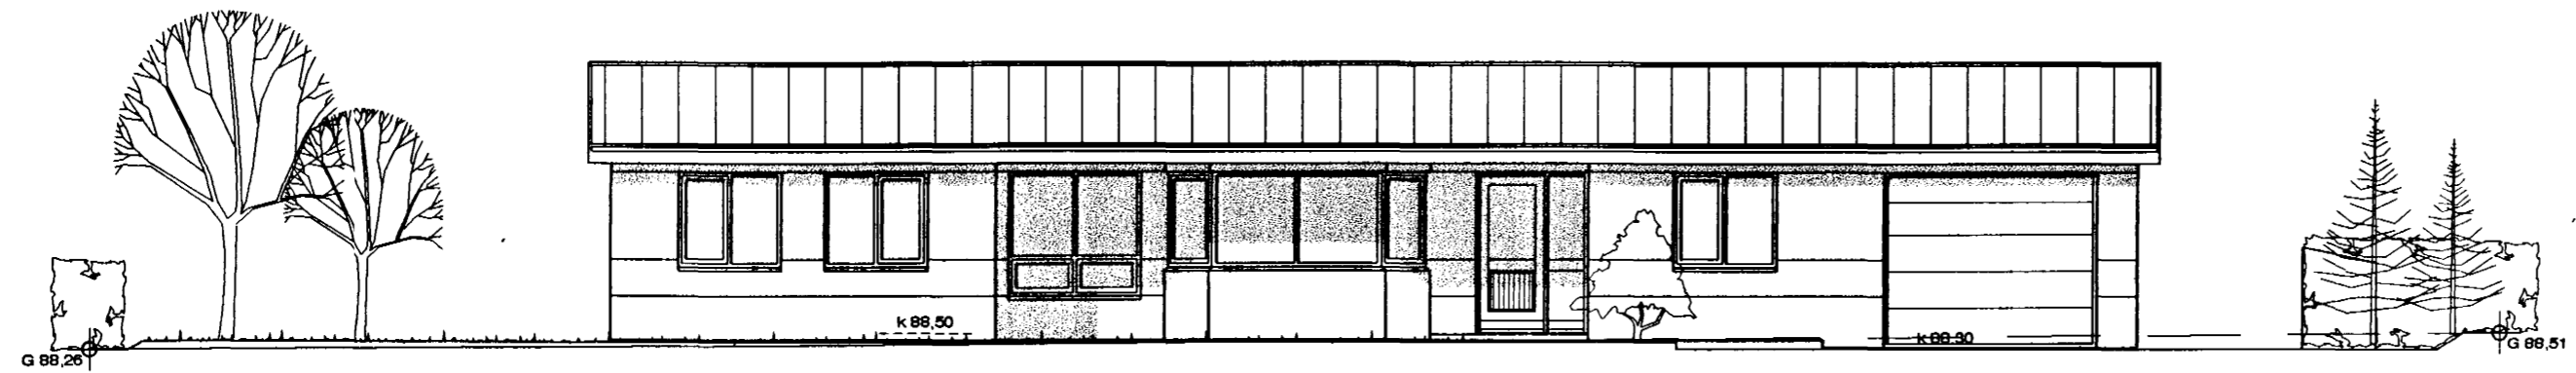


NORÐAUSTURHLIÐ M 1:100

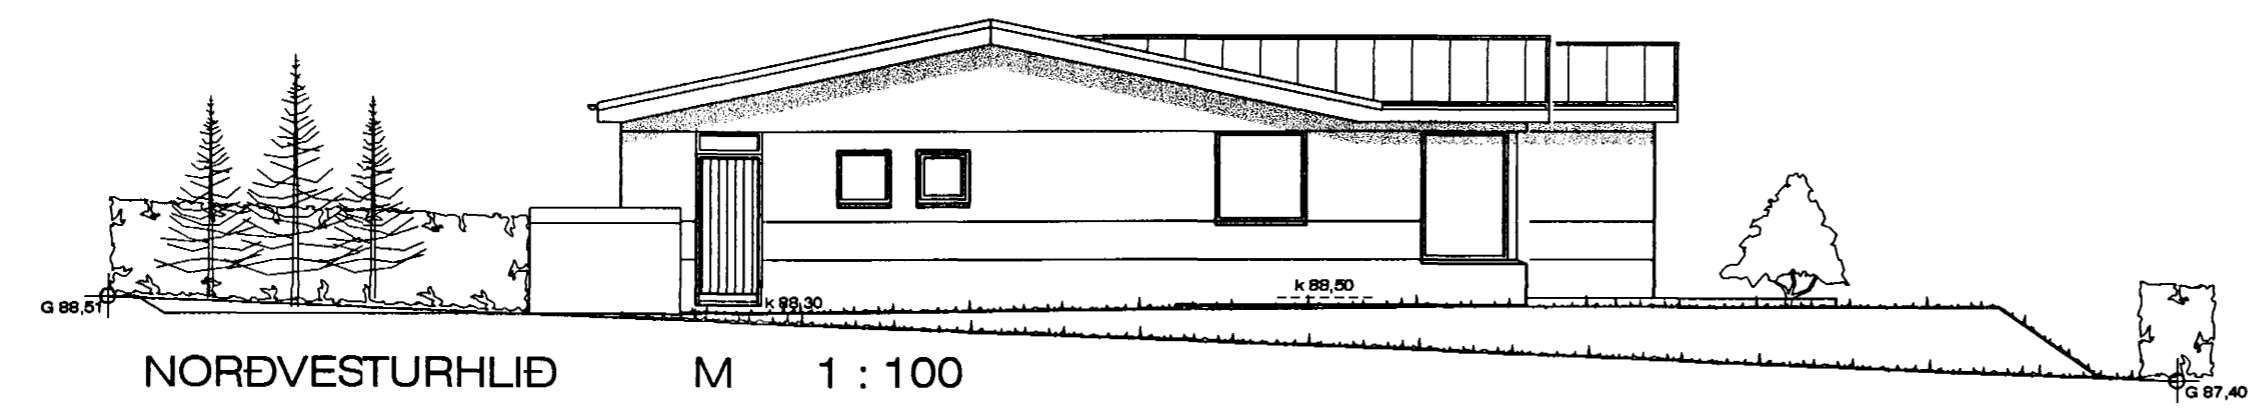

NORÐVESTURHLIÐ M 1:100

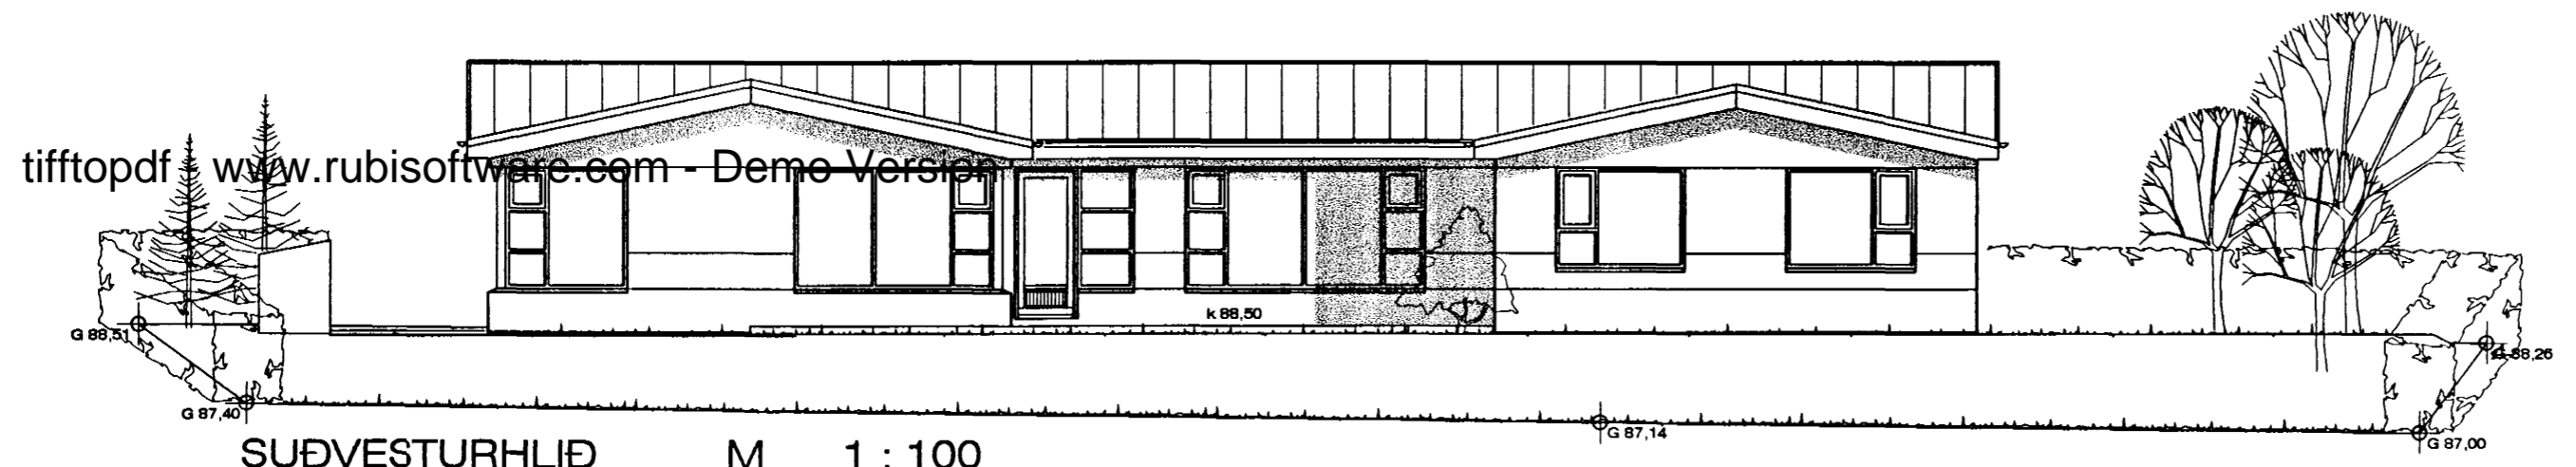

SUÐVESTURHLIÐ M 1:100

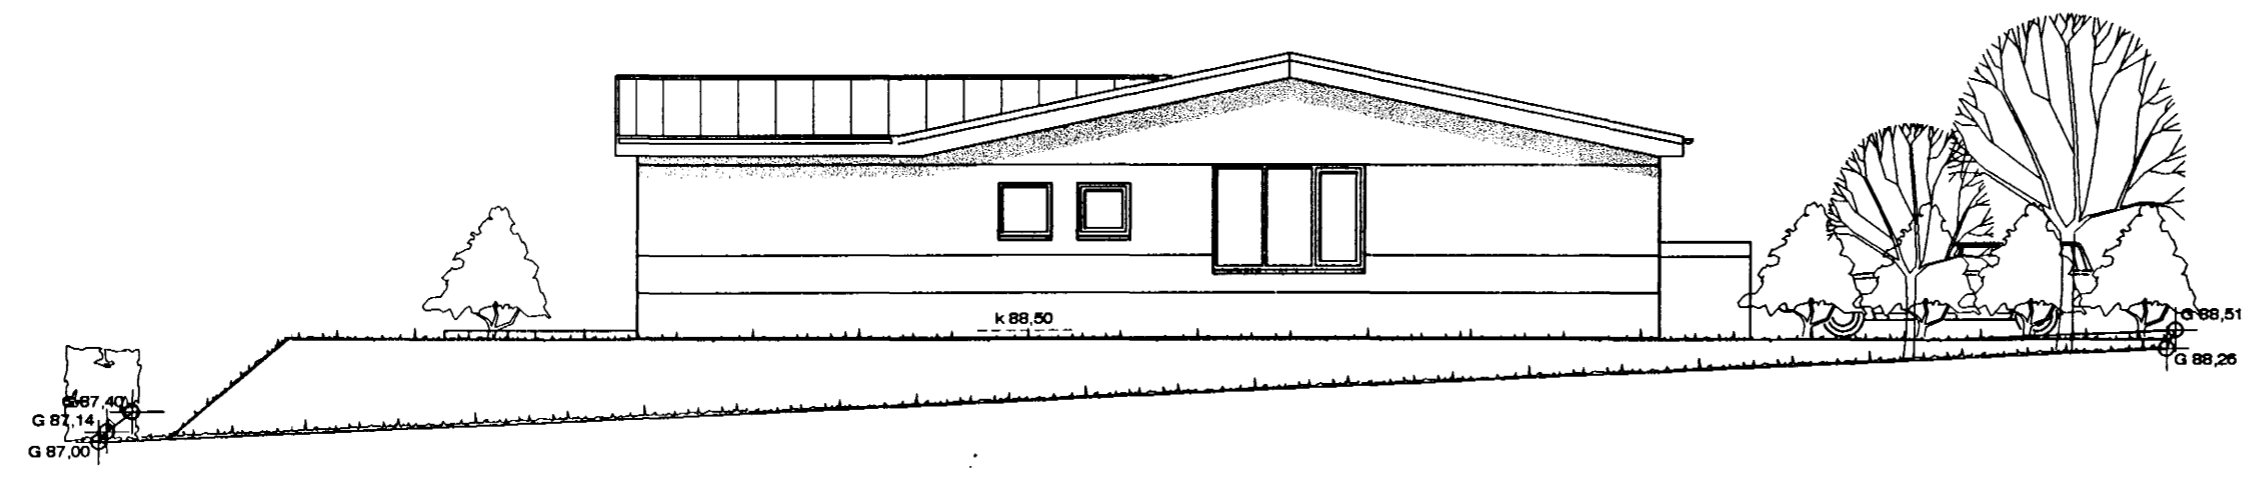

SUÐAUSTURHLIÐ M 1:100

Breytt í júní 2001:
 Tveir gluggar á norð-vestur hliði í blískúr teknir burt og tveir minni settir í staðinn.
 Hurð sett í blískúr.
 Stórum glugga í baði breytt í tvo minni.

PRASTARÁS 23, HAFNARF. ÚTLIT

VERK. NR. 240 DAGS. 22.11.2000 MÁL. 1:100
 TEIKN. NR. 03 BREYTT. 28-06-2001

JÓN GUÐMUNDSSON ARKITEKT
 VINNUSTOFA. SKÚLAGÖTU 63 REYKJAVÍK. Sími 552 5055

þram1900br.dwg
 28.6.2001 14:02
 Höskuldur Sveinsson, ark. Teiknistofa Jóns Guðmundssonar.