
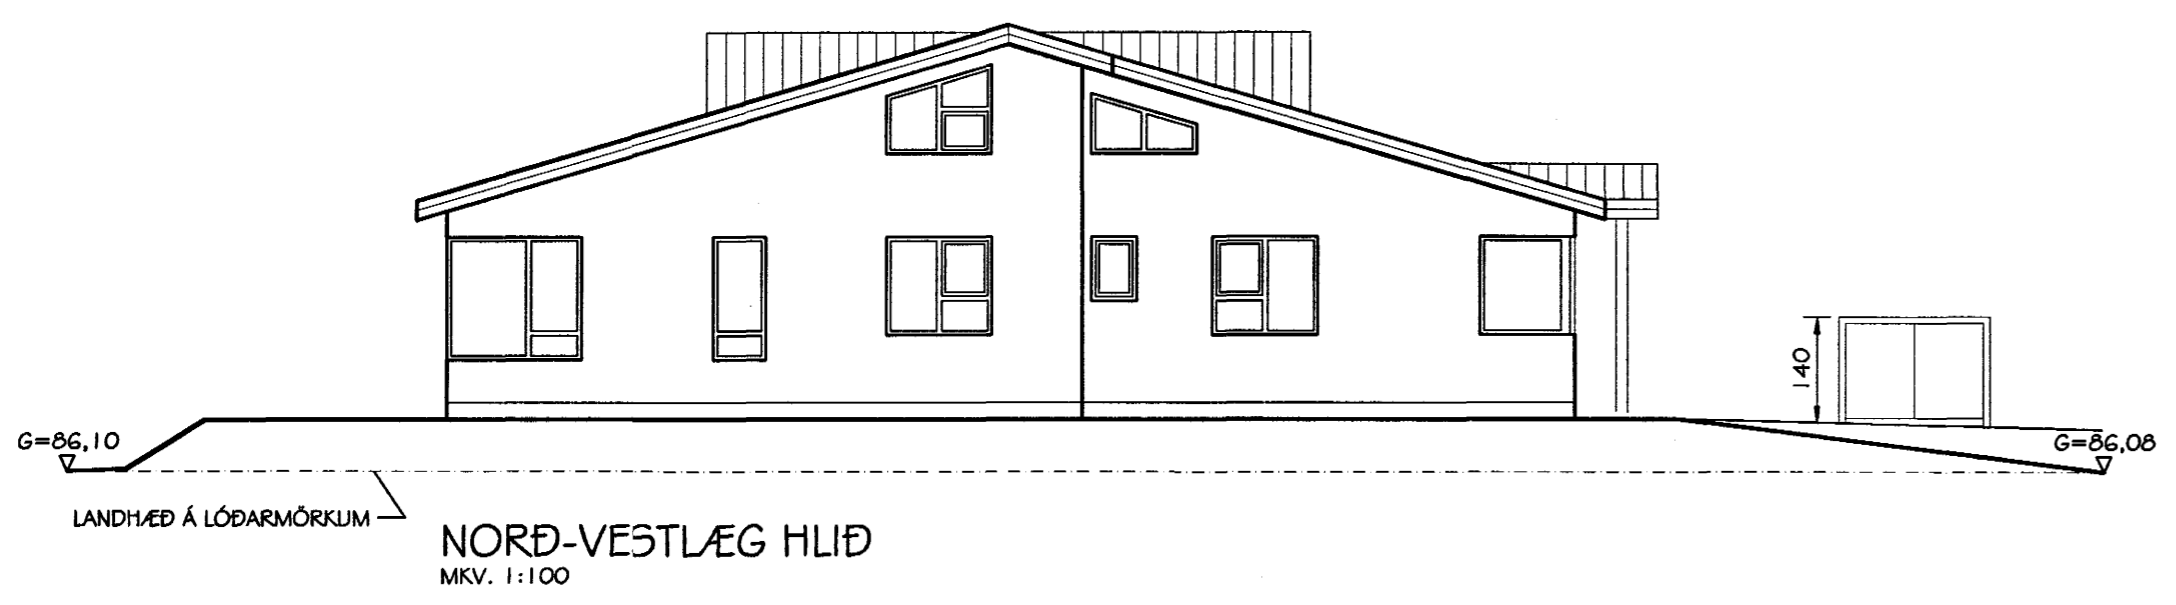
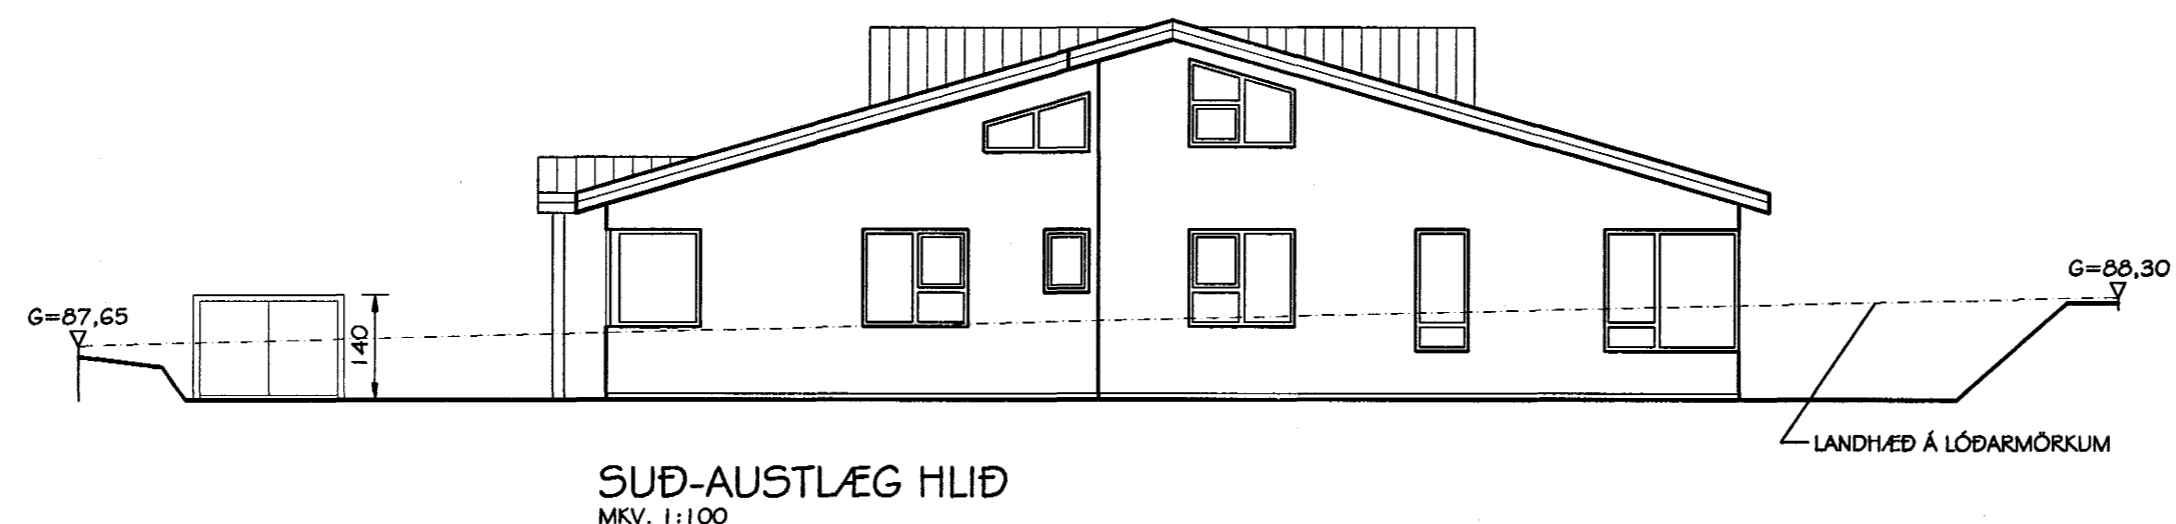
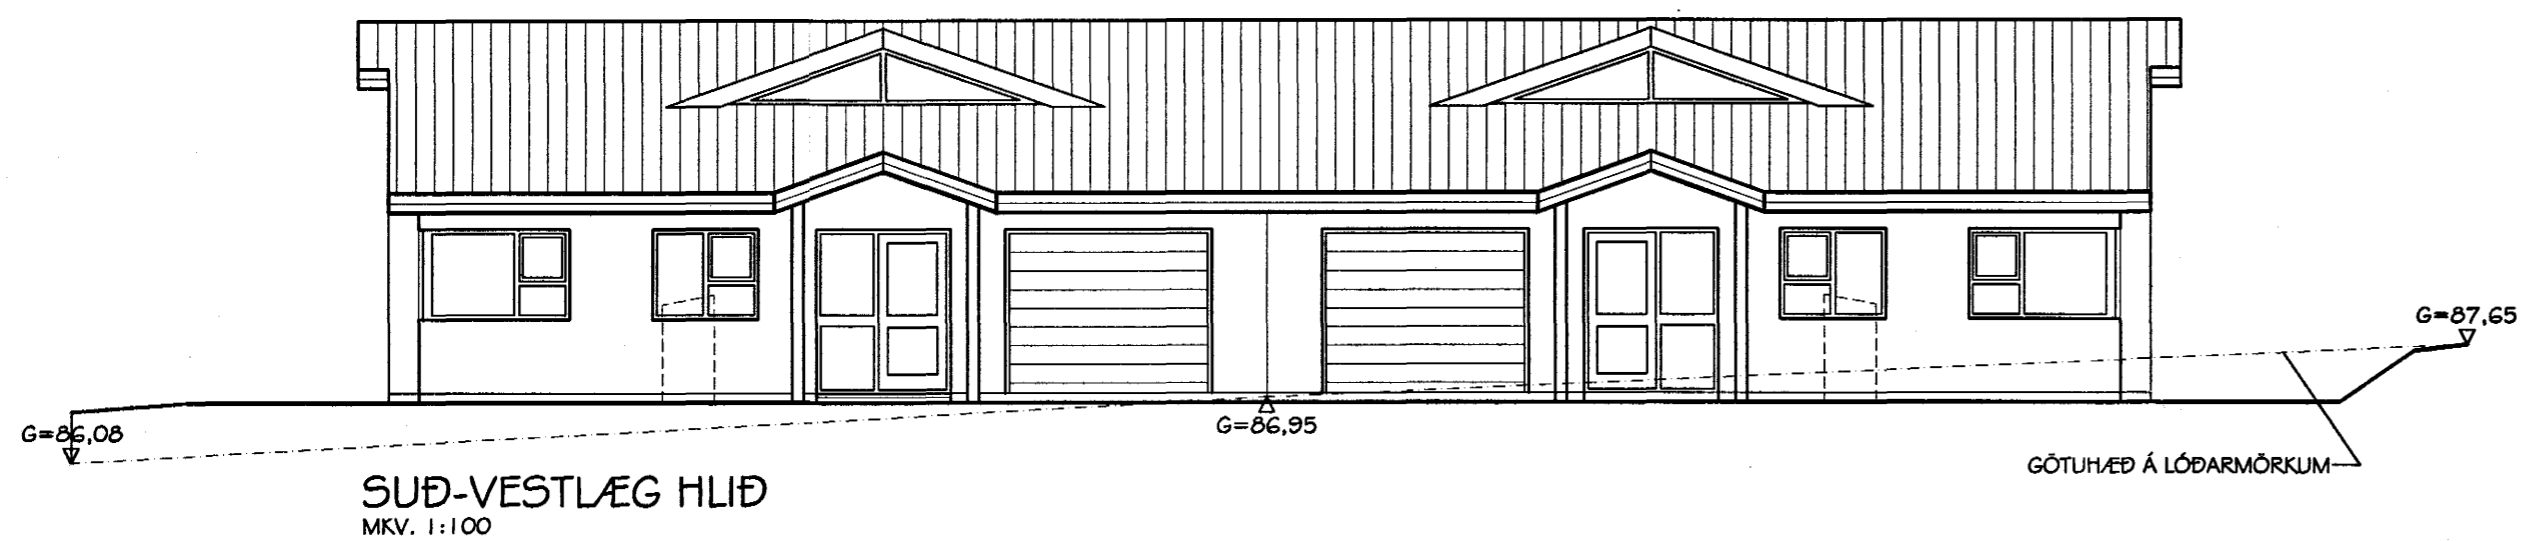


Samþykkt þann  
 06 JUNI 2001  
 Byggingafulltrúinn í Hafnarfirði  
 F.h. Sigurbjartur Halldórsson

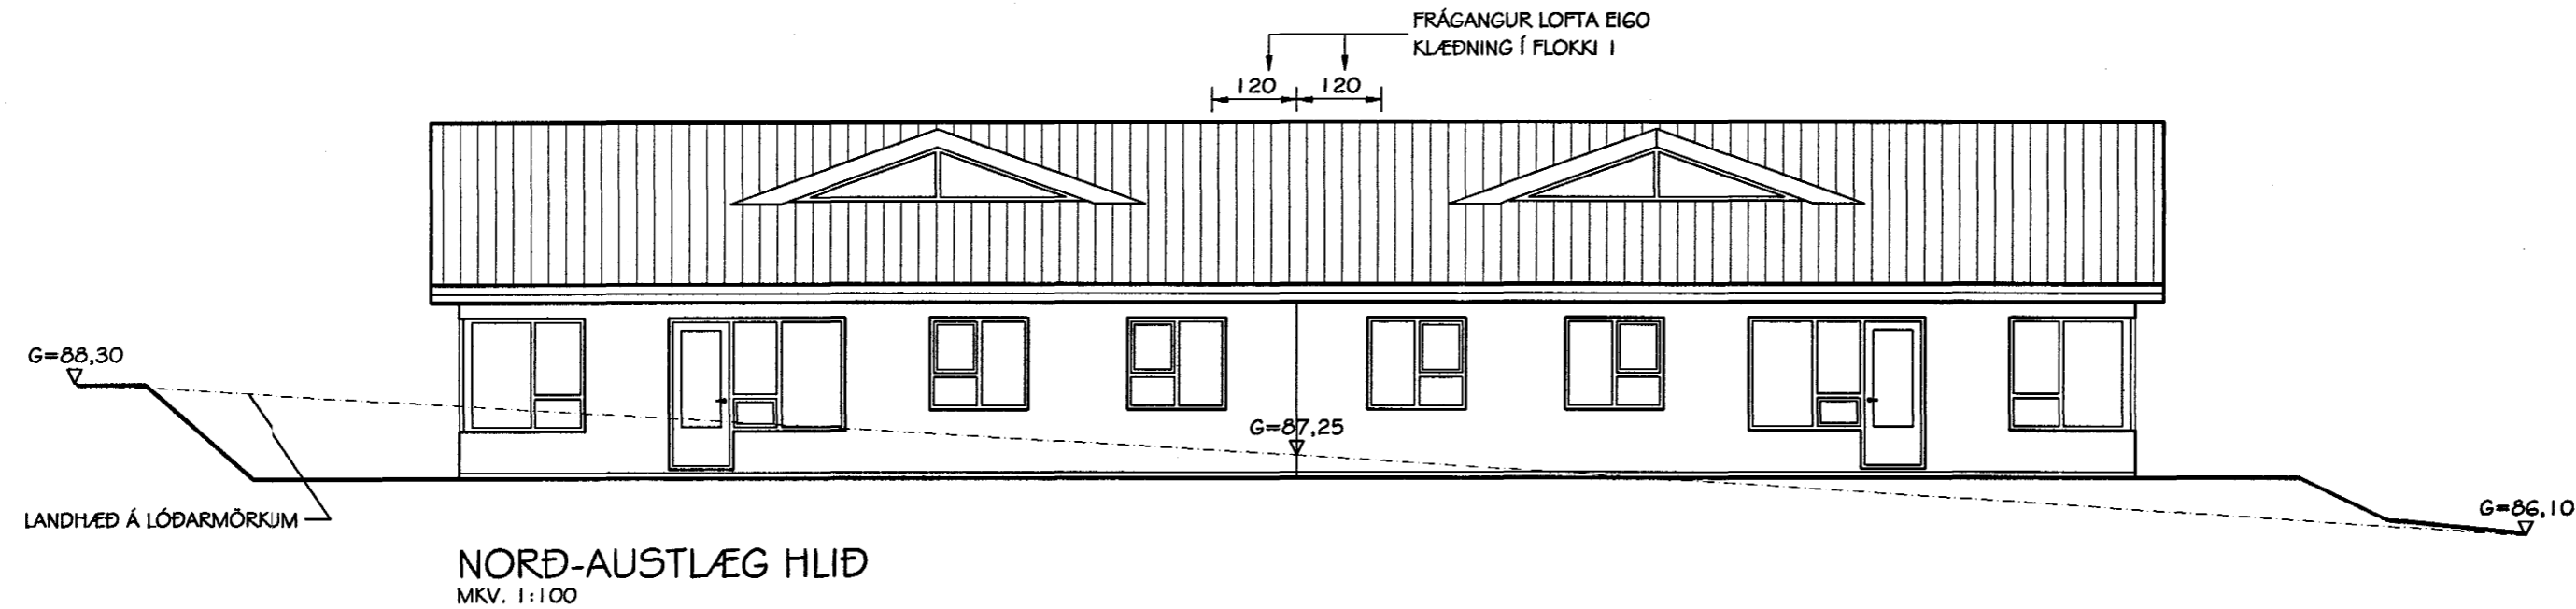

tifftopdf - www.rubissoftware.com - Demo Version

Br. nr.	Dags.	Af.	Breyting
(A)	12.04.01.	PF	GLUGGUM BREYTT, KVISTIR SETTIR Á ÞAK
(B)			
(C)			
(D)			

**TEIKNISTOFAN  
 TORGIÐ**  
 RÁÐGJÖF - HÖNNUN - EFTIRLIT  
 ÁRMOLI 36, 108 REYKJAVÍK, Sími 568-8866, FAX 568-8878  
 Þorsteinn Friðþjófsson, Magnús Þ. Guðmundsson,  
 byggingateknifræðingur, innanhússarkitekt.  
 Kt. 211055-5299 Kt. 240654-5559

**BRASTARÁS 33 OG 35  
 HAFNARFIRÐI**

Teikningarheiti: ÚTLITSMYNDIR  
 Dags. 21.11.2000. Kvarði 1:100  
 Hannað PF Teiknað PF Samþ. *Sigurbjartur Halldórsson*  
 Verknr. 00-827 Teikn.nr. 103 Breyt.nr. A