


Sampykkt þann
03 JAN 2013
Byggingafulltrúnaður í Hafnarfirði
F.h. Sigurður Steinar Jónsson

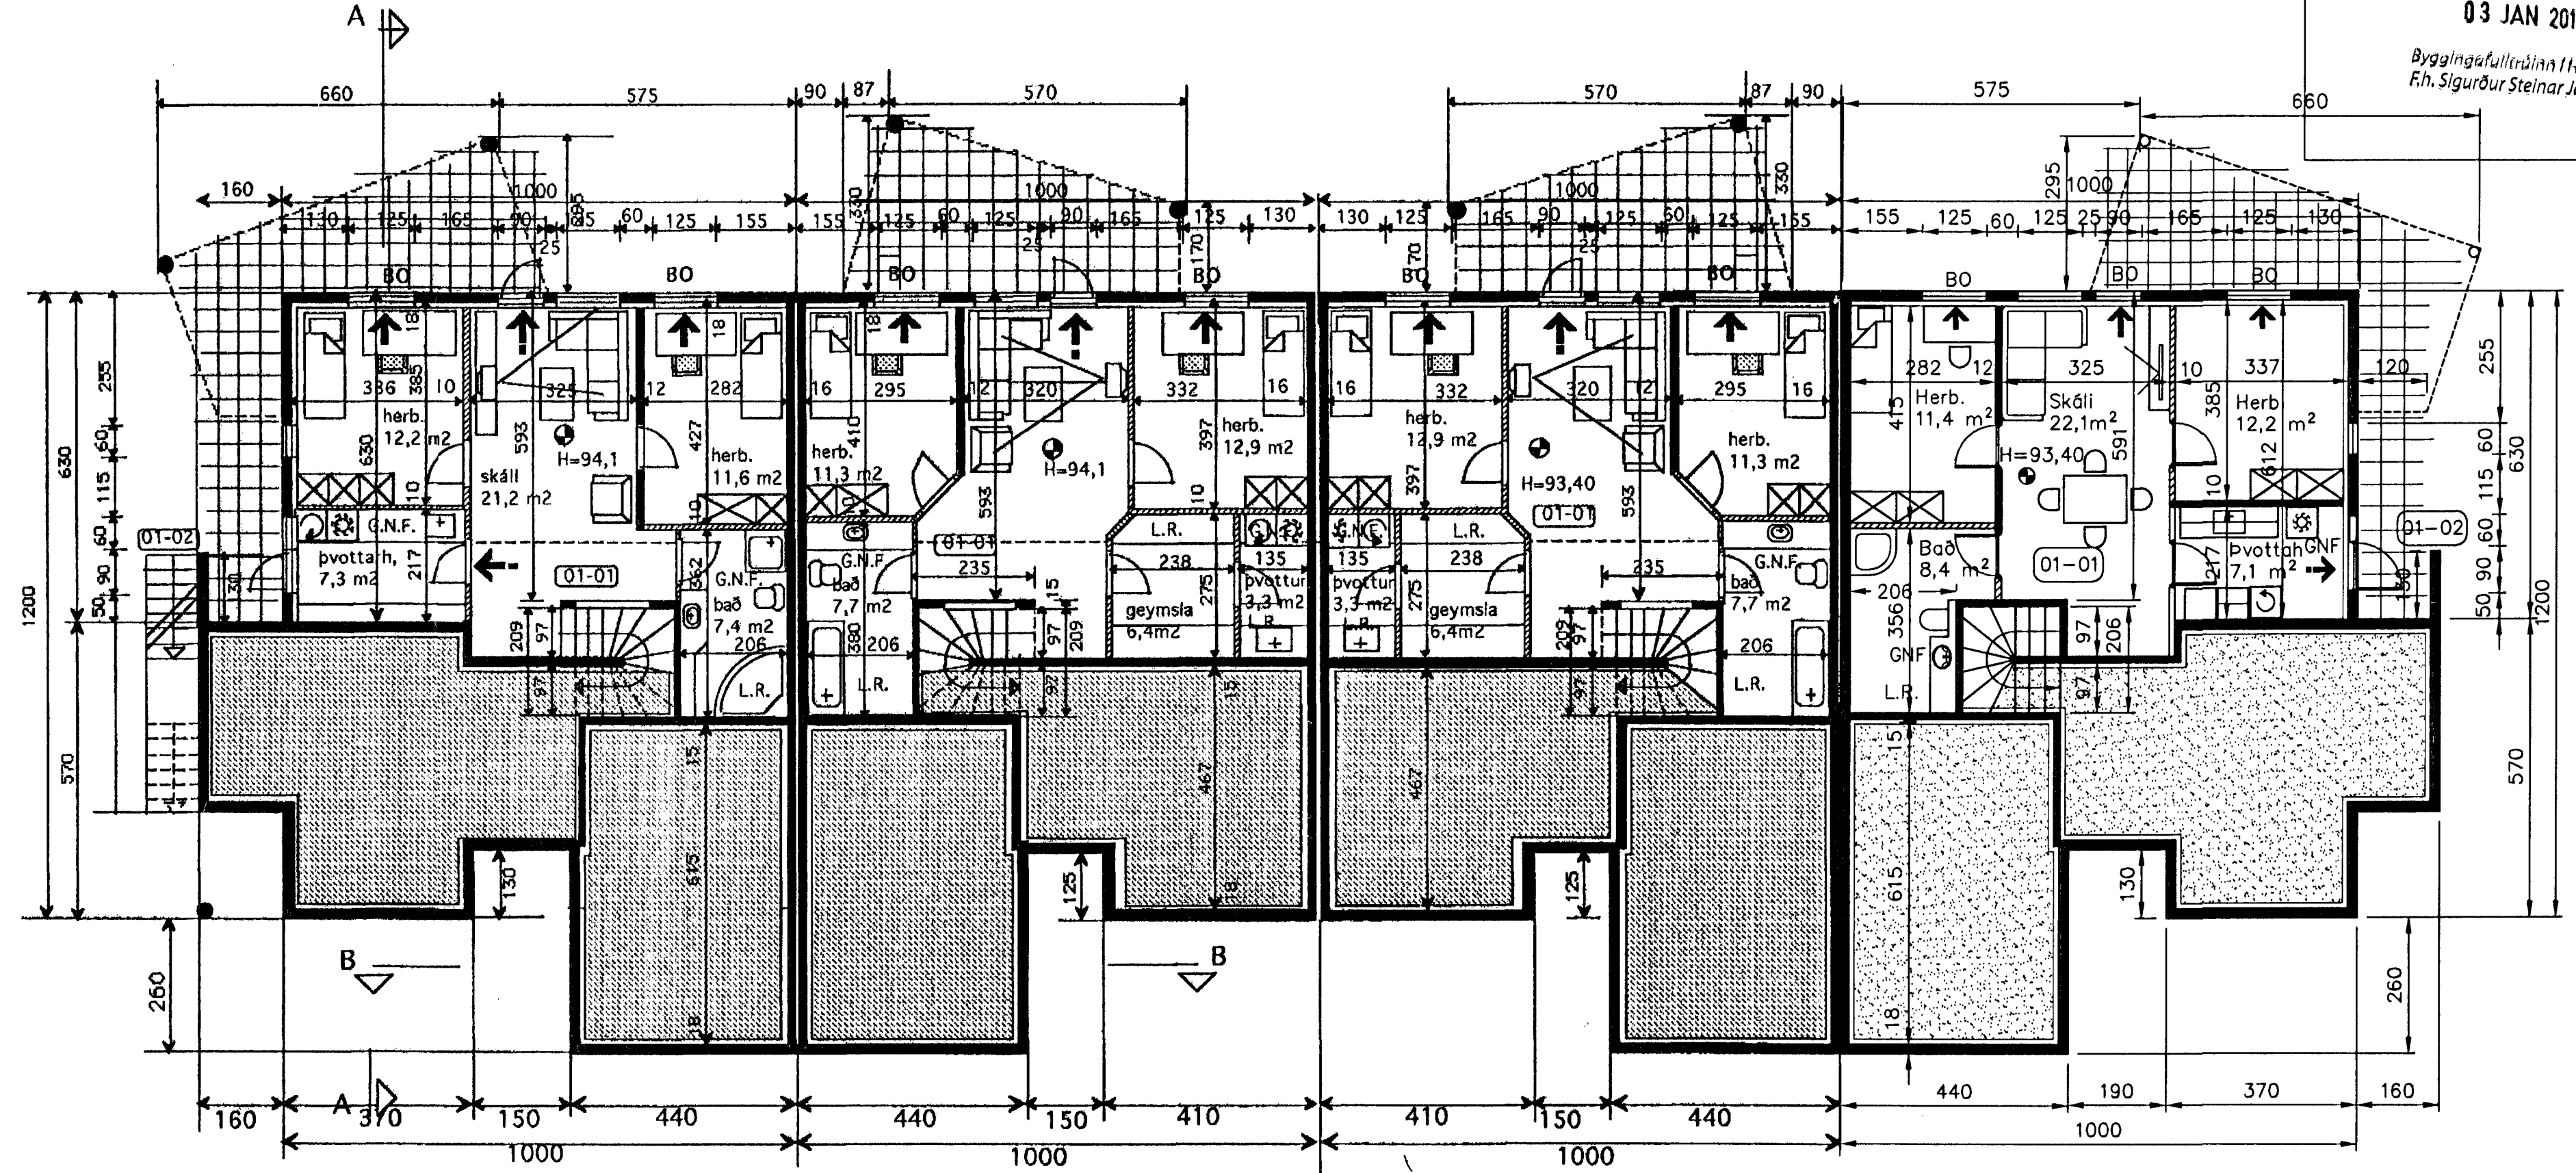

GRUNNMYND 1 HÆÐ 1 :100
NÁNARI MÁLSETNING SJÁ TEIKN. V-2 1:50

Byggingarlýsing

Húsið er staðsteypt. Múrhuðað að utan. Einangrað að innan með 4" plasteinangrun, múrhúðað. Undir botnplötu er 3" plasteinangrun 3" plasteinangrun á sökkla 50 cm niður f. plötu. Sperrur eru 2" x 9" og 8" steinull. Málmklæðning á þaki. Burður í þaki erustál bitar 3 stk. sem sitja á :steyptum veggju/ stálsúlum 70 mm. Allt stávirki eldvárið.
○ Veggur á milli húsa skal ná upp að neðri brún yrstu þakklæðningar og þök sitt hvoru megin við hann gerð El 60 120 cm út frá vegg, klæðning í fl. Öll klæðning innanhús minnst í fl. 2. Klæðning í bílgeymslu minnst í fl. 1 G.N.F. í öllum votum rýmum með vask, vatn renni örugglega og óhindrað að niðurfalli Vélræn lofttræsting frá rýmum án glugga Allt gler er K-gler Allt lítaval utanhús í samráði við hönnuð. Frágangur í kúðarmörkum í samráði við nágranna.

HÚS NR. 36
BREYTT 29. NÓV 2012
TEIKNAD UPP OG STAÐFÆRT

TEIKNISTOFAN	Verkefni ÞRASTARÁS 36-38-40-42 HAFNARFIRÐI
	Heiti GRUNNMYND 1 HÆÐ BYGGINGARLÝSING
Kvardi 1:100	verk.nr
Dags. 3 MARS 2001	Dags. br. 12. NÓV. 2012
Hönnun G.G.	Teikn nr.
Teikn G.G.	A-2
Hringbraut 17 220 Hafnarfjörður S. 555-2020 fax 555-2021 www.kvardi.is	

Gök G. Gunnarsson