


Samþykkt þann
 08 JUNI 2001
 Byggingafulltrúinn í Hafnarfirði
 E.H. Sigurbjartur Halldórsson

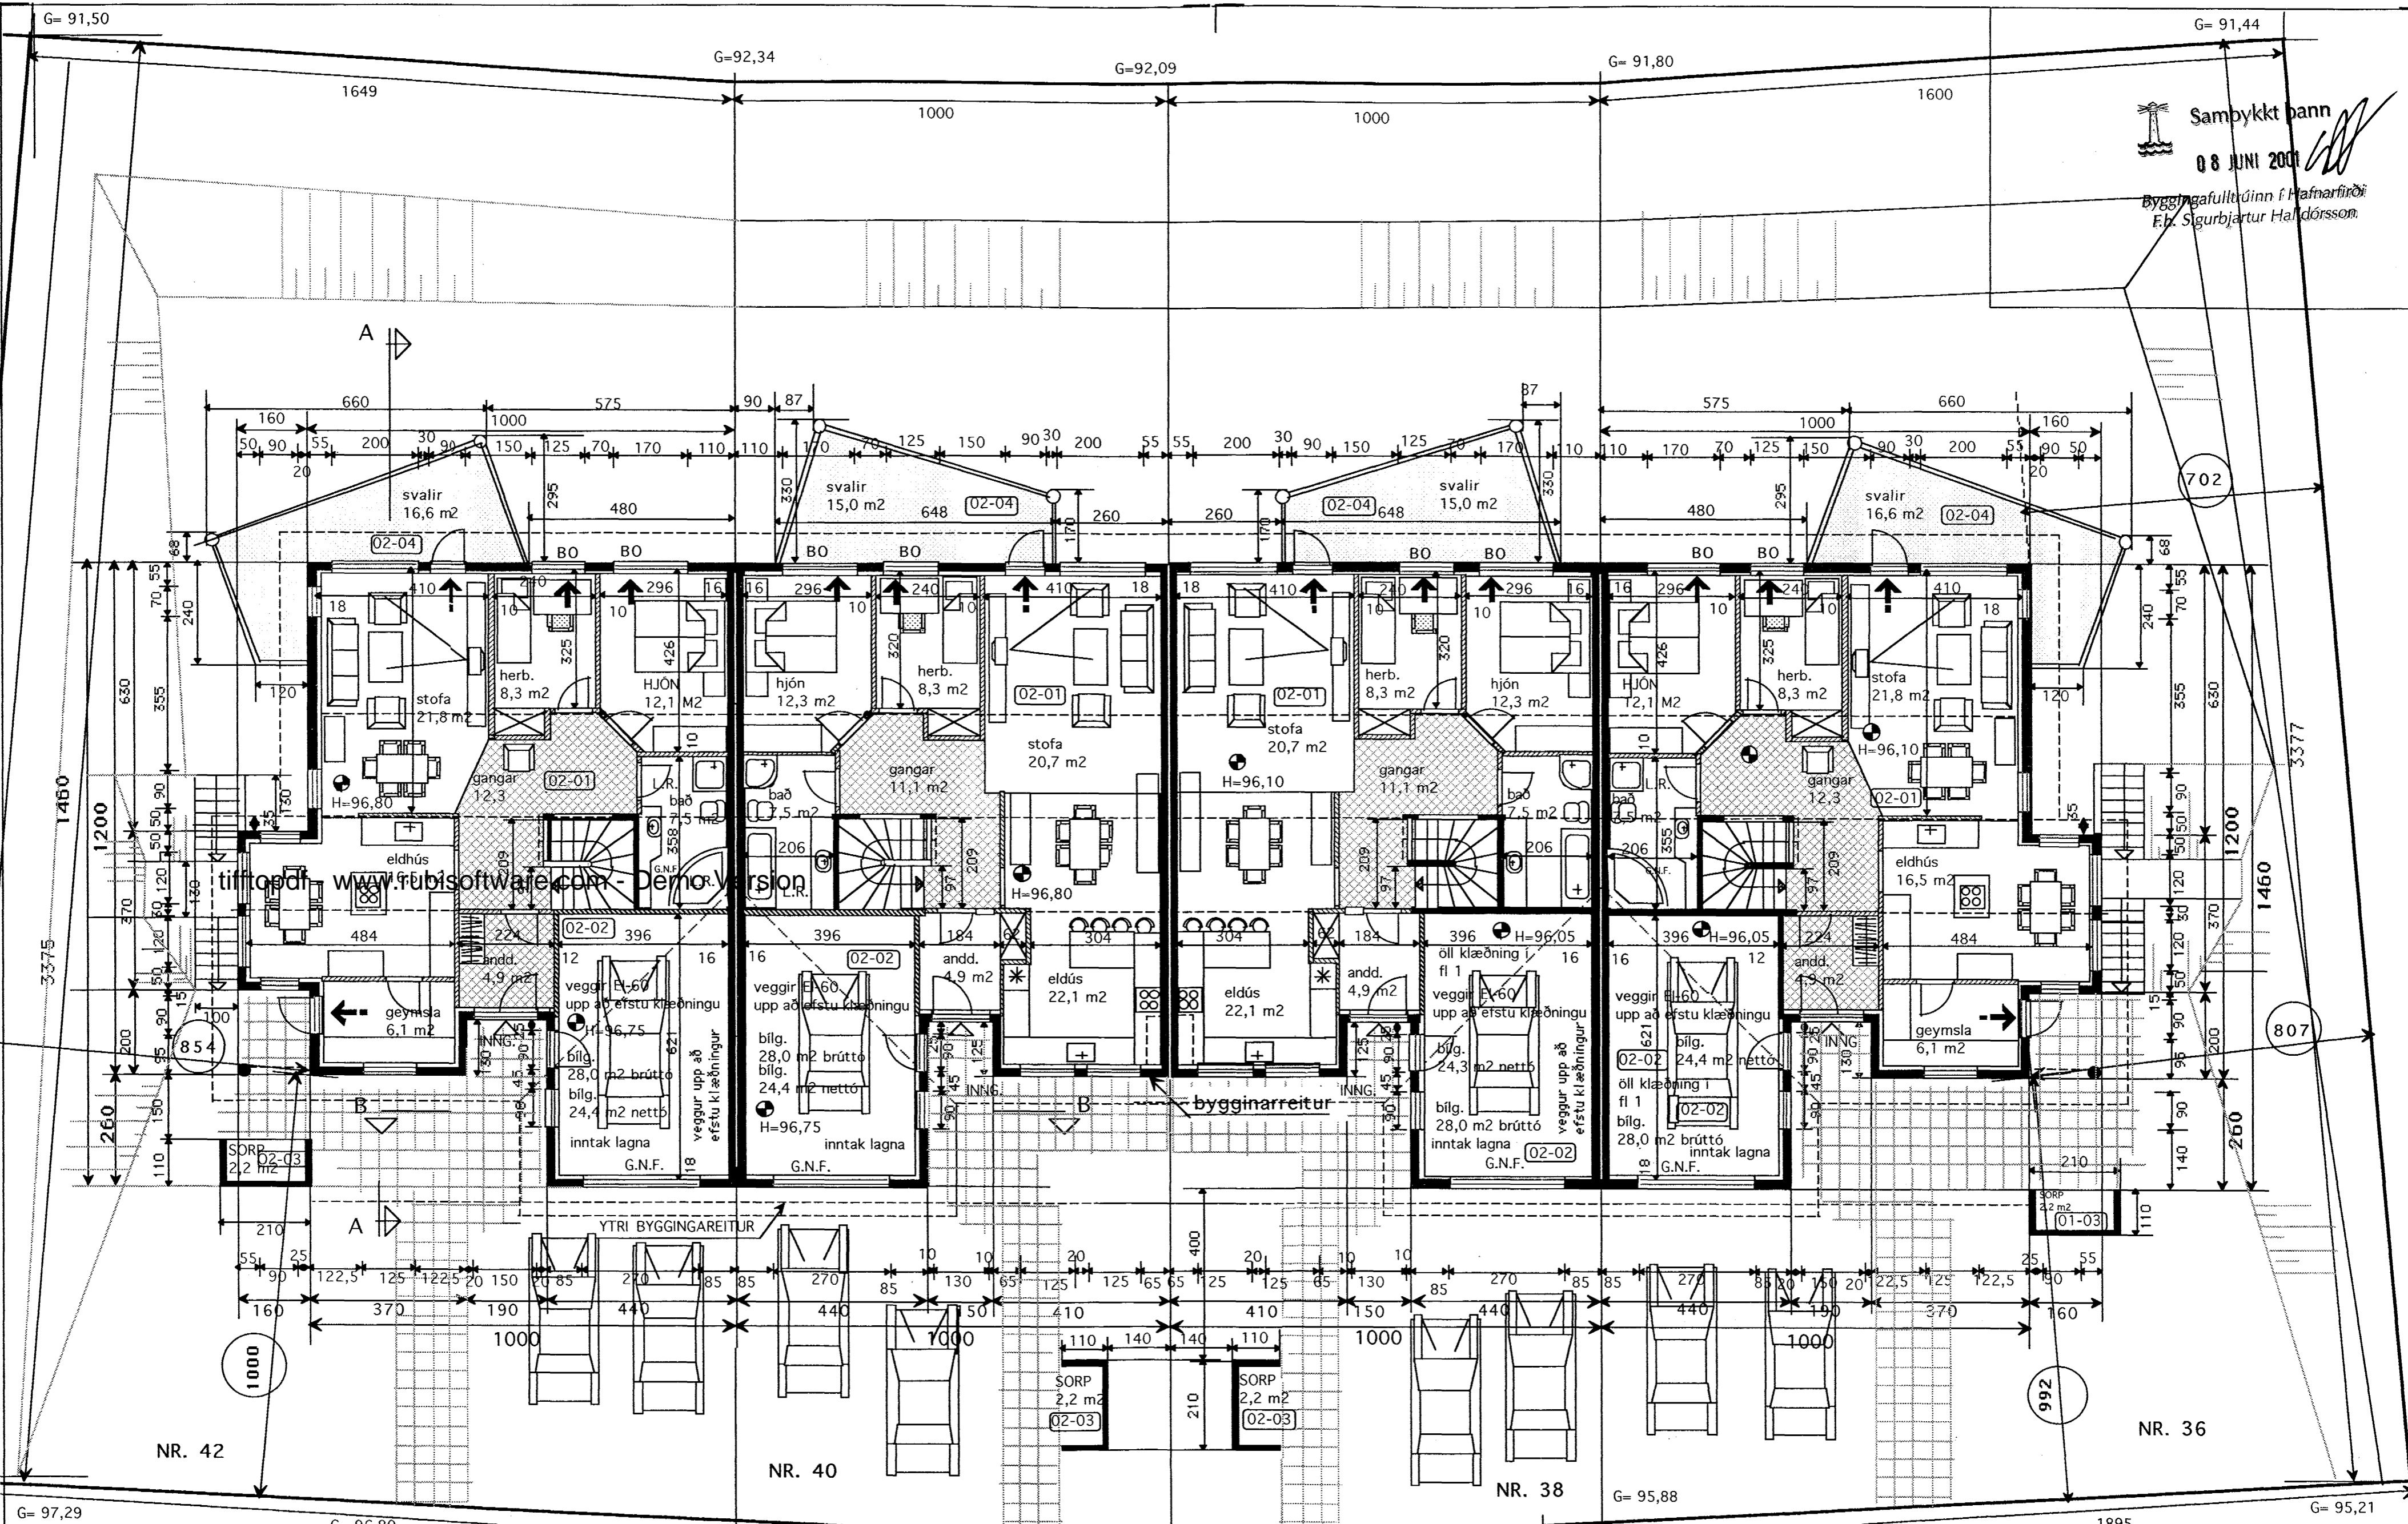

GRUNNMYND 2 HÆÐ
 NÁNARI MÁLSETNING SJÁ TEIKN. V-1 1:50

BREYTT 3 MAÍ 2001
 Samkv. minnisþingar E.H. dags. 27-3-01
 ÁSAMT BREYTT HÆÐARBLAÐ
 dags. 6-4-01

	Verkefni	PRASTARÁS 36-38-40-42 HAFNARFIRÐI	kvarði	1:100	verk.nr	200112
	Heiti	GRUNNMYND 2 HÆÐ	dags.	3 MARS.2001	dags br.	3 MAÍ.2001
			hönnun	G. G.	teikn nr	A-1
			teikn	G. G.		

Hringbraut 17 220 Hafnarfirði s. 555-2020 FAX 555-2021 Gísli G. Gunnarsson BFI kt, 020649-2409