


ÞRASTARÁS 46 HAFNARFIRÐI

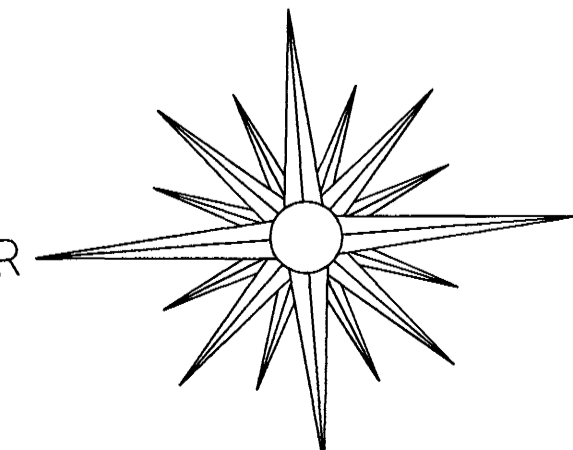

GRUNNMYND 1 HÆÐ. MKV. 1:100.

Vandandi frekari málsetningar, sjá sérteikningar aðalhönnuðar í mkv. 150.
Sérupprættir skulu unnir þegar aðaluppdrættir hafa verið samþykktir af byggingaryfirvöldum.

ÞRASTARÁS 46 HAFNARFIRÐI. G=94,47

Sigurður Þorvarðarson byggingafræðingur bfi.
Teiknistofan Strandgötu 11 220 Hafnarfirði.
Sími: 5651510. Netfang: teiknistofan@islandia.is
STH teiknistofan ehf. kt. 510298-2769. Kf. aðalhönnuðar: 14.1250-4.189.

Skýringar:	Aðaluppdráttur.
Teikning:	Grunnmynd 1 hæð.
Mælikvarði:	1:100. Dagsetning: 23 nóvember 2000.
Undirskrift:	<i>14/5/01 Sigurður Þorvarðarson</i>
Blað nr.:	1 af 5.
Breytt:	Klæðningu, svölum og svalahúrið breytt 27.04.2001.