A6 / 1-06 SNIÐ. 1:5

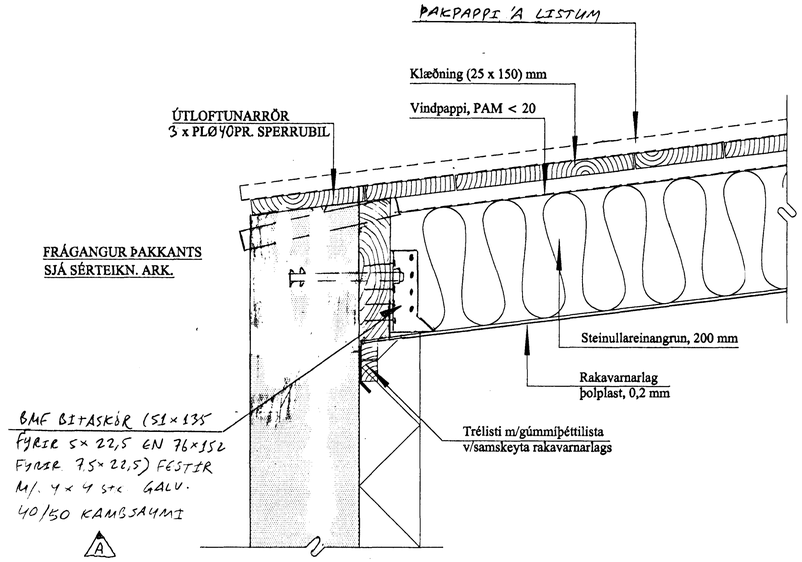

B6 / 1-06 SNIÐ. 1:5

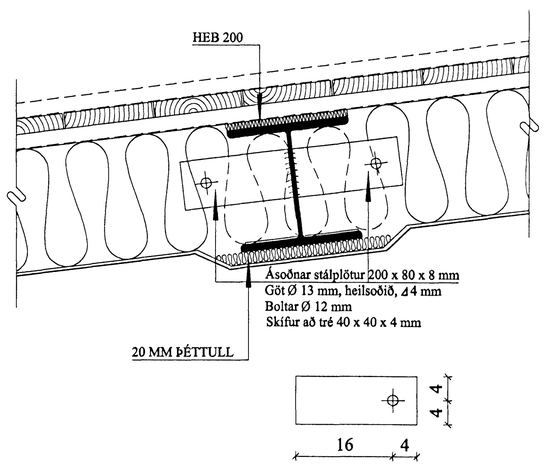

C6 / 1-06 SNIÐ. 1:5

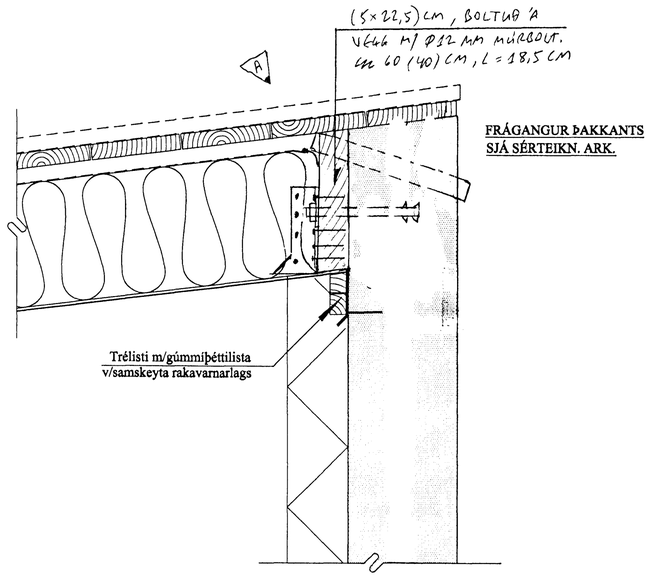

D6 / 1-06 SNIÐ. 1:5

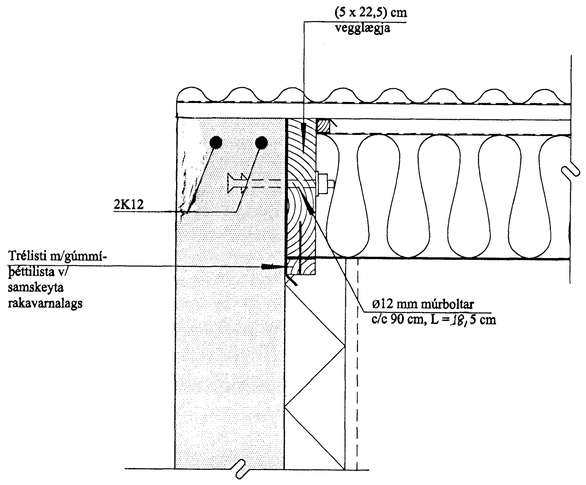

A	9/7'01	SPERRUR EKKI INNSTEYPTAR JKJ.
BREYTINGAR		

TILVÍSANIR:

SKÝRINGAR.....SJÁ TEIKN NR. 1-01

Byggingafulltrúi Hafnarfjarðar
Afgreitt þann
09 JÚLÍ 2001
VG

REIKN	JKJ.	JAN.'01	ÚTGEFIÐ	22. jan. 2001
TEIKN	—"—	—"—	KVARÐI	1:5
ATH				
SAMÞ				

ÞRASTARÁS 5, Hafnarf. NR 1-06

VERKHLUTI
ÞAK,
SNIÐ.

JÓN KRISTJÁNSSON
BYGGINGARVERKFRÆÐINGUR
FVFÍ
STÓRHÖFÐA 17
110 REYKJAVÍK
SÍMI: 587 4820 FAX: 567 7736
Kt: 210754-4829
Netfang: jokris@islandia.is