



ÞRASTARÁS 6 HAFNARFIRÐI.

Samþykkt þann
27. nóv. 2001
Byggingafræðingur í Hafnarfirði
Einarur rjalmsson
fl. SA

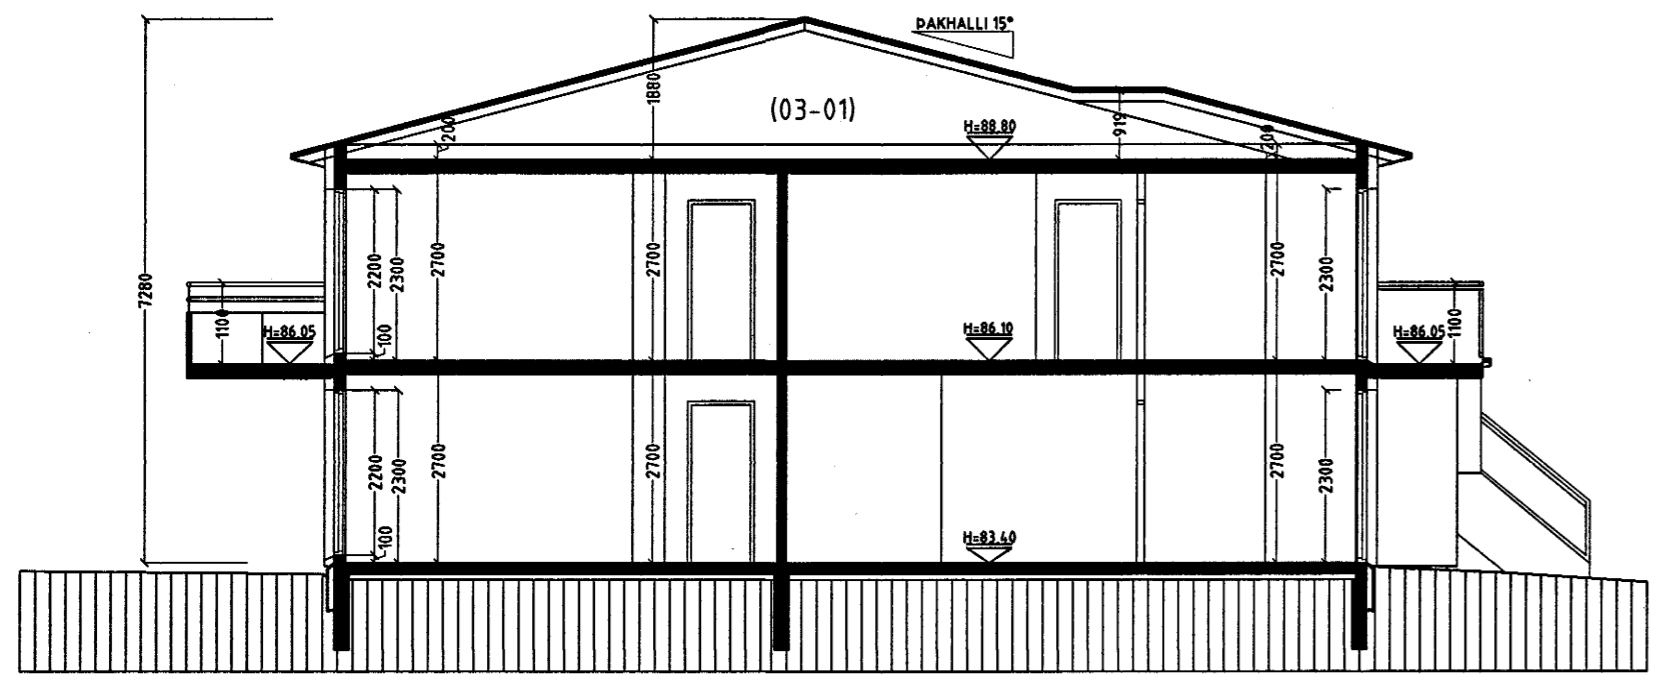


SNID A-A MKV. 1:100.

tifftopdf - www.rubissoftware.com - Demo Version

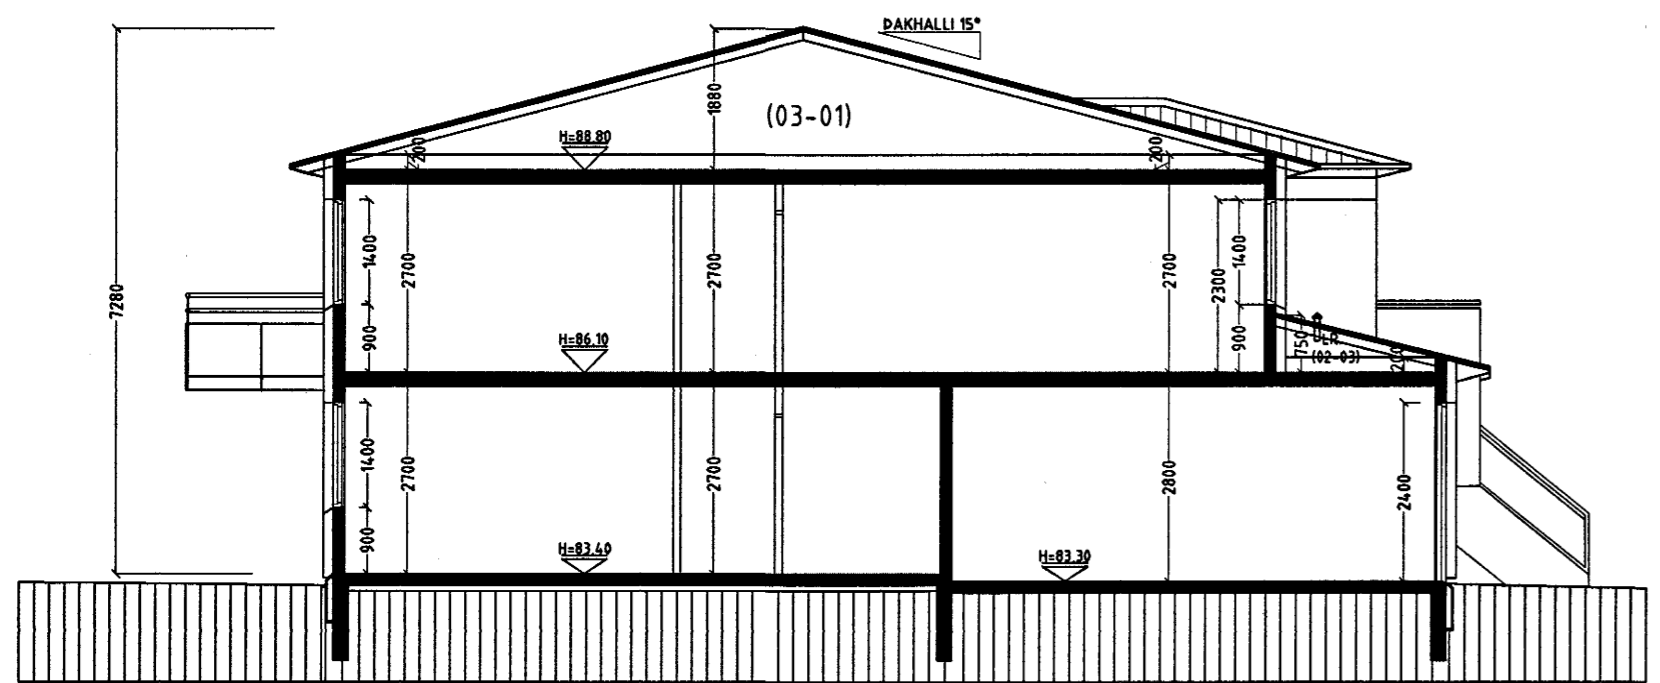

SNID B-B MKV. 1:100.

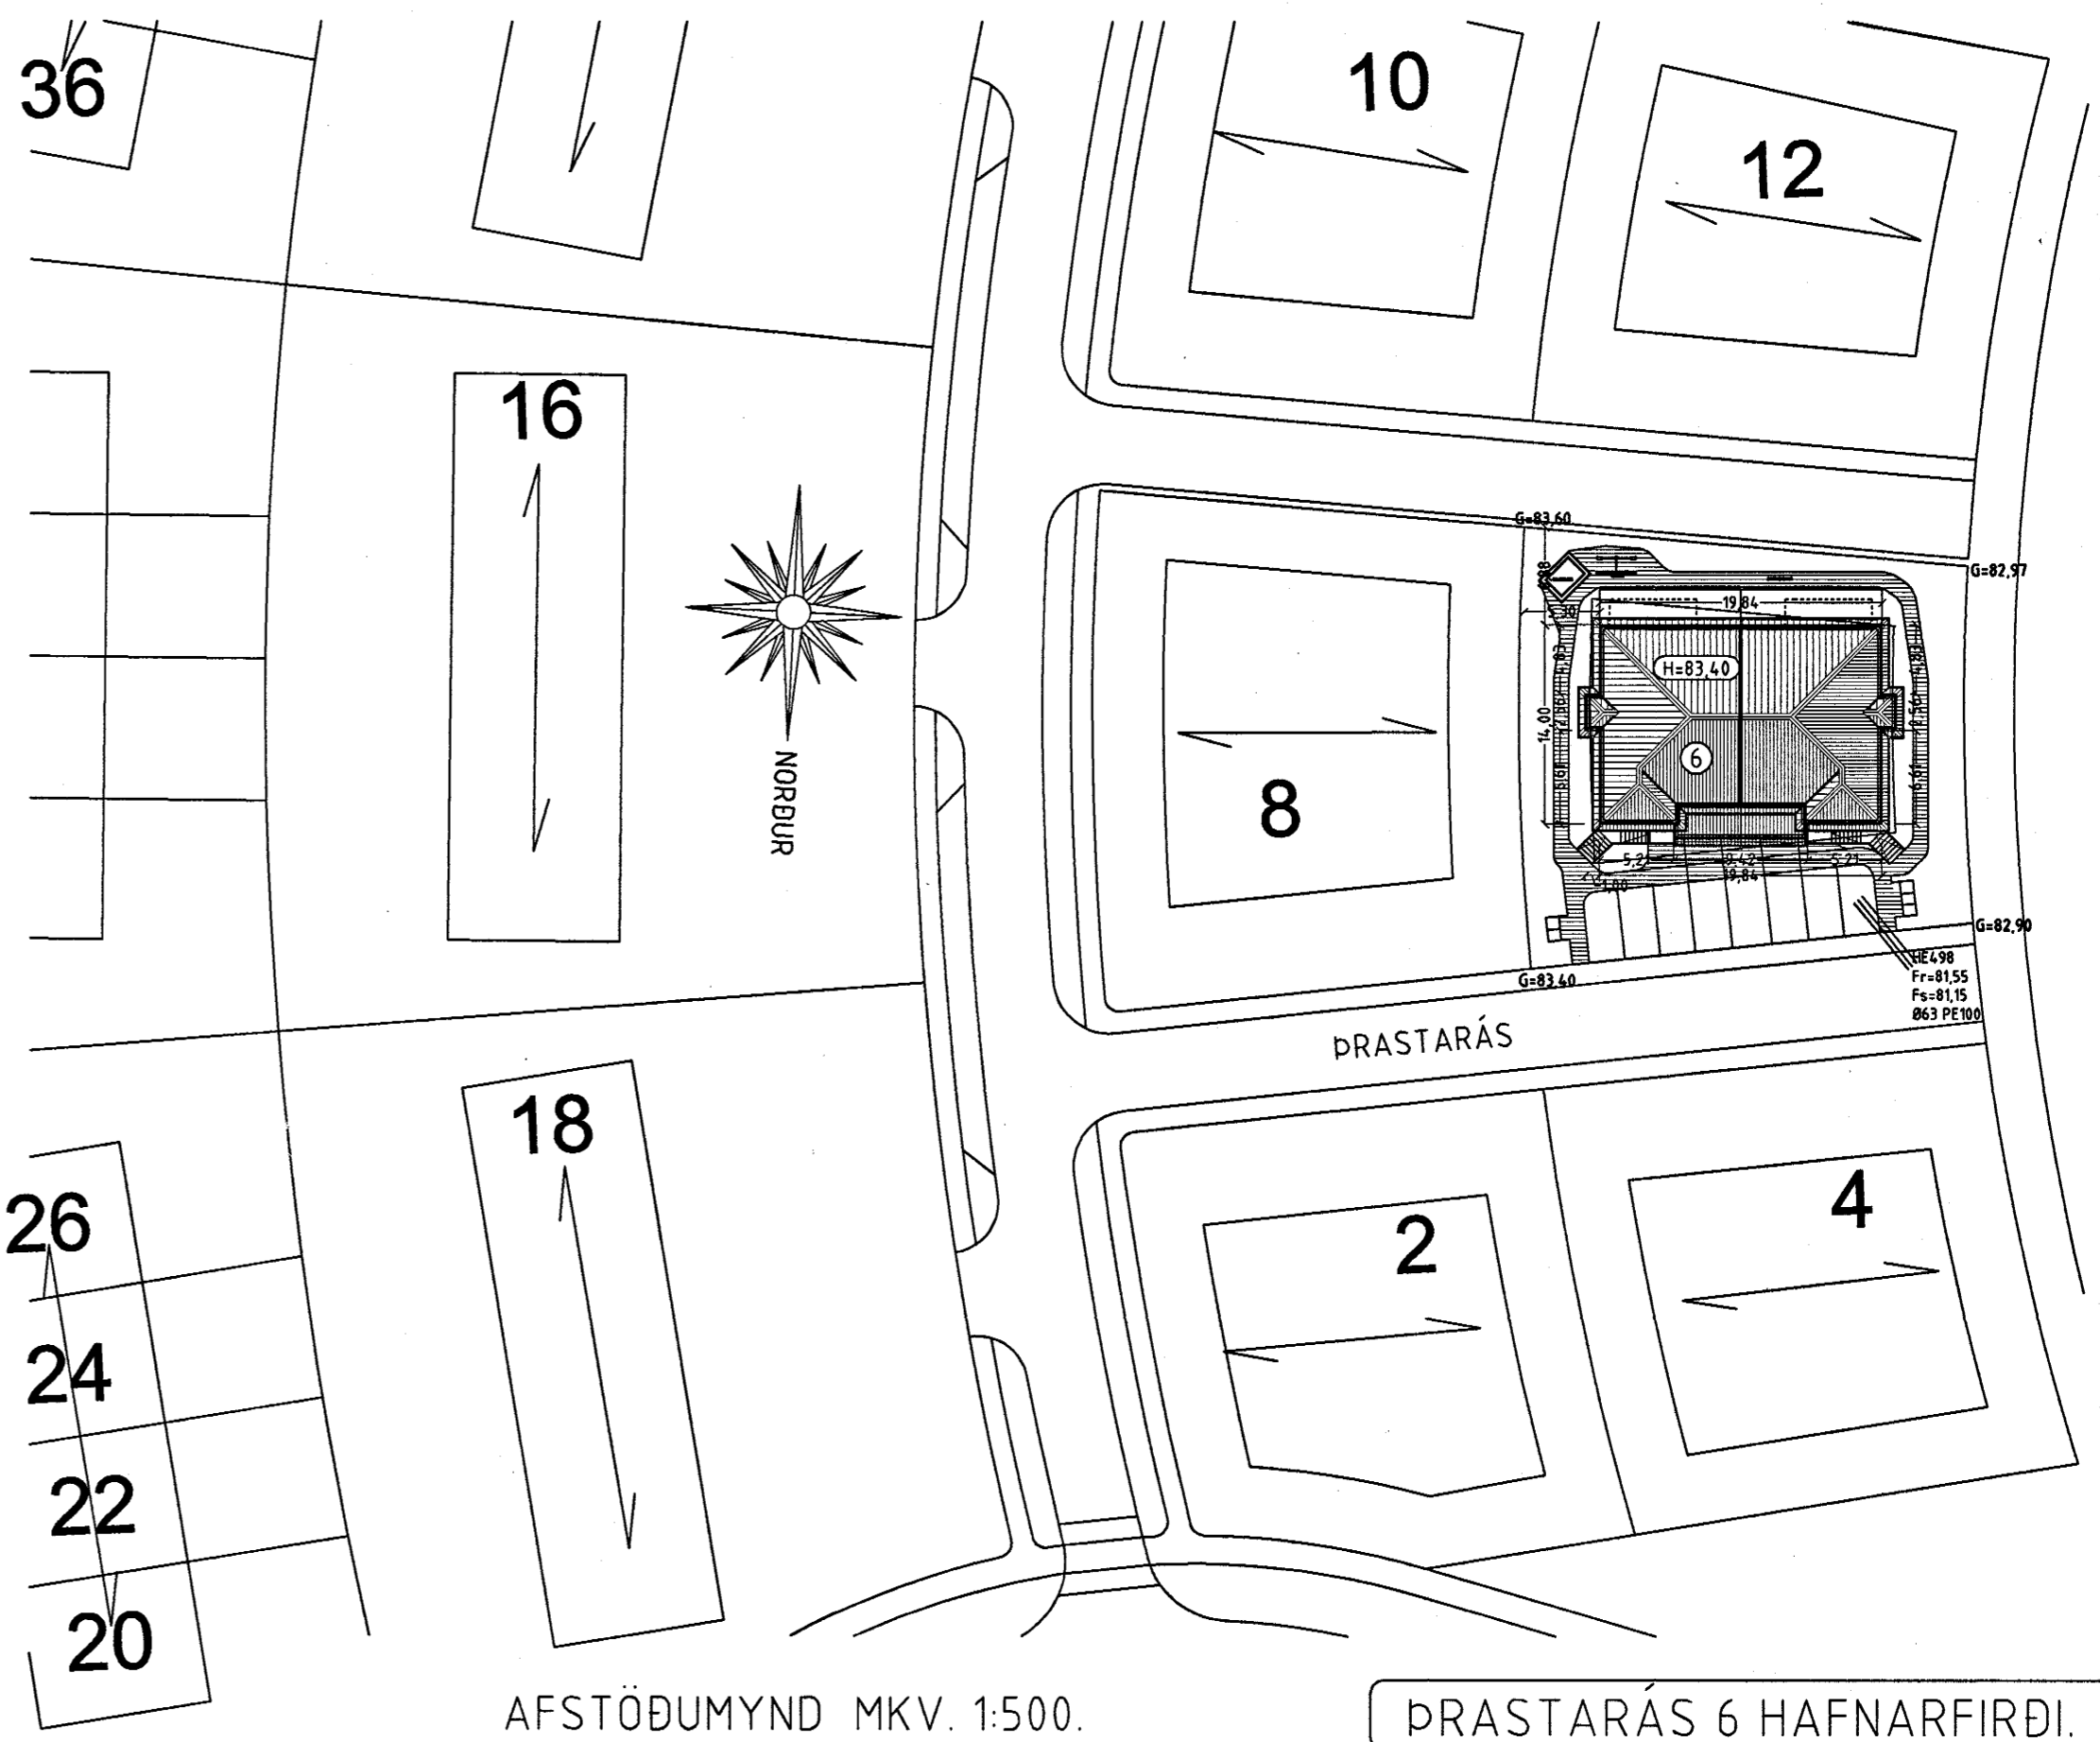

AFSTÖÐUMYND MKV. 1:500.

ÞRASTARÁS 6 HAFNARFIRÐI.

Sigurður Þorvarðarson byggingafræðingur b.f.
Teiknistofan Strandgötu 11 220 Hafnarfirði.
STH. teiknistofan ehf. kt. 510298-2769. Kt. aðalhönnuðar: 141250-4189.
Sími: 5651510. Netfang: teiknistofan@islandia.is

Skýringar:	Aðaluppdráttur.
Teikning:	Sniðmyndir og afstöðumynd.
Mælikvarði:	1:100. & 1:500.
Undirskrift:	lisp. 28.02.01.
Blað nr: 4 af 5.	Dagsetning: 30 nóvember 2000.
Breytt: Byggt yfir bílskúr að hluta, gólfkóti hækkadur um 20 sm. Þaki breytt.	
Útitróppur breikkaðar, innra skipulagi baðherbergis breytt, steyptir veggir færðir.	

Varðandi frekari málsetningar, sjá sérteikningar aðalhönnuðar í mkv. 1:50.
Séruppdrættir skulu unnir þegar aðaluppdrættir hafa verið samþykktir af byggingaryfirvöldum.