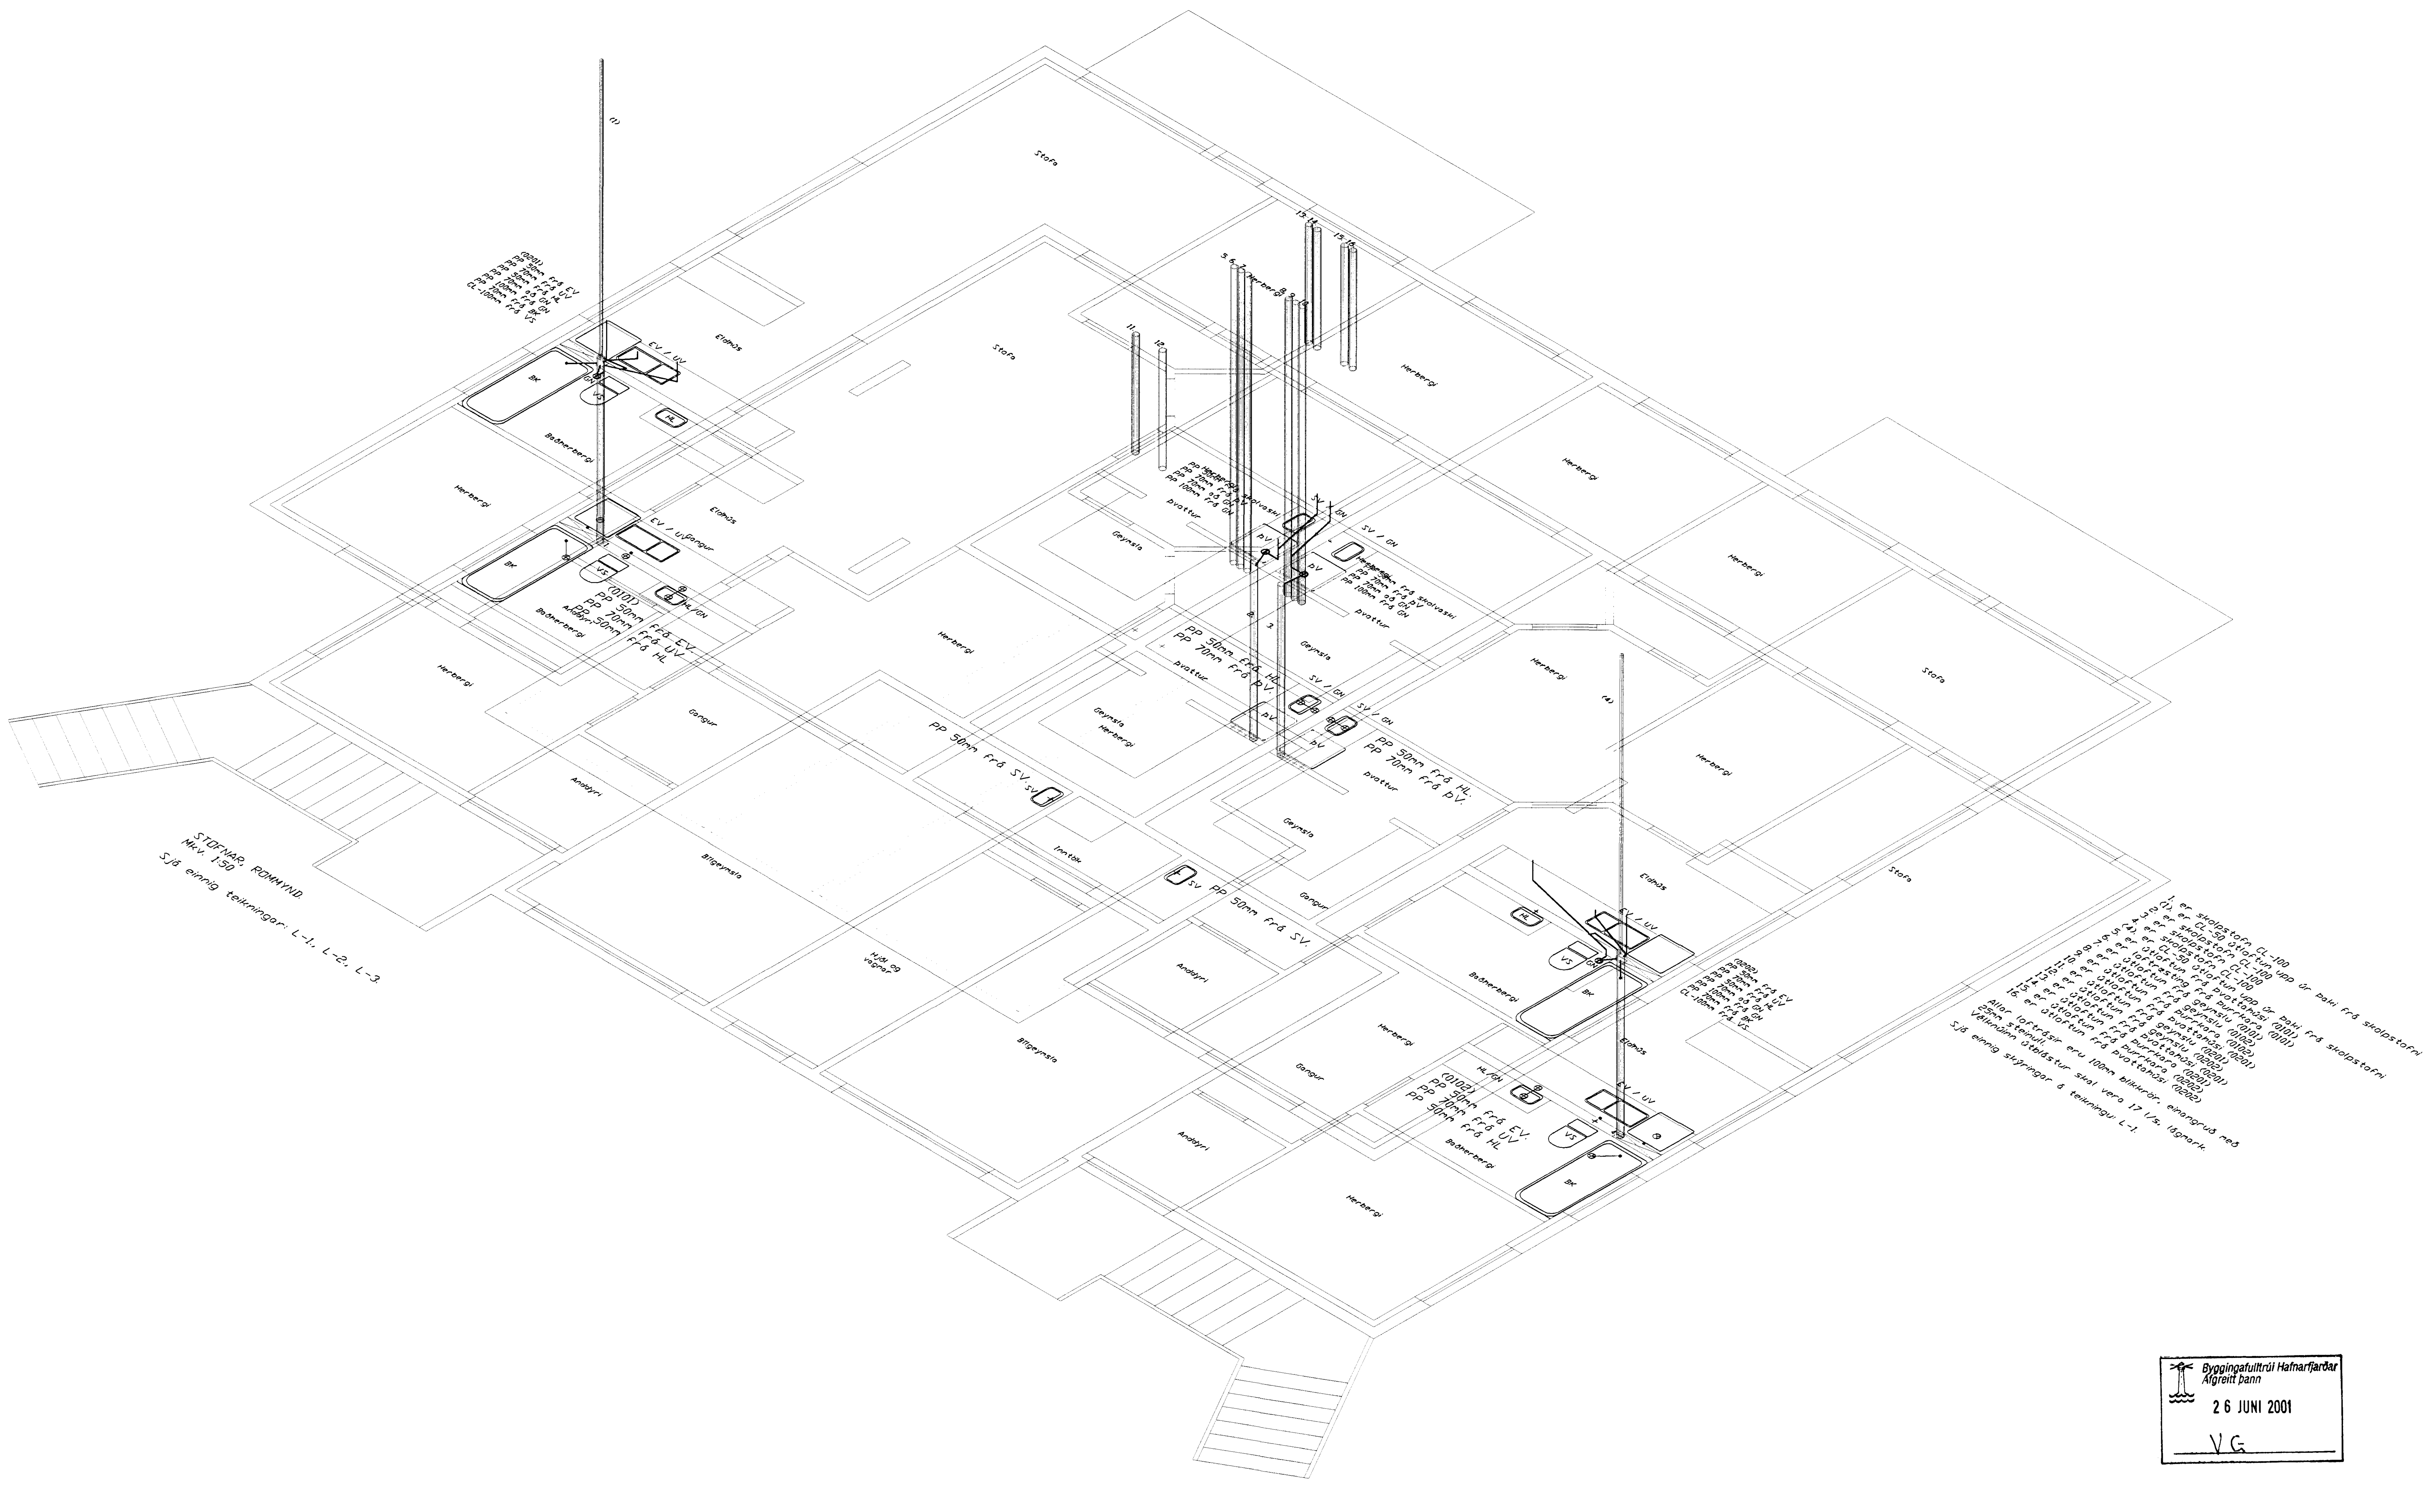

Byggingafulltrúi Hafnarfjarðar
Afgreitt þann
26 JUNI 2001
VG

TEIKNINGU BREYTT

ÞRASTARÁS 8

LOFTRÆSTI OG SKOLPSTOFNAR.
RÚMMYND. L-4.

HANNAÐ: . SVK TEIKNAÐ: . SVK DAGS: . 10.06.2001 MKV: . 1:50 VERKN: . X

Afr. 28601 [handwritten initials] Sveinn Karlsson 14.06.2001

TEIKNISTOFA
SVEINN KARLSSON TÆKNIFRÆÐINGUR FTFÍ
STRANDGÖTU 28 220 HAFNARFJÖRÐUR
S.896 4005 / 555 4270 NETF. [illegible] KT.131247-2069