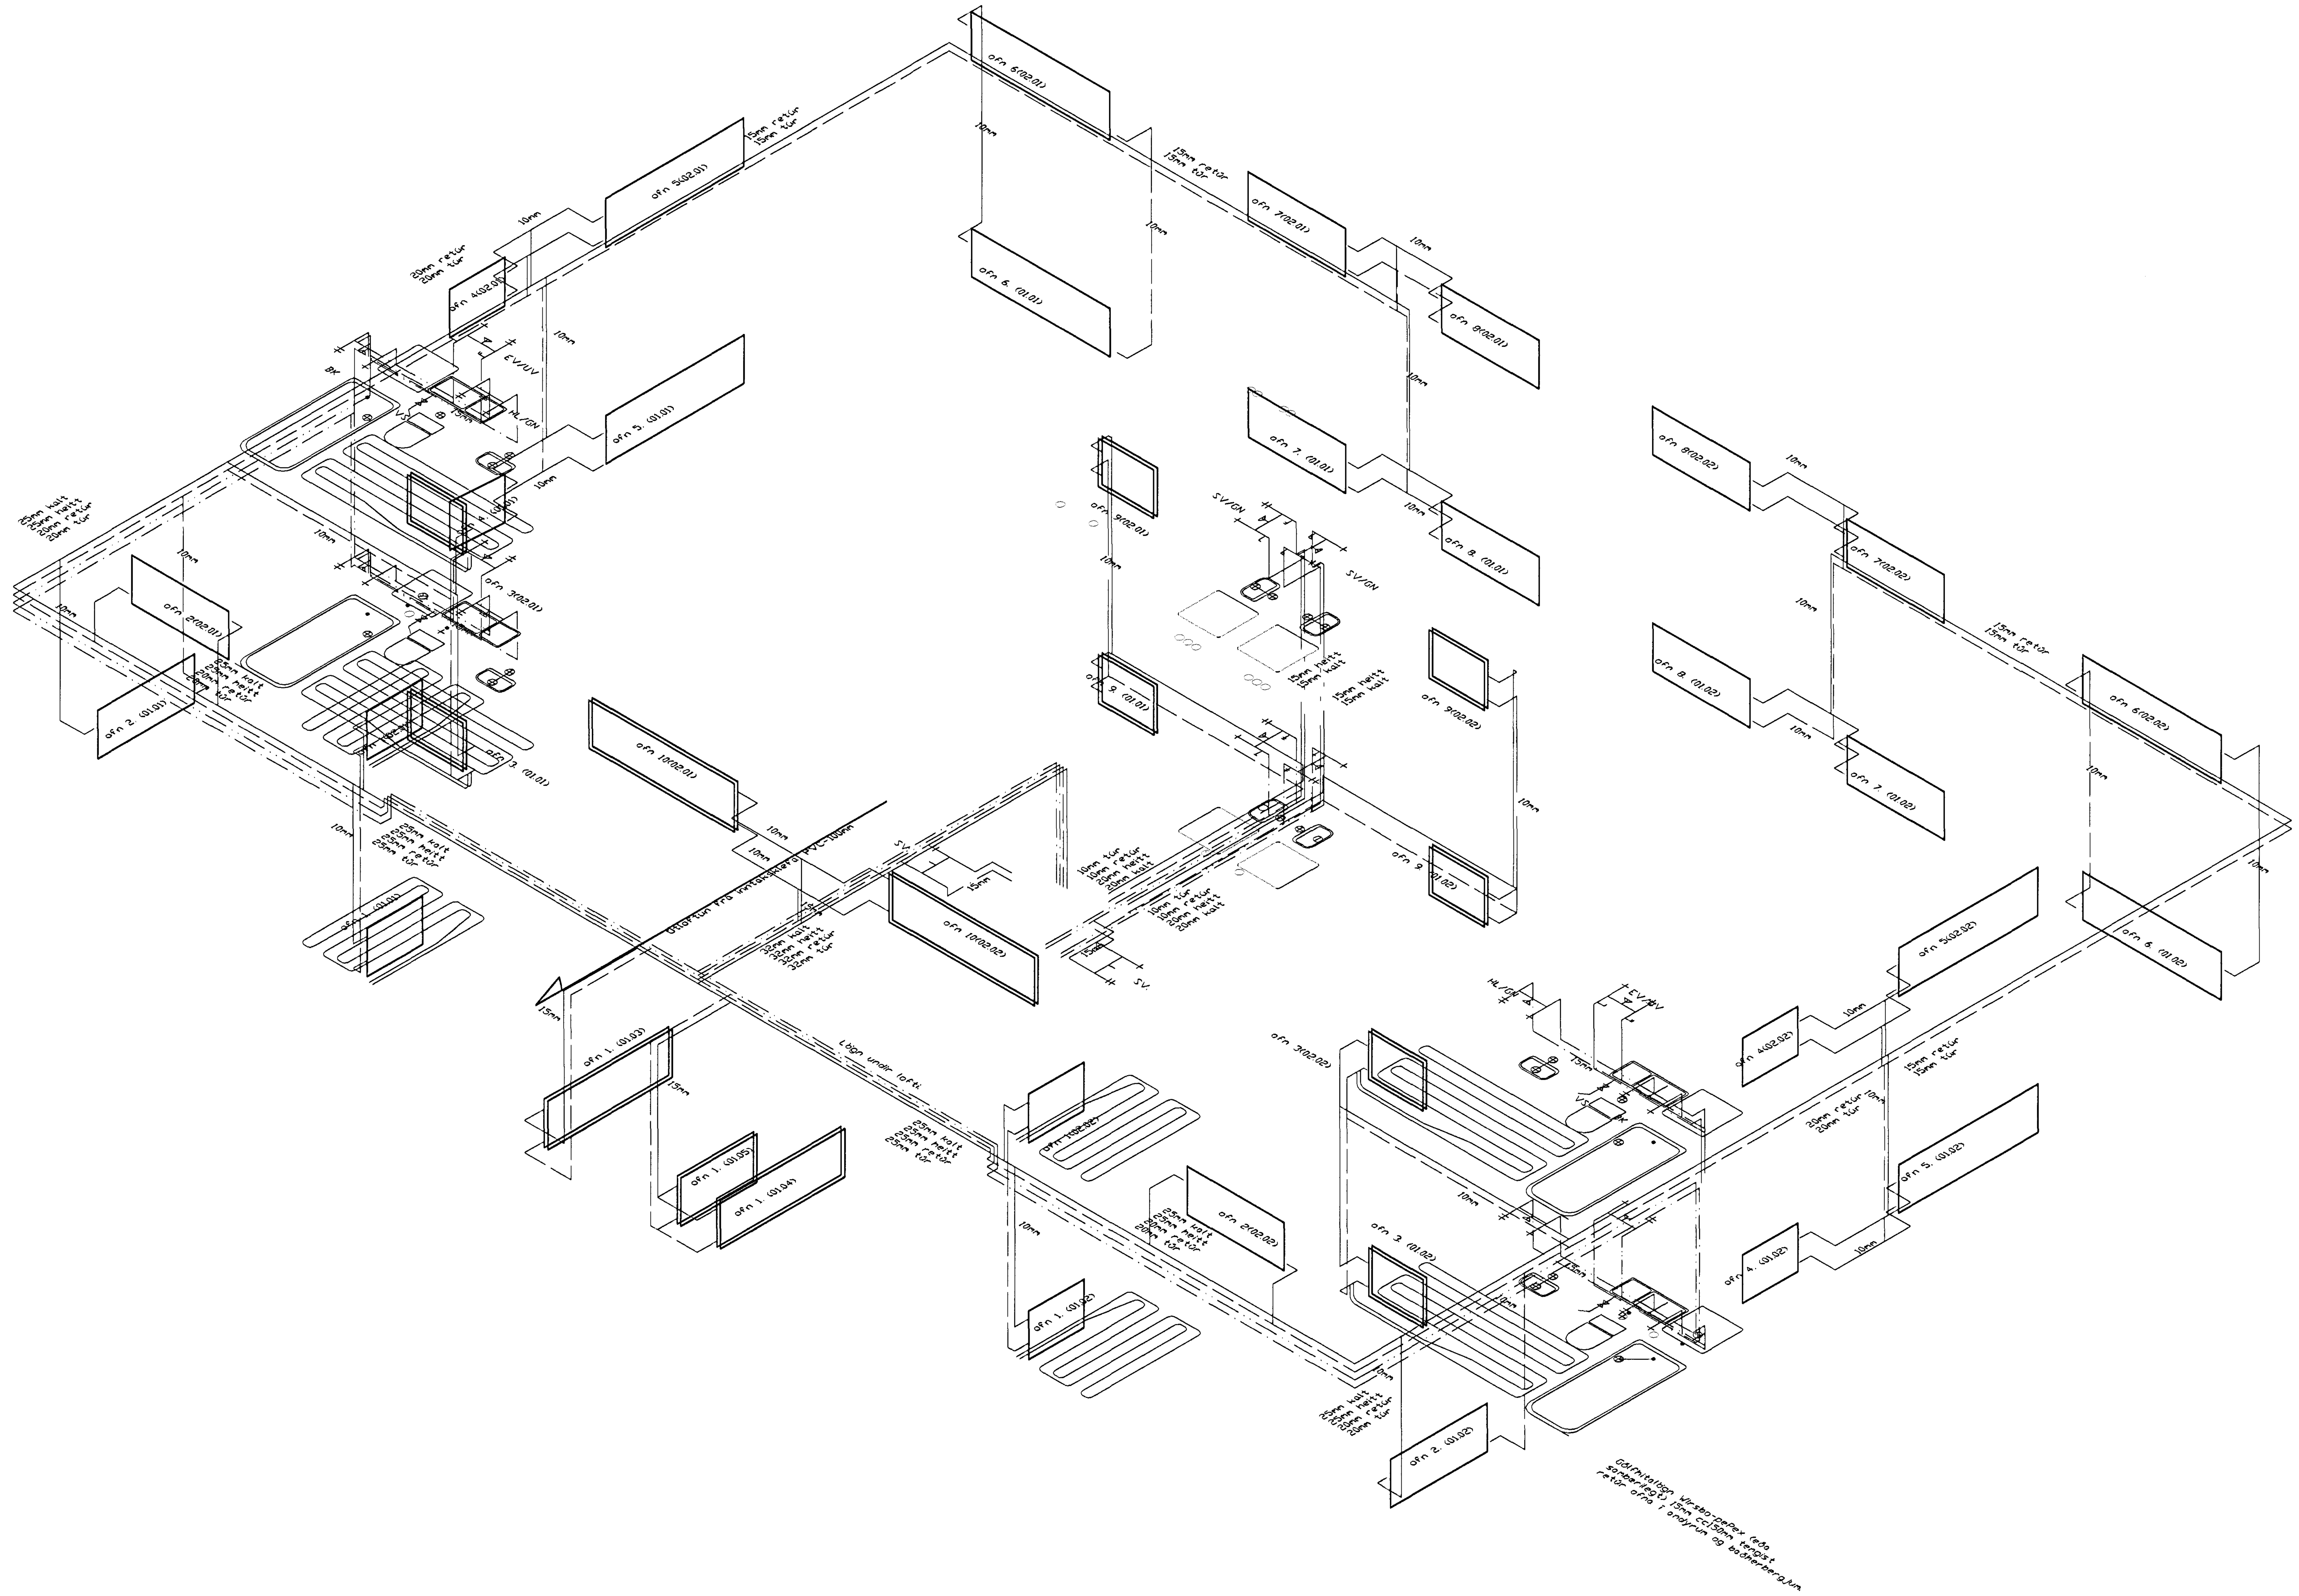

Byggingafulltrúi Hafnarfjarðar
Afgreitt þann
26 JUNI 2001
VG

TEIKNINGU BREYTT

ÞRASTARÁS 8

OFNA OG NEYSLUVATNSLAGNIR.
RÚMMYND.

L-7.

HANNAÐ : . SVK TEIKNAÐ : . SVK DAGS : . 10.06.2001 MKV : /. 1:50 VERKN : . X

AH. 26/6 01

TEIKNISTOFA

SVEINN KARLSSON TÆKNIFRÆÐINGUR FTFÍ 14.06.2001
STRANDGÖTU 28 220 HAFNARFJÖRÐUR
S.896 4005 / 555 4270 NETF. SVEINKI@MMEDIA.IS KT.131247-2069