

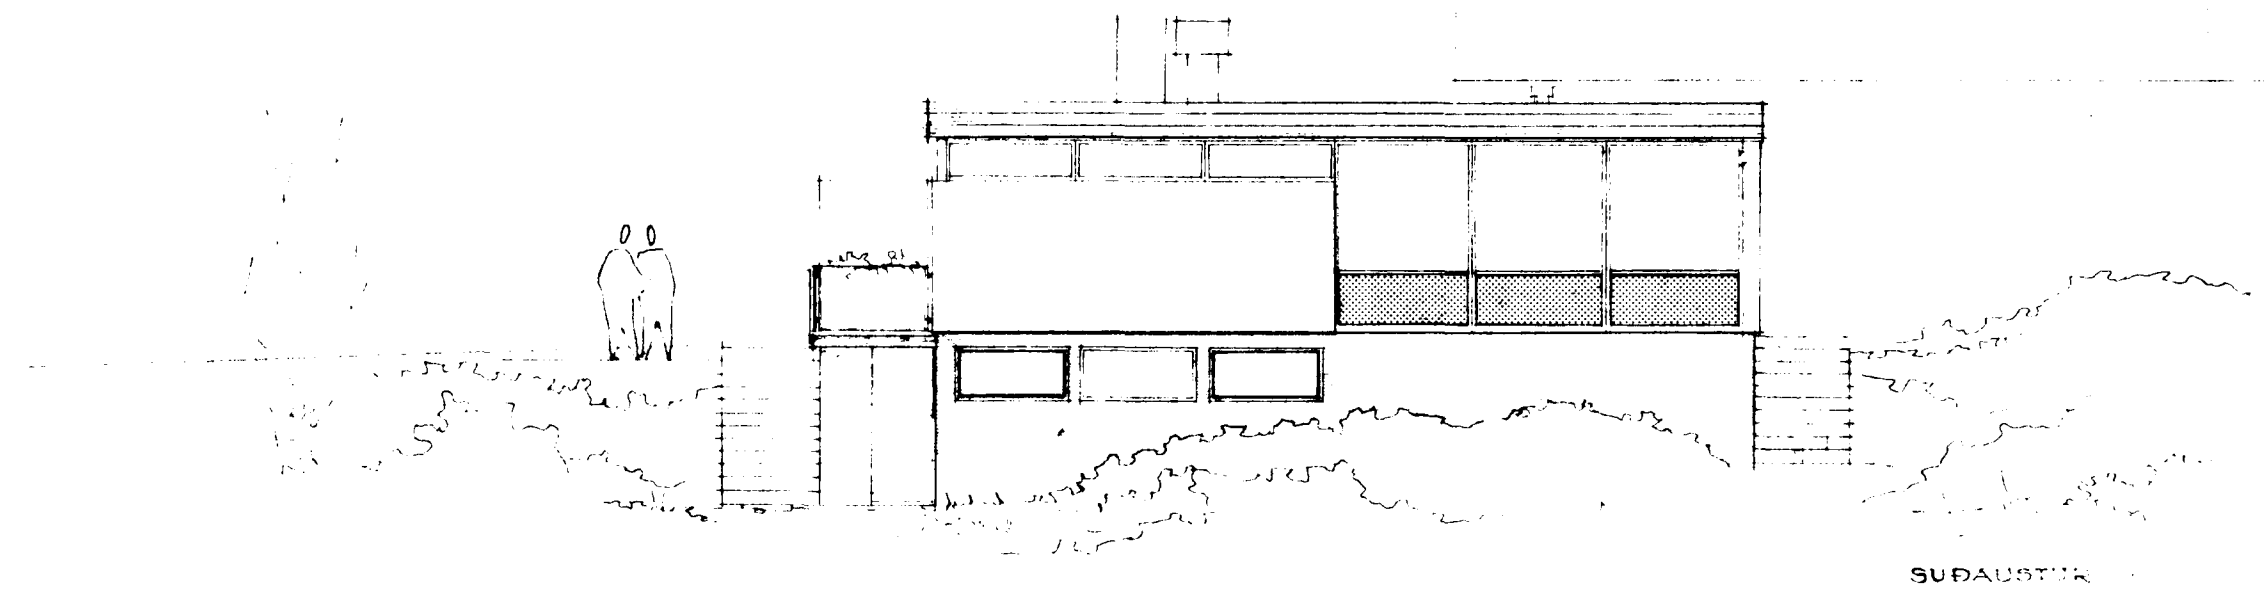
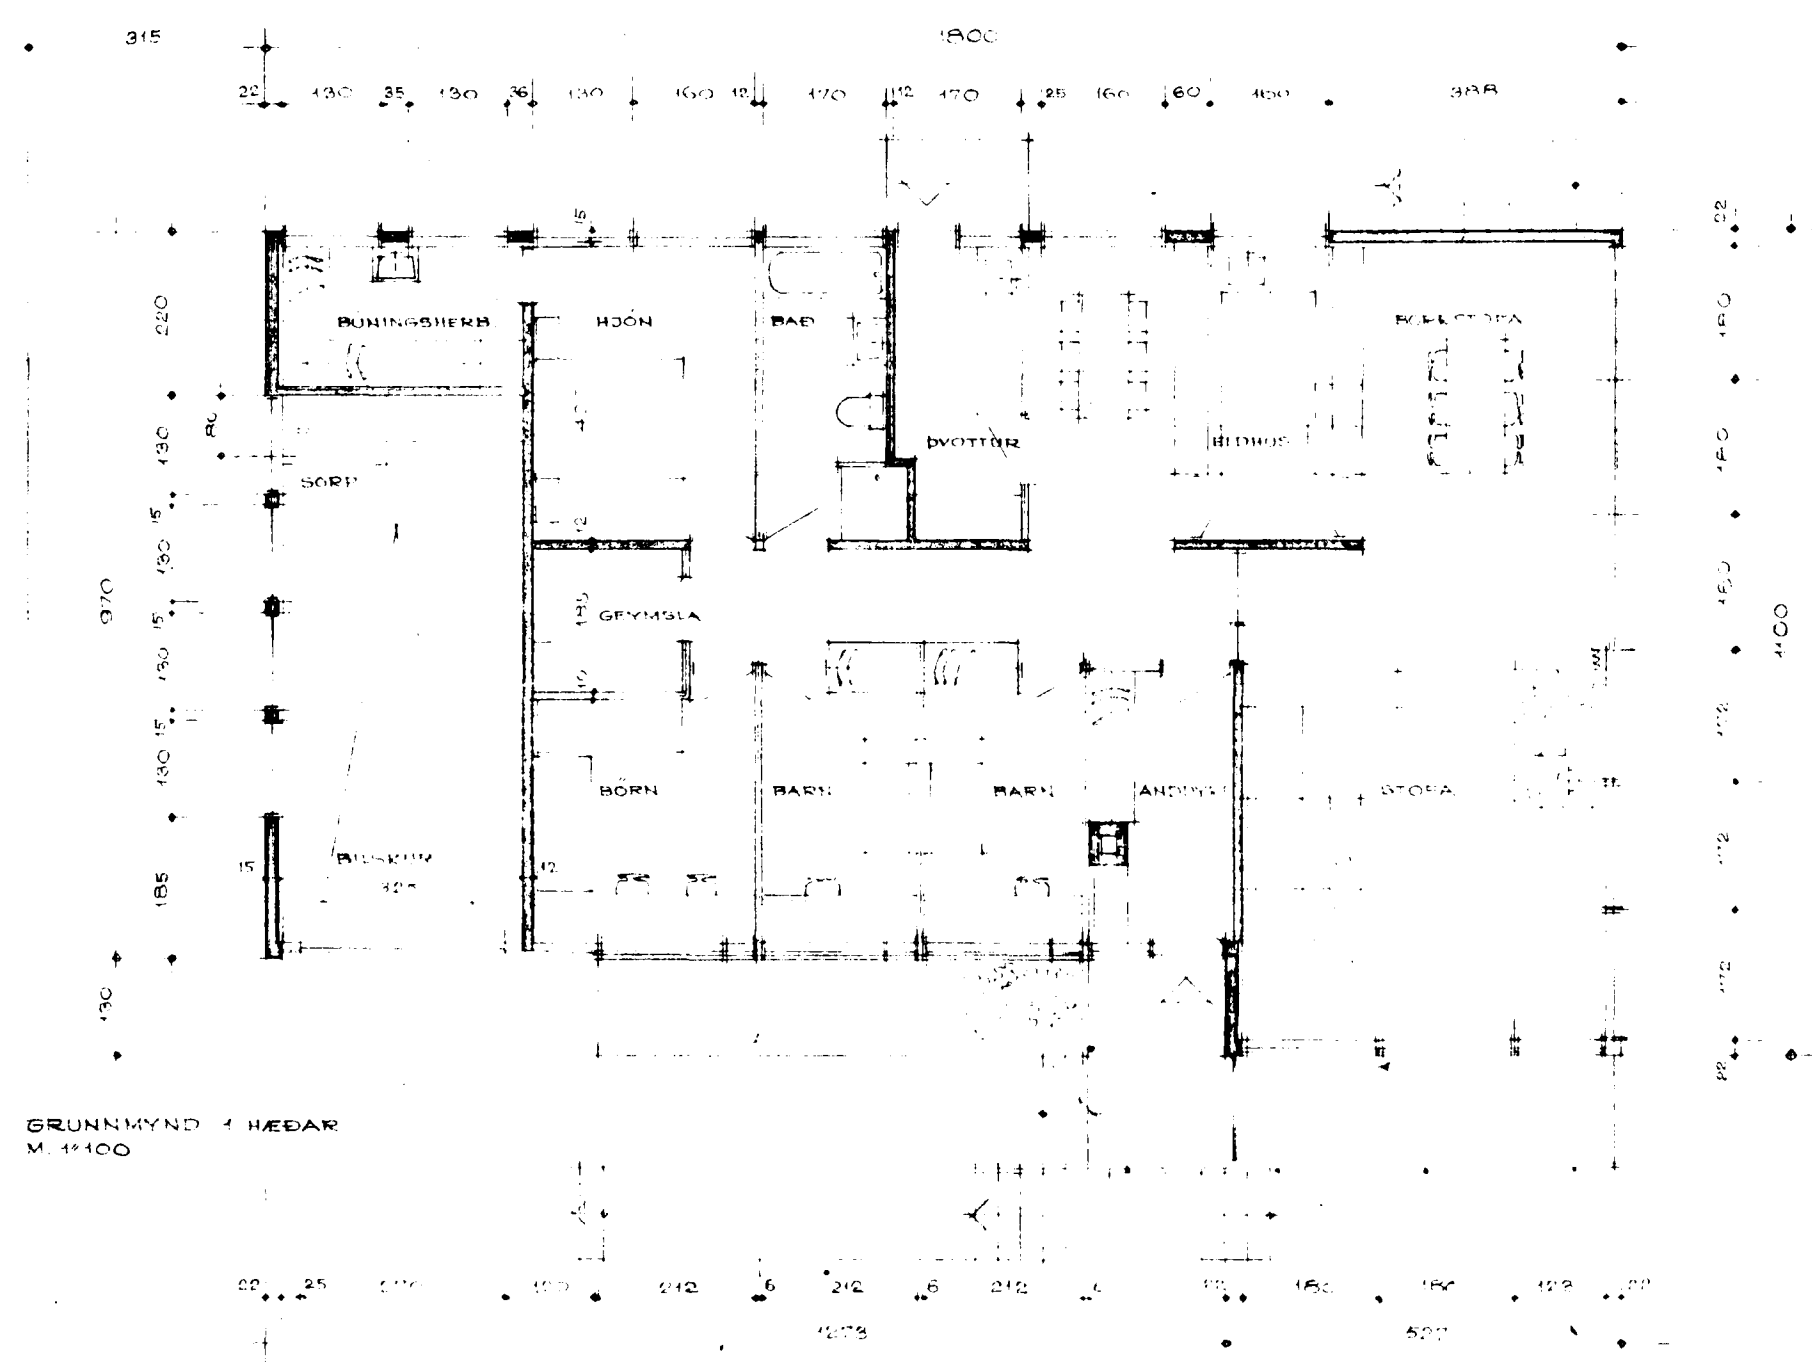
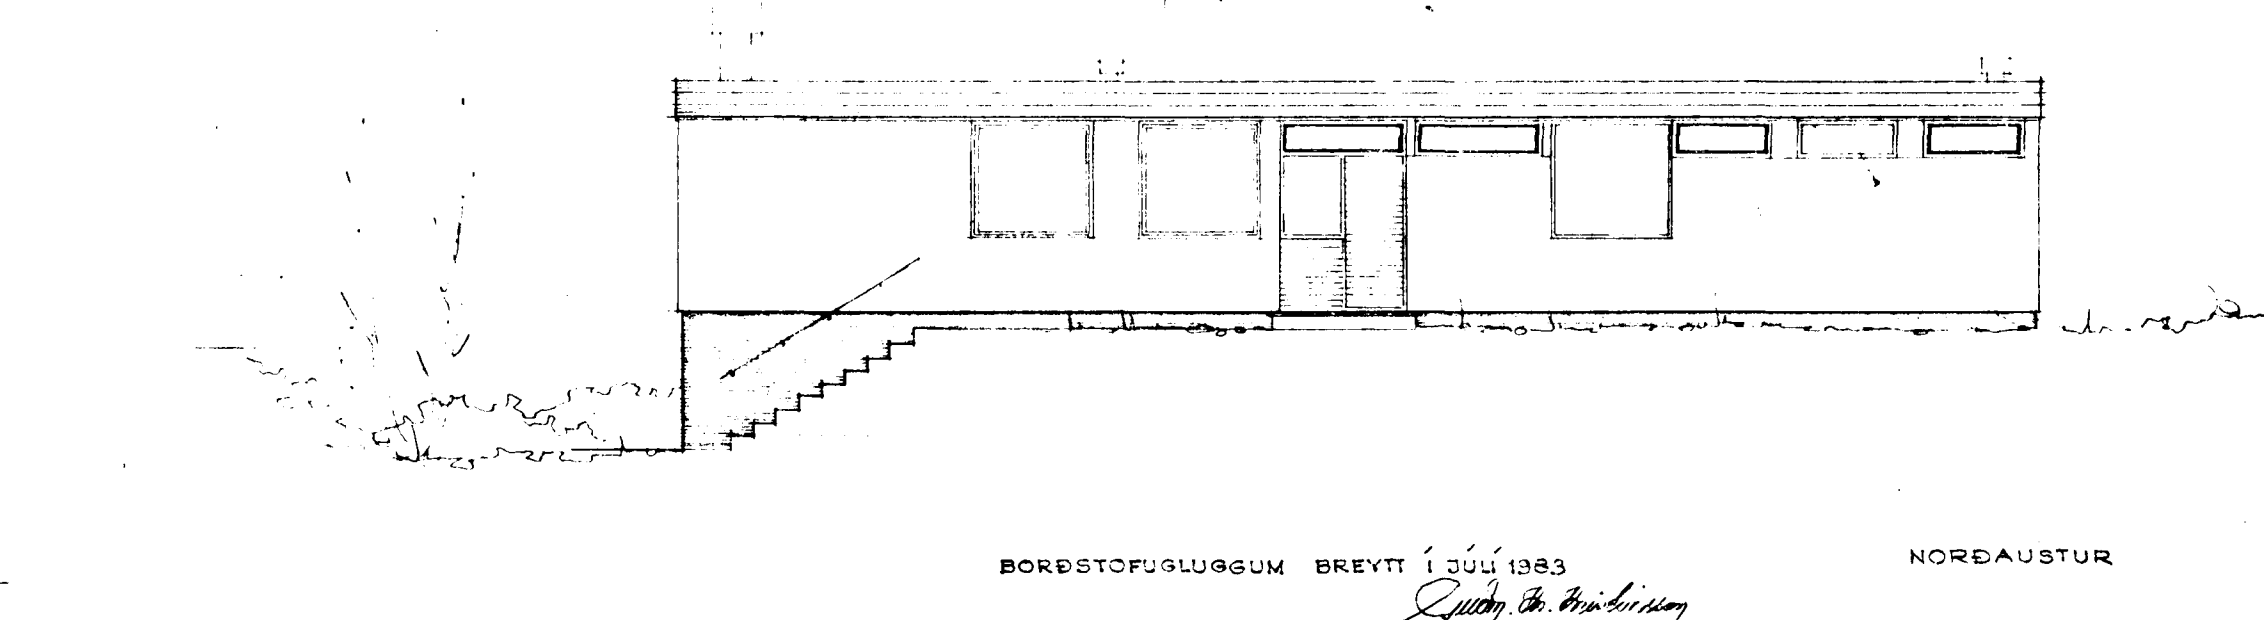
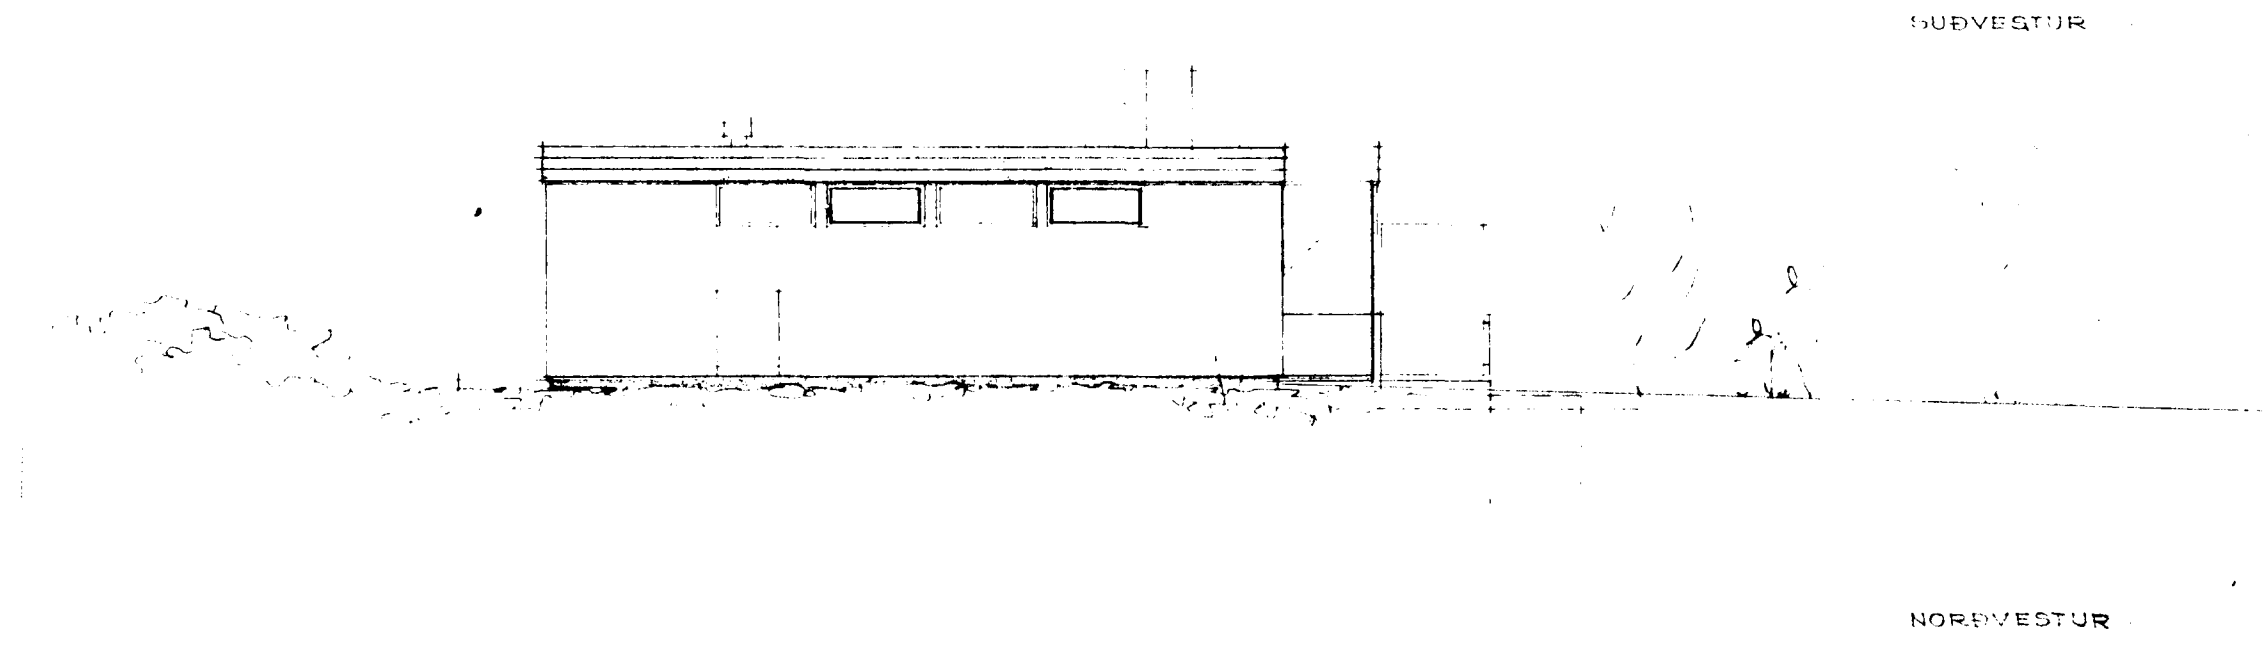
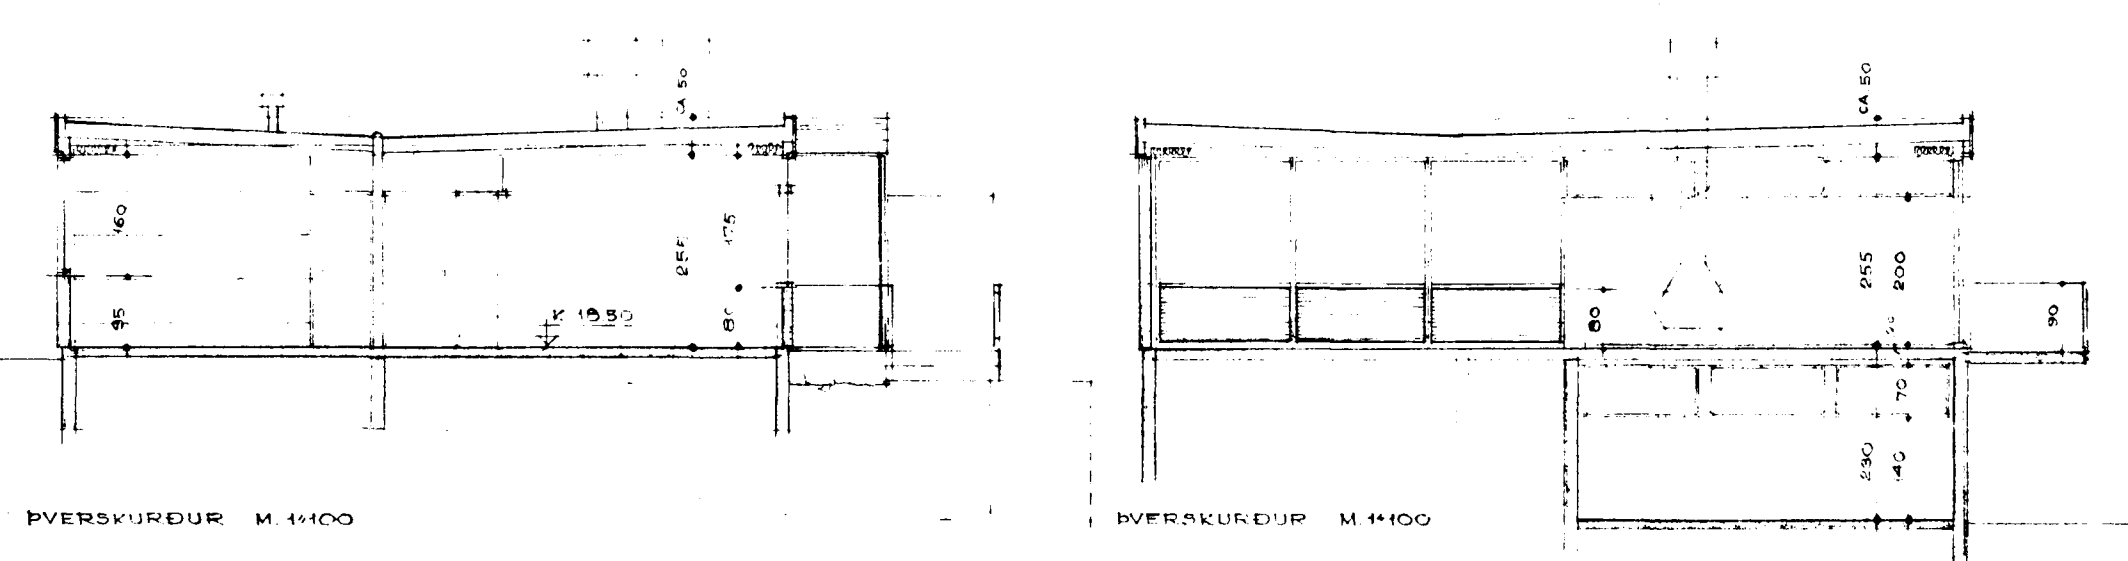


Gluggabreyting
 Samþykkt á fundi bygginga-
 nefndar þ. 13/7. 1983
 BYGGINGAFULLTRÖÐN
 Í HAFNARFIRDI
S. Þorgeirsson

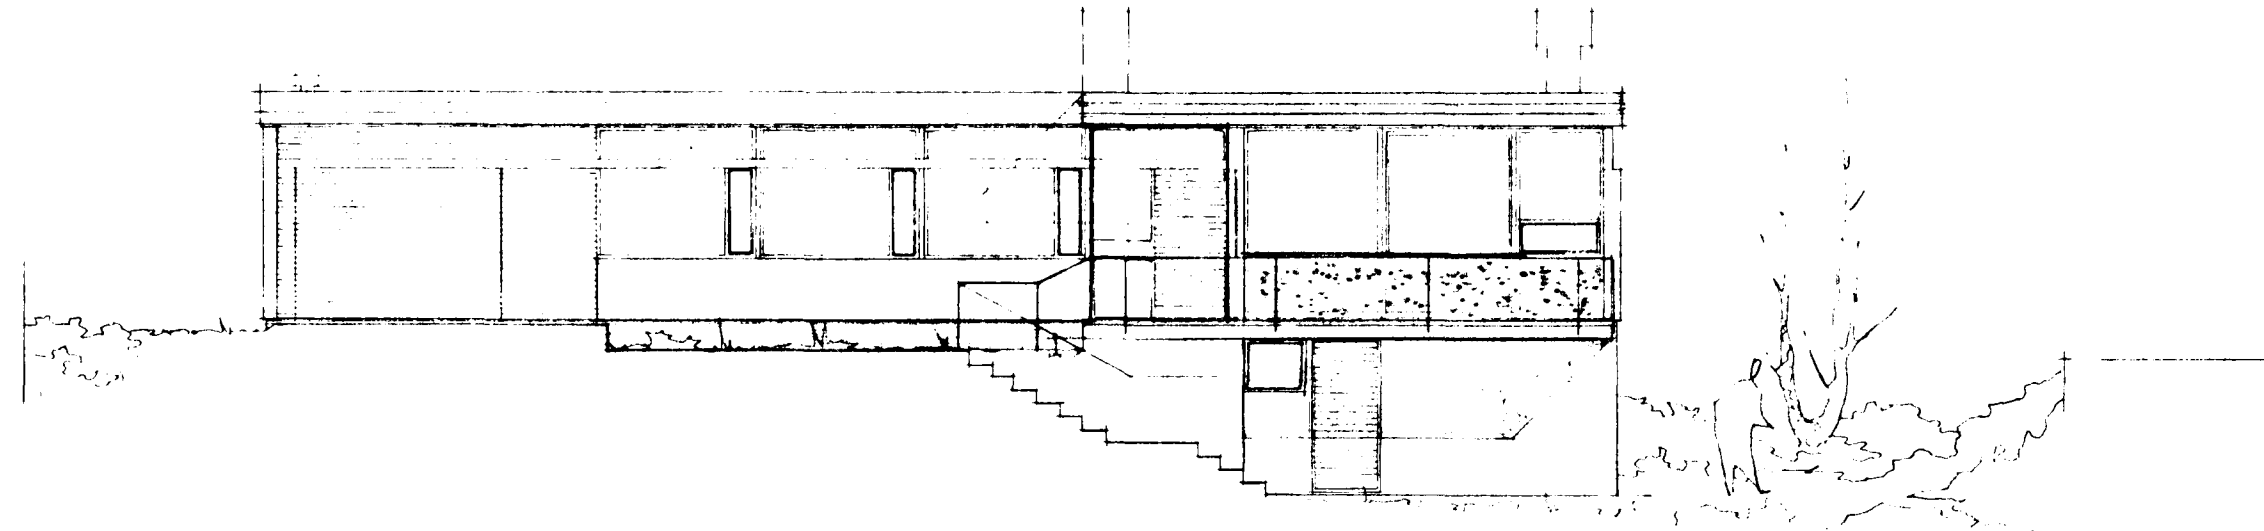

tifftopdf - www.rubissoftware.com - Demo Version

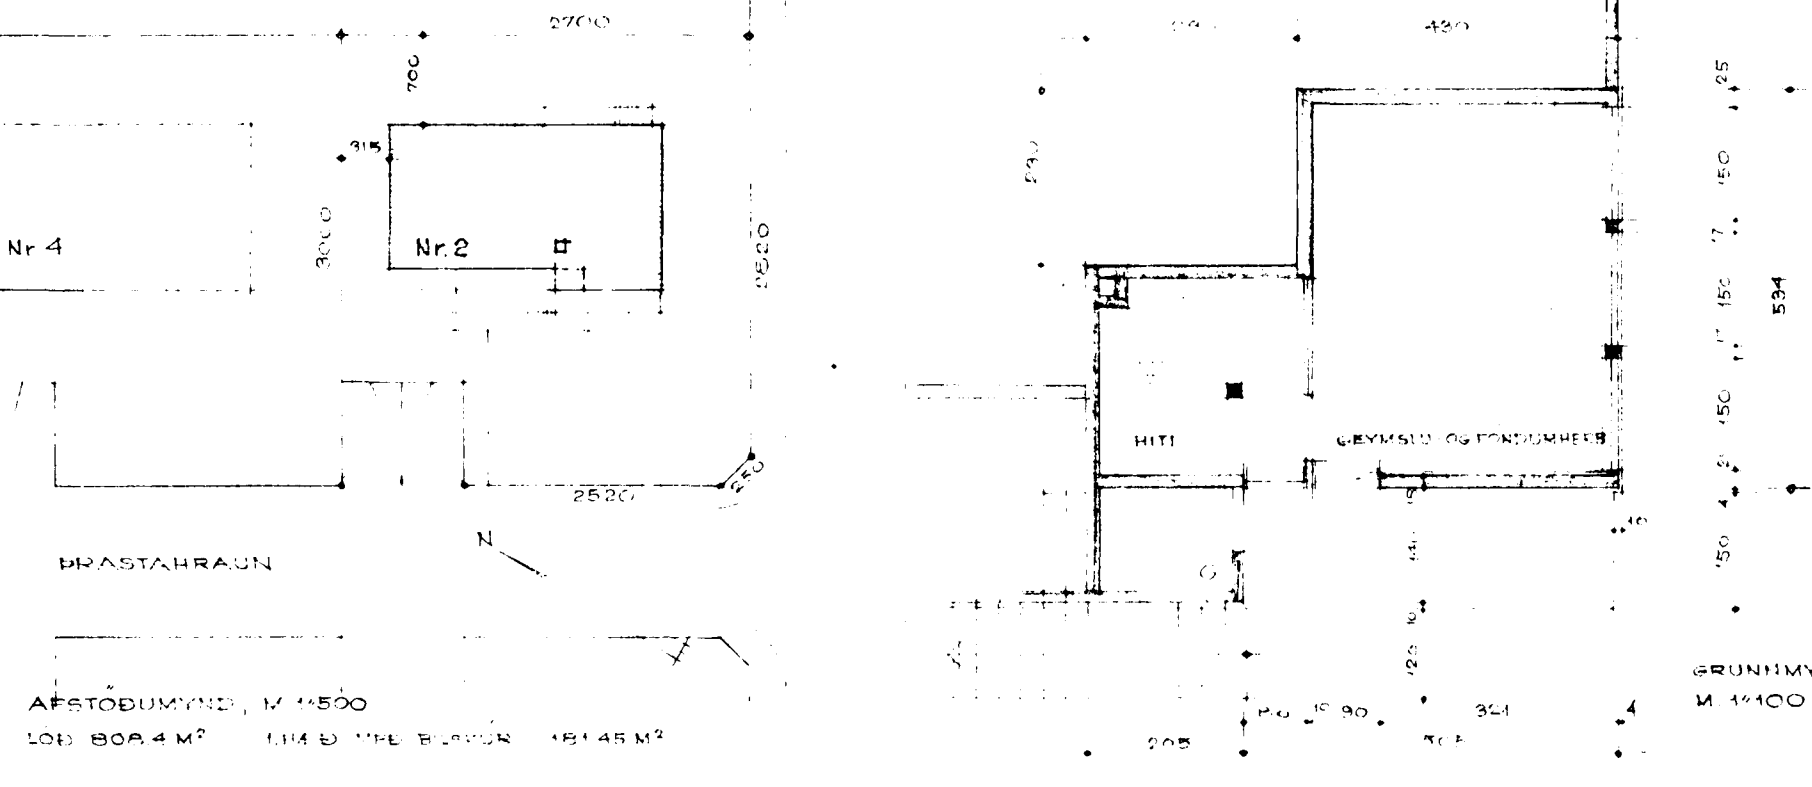

PRASTAHRÖUN NR 2, GEIR ÞORSTEINSSON
 GRUNNMYNDIR, SKUSEIR OG ÚTLIT M. 1:100, AFSTÖÐUMYND M. 1:500
 REYKJAVÍK 1. AGUST 1963
Sigurður Þorgeirsson