


DRASTAHRUN NR 4 HAFNARFIRSI M 1:100

BREYTING A BAKI.

9700 - 0040 01

02


AFSTÖÐUMYND M 1:500
FLATARMÁL HUSS 134,95 m²

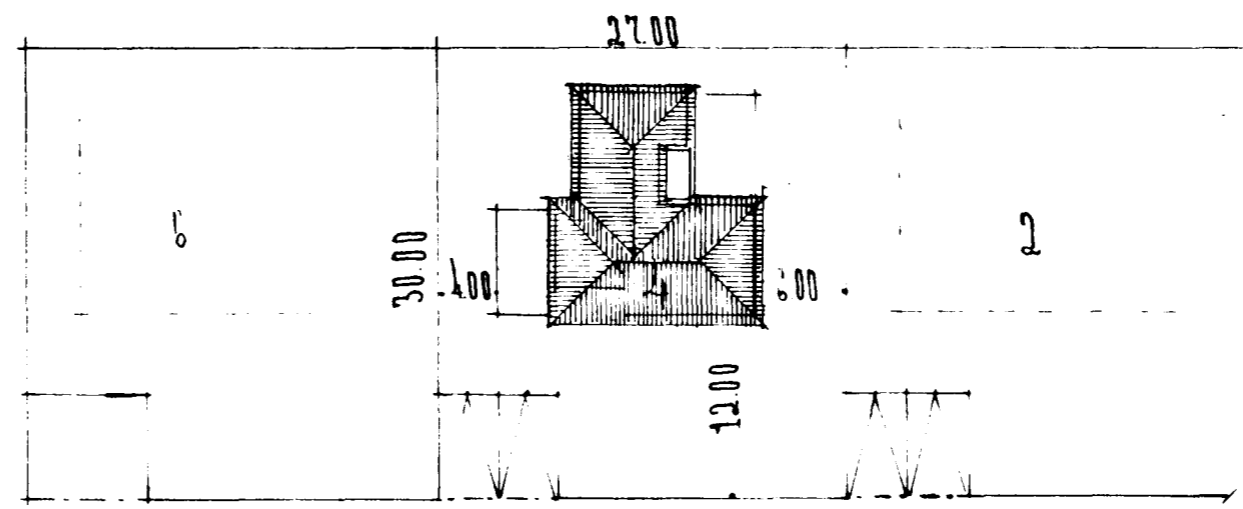


DRASTAHRUN

Samþykkt á fundi bygginga-
nefndar þ. 9.12.1980
BYGGINGAULETTRÁÐUR
Í HAFNARFIRSI



Sigurðsson

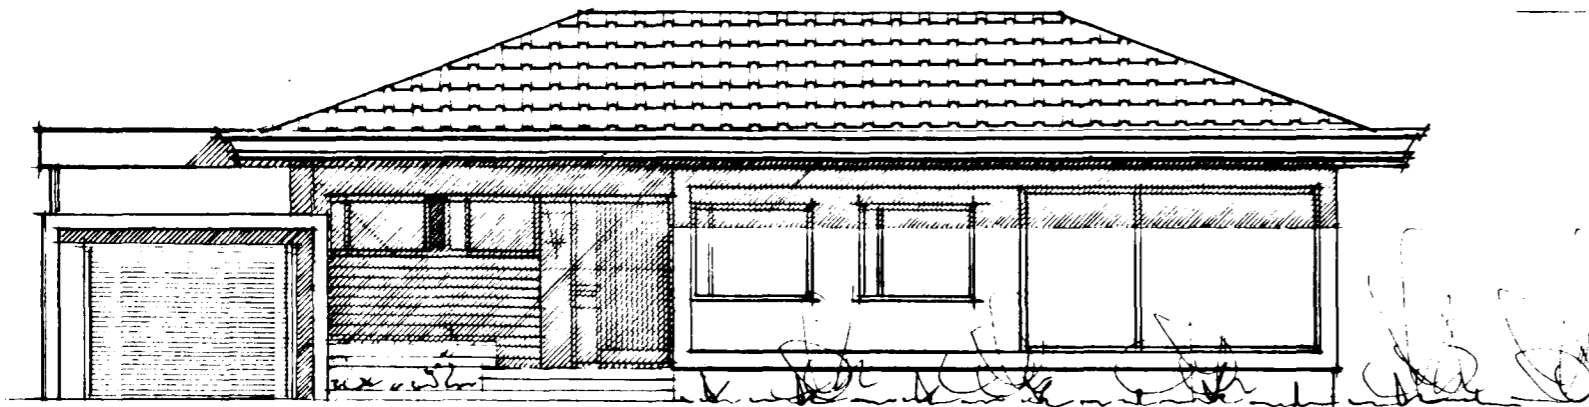


VESTUR

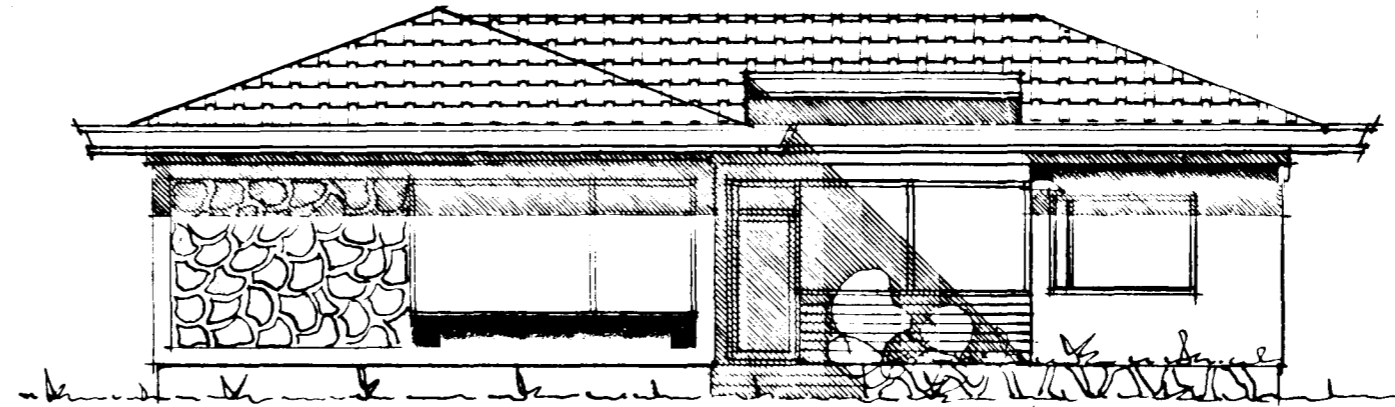


SUDUR

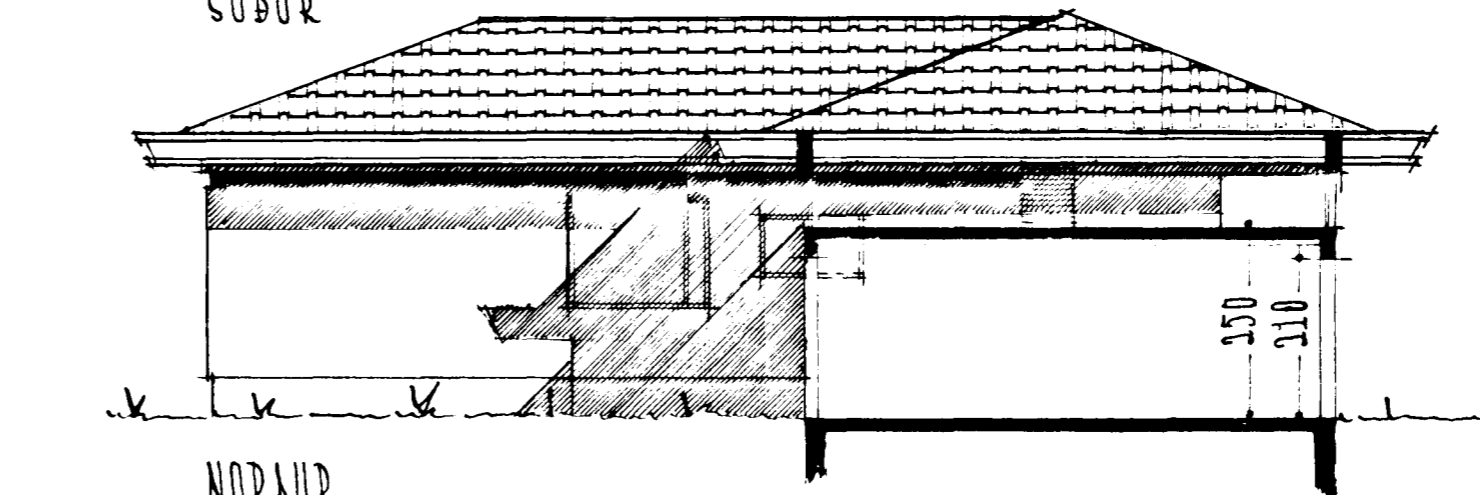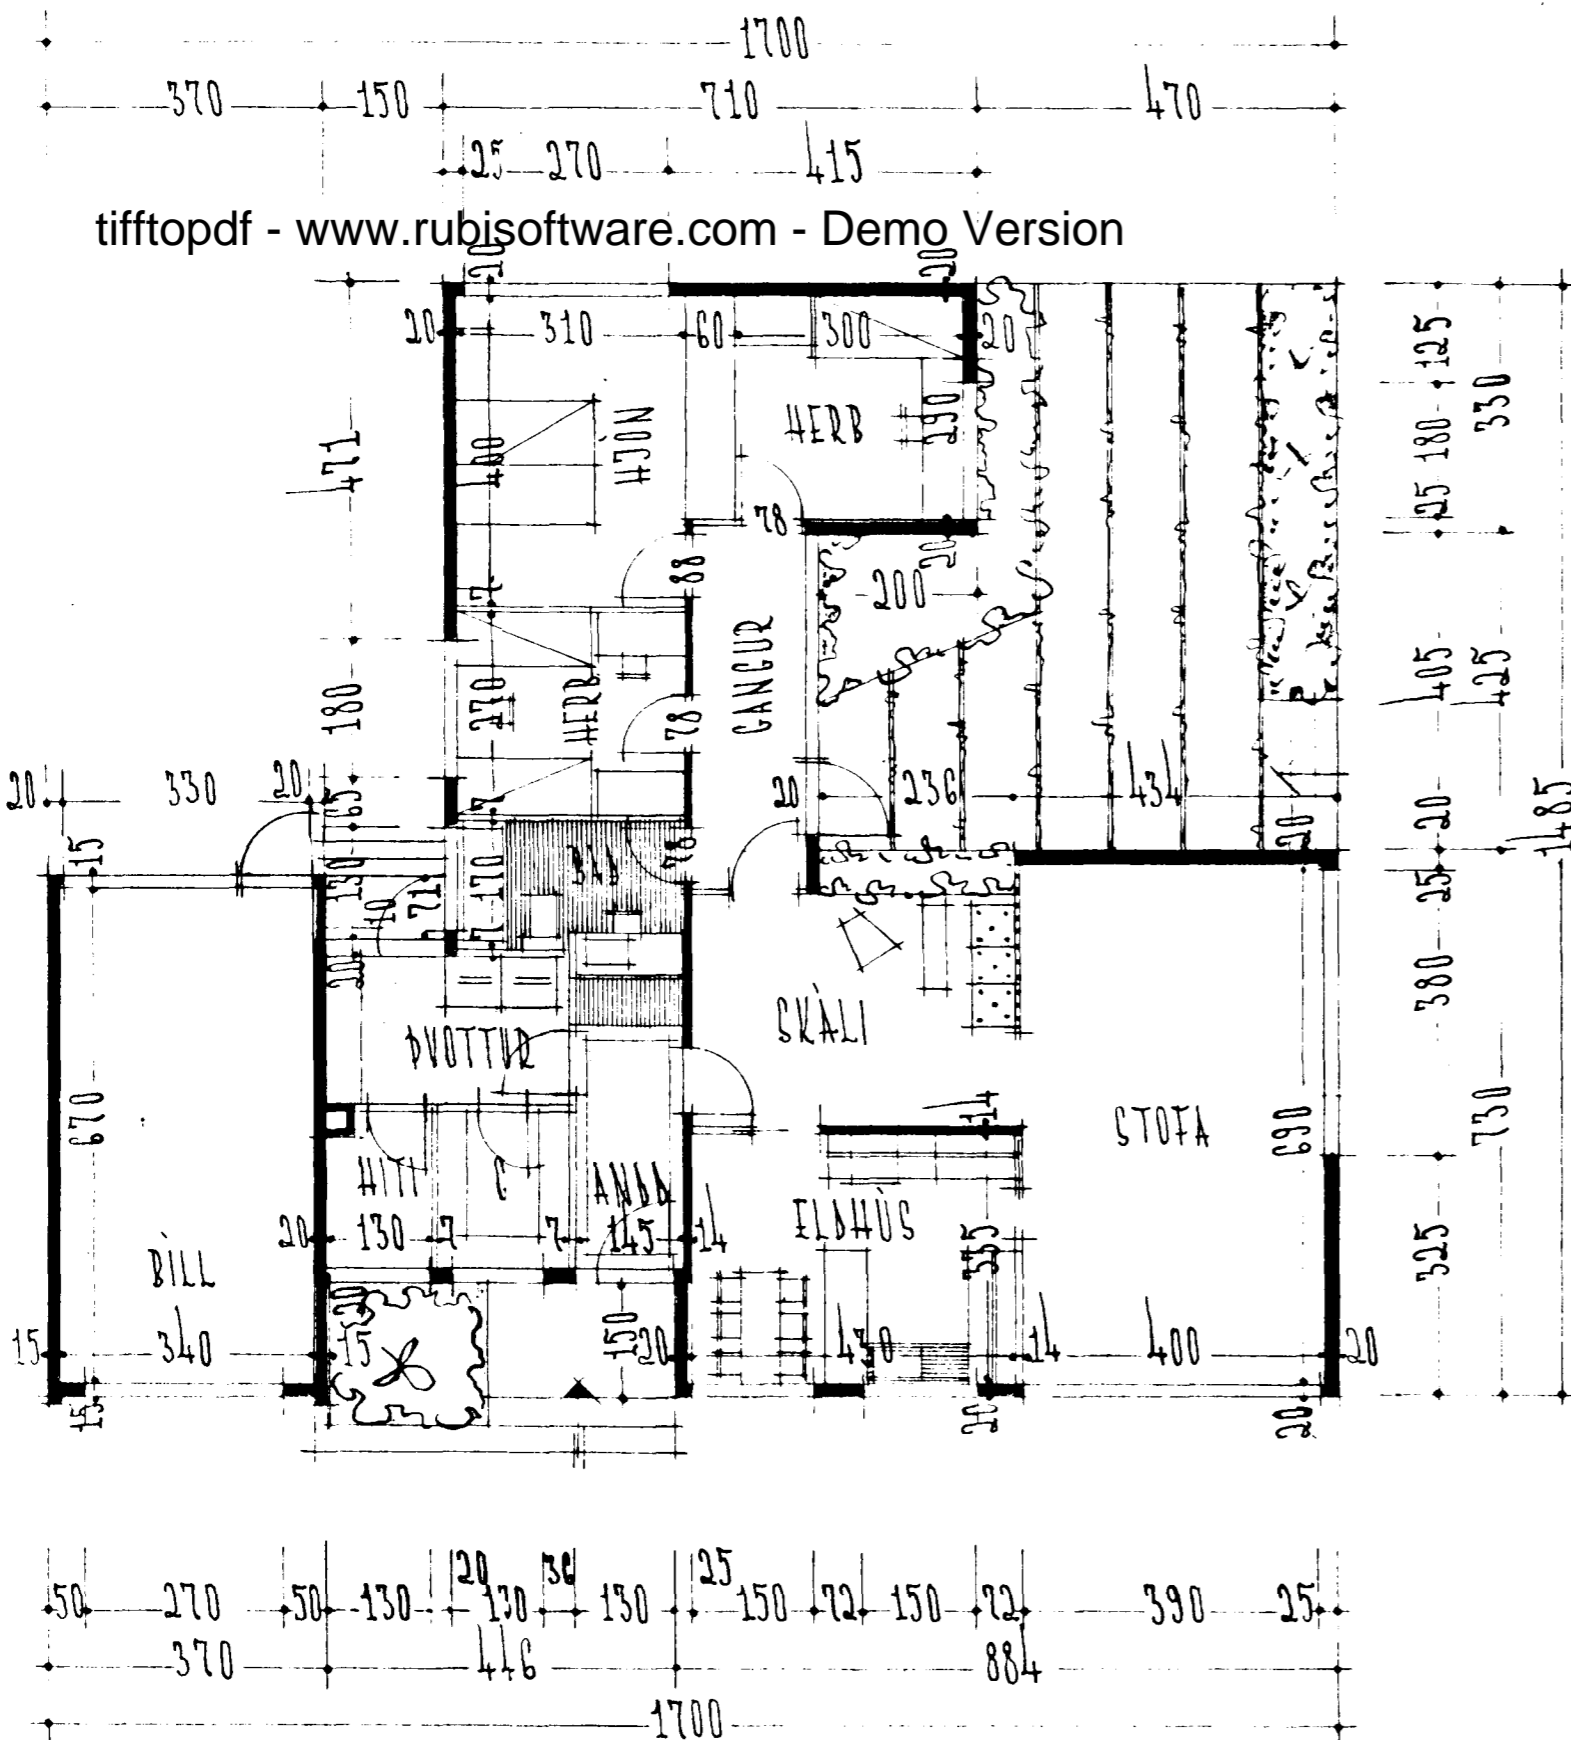

NORÐUR

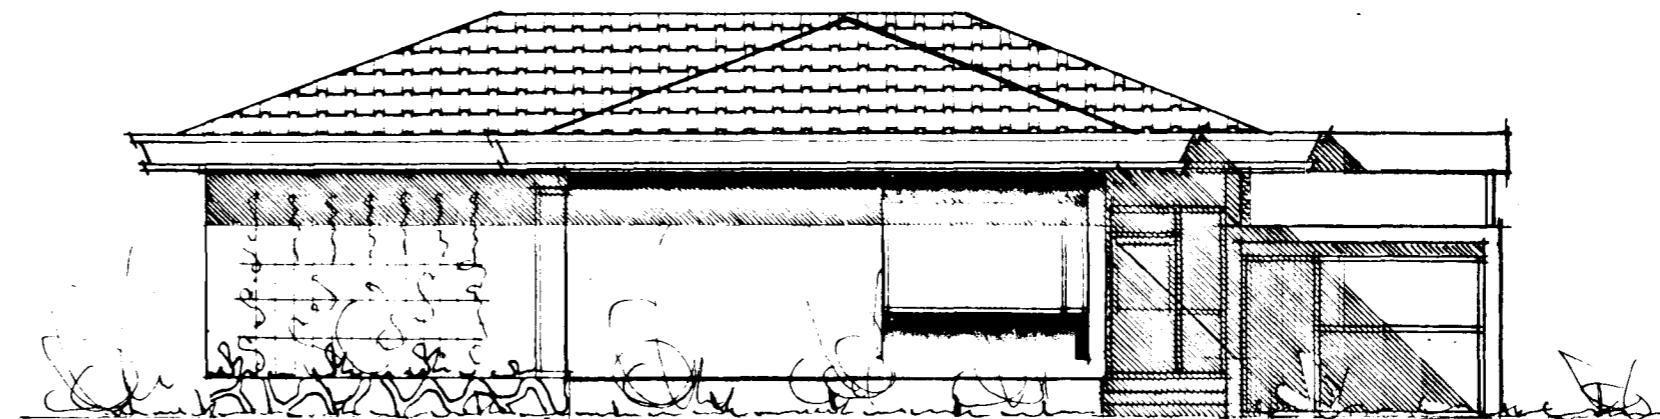

AUSTUR

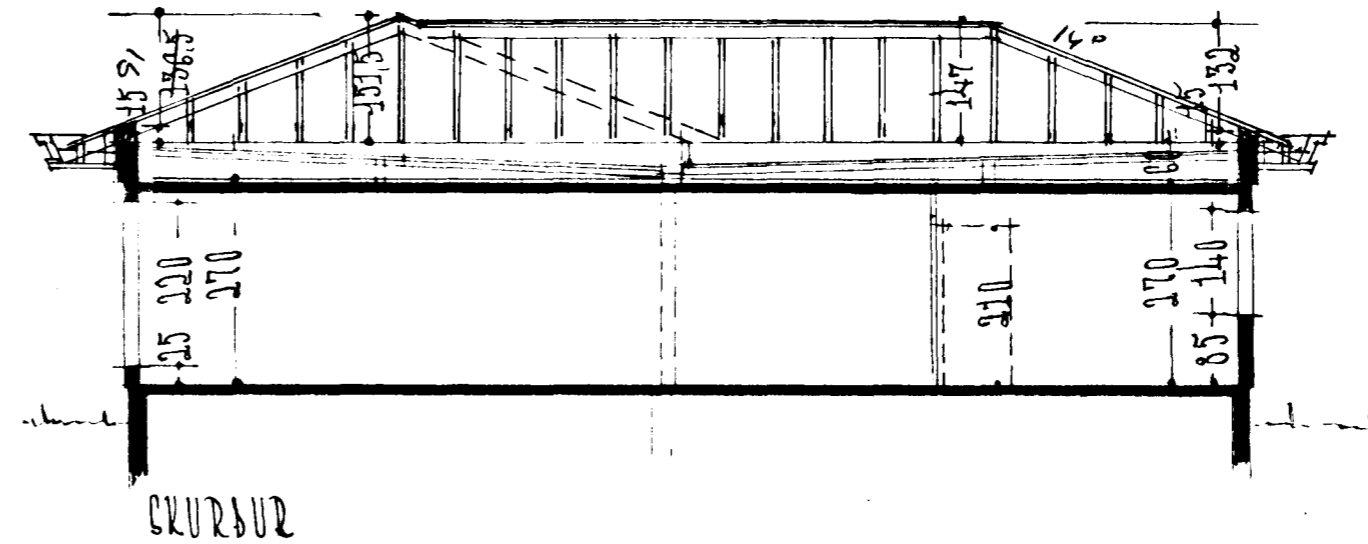

SKURÐUR

Dreytt í janúar 1983
Sigurðsson

REYKJAVÍK Í OKT. 1983
Sigurðsson