Samþykkt á fundi bygginga-
nefndar þ. 26/2 1987

BYGGINGAFULLTRÚINN
Í HAFNARFIRÐI

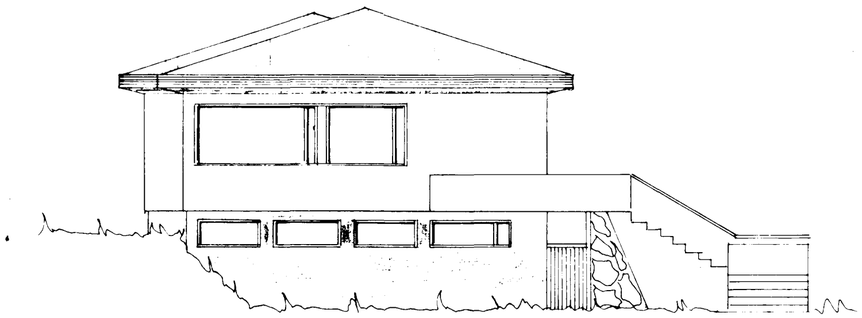

NORÐ - VESTUR

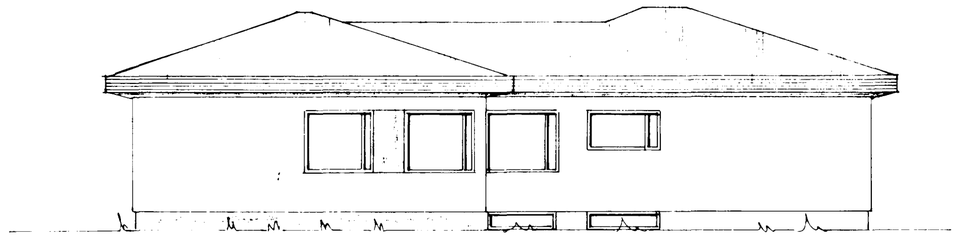

NORÐ - AUSTUR

tifftopdf - www.rubisoftware.com - Demo Version

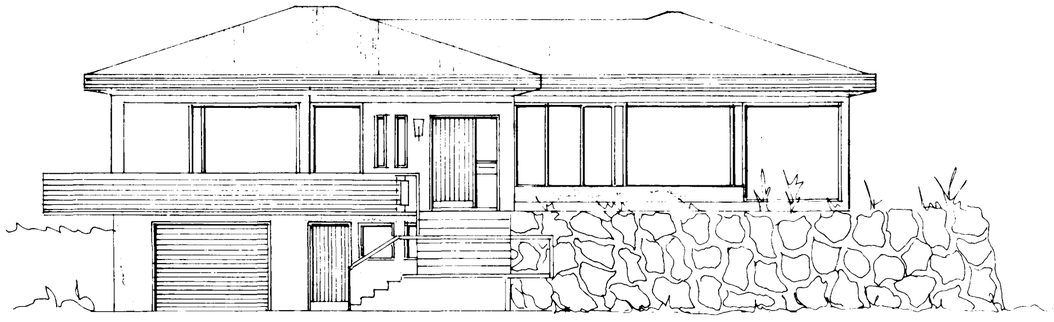

SUÐ - VESTUR

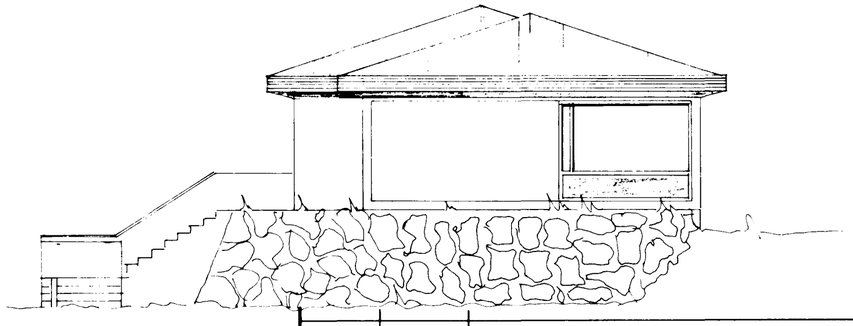

SUÐ - AUSTUR.

Við nágrannar erum samþykkt
þessi breytingar á Þrastahraun 8
Jóhannes Þórðarson. Þrastahraun 7.
Ingibjörg A. Juliusdóttir -"-

Egjólfur Einarsson Þrastahraun 6
Gunnar Magnusson Alfastrid 75
Ogill Strange. Þrastahraun 5.

BR NR	DAGS	EÐLI BREYTINGAR	SIGN.

ÞRASTAHRAUN 8 HAFNARFIRÐI

ÚTLIT. ÞAK BREYTT.

MÆLIKV. 1:100

DAGS FEBR. '87
HANNAÐ
TEIKNAÐ
VERK NR. 8707

SIGURÐUR ÞORLEIFSSON TÆKNIFRÆÐINGUR F.T.F.I.
STRANDGÖTU 11 HAFNARFIRÐI SÍMI 54751

BLAÐ NR. 0-01