ÞRÚÐVANGUR 10 HAFNARFIRÐI

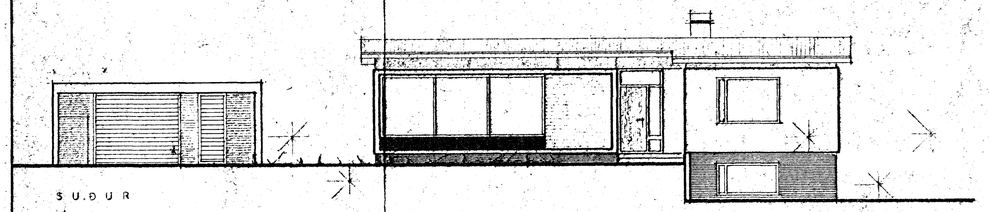

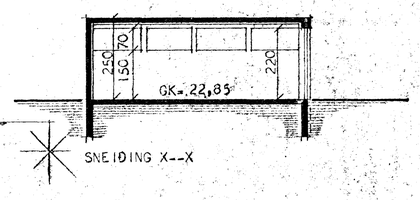

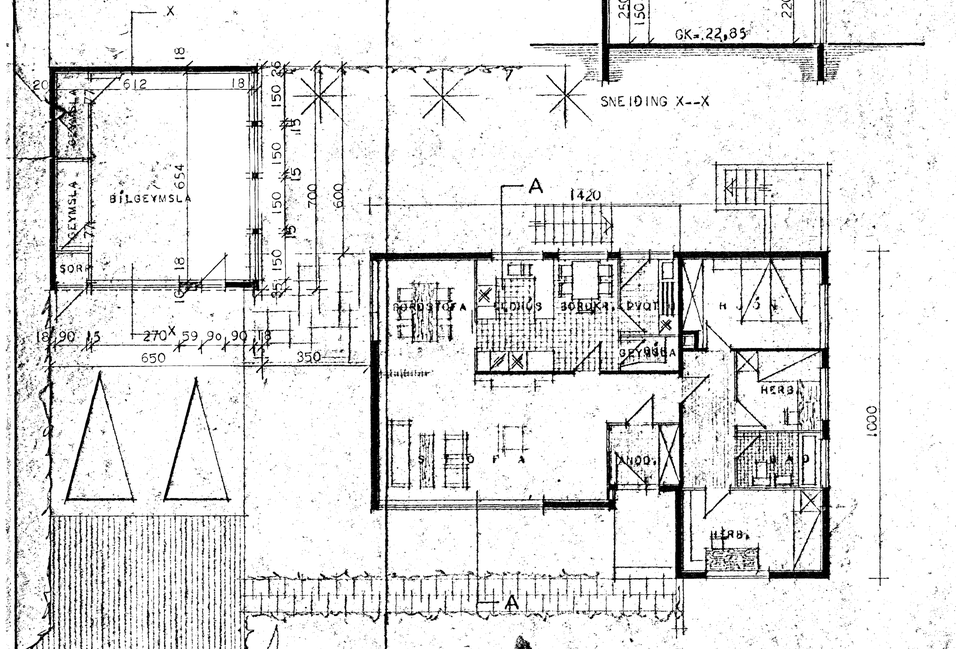

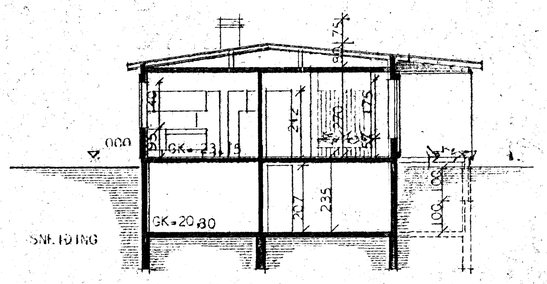

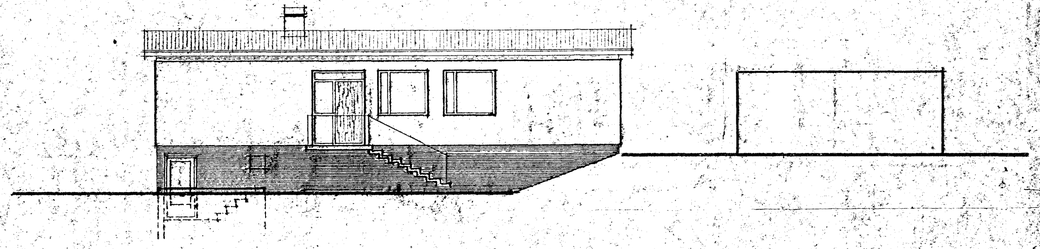

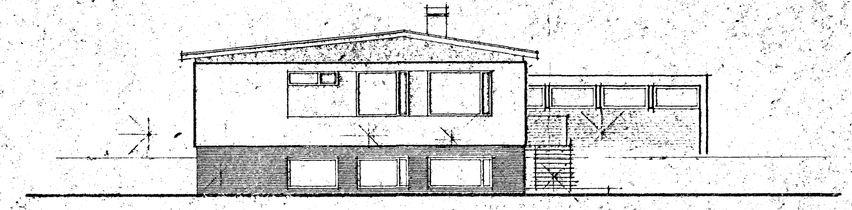

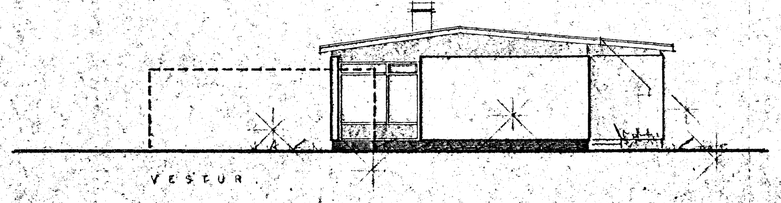

BÍLGEYMSLU BREYTT Í ÁGÚST 1973 MII

BÍLGEYMSLA – STÆKKUN

Samþykkt á fundi byggingarnefndar þ. 3/10 1973

BYGGINGARFULLTRÚINN Í HAFNARFIRÐI


FLATARMÁL HÚSS BRÚTTÓ 122,00 m²

NETTÓ 107,50 m²

BREYTT Í JÚLÍ 1969 SÍÐAN ÁGÚST 69

HÚSNÆÐISMÁLASTOFNUN RÍKISINS

GRUNNMYND, SNEIÐING OG ÚTLITSMYNDIR

MÆLI 1:100

EINBÝLISHÚS

VERK 75-1

BLAÐ NR. 1