

PRÚÐVANGUR 10



Samþykkt á fundi bygginga-
nefndar þ. 12/3 1969

BYGGINGAFLUTRÚNN
Í HANNAFROD

Kvæð
Geymslurými hússins væðdi
AUKIÐ

ATH VEGGIR UMHERFIS HITAKLEFA OG SÖPP SKULU
GERDIR ÚR STEINI OG KLEFARNIR MÚRHÓÐAÐIR Í
HÓLF OG GÓLF.

SK = SKÁPUR
LR = LOFTRÁS

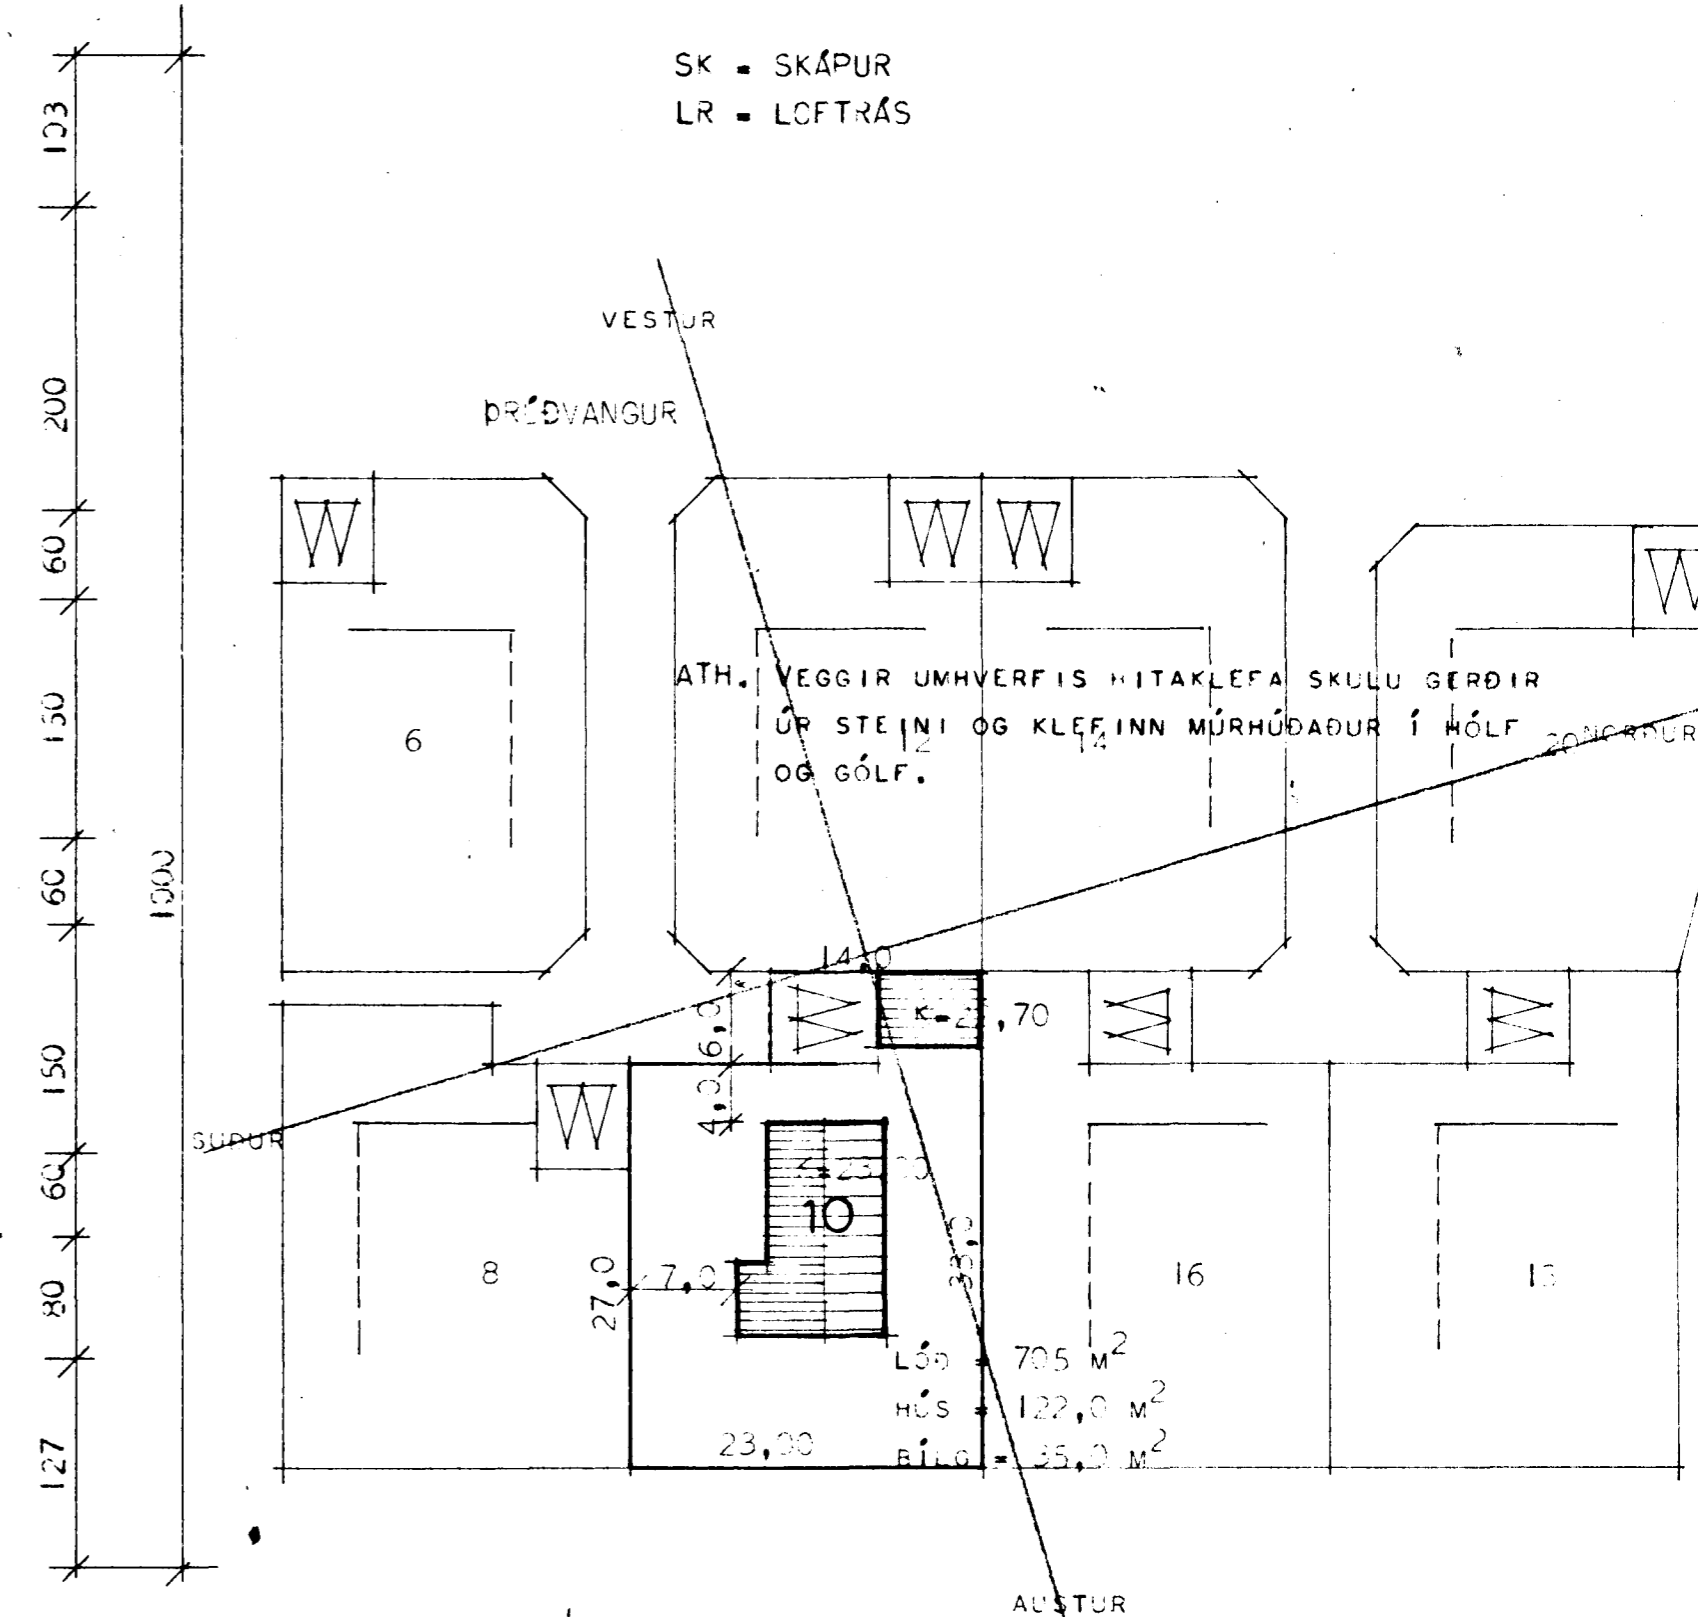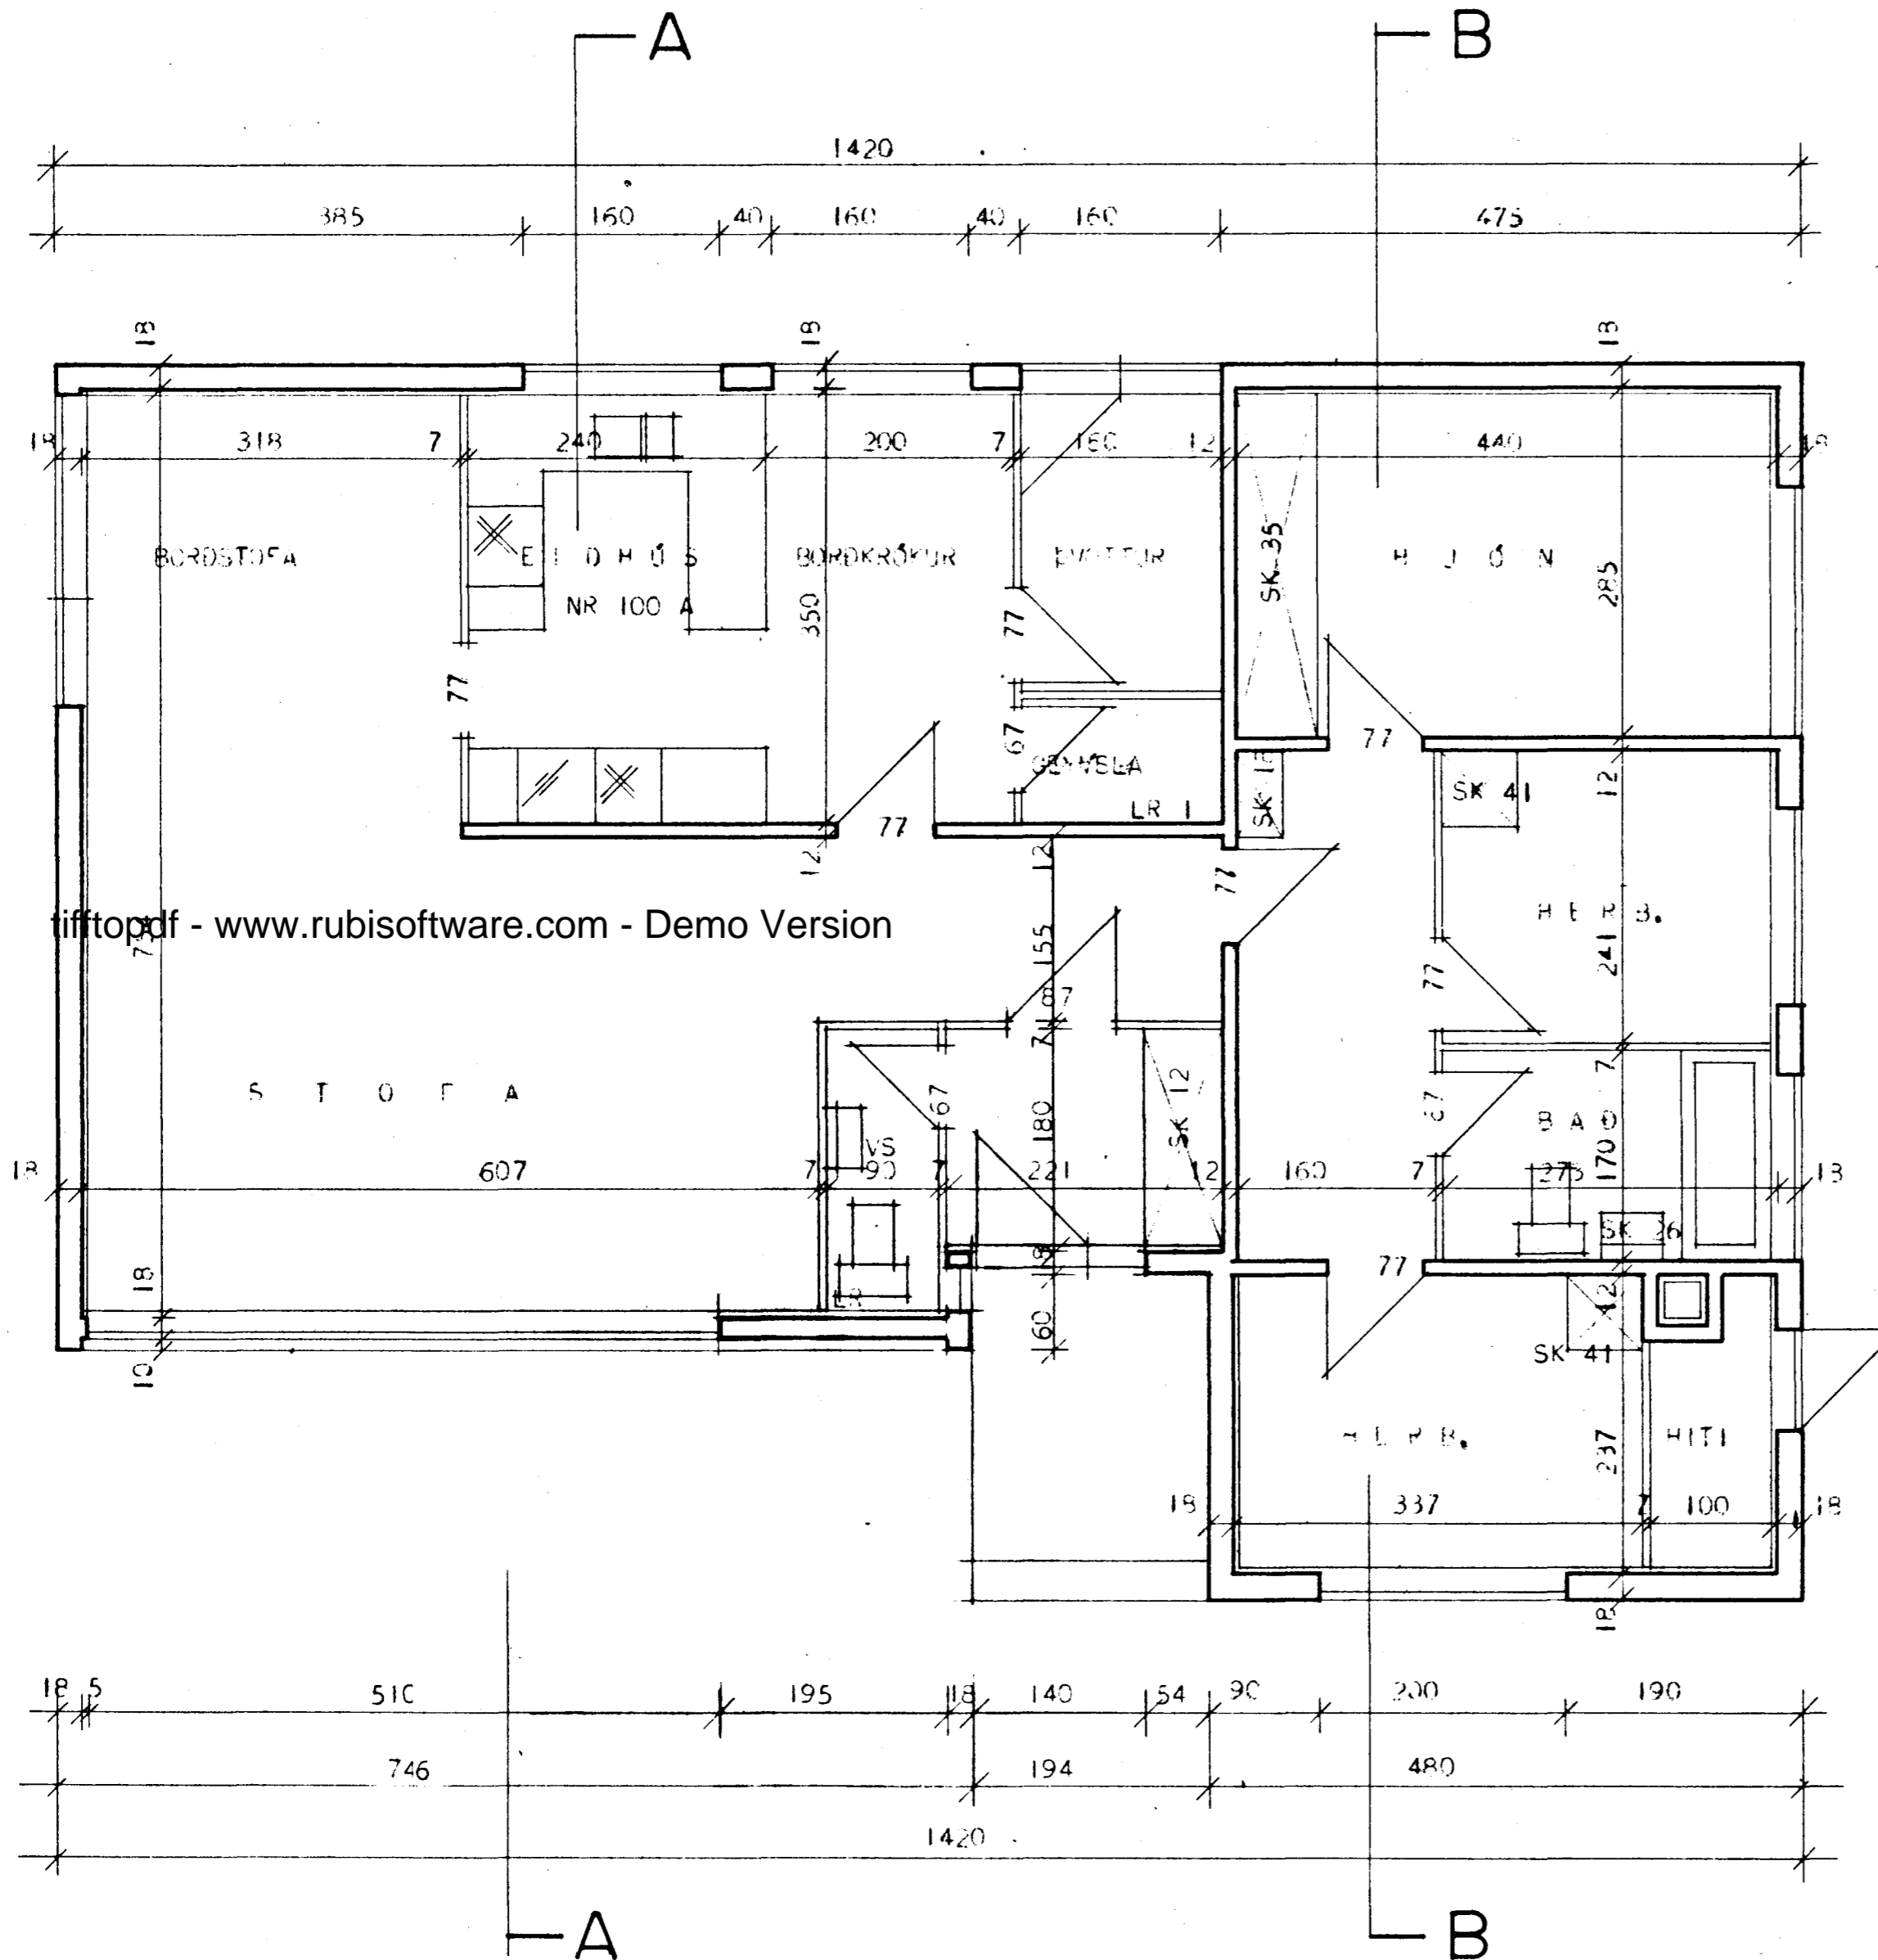

ATH VEGGIR UMHERFIS HITAKLEFA SKULU GERDIR
ÚR STEINI OG KLEFINN MÚRHÓÐAÐUR Í HÓLF
OG GÓLF.

AFSTÖÐUMYND MÁL 1:500

BREYTT Í FEBR 69 SGM II

HÖSNEMISMÁLSTOFNUN RÍKISINS

GRUNNMÝND
MÁL 1:50

SÉRTÆKNIÐ
VERIÐ

75-1

BLAÐ NR 2
JAN. 1966

Ragnar Þorvaldsson
Raelli Haeldin