ÞRÚÐVANGUR 10 HAFNARFIRÐI

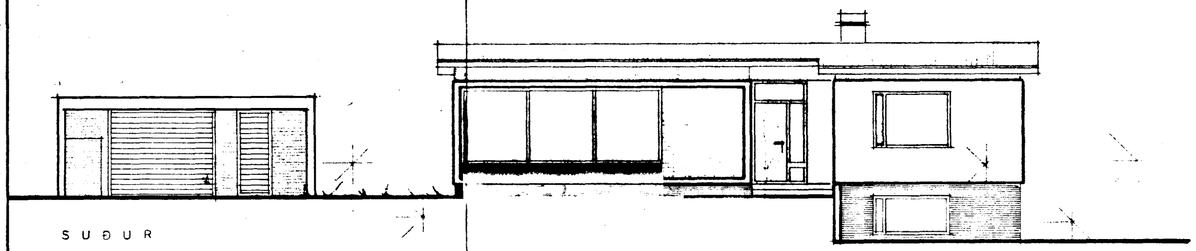

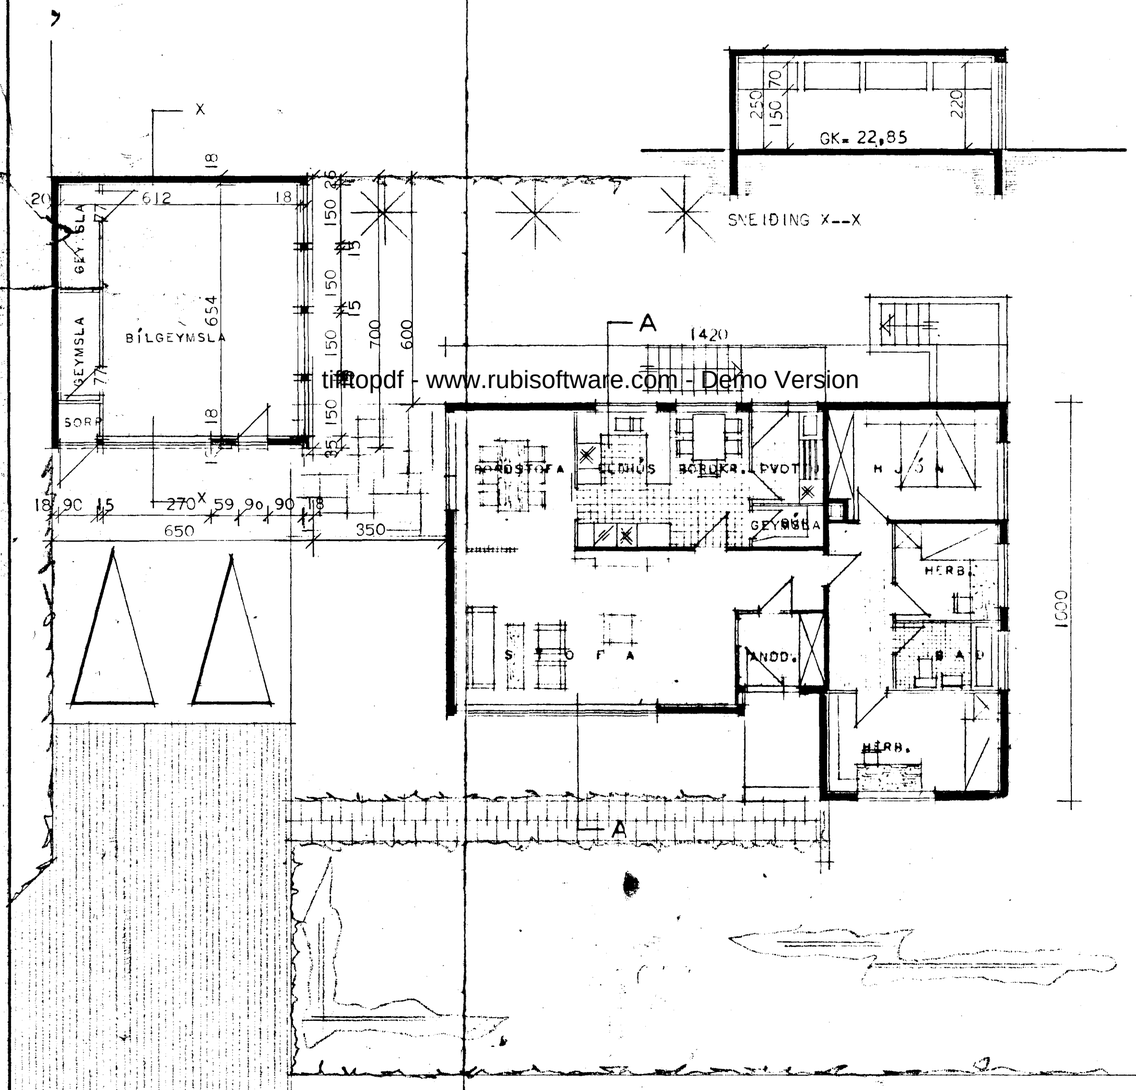

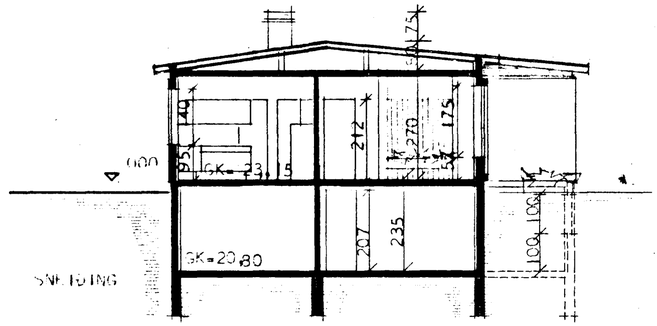

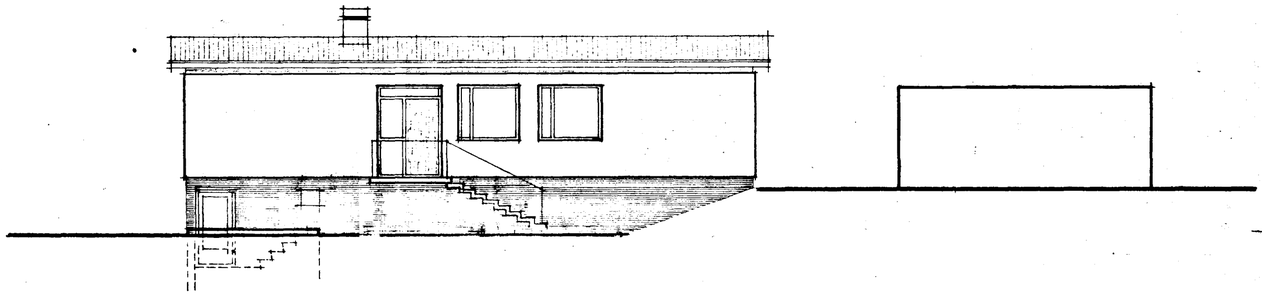

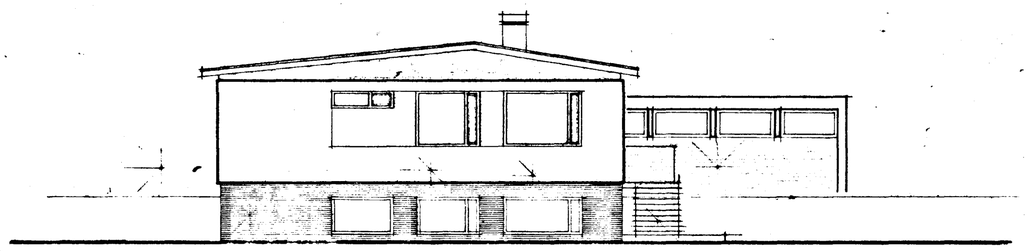

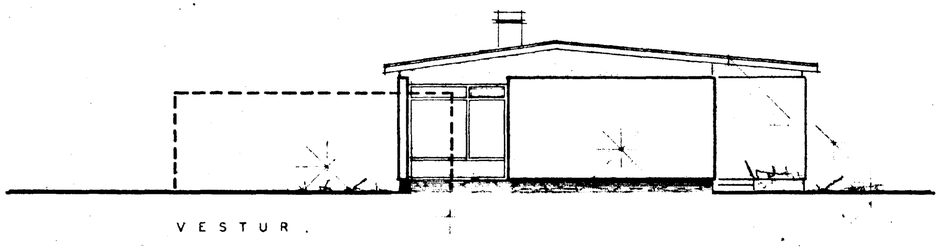

BÍLGEYMSLU BREYTT Í ÁGÚST 1973 MII

BÝLGEYMSLA – SKÚRAR

Samþykkt á fundi bygginganefndar b. 3/10 1972

BYGGINGARFULLTRÚINN

Í umboði

Hafi bílgeymsla skal semrænd í byggingarbréfi

F.S.S.

FLATARMÁL HÚSS BRÚTTÓ 122,00 M²

NETTÓ 107,50 M²

BREYTT Í JÚLÍ 1969 SGMII ÁGÚST 69

HÚSNÆÐISMÁLASTOFNUN RÍKISINS

GRUNNMYND, SNEIÐING OG ÚTLITSMYNDIR

MÁL 1:100

EINBÝLISHÚS

VERK 75-1

BLAÐ NR 1

Sigurður Guðmundsson

Halldór Halldórsson

tiftopdf - www.rubisoftware.com - Demo Version