



Samþykkt á fundi bygginga-
ráðs nr. 137 1994
BYGGINGAÞULLTRÚINN
Í HAFNARFIRÐI
Sigbjörg

SÓLSTOFA:
FLATARMÁL = 13,9 M²
RÚMMÁL = 33,9 M³

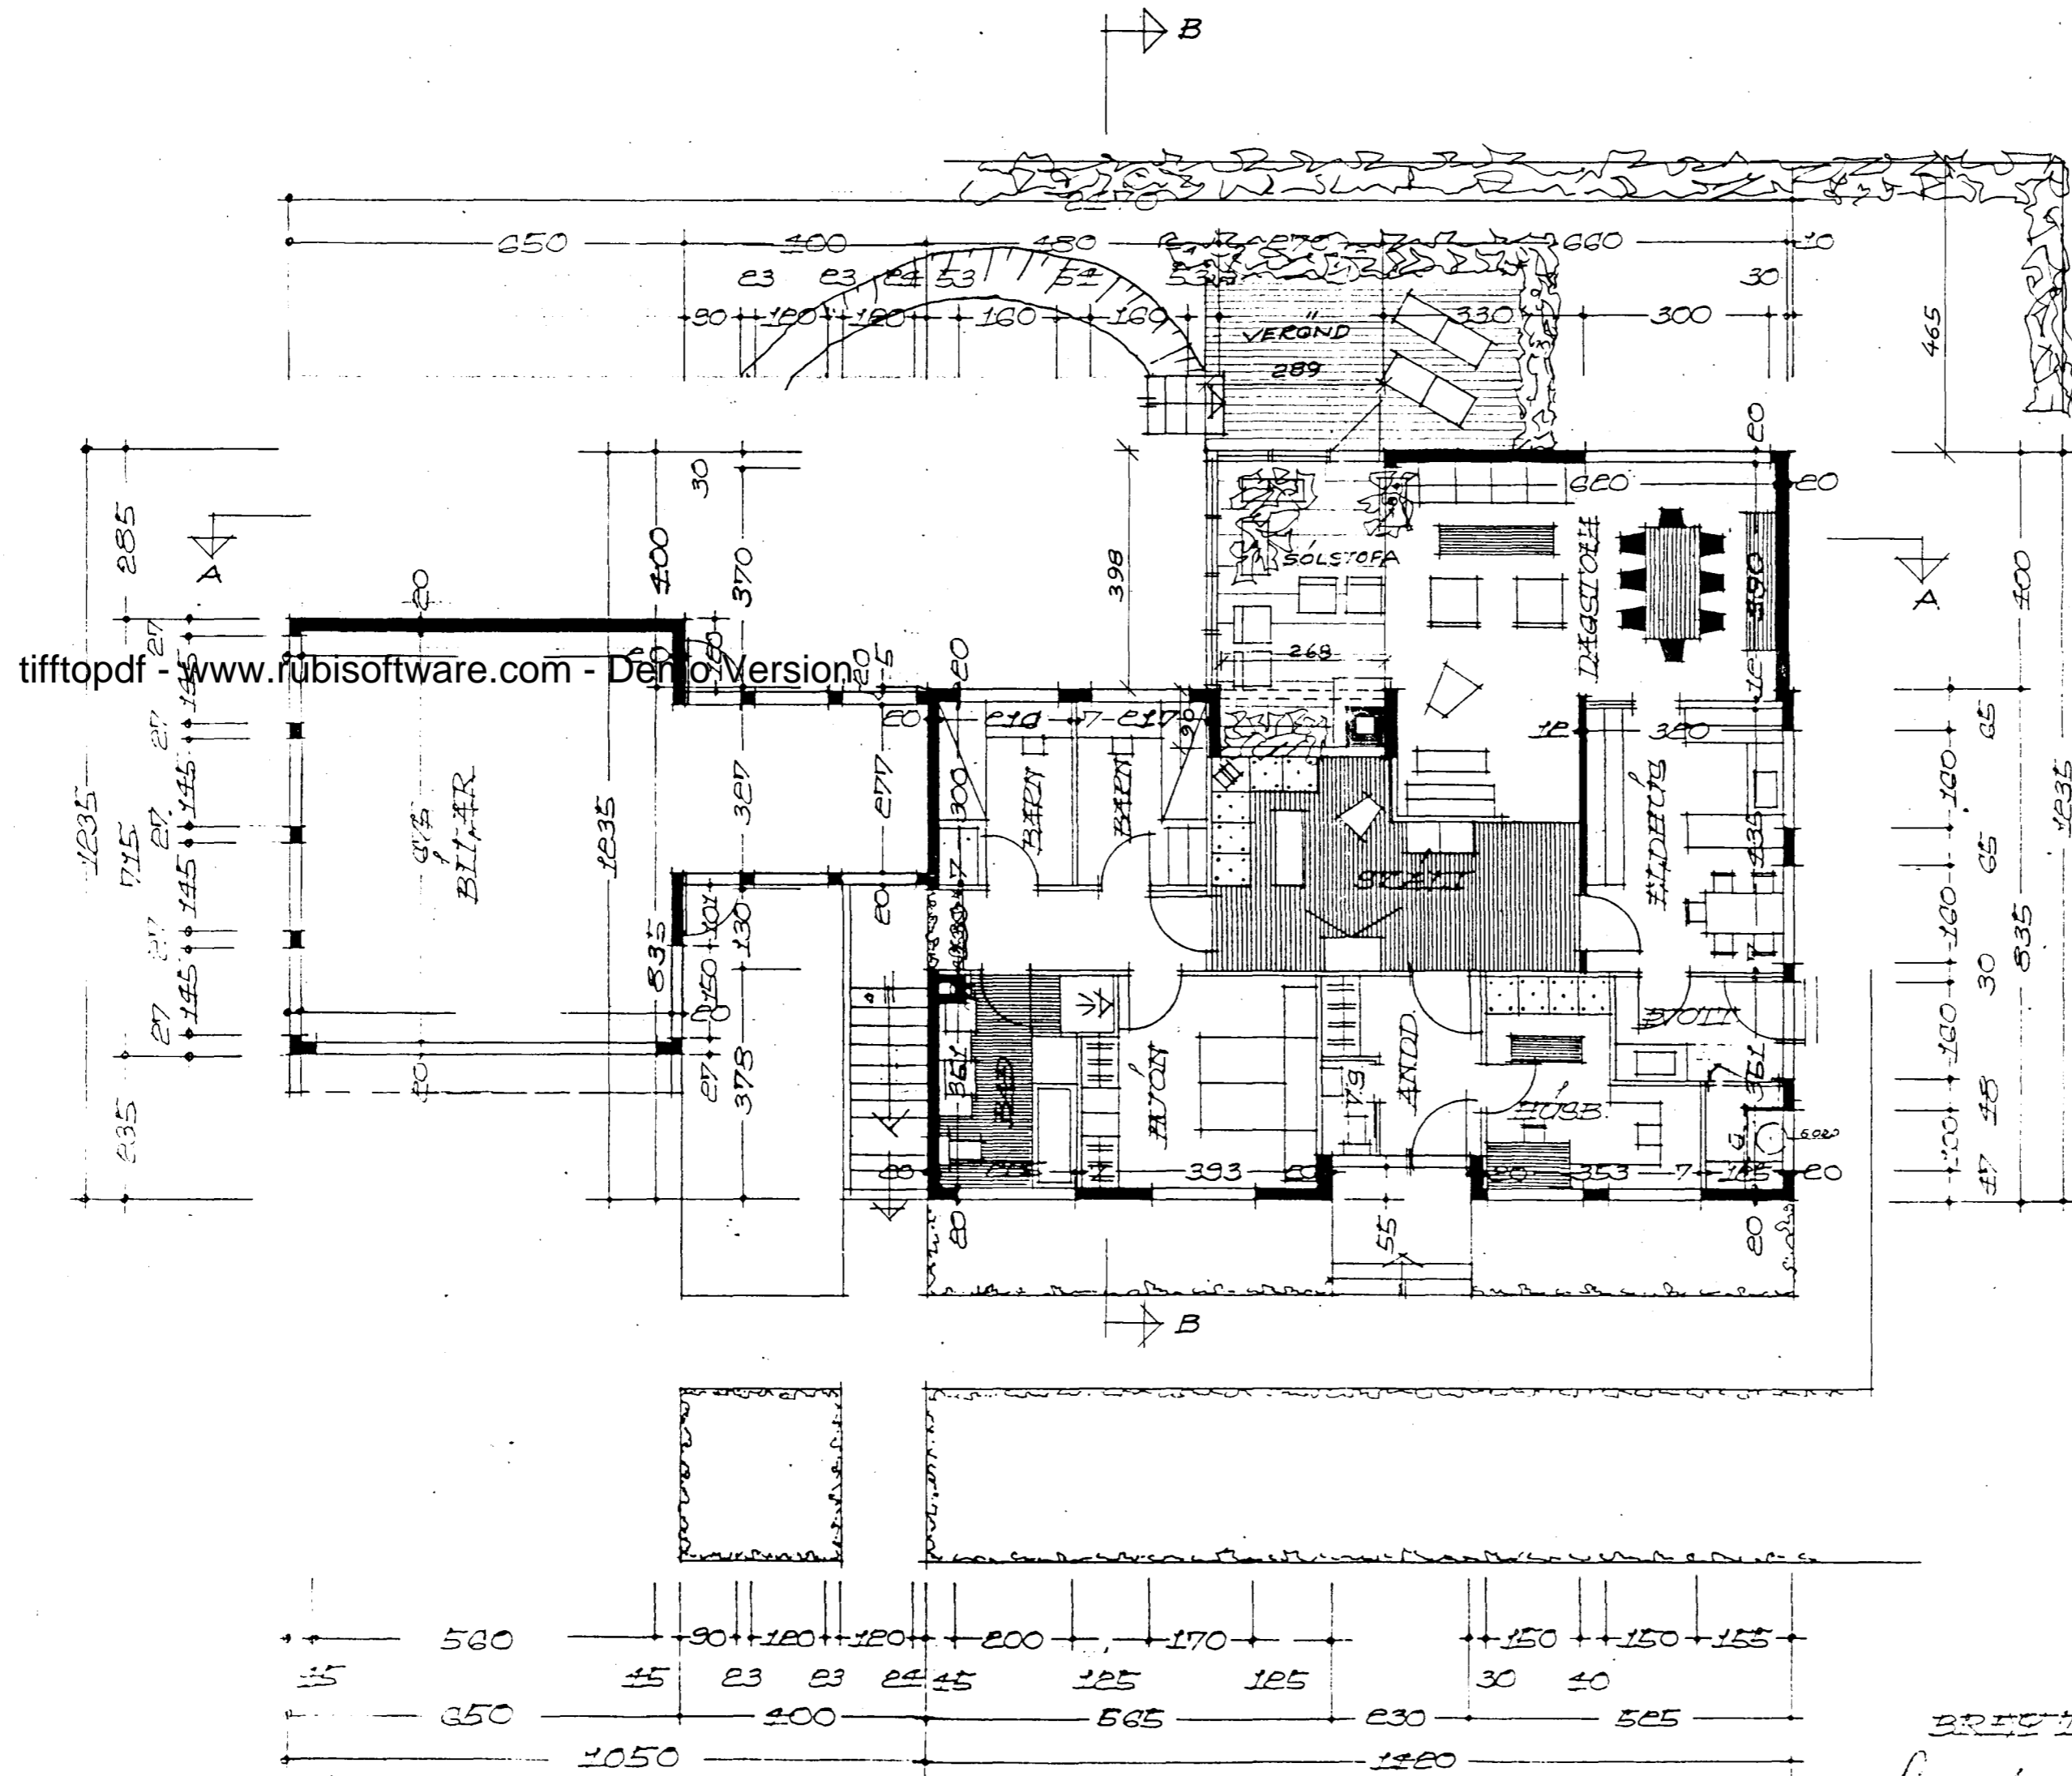

FLATARMÁL HUGS 141,28 M²
FLATARMÁL BÍÐE 27,71 M²
ÆSTÖÐUMYND M. 1:500

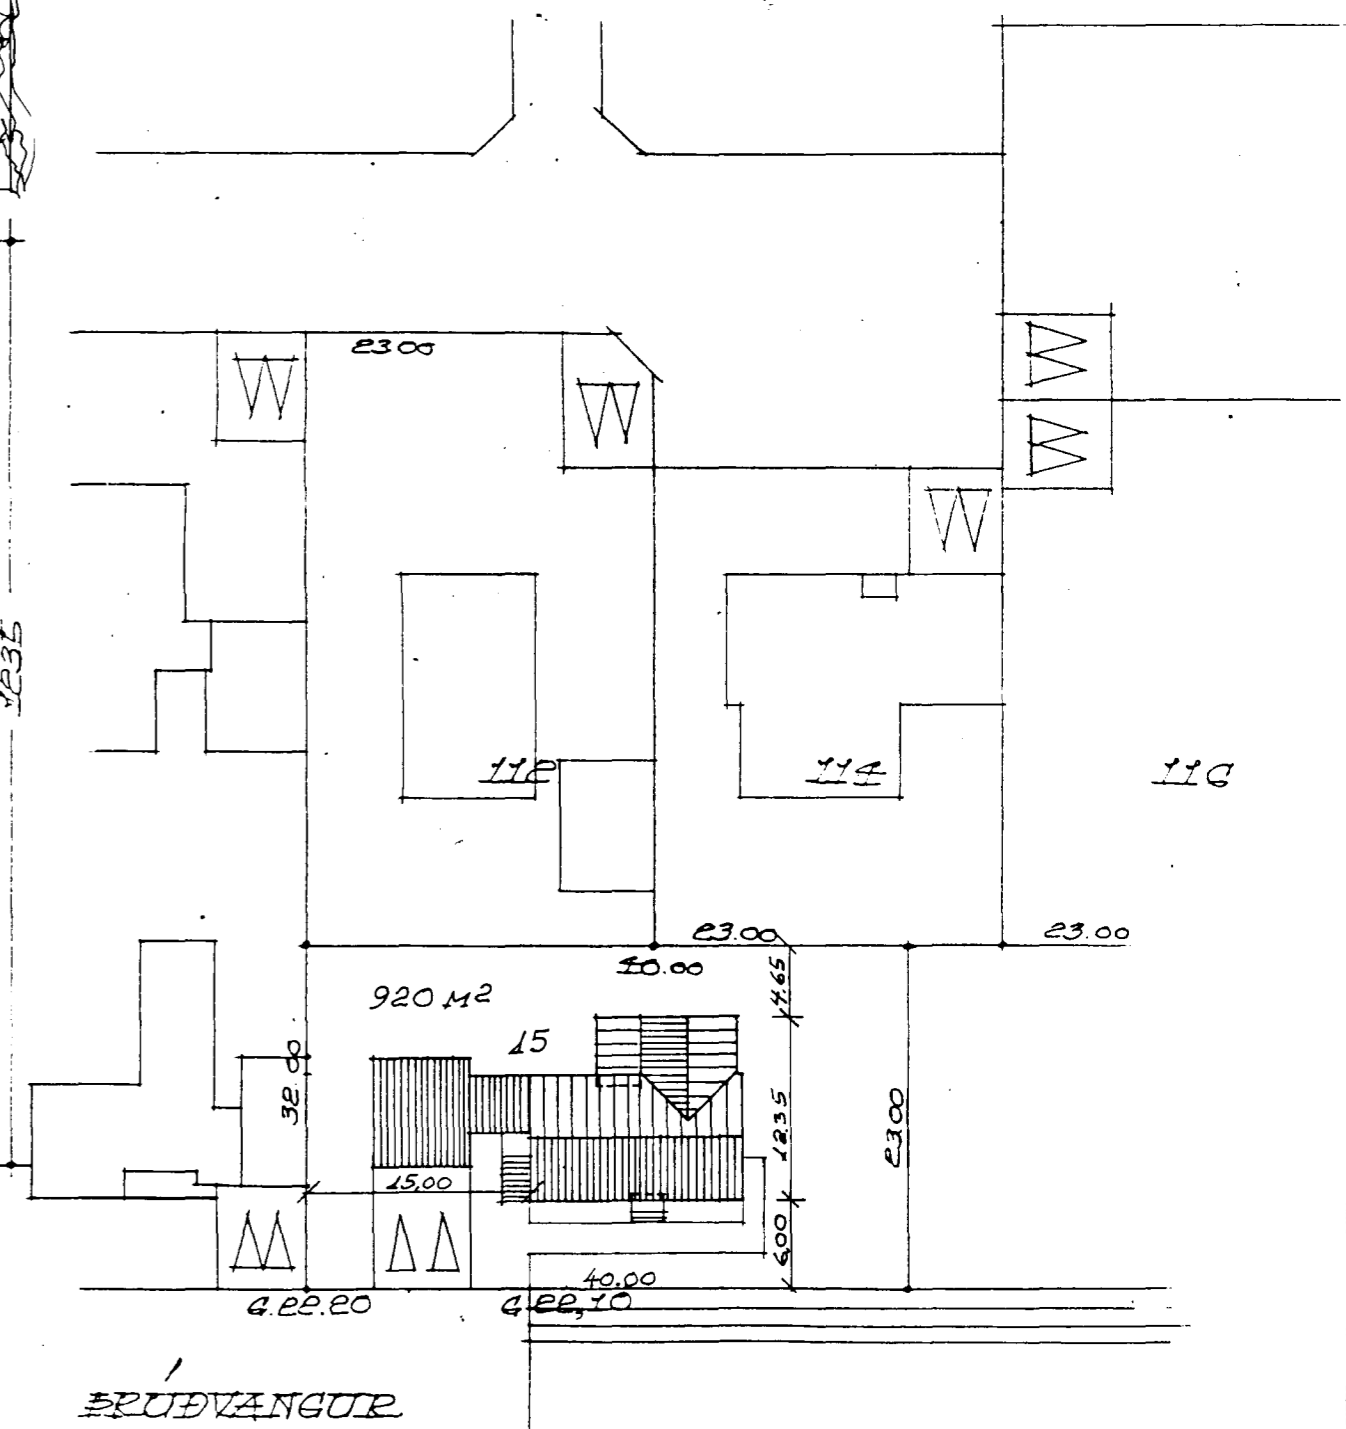

BREYTT: SÓLSTOFA MAÍ 1994
Magnús Þór Ásgrímsson BYGGINGAÆFR.

BREYTT Í NOV. 1994

Þjartan Þreimsson
BREYTT Í FEBR. 95
Þjartan Þreimsson *Þjartan Þreimsson*

tifftopdf - www.rubissoftware.com - Demo Version