



BRUGVANGUR NR 15 M 1:100

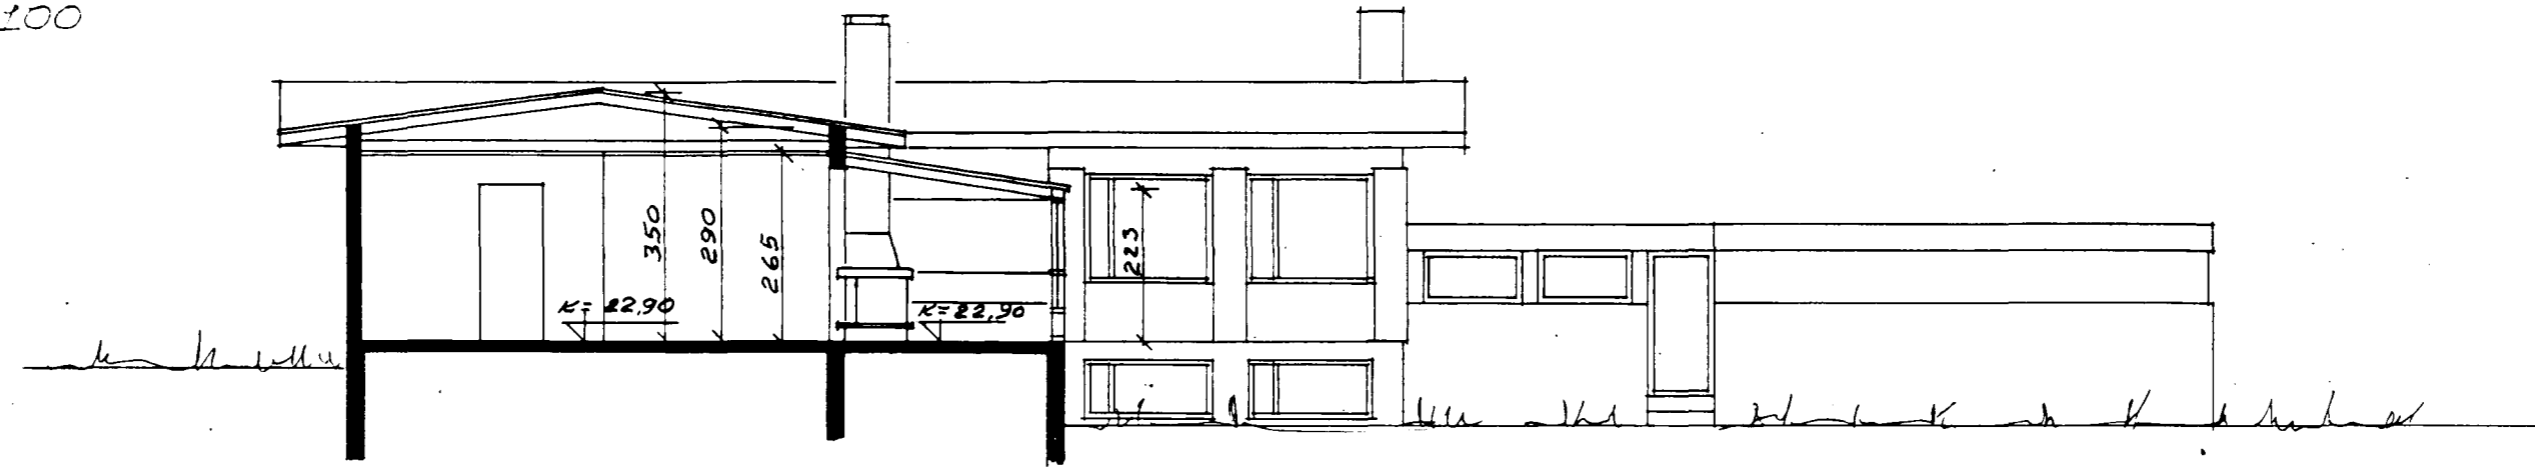


SNID A-A

Samþykkt á fundi bygginga-  
nefndar þ. 13.7.1974  
BYGGINGAFULLTRÚINN  
Í HAFNARFIRDI  
*Ling*

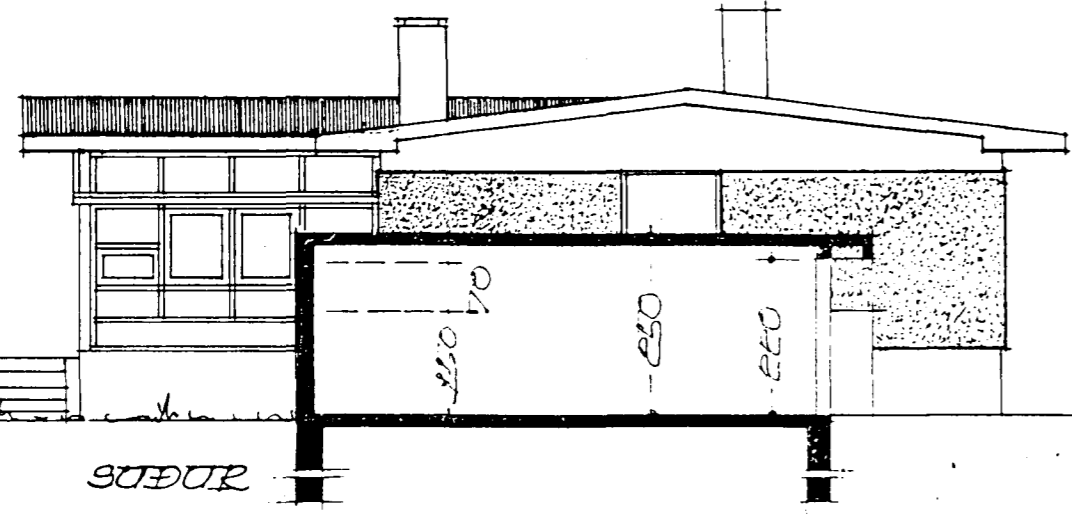



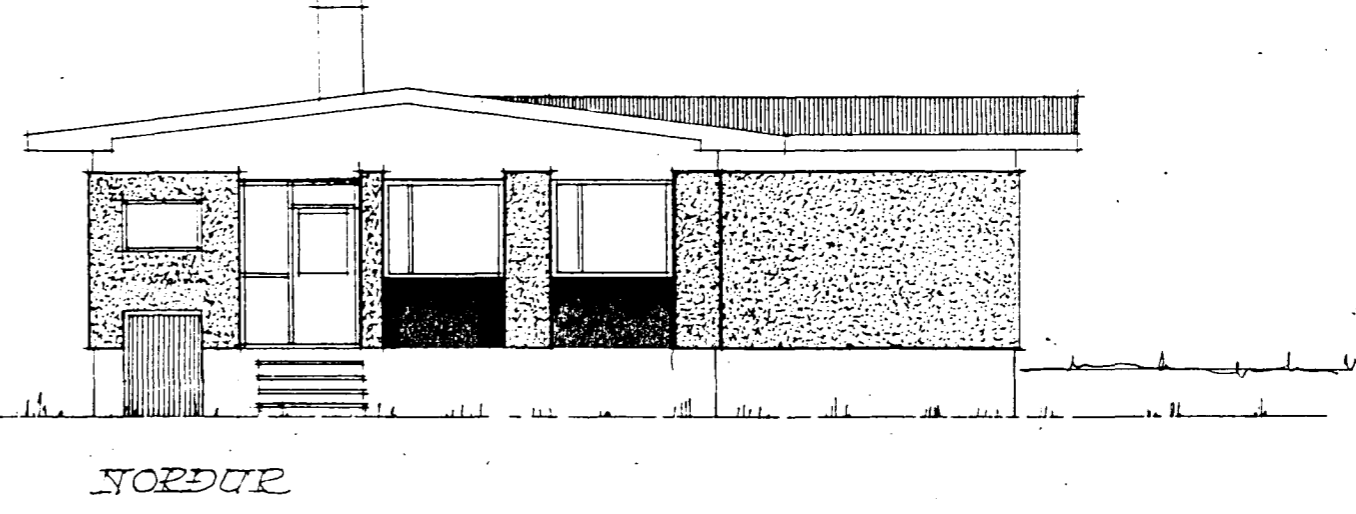




tifftopdf - www.rubissoftware.com - Demo Version

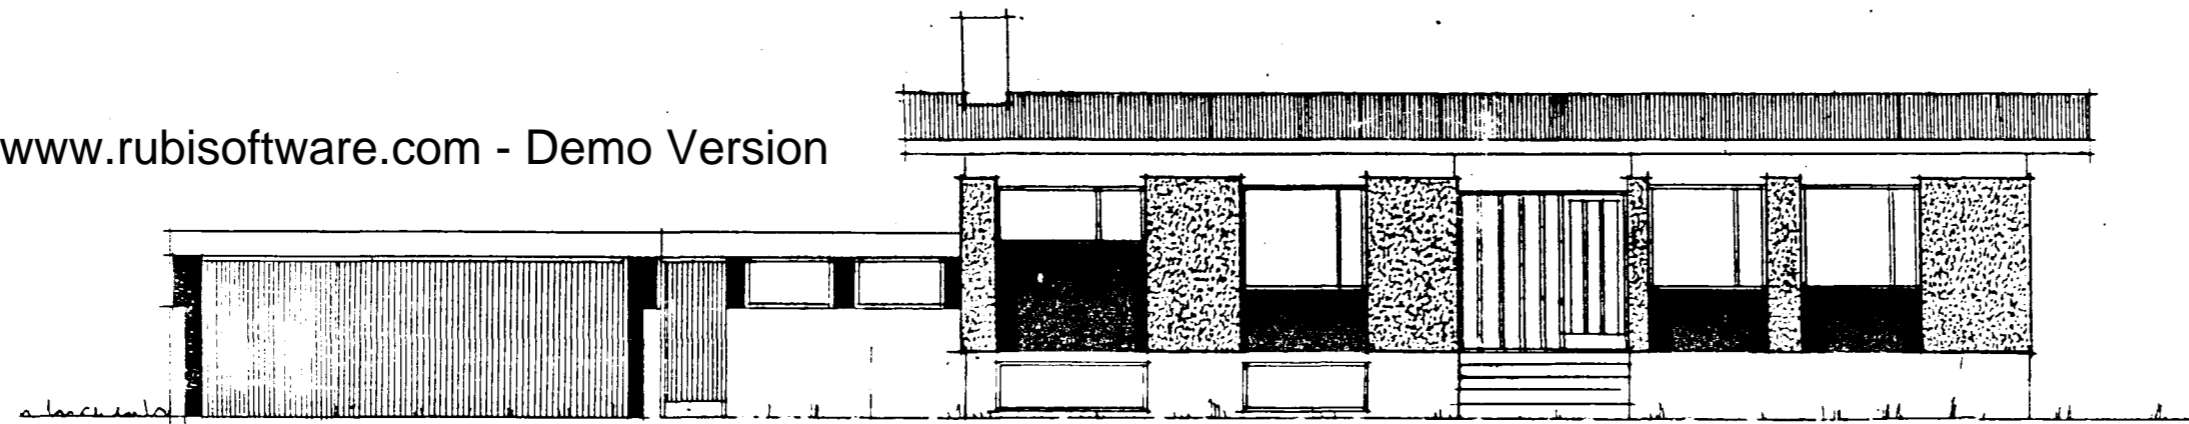


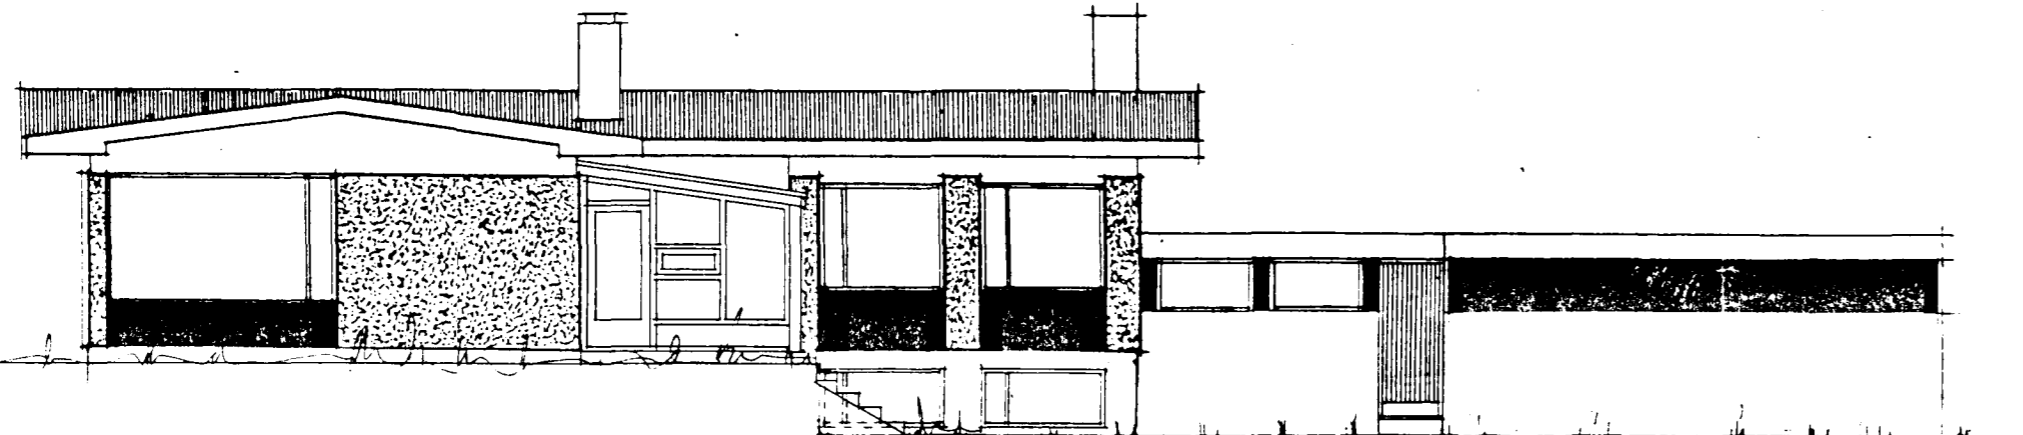


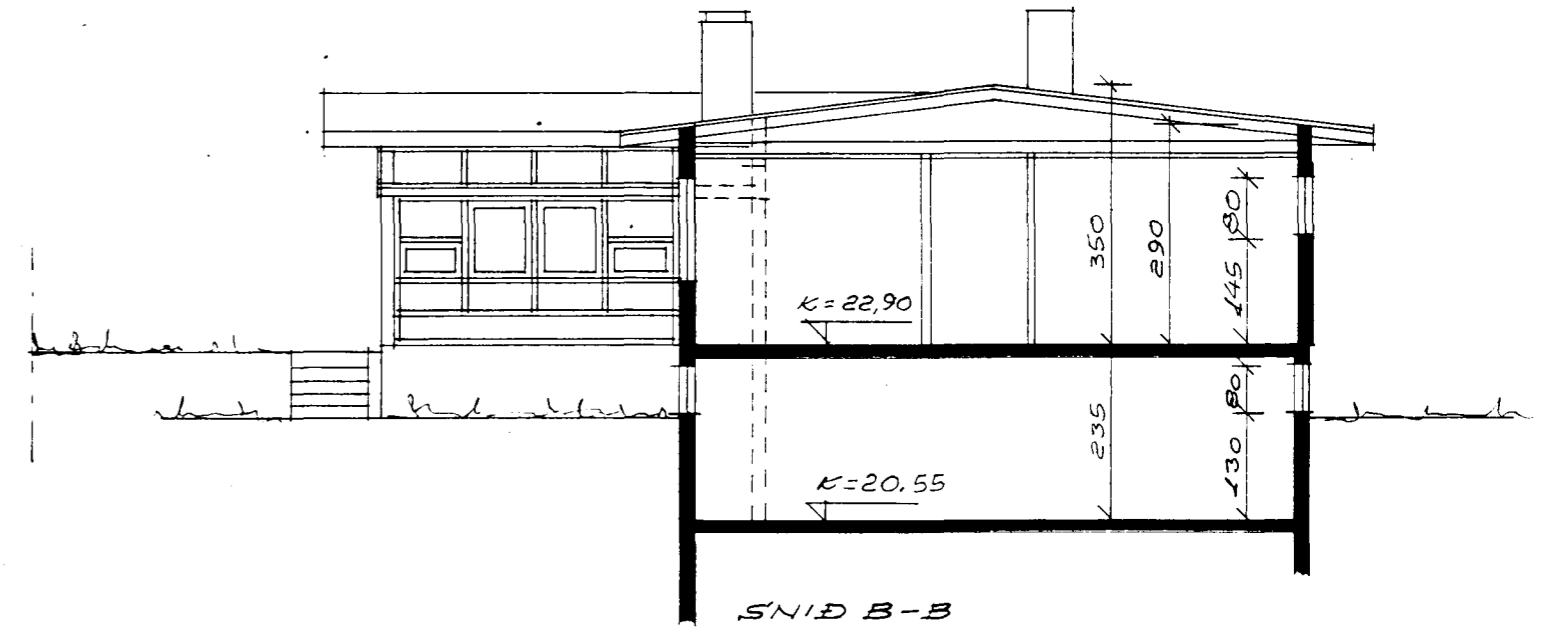

SNID B-B

BREYTT: SÓLSTOFA MAÍ 1994.  
Magnús Magnússon BYGGINGAFR.

BREYTT Í FEBR. 1975

*Þjartan Þorinnsson*

BREYTT Í NOV. 1971  
*Þjartan Þorinnsson*

BREYTT Í JÚNÍ 1971  
*Þjartan Þorinnsson*