



Samþykkt á fundi bygginga-
nefndar þ. 4. 6. 1969

BYGGINGAFULLTRÚINN
I HAFNARFIRÐI
[Signature]

Bilgeymsleng skal byggja
samtími stálvermin.
Gengið verði frá öxum eldstofu
í samráði við slökunilísið.

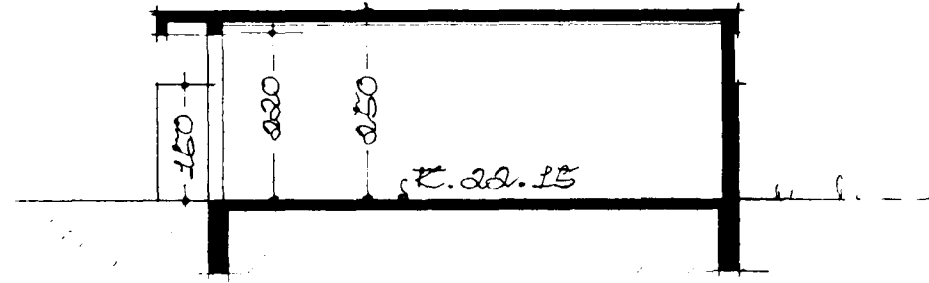


SKURÐUR B-B


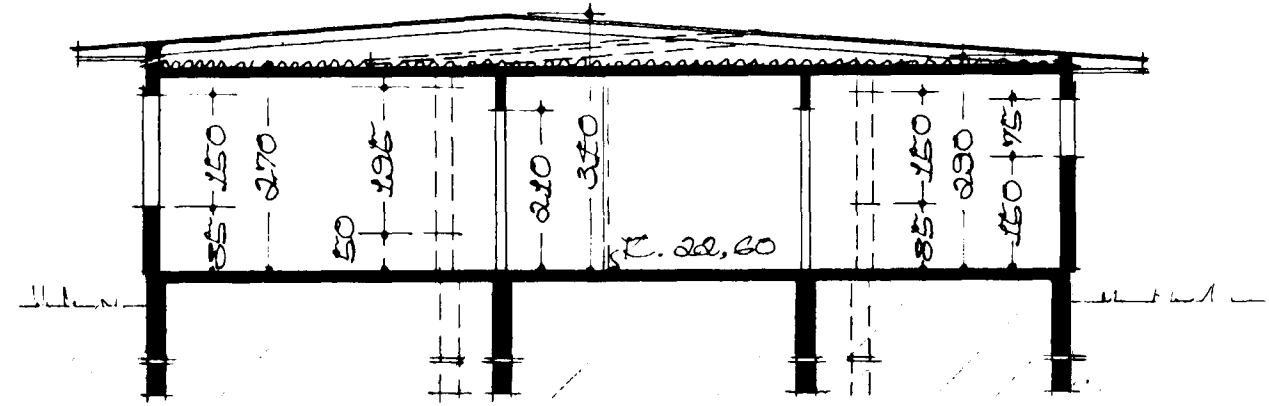


SKURÐUR A-A

FLATARMÁL HÚSS 101,4 M²
FLATARMÁL BILGEYMSLUNAR 42,0 M²
AFTÖÐUMÉND M. L. 1:500

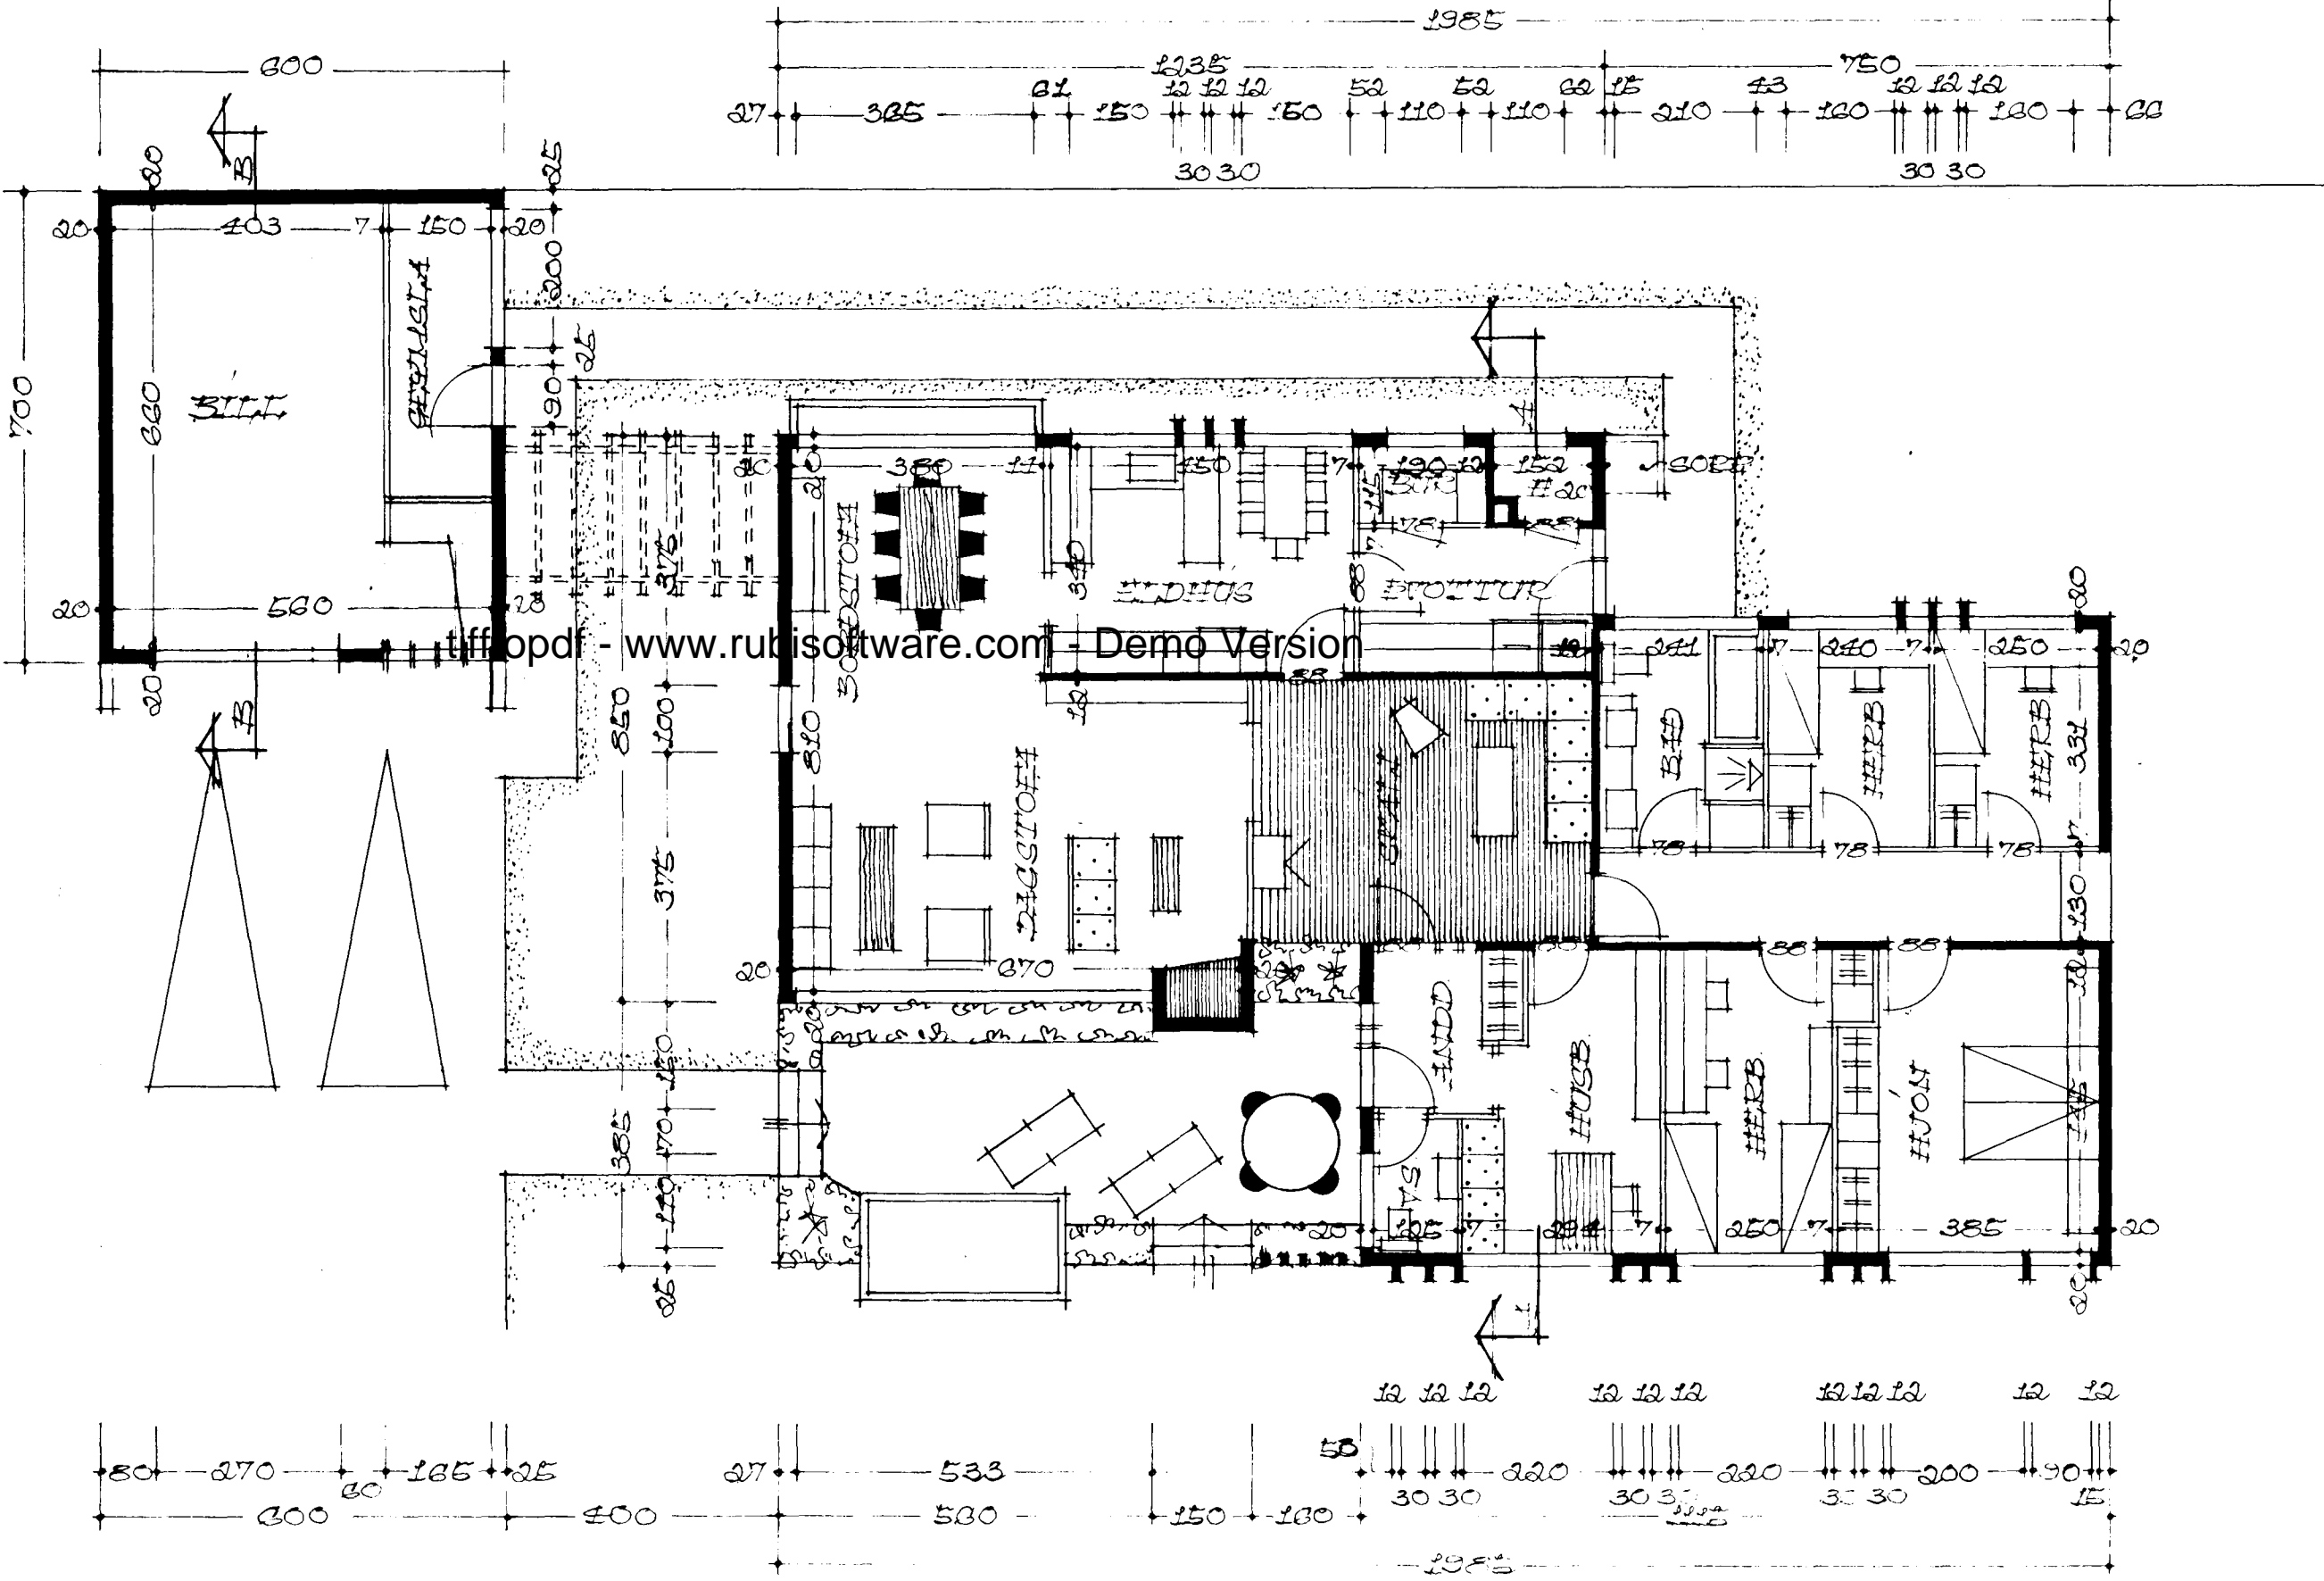

GRUNNMYND

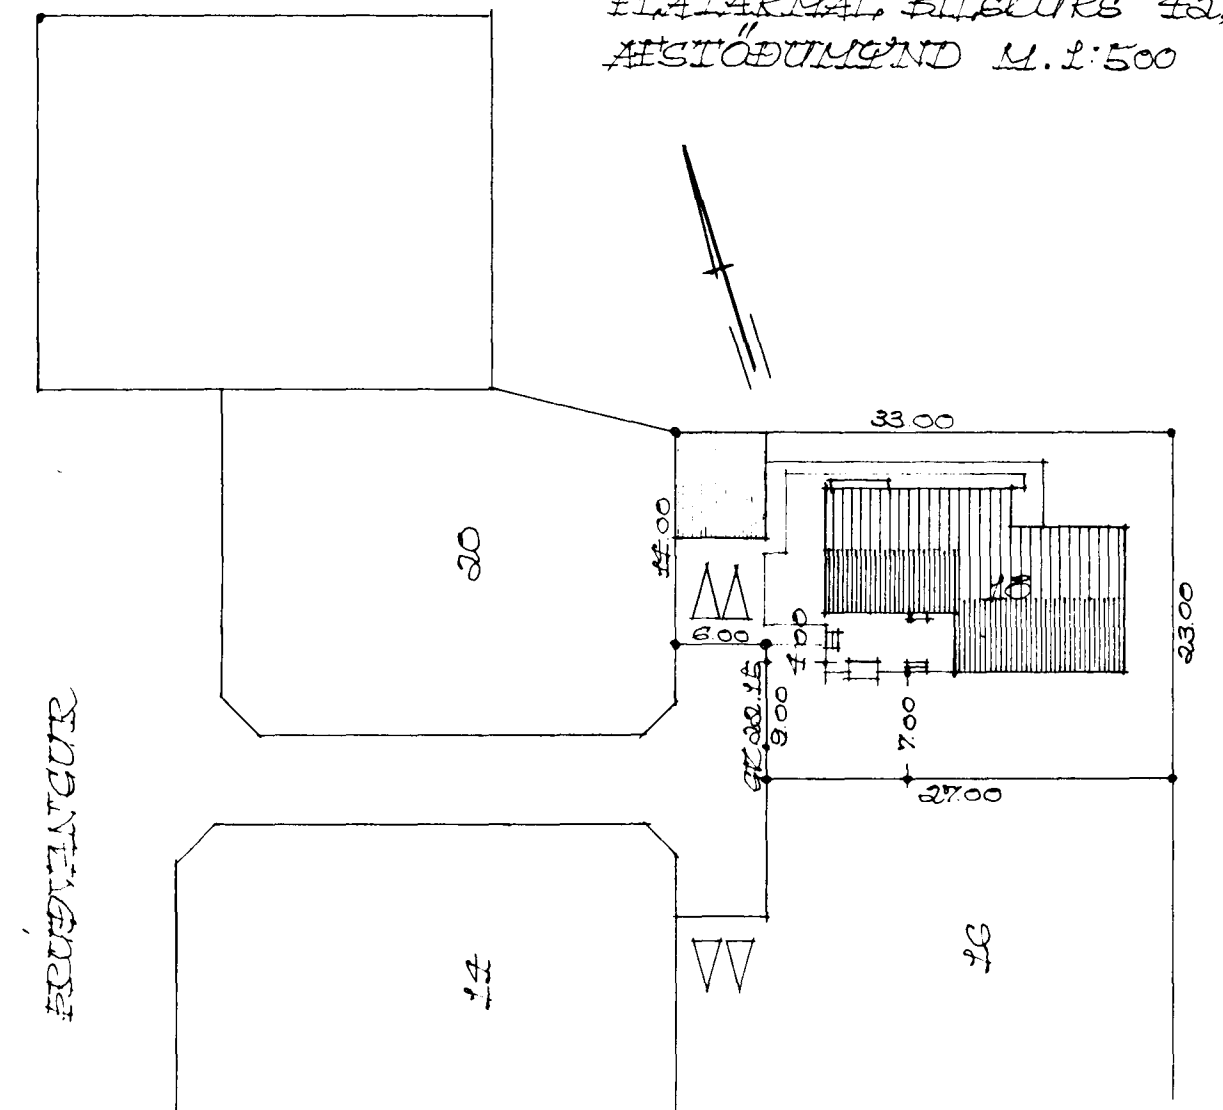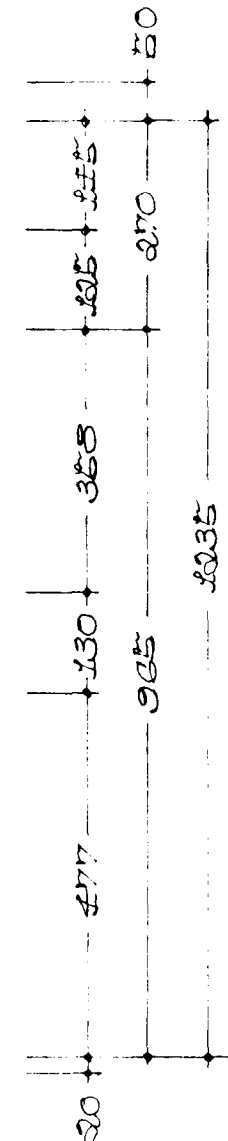

REKJAVÍÐ I MAÍ 1969
Jóhann Þorsteinsson