


SNEIDING A-A

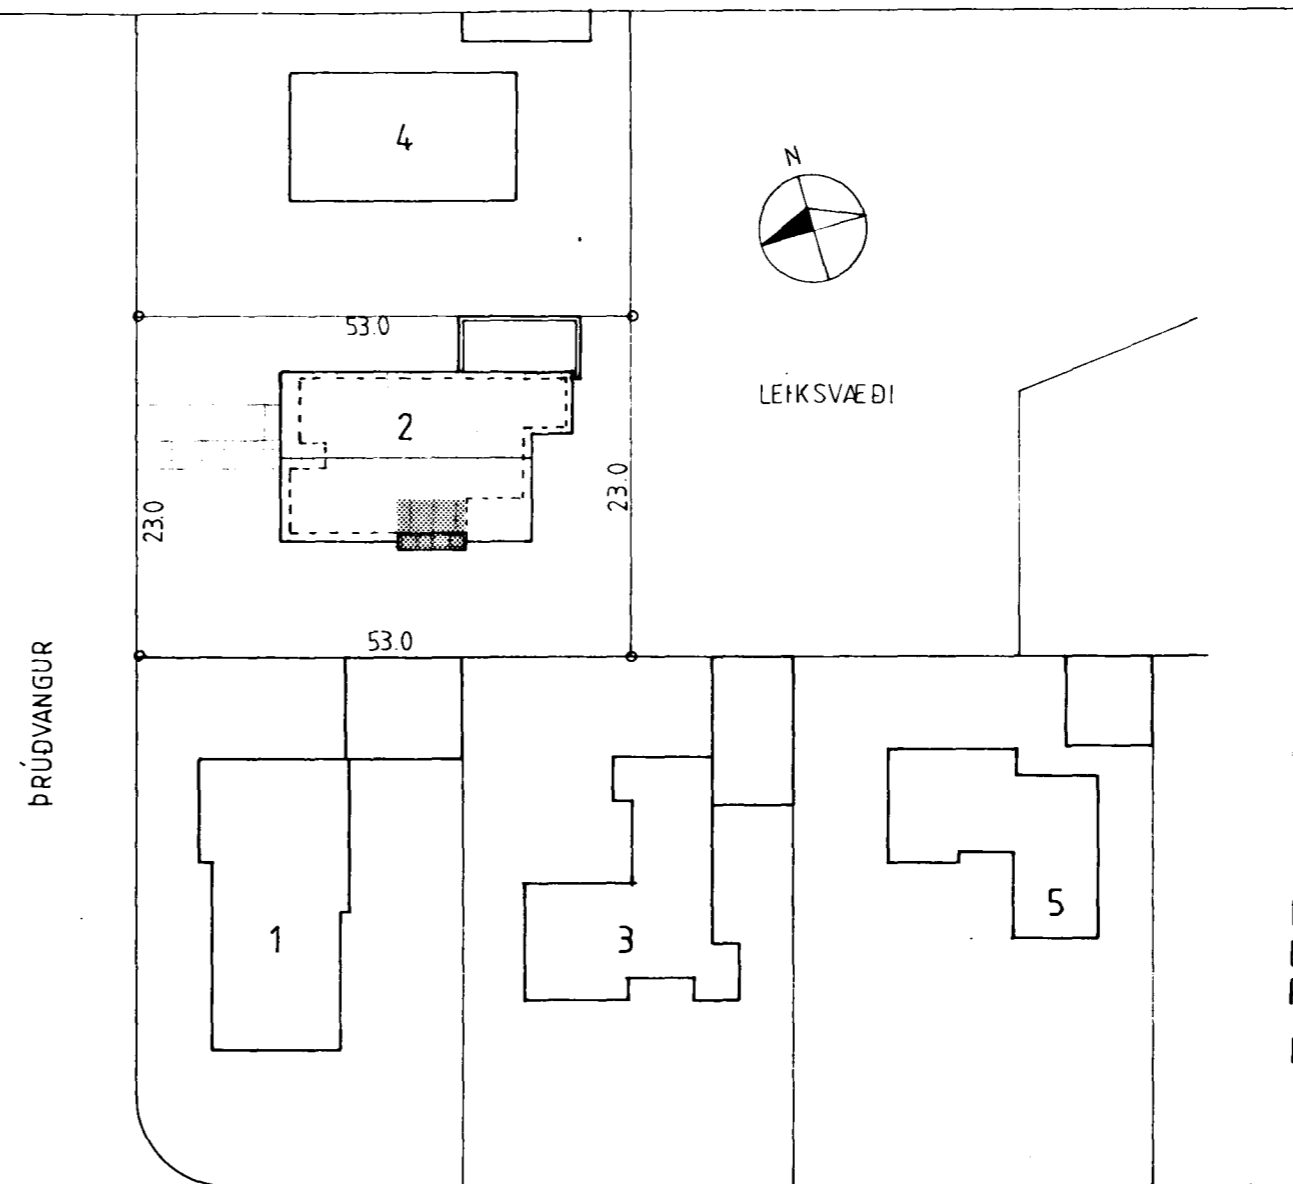


BLÓMVANGUR

Samþykkt þann
08 APR. 1997
Byggingatulltrúinn í Hafnarfirði
Erlendur Hjálmarsson


FYRIRHUGADAR BREYTINGAR AÐ ÞRÚDVANGI 2:
-BYGGING SÓLSKÁLA GARDMEGIN VIÐ HÚSIÐ.
SJÁ SMÍDATEIKN. ARKITEKTA OG VERKFR.

FLATARMÁL HÚSS FYRIR BREYTINGU: 144.9 m² br.
FLATARMÁL VIÐBYGGINGAR : 15.7 m² br.
RÚMMÁL VIÐBYGGINGAR 45.9 m³ br.
FLATARMÁL HÚSS EFTIR BREYTINGU: 160.6 m² br.

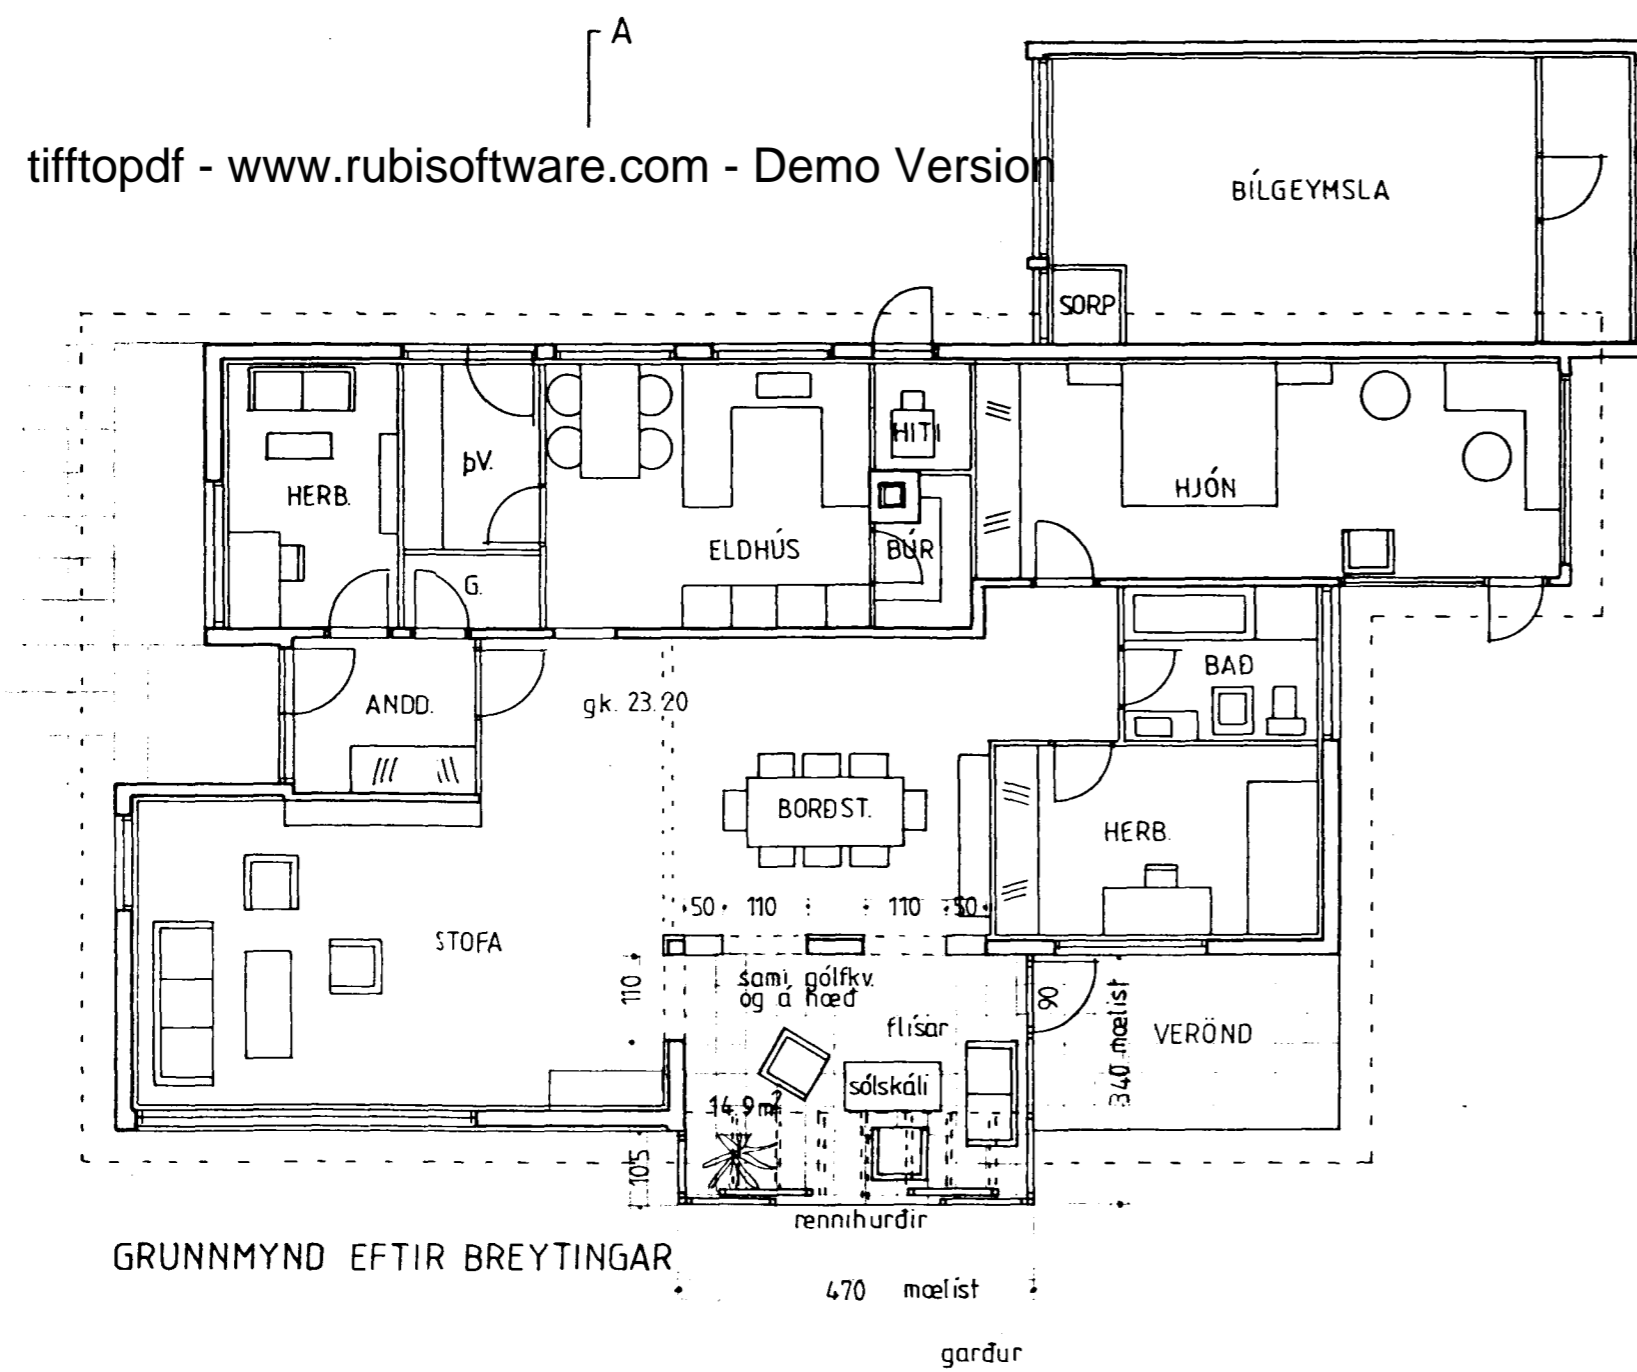

GRUNNMYND EFTIR BREYTINGAR

AFSTÖÐUMYND 1:500

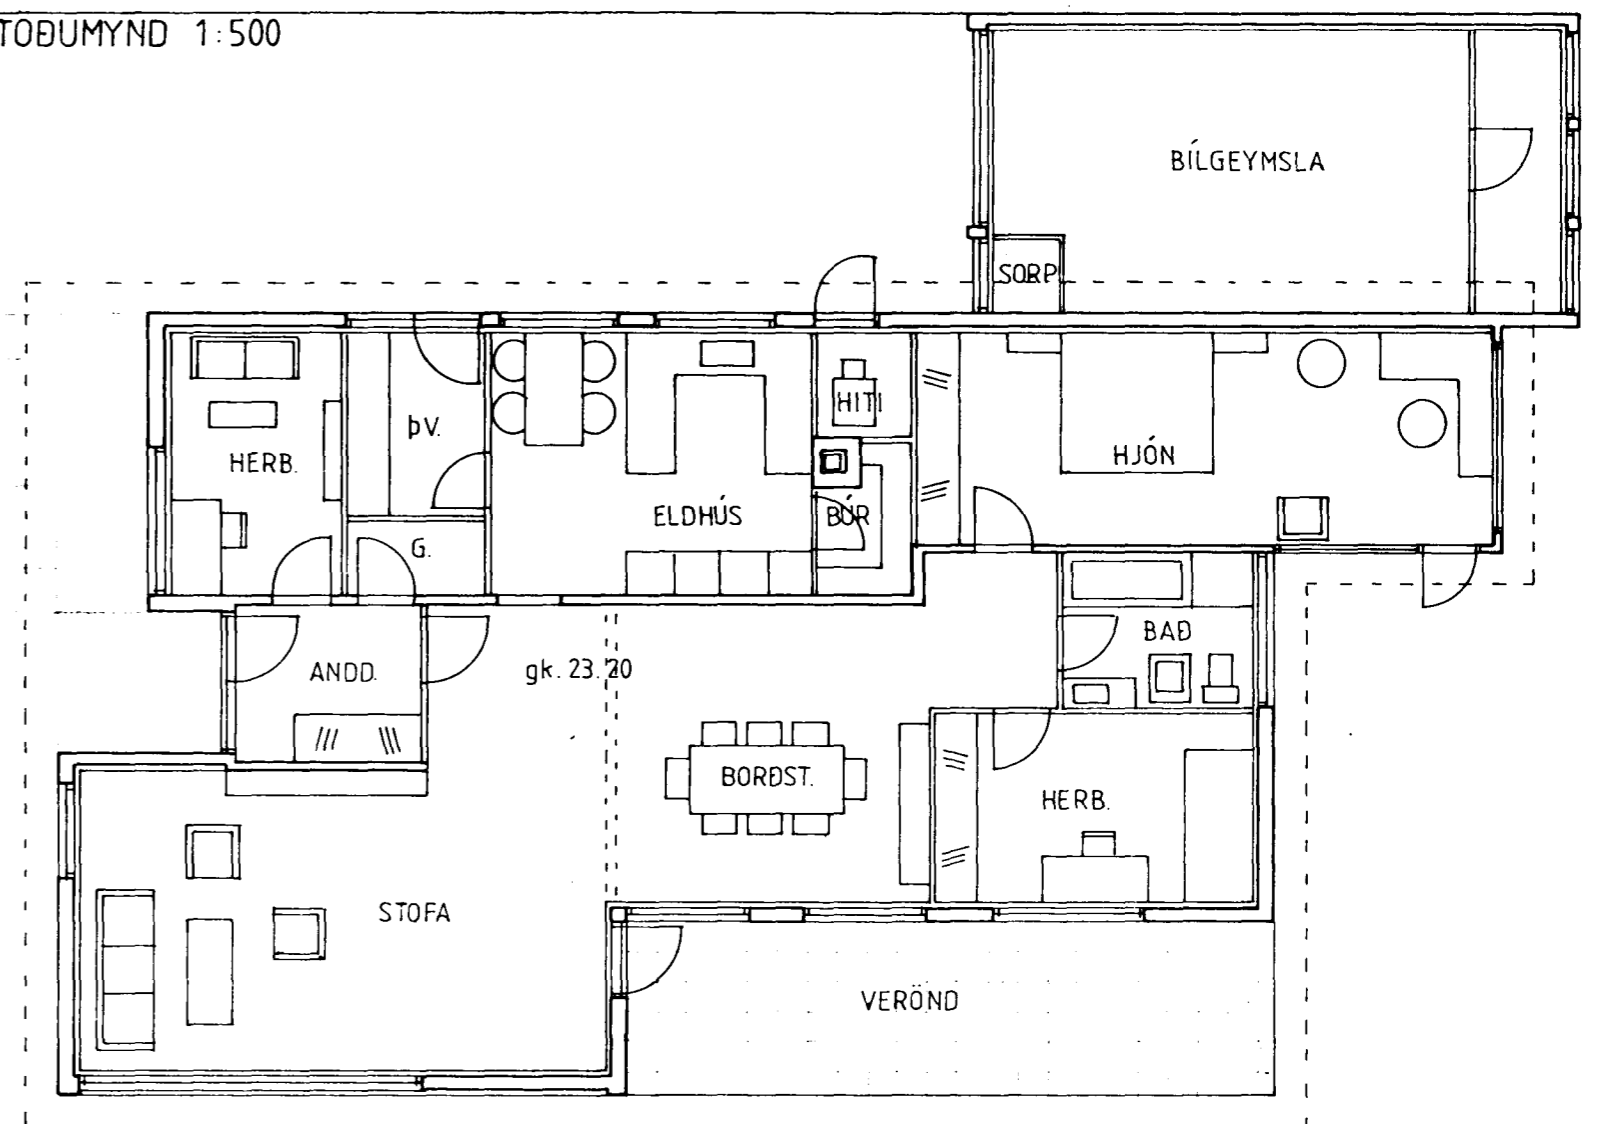

GRUNNMYND FYRIR BREYTINGAR

ÞRÚDVANGUR 2, HAFNARFIRÐI

AFSTÖÐUMYND
SNEIDING
GRUNNMYND

1:500
1:100
1:100

teikn. nr. 01 GUNNAR PÁLL KRISTINSSON ARKITEKT KT: 260665-3679
VESTURBERG 169, s: 557 1767

MARS '97

Gunnar P. Kristinsson Guðm. Sumil