



ERUDYNGUR NR. 3 M. 1:100

Samþykkt á fundi byggingar-  
nefndar þ. 26/2 1969  
BYGGINGARNEFNDIN  
Í HAFNAFRÉDI  
*[Signature]*


Veggur milli bílgangstæðu og gæmslu  
verðs hláðsins.  

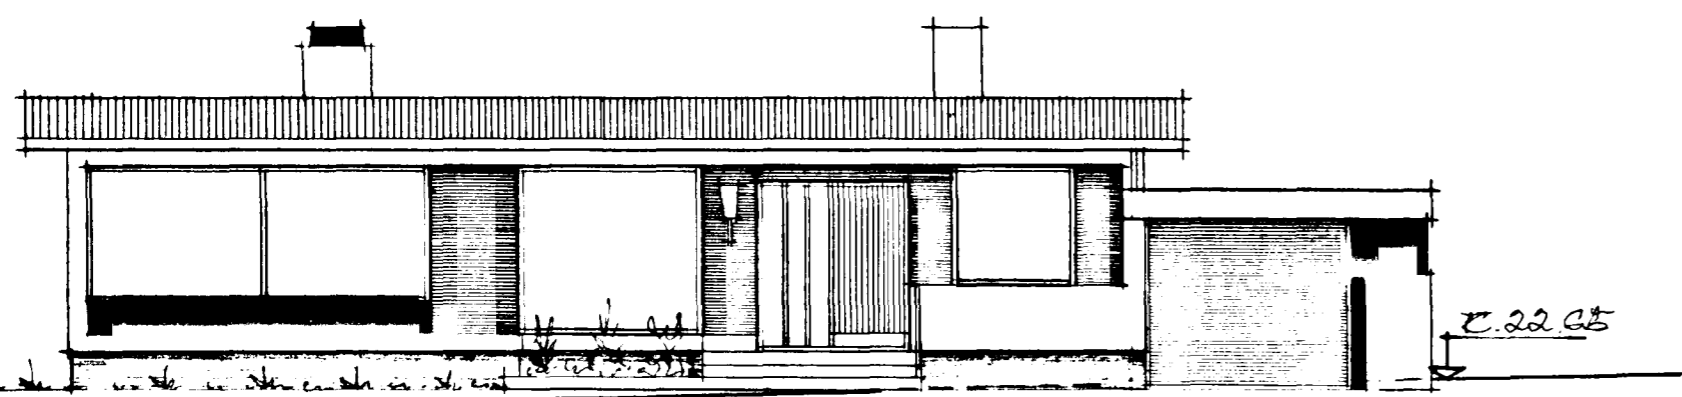


AUSTUR

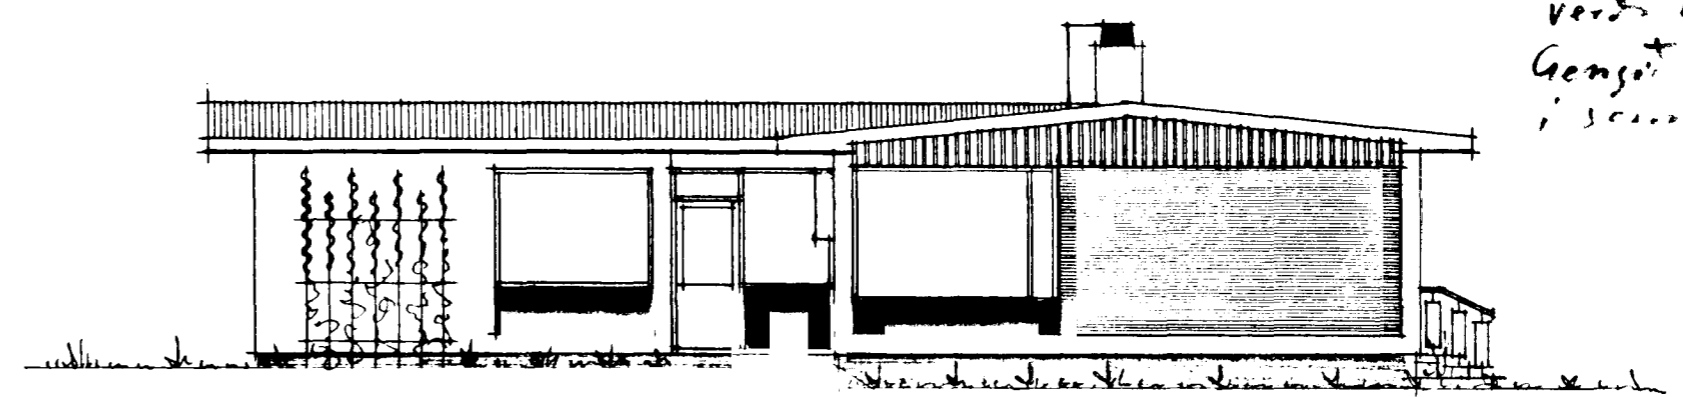

SÜÐUR

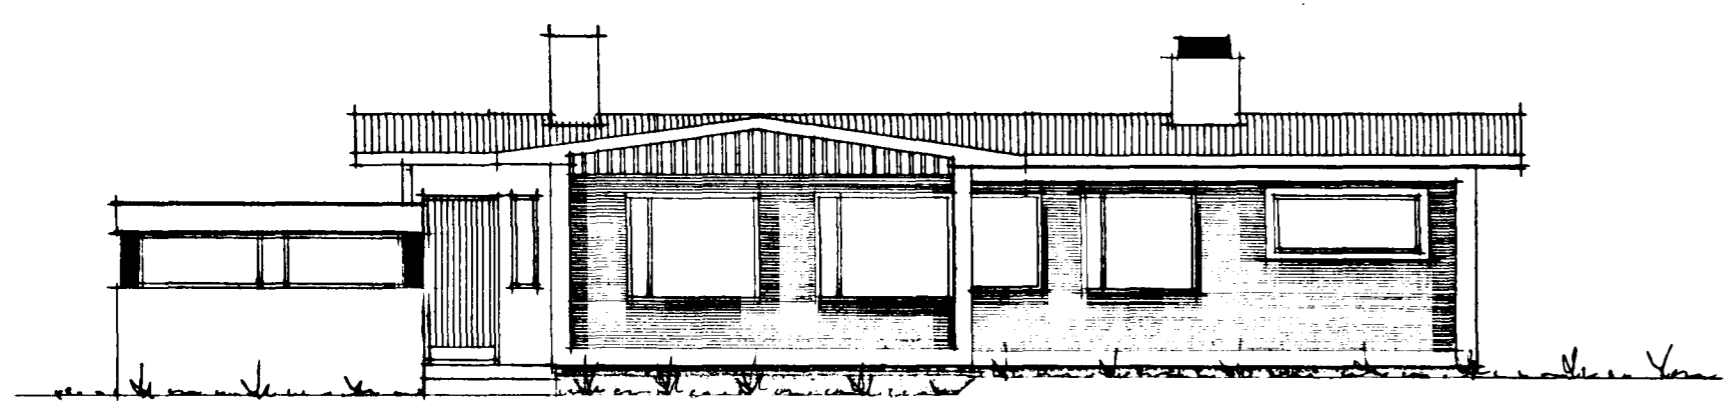

VESTUR

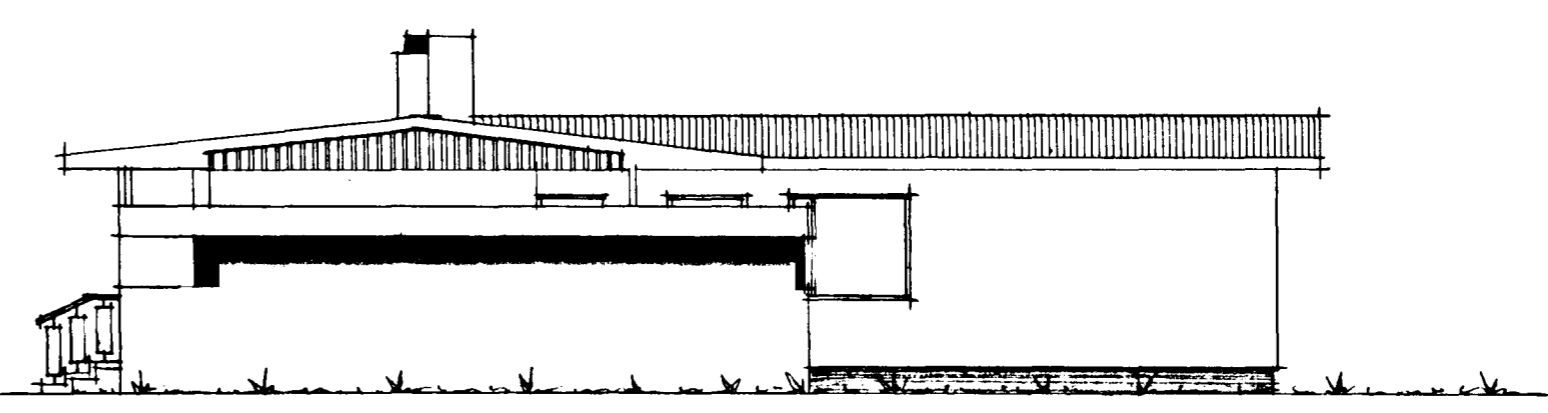

NORÐUR

REYKJAVÍK Í FEBRÚAR 1969  
*[Signature]*