HAFNARFIRÐI

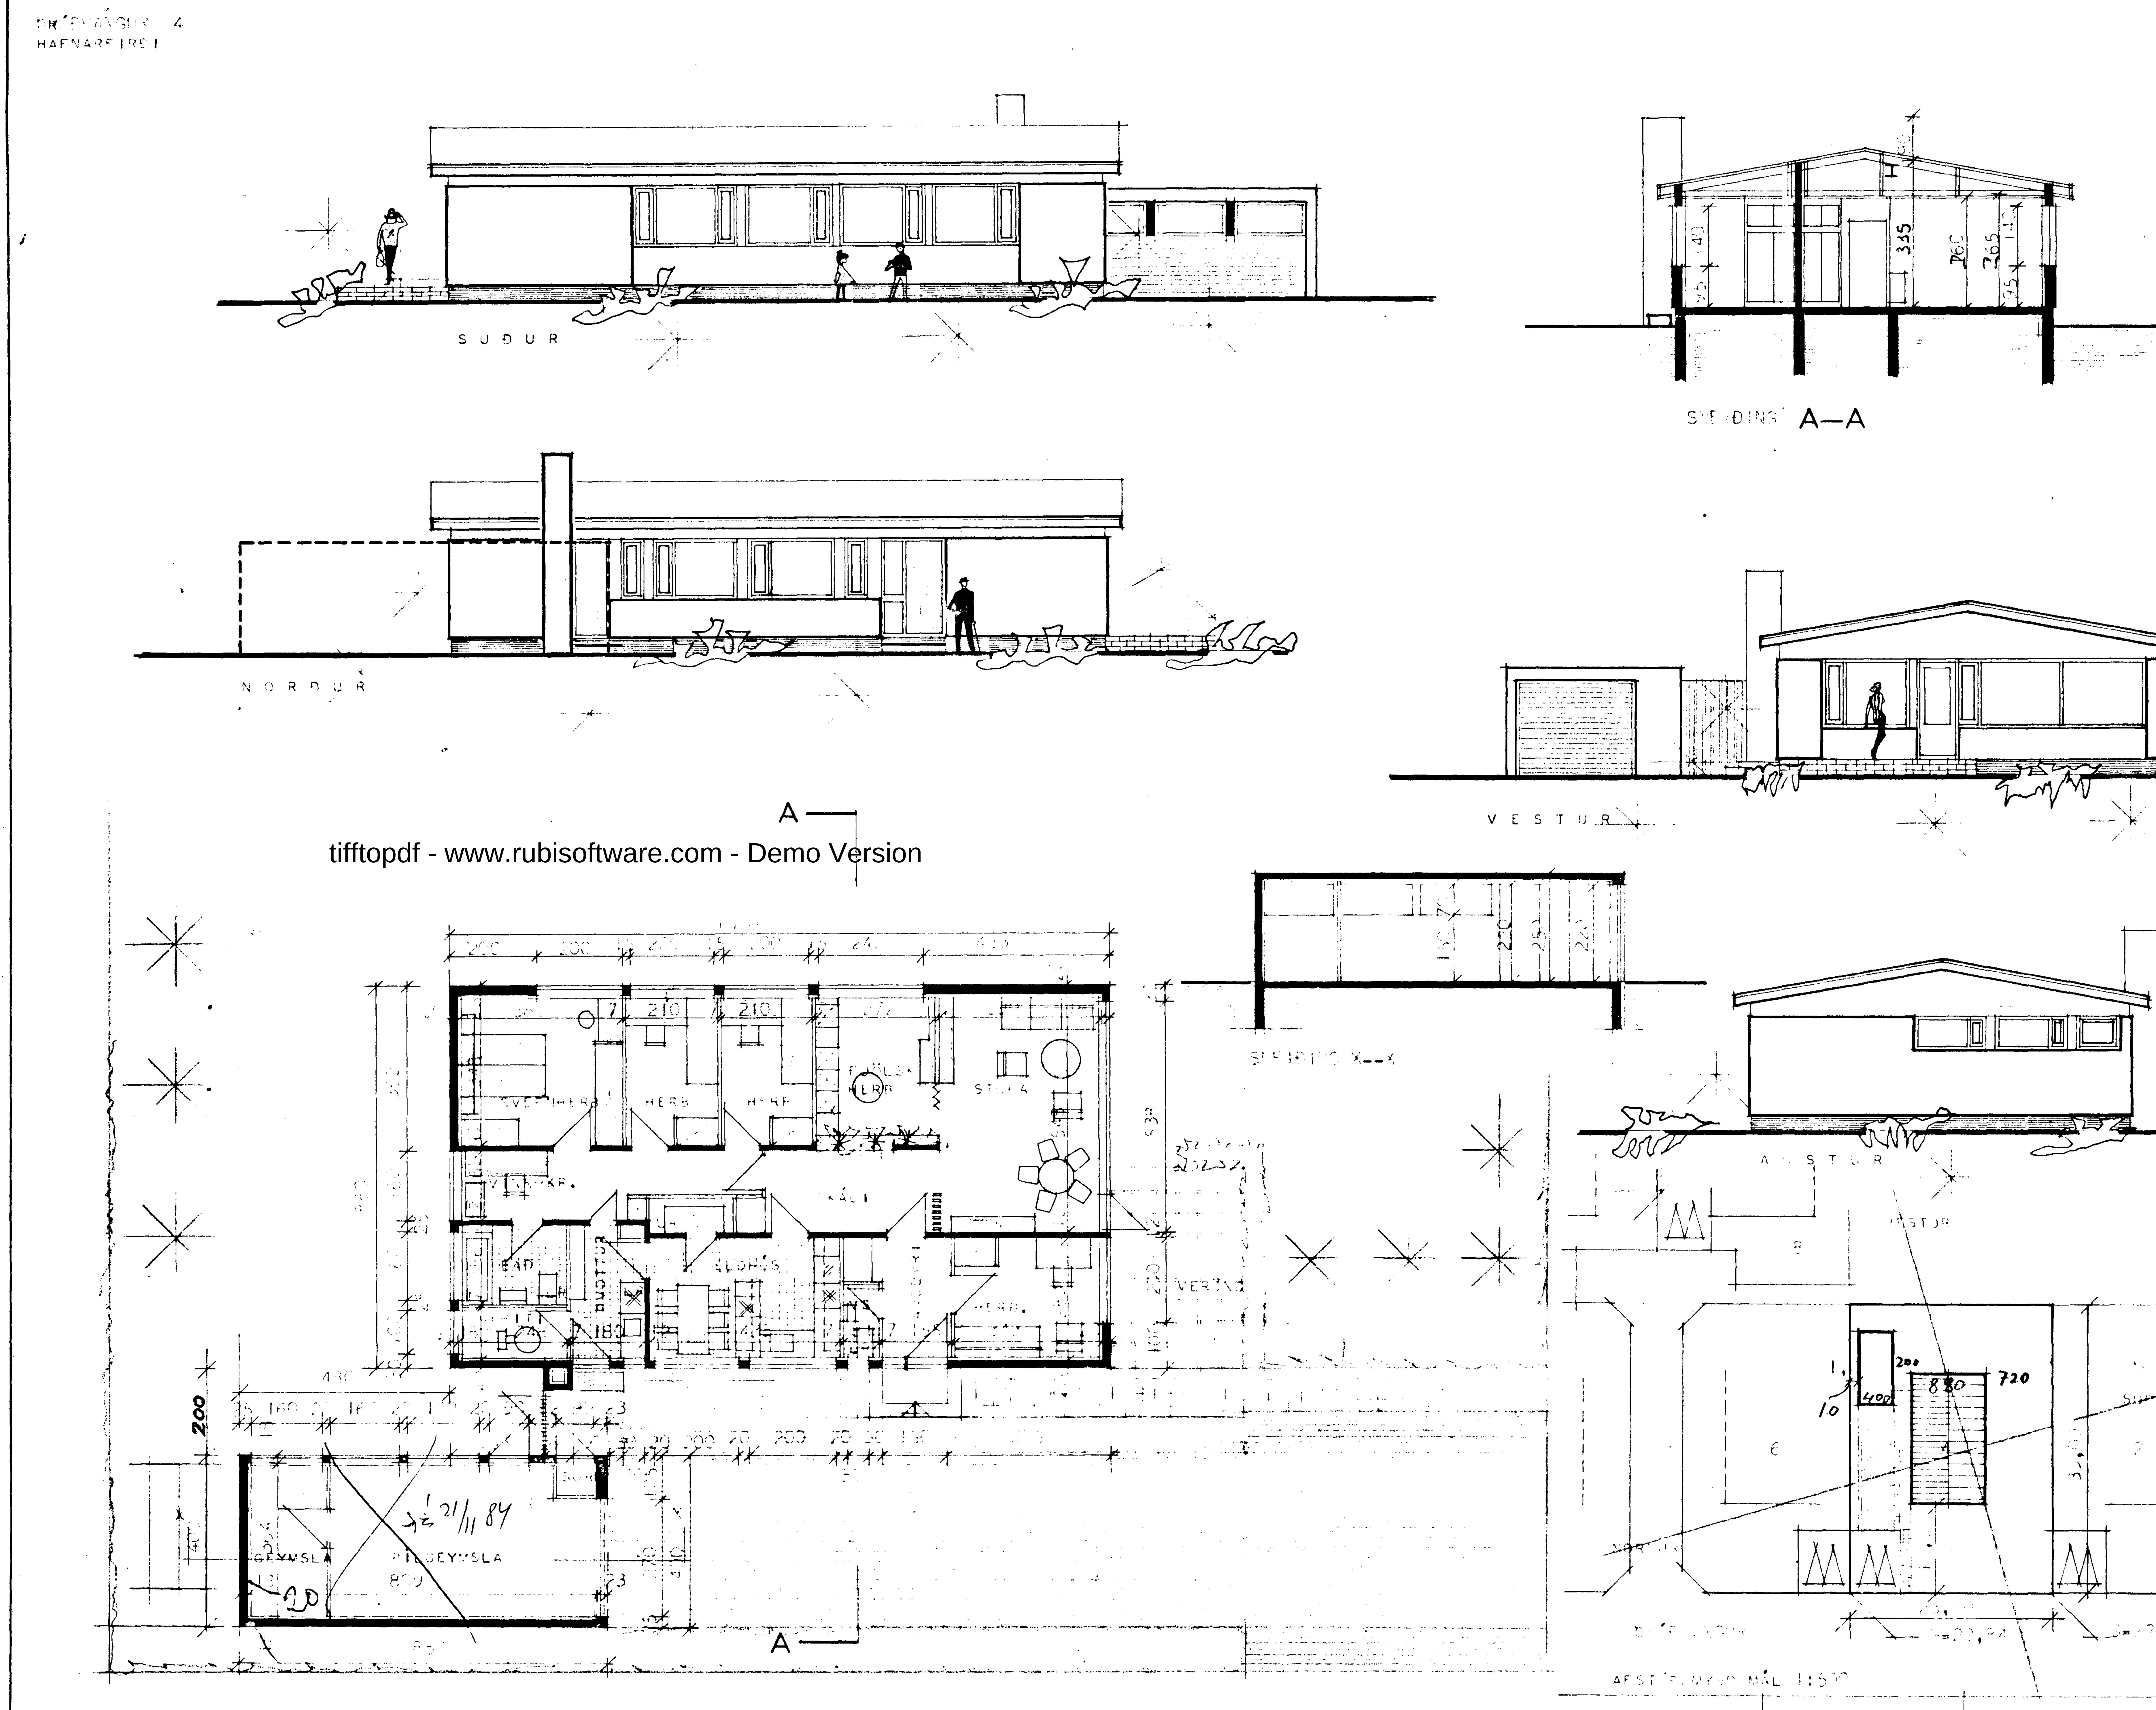

tifftopdf - www.rubisoftware.com - Demo Version

Samþykkt á fundi bygginga-
nefndar þ. 12/3 1969
28/10 1970

BYGGINGAFULLTRÚINN
Í HAFNARFIRÐI

Enda verði bílgeymslan byggð samhliða aðalhúsinu þar sem geymsluhúsið sem á í bílgeymsluveggs, næst lóðamörkum verði 20 cm á þykkt.

FLATARMÁL BRÚTTÓ ----- 133,7 M²

FLATARMÁL NETTÓ ----- 119,7 M²

HITAKLEFI SKAL GERÐUR AF STEINI
OG ...

BREYTT Í FEBR 69 SOMII

...S ...EIGNÁLASTOFNUN ...	
...MYND, ÚTLIT ...NEIÐING	1052
MÁL 1:100	1969

Magnús Ingi Ingvarsson

Halldór Halldórsson