



5/4 72
Samþ. af bygg.
vartí i löðunarkenn.

Samþykkt á fundi bygginga-
nefndar þ. 12/3 1969
28/10 70
BYGGINGAFULLTRÚINN
I HAFNARFIRÐI
Z. Jónsson



Enda verð bílgarðsinn byggð same-
hluta haldstíni, þar sem gæðmál
þessi þess er i hæðni.
Bílagarðsloftun er af 145-
cm hæðni með 20 cm í
þykkt.

FLATARMÁL BRÚTTÓ ----- 133,7 m²
FLATARMÁL NETTÓ ----- 119,7 m²

HITAKLEFFI SKAL GERÐUR AF STEINI
OG MÓRHDADUR I HÓLE OG RÁLF.

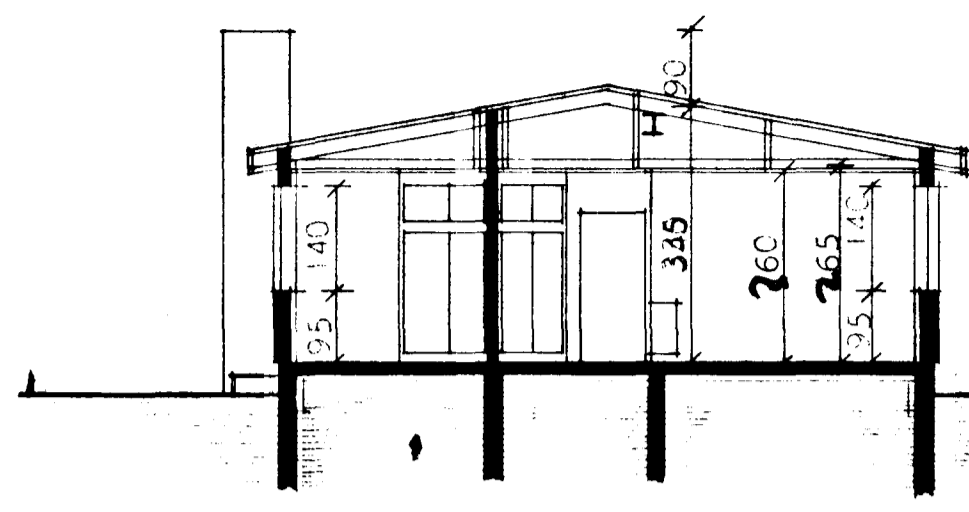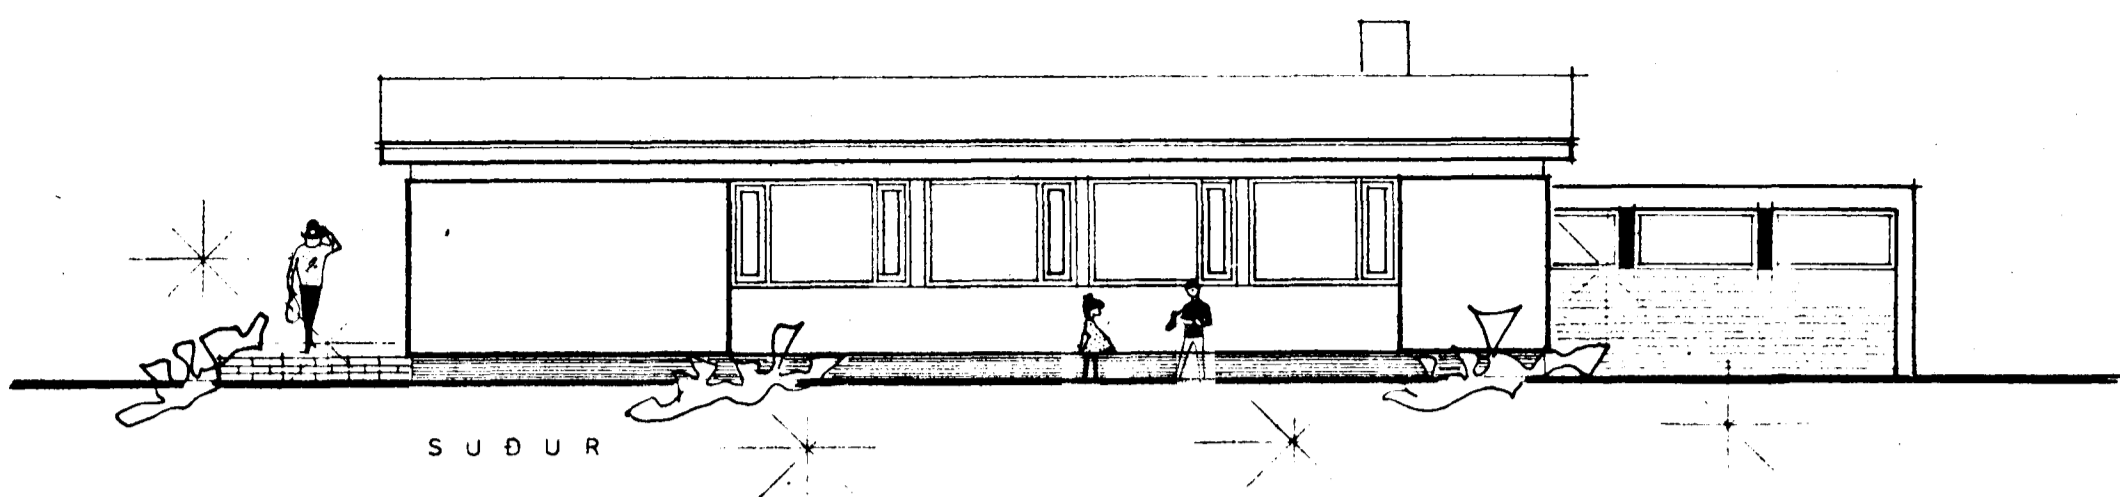


SNEIDING A-A

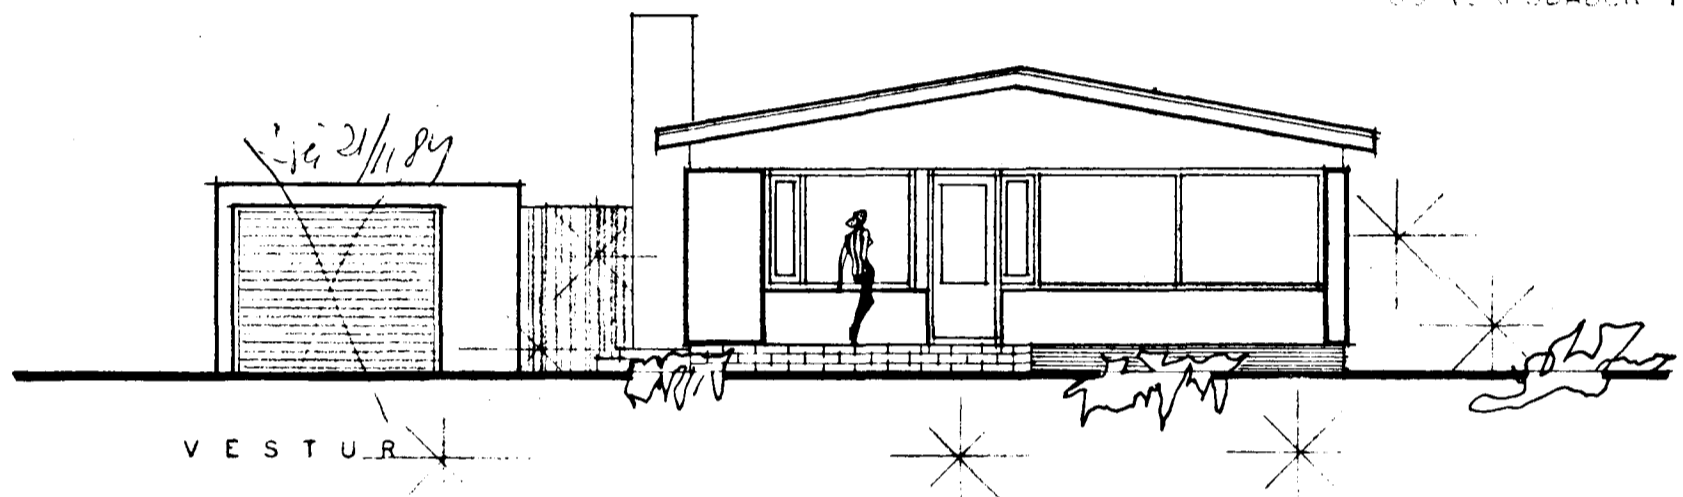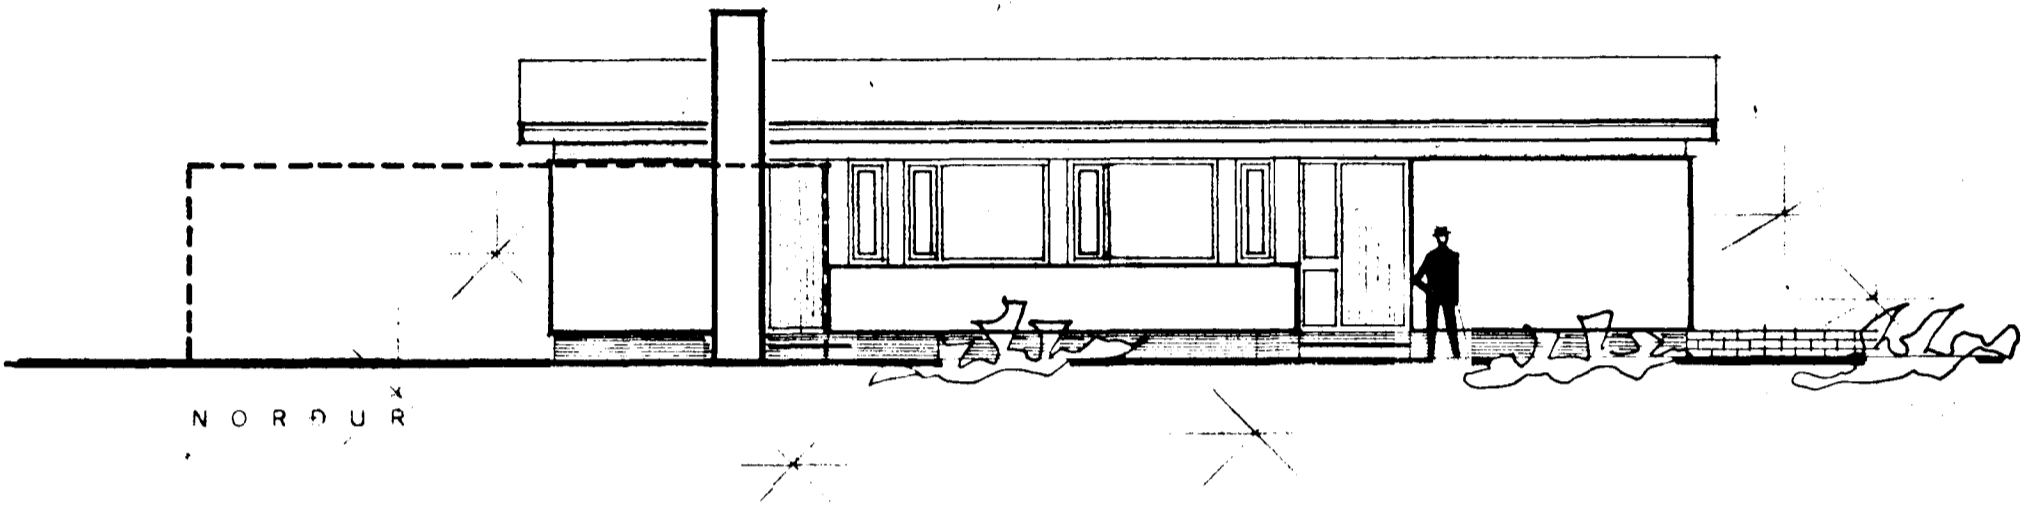


VESTUR

tifftopdf - www.rubissoftware.com - Demo Version

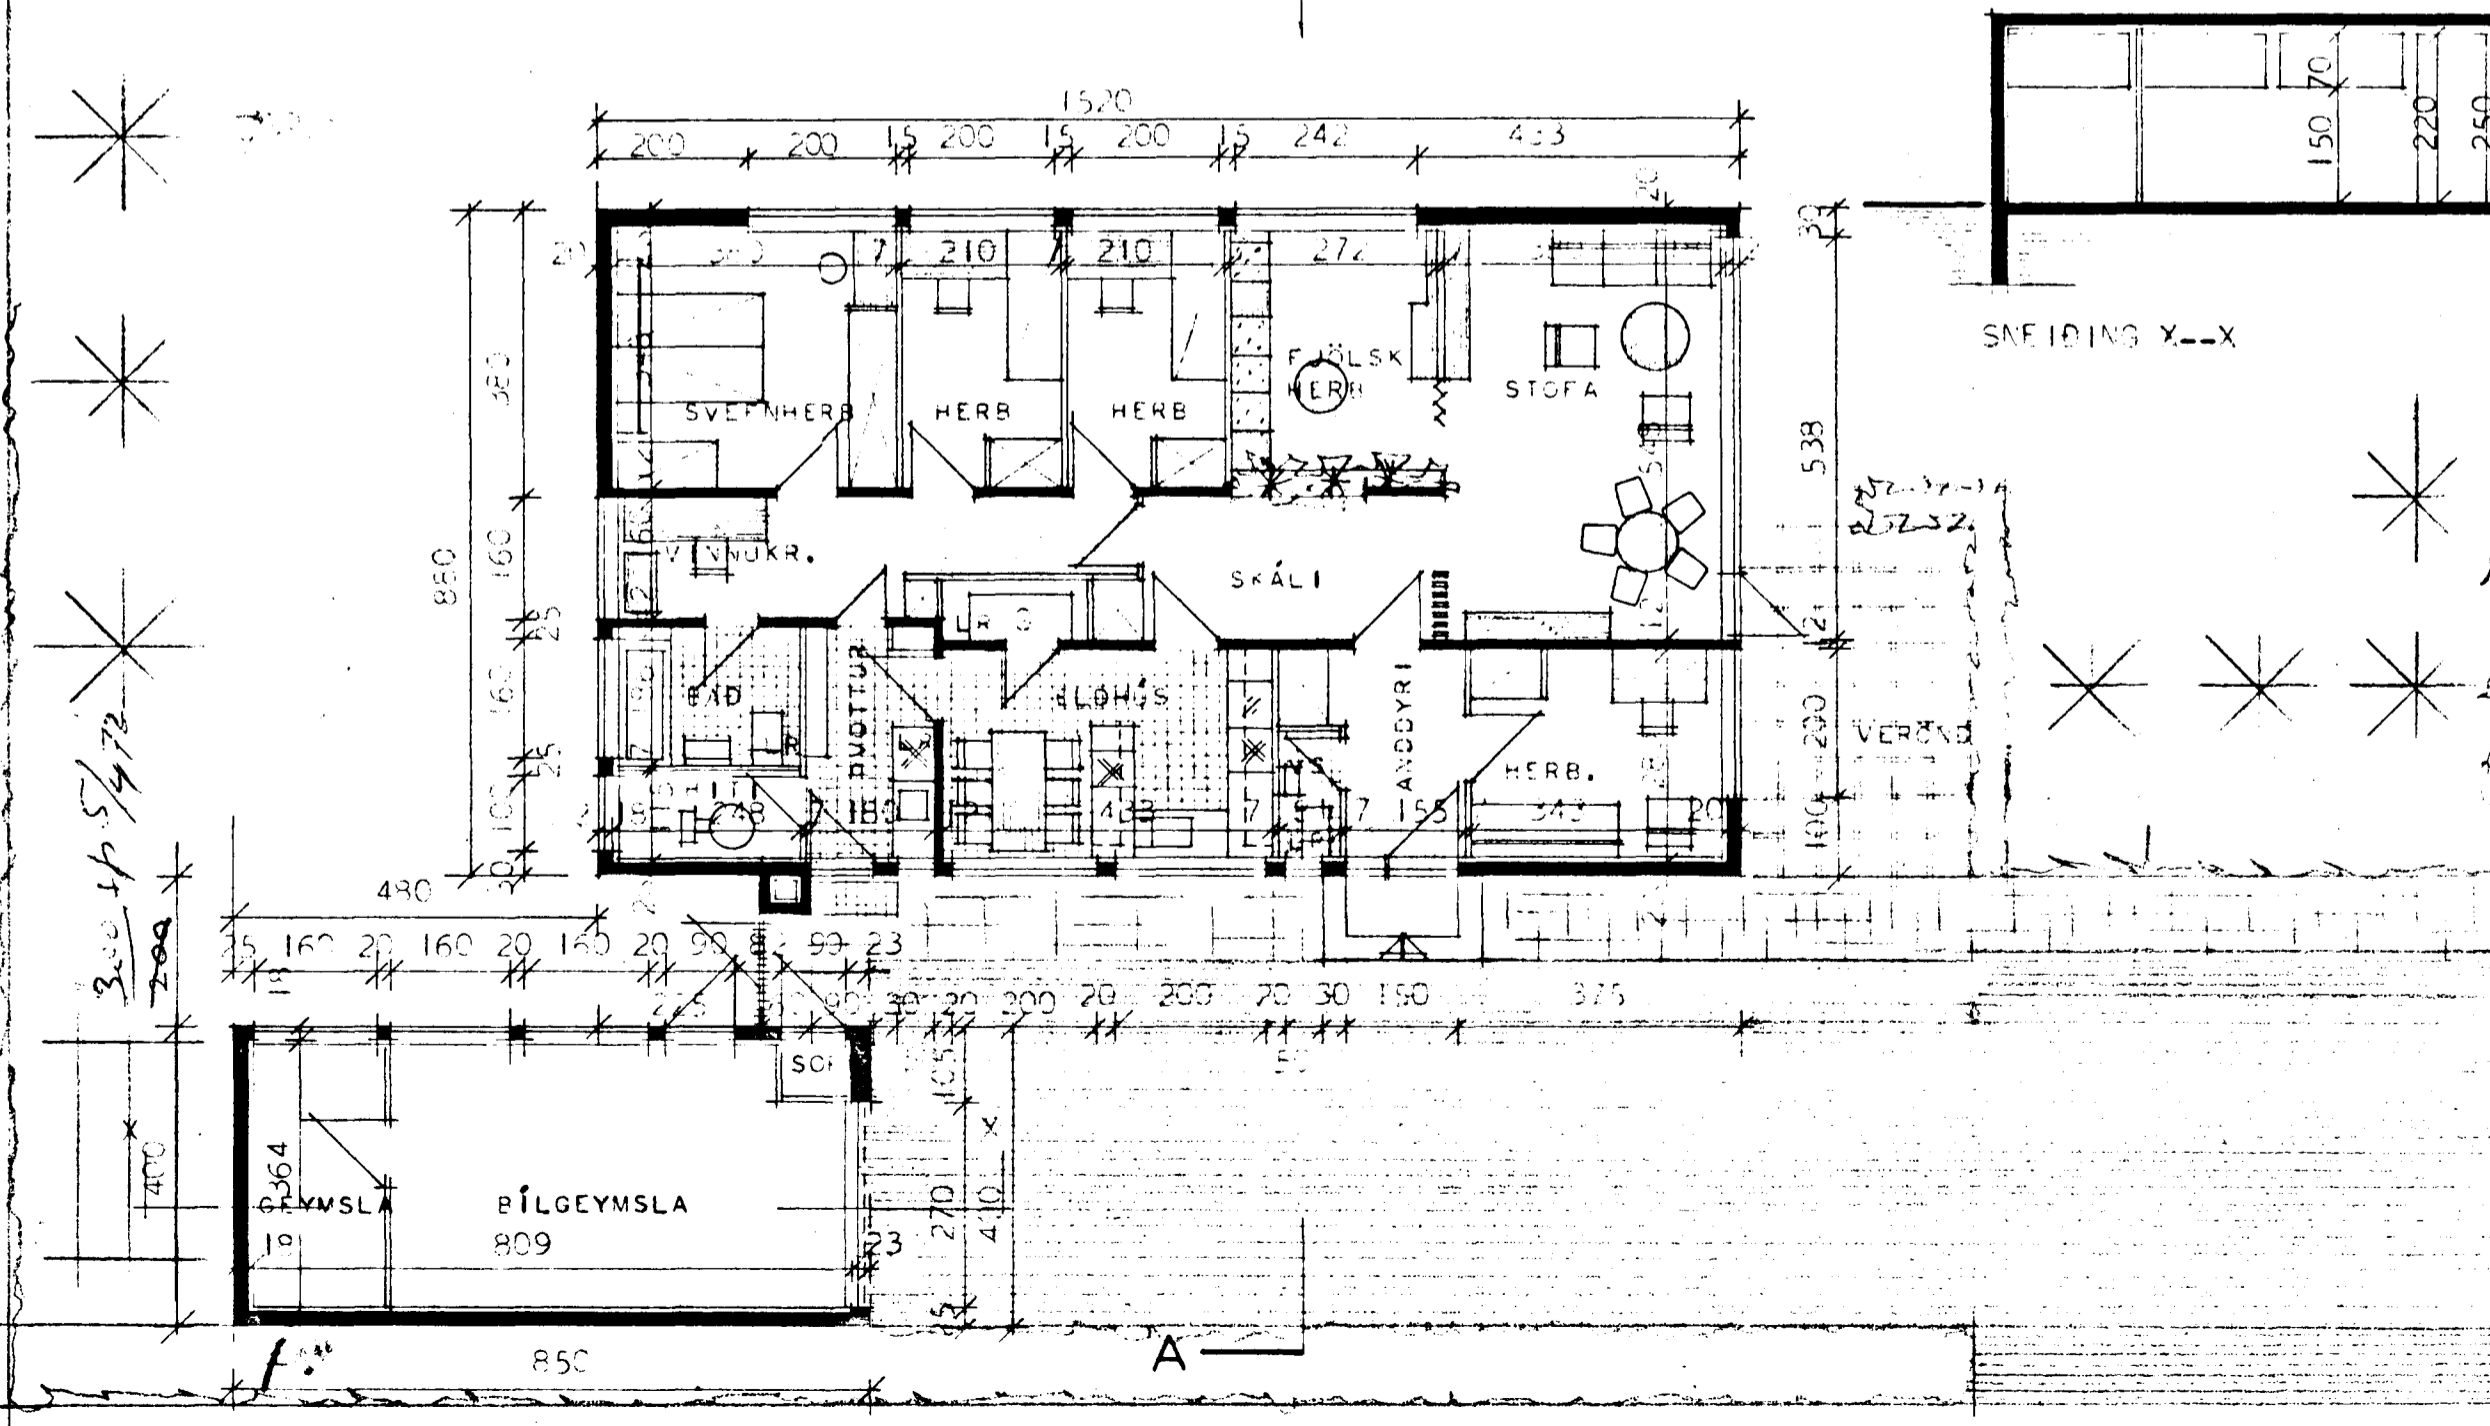

SNEIDING X-X

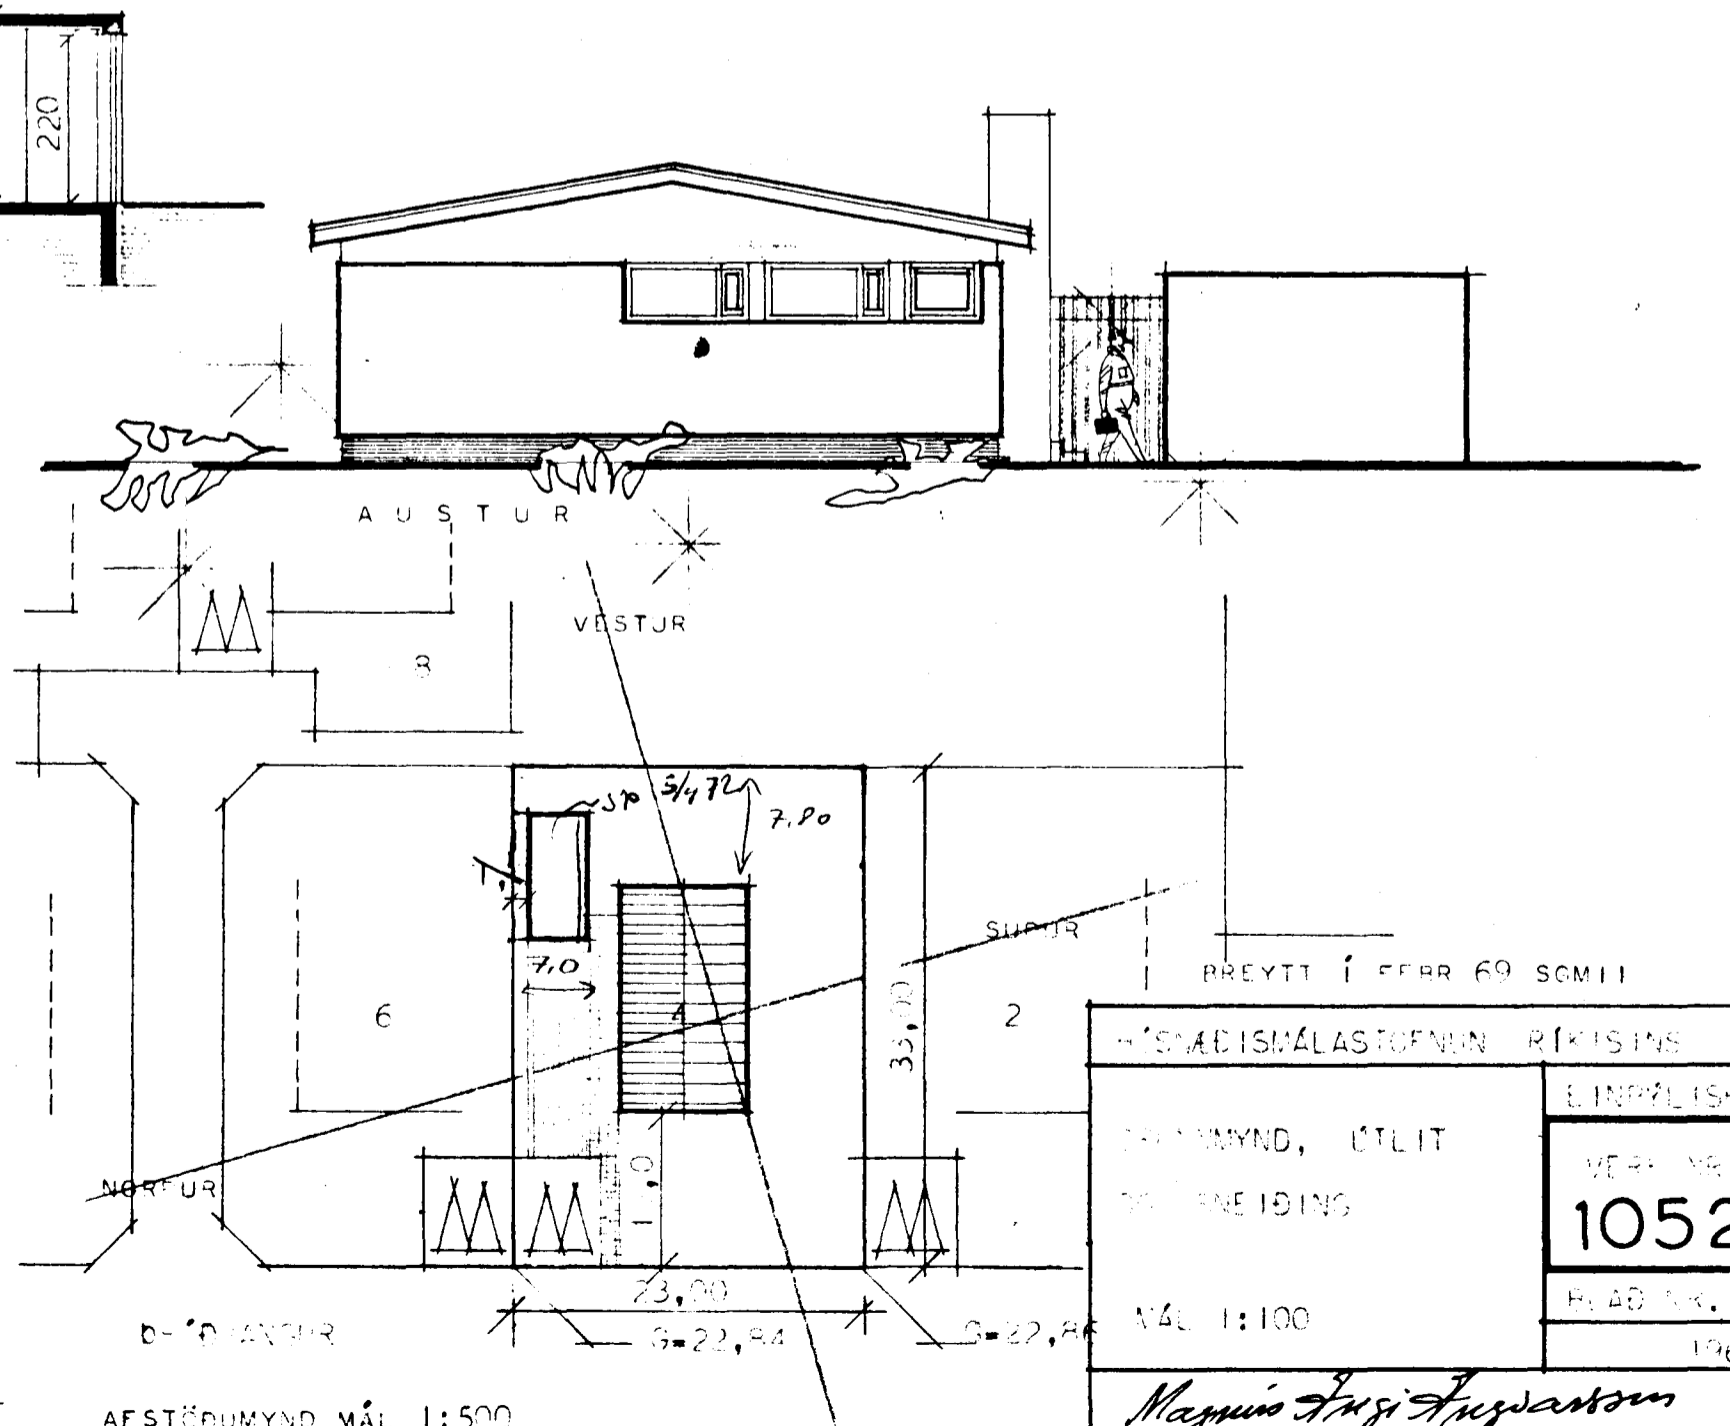

AUSTUR

VESTUR

AFSTÖÐUMYND MÁL 1:500

BREYTT Í FEBR 69 SOM II

SNEIDING		1052
MÁL 1:100		FLAÐ NR. I
		1969

Halldór Halldórsson