

Samþykkt á fundi bygginga-
nefndar þ. 12/3 1969




BYGGINGAFULLTRÚINN
Í HAFNARFIRI

[Signature]

Gangit verði frá eld-
varnarvegg á loftsmörk-
um á samsetti við
skilkerfisdýra.

Sökum blg. semþ 27/9 78

tifftopdf - www.rubissoftware.com - Demo Version

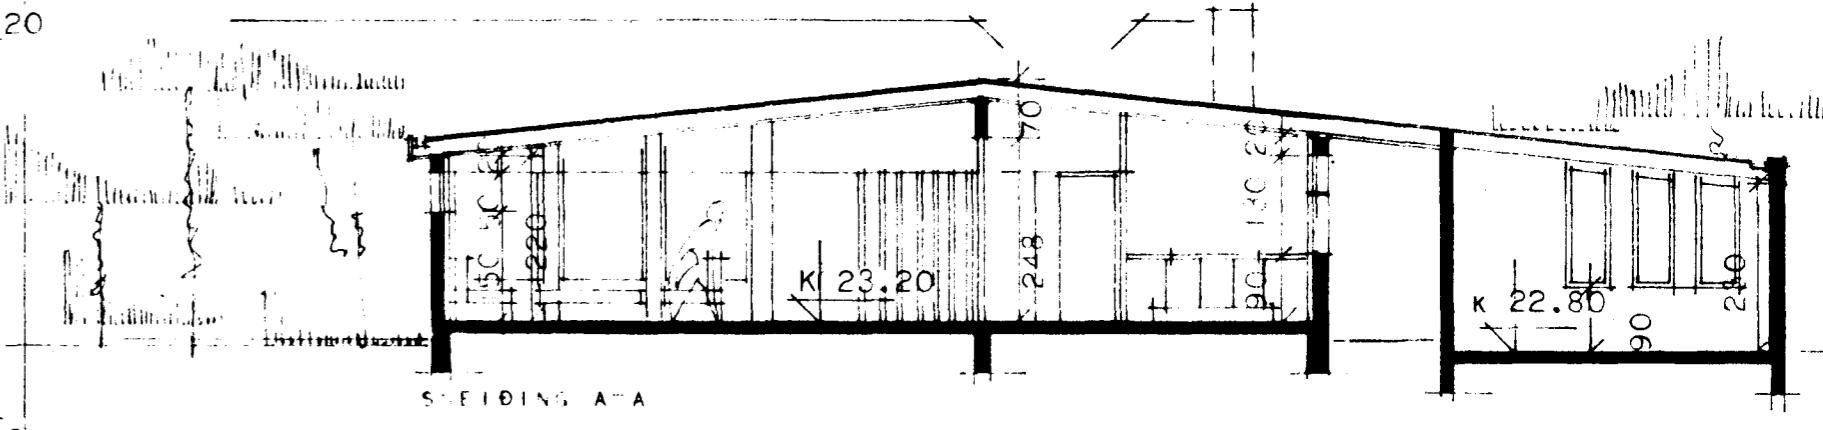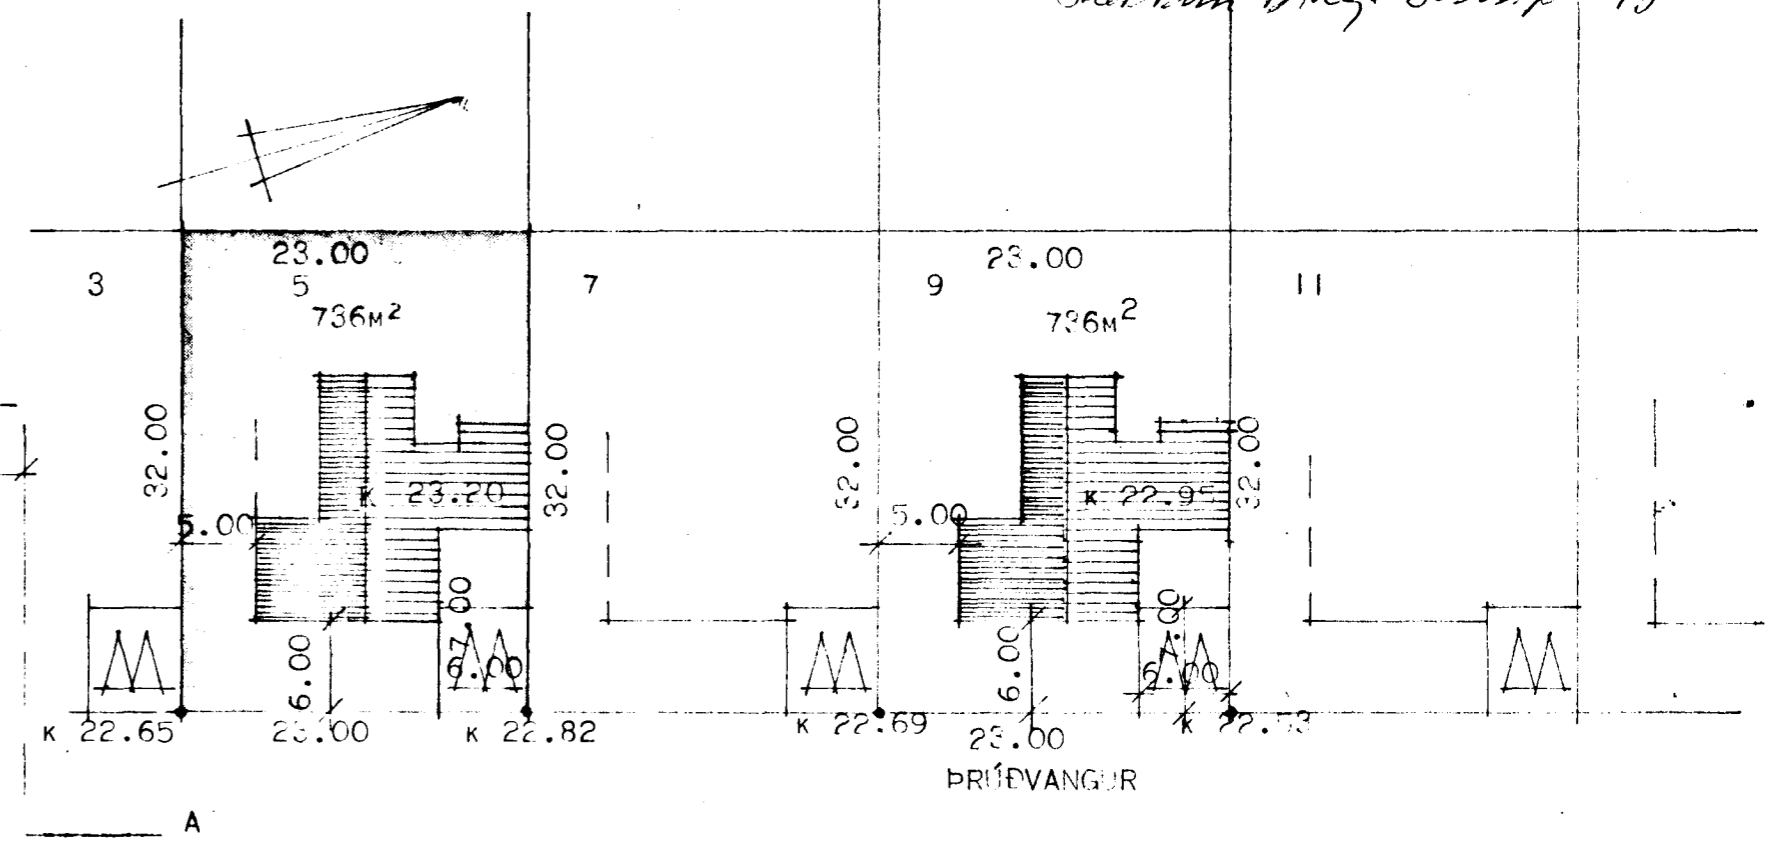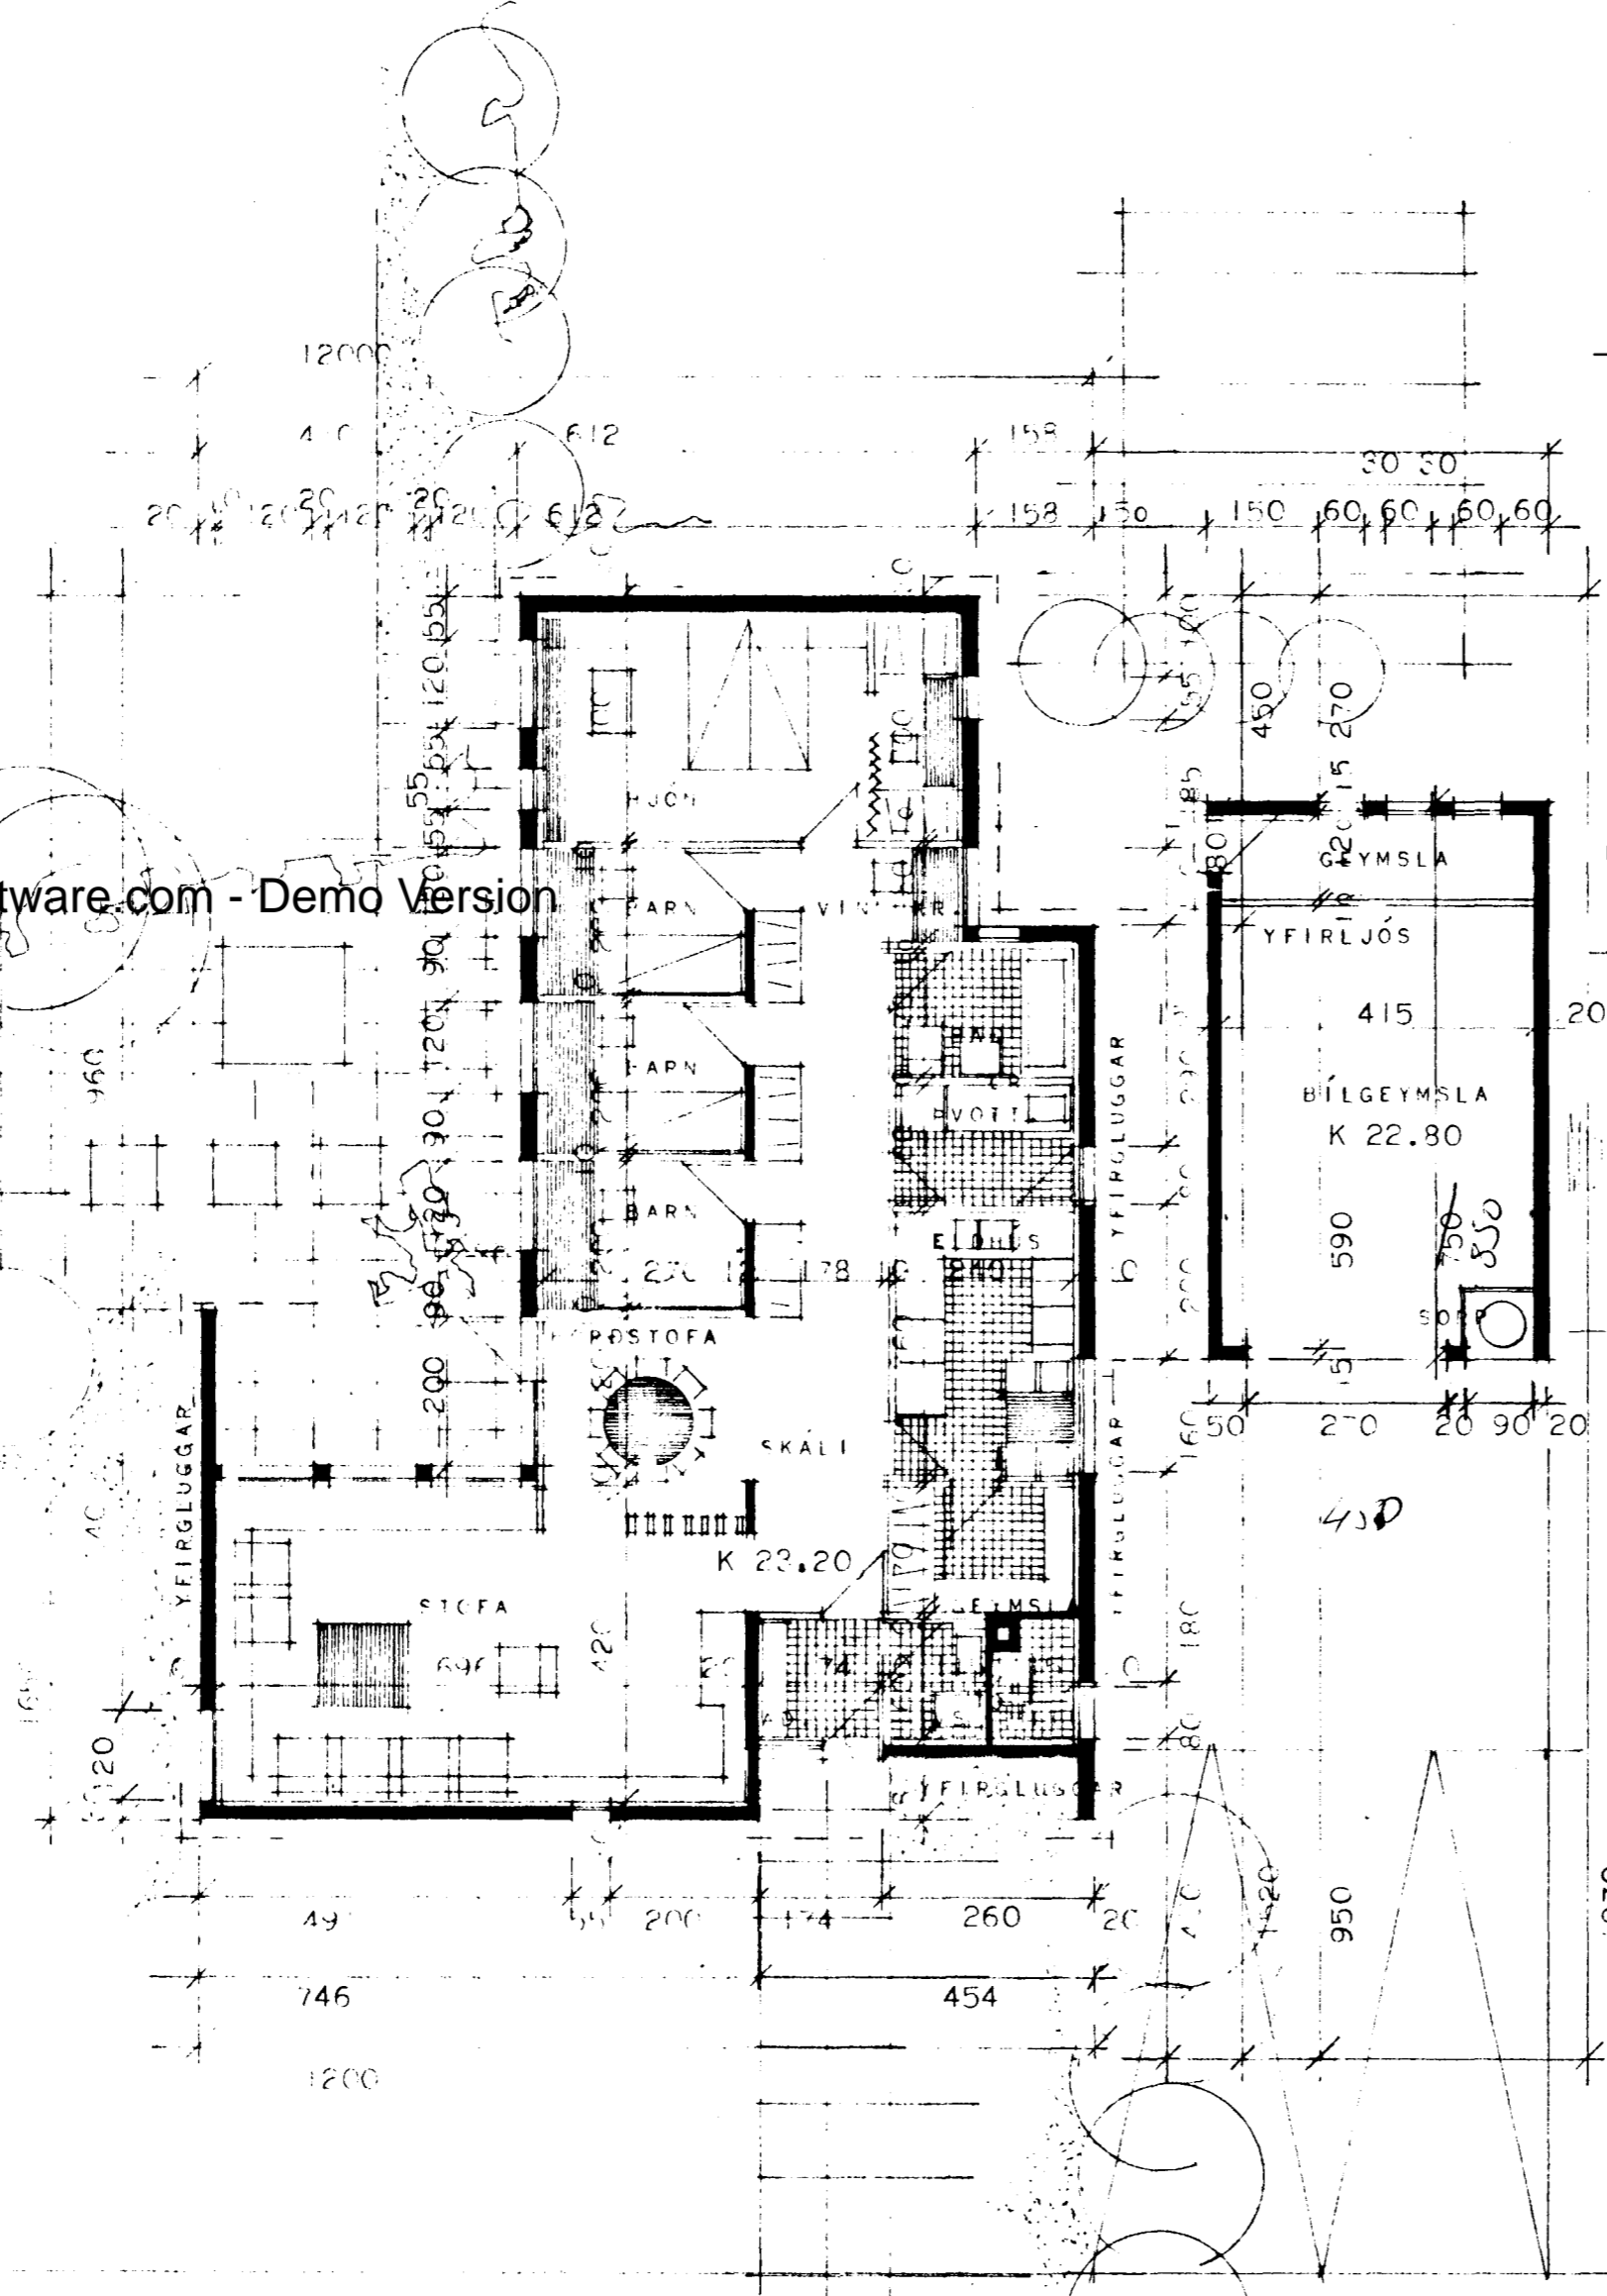

GEYMSLA Í HÚSI +
GEYMSLA Í BÍLGEYMSLU
CA 8M²

VEGGI OG LOFT HITAKLEFA
SKAL GERA ÚR ELDTRASTU EFNI.

EIDVARNARVEGGUR Á LÖÐARMÖRKUM NÁI UPPFYRIR JÁRN-
VEGGUR Á BÍLGEYMSLU NÆR HÚSI SKAL STEYPAST UPP
AD BÁRUJÁRNI SPERRUR ÖNGI EKKI ÓSLITNAR Í GEGN.

HÚSNÆÐISMÁLASTOFNUN RÍKISINS	
GRUNNMYND	EINBYLISHÚS
SNEIDING	VERK
M 1:100	1100
	FEBRÚAR 1969
	BL. NR. 1

[Signature]
Halldór Halldórsson