


ÞRÚÐVANGUR 5 HAFNARFIRÐI


Samþykkt á fundi bygginga-
nefndar þ. 7.15.1987

BYGGINGAFULLTRÚINN
Í HAFNARFIRÐI


E. Þorvaldur

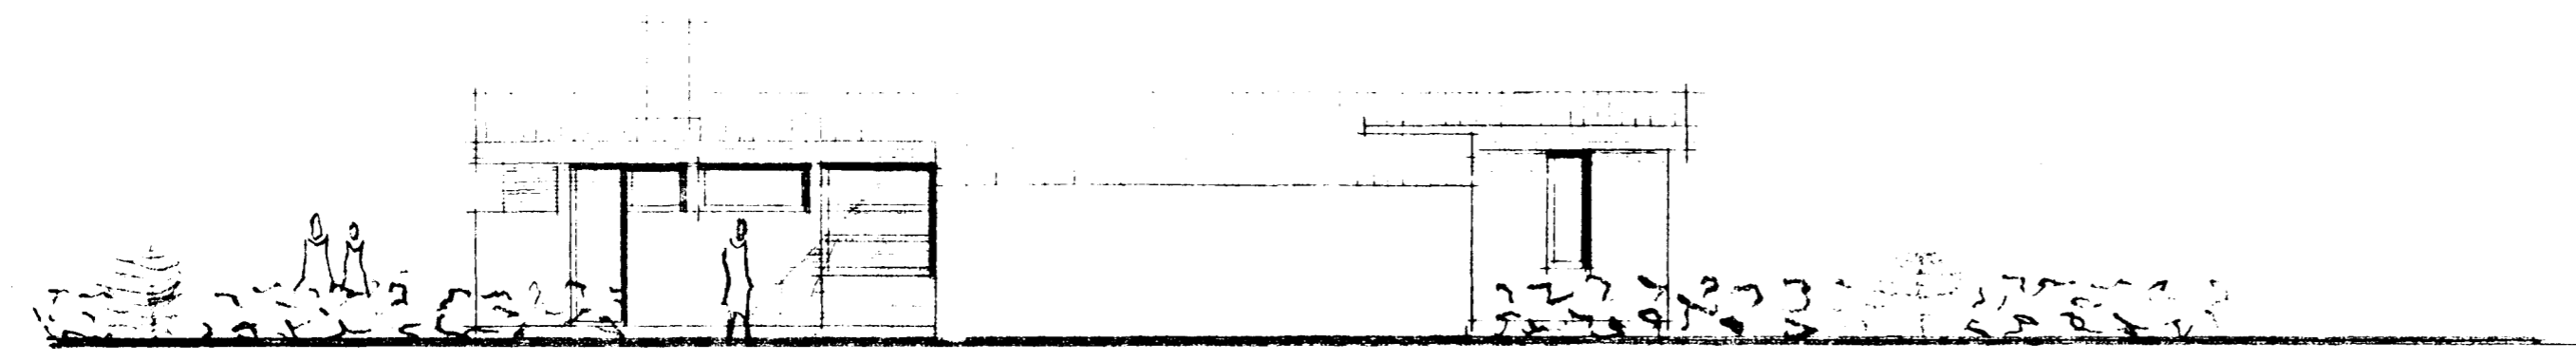


NORÐURHLIÐ

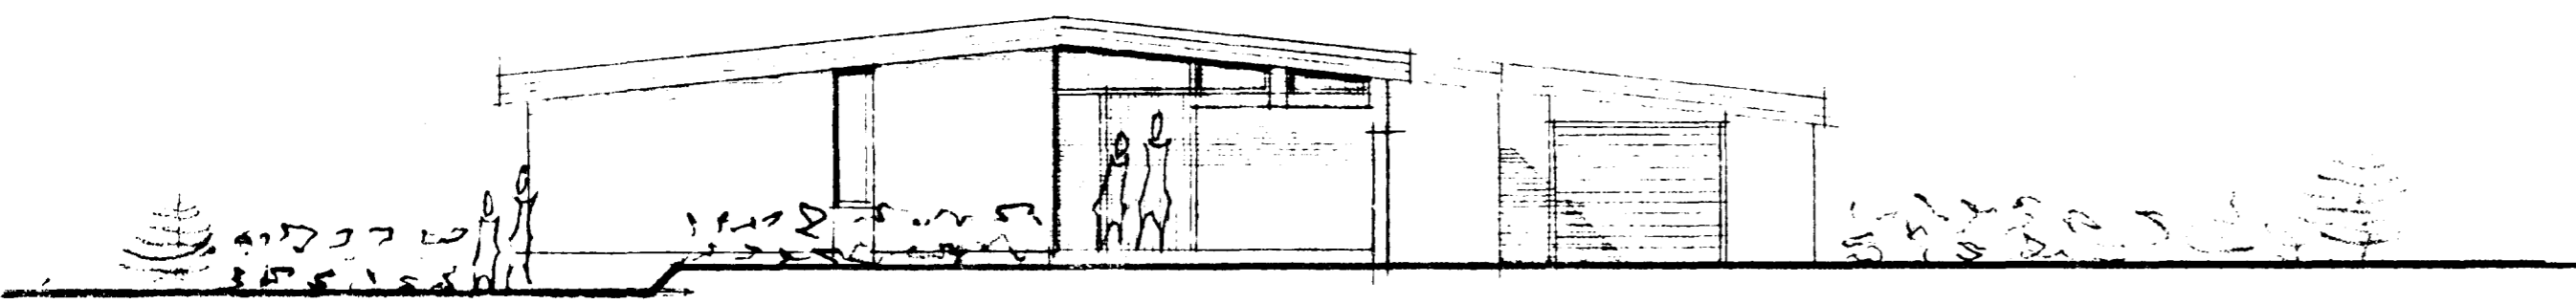

tifftopdf - www.rubissoftware.com - Demo Version
AUSTURHLIÐ

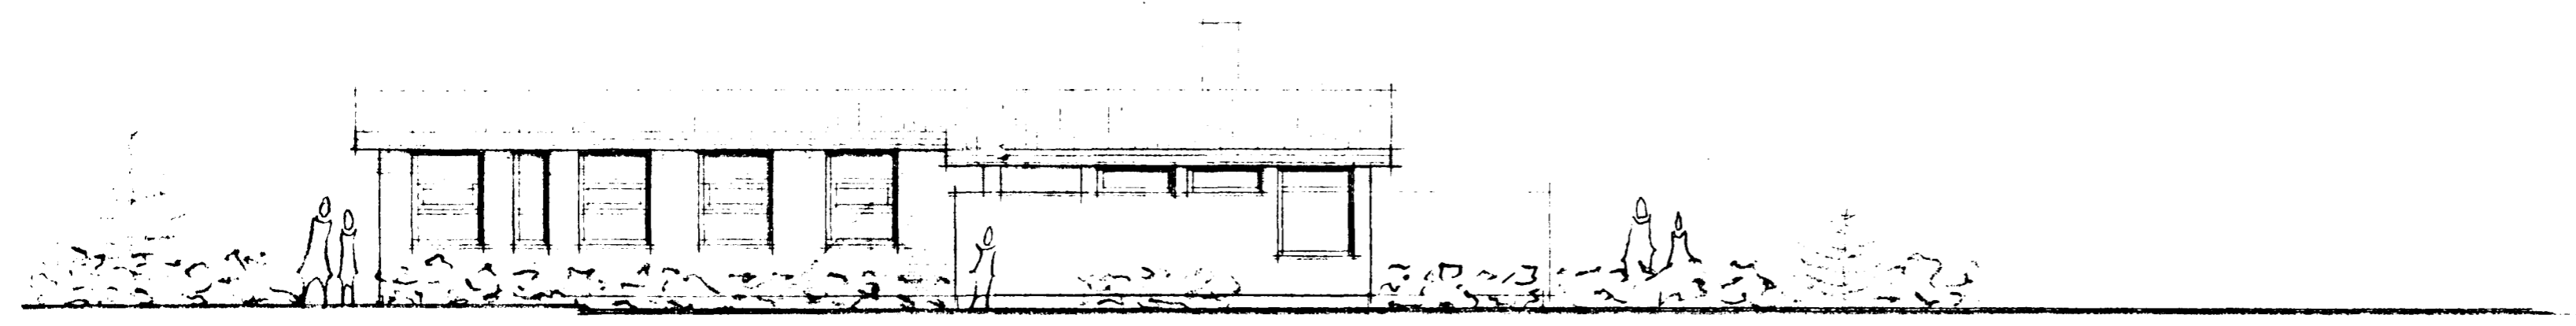

SUÐURHLIÐ

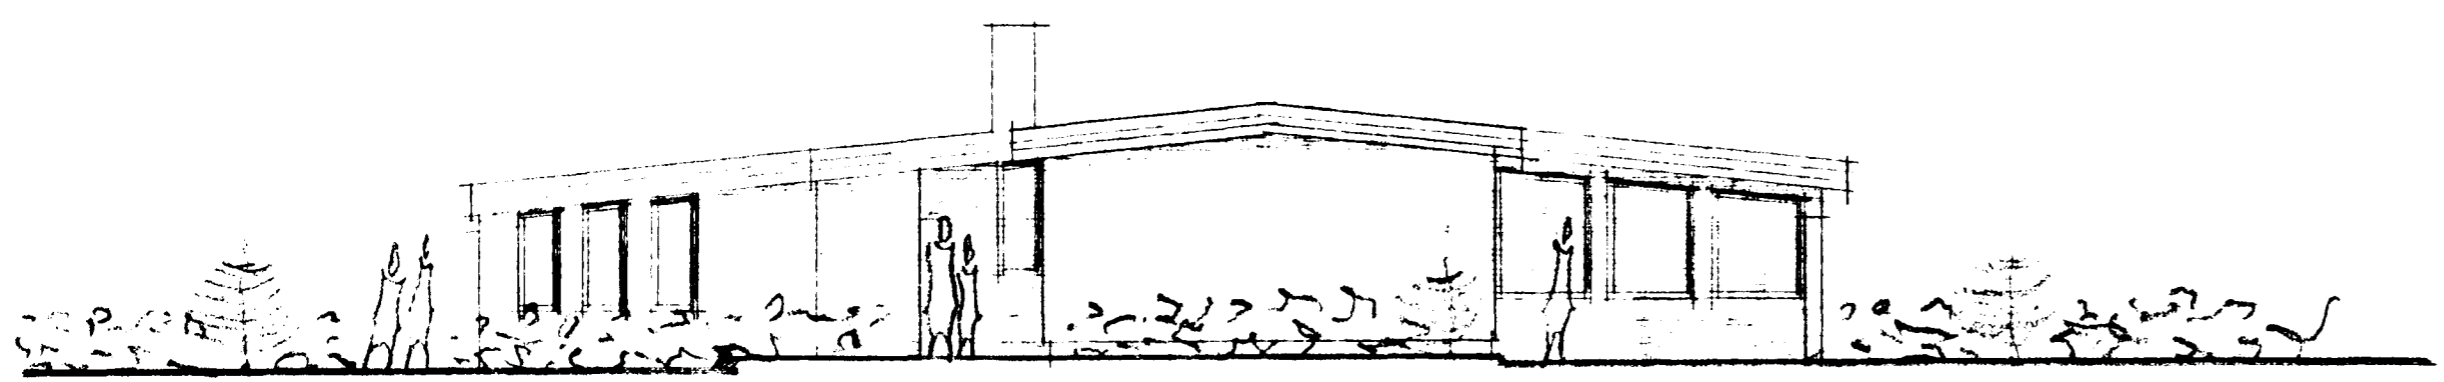

VESTURHLIÐ

HÚS TEIKNAD Á HUGMÆÐISST 1969
GLUGGAR Á SUÐURHLIÐ
BREYTT Í APRÍL 1987 M= 1:100
ERLENDUR ÁRNI HJÁLMARSSON BEI
ÁLFASKEIÐI 80 EÍMI 53860
Erlendur Árni Hjálmarsson