



Samþykkt 6. fundi byggingar-
nefndar þ. 17/12 1969
28/7 71 Enderverill
BYGGINGARFRÓÐVÍSUNN
I HAFNARFIRÐI
S. Sigurðsson


Sorggeymsla verð lögð.
Höfðarkítar samræmdir
afstöðumynd.

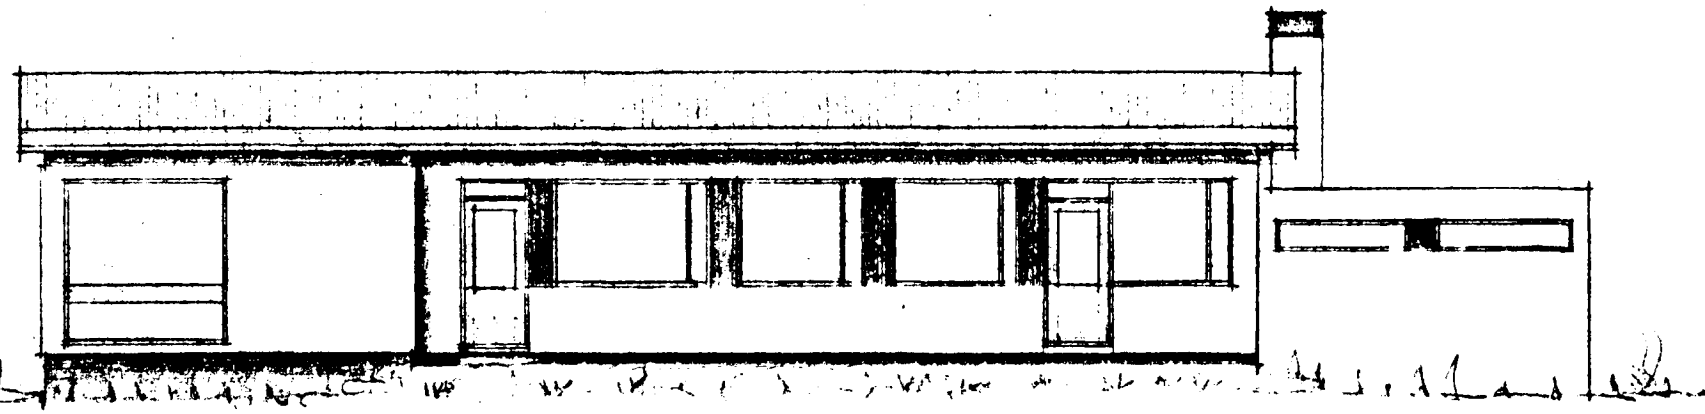


SUDUR

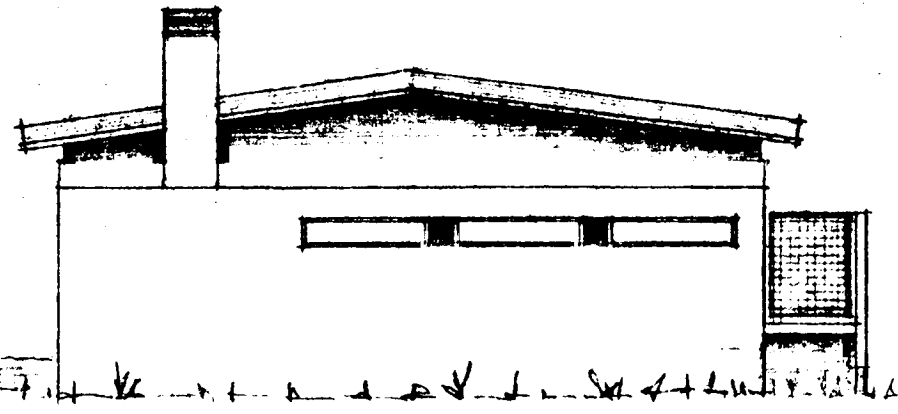


AUSTUR

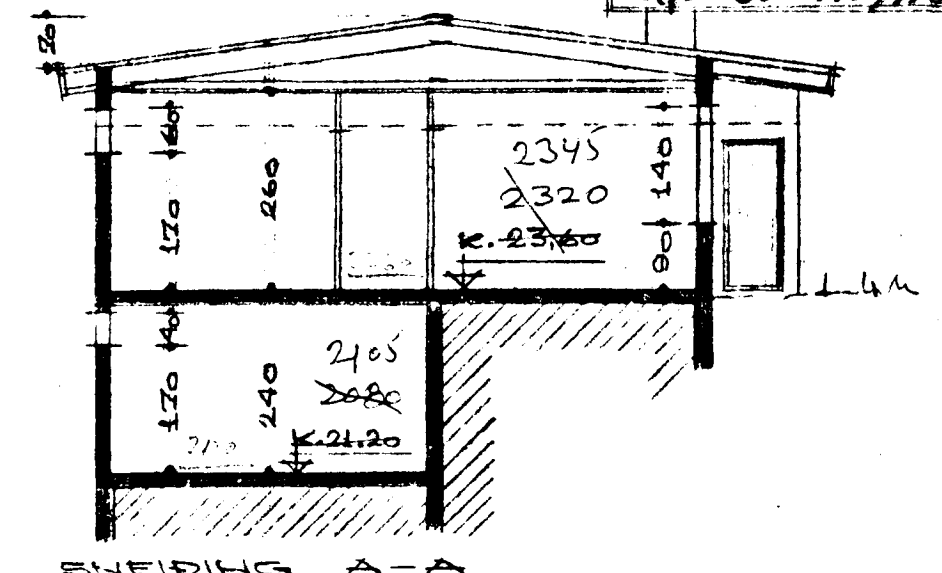



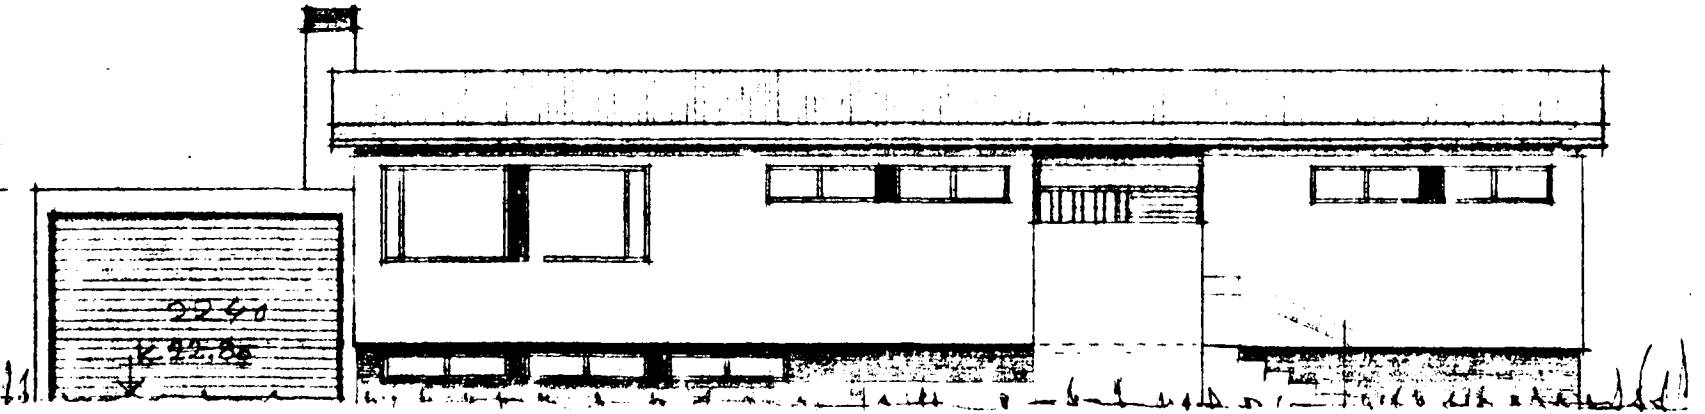

NORÐUR

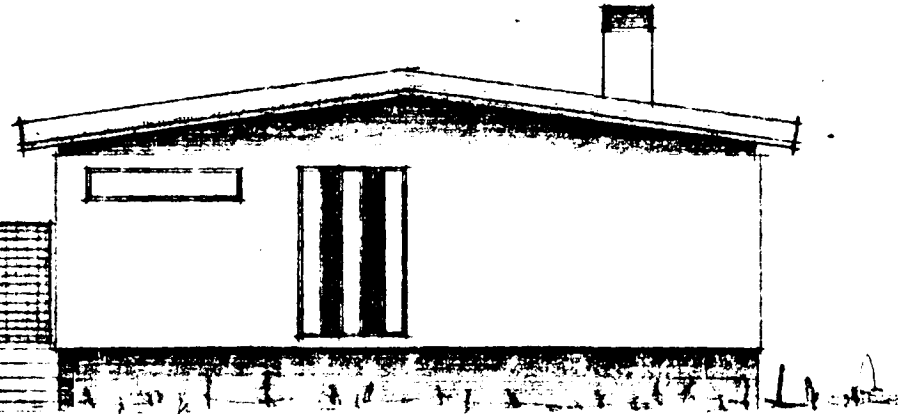

VESTUR

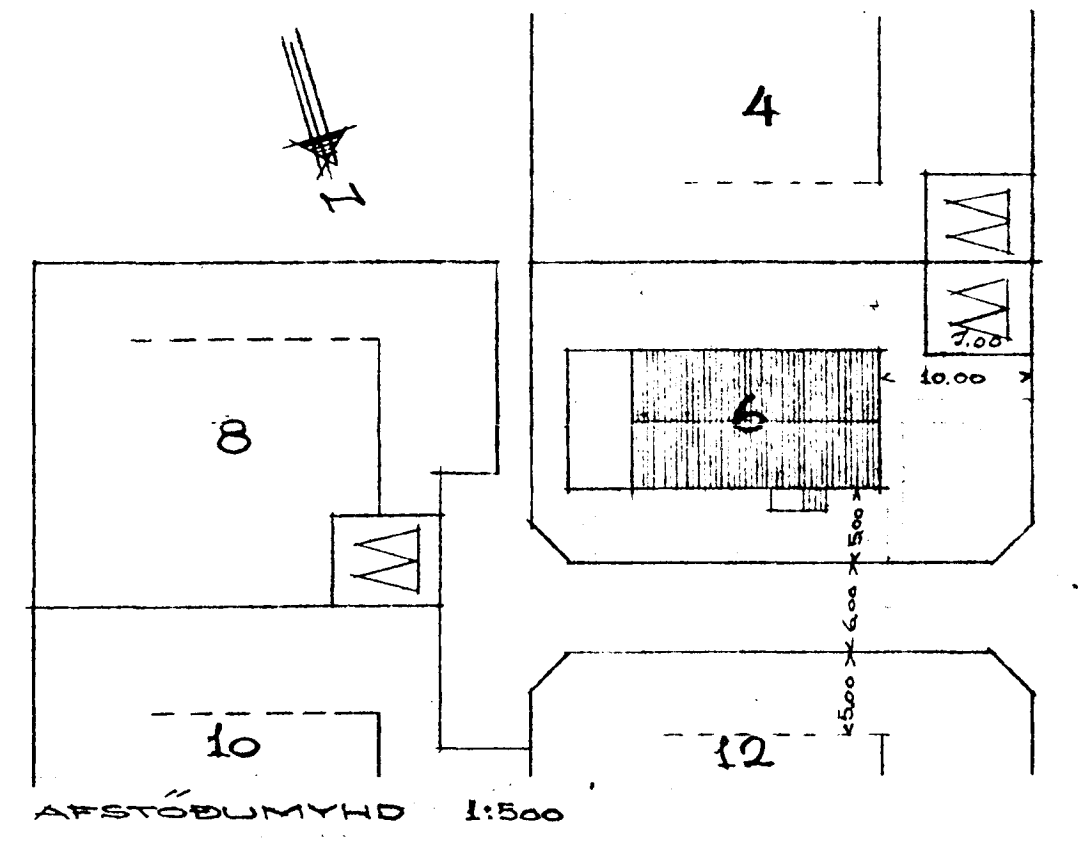


AFSTÖÐUMYND 1:500

PRÚÐVANGUR


IBLÚÐ 135,78M²
BILGEYMSLA 40,00M²
KJALLARI 52,70M²
ATH. BRÚTTÓ MÁL

tifftopdf - www.rubissoftware.com - Demo Version

VARÐVEITIST ÖSKORTIÐ

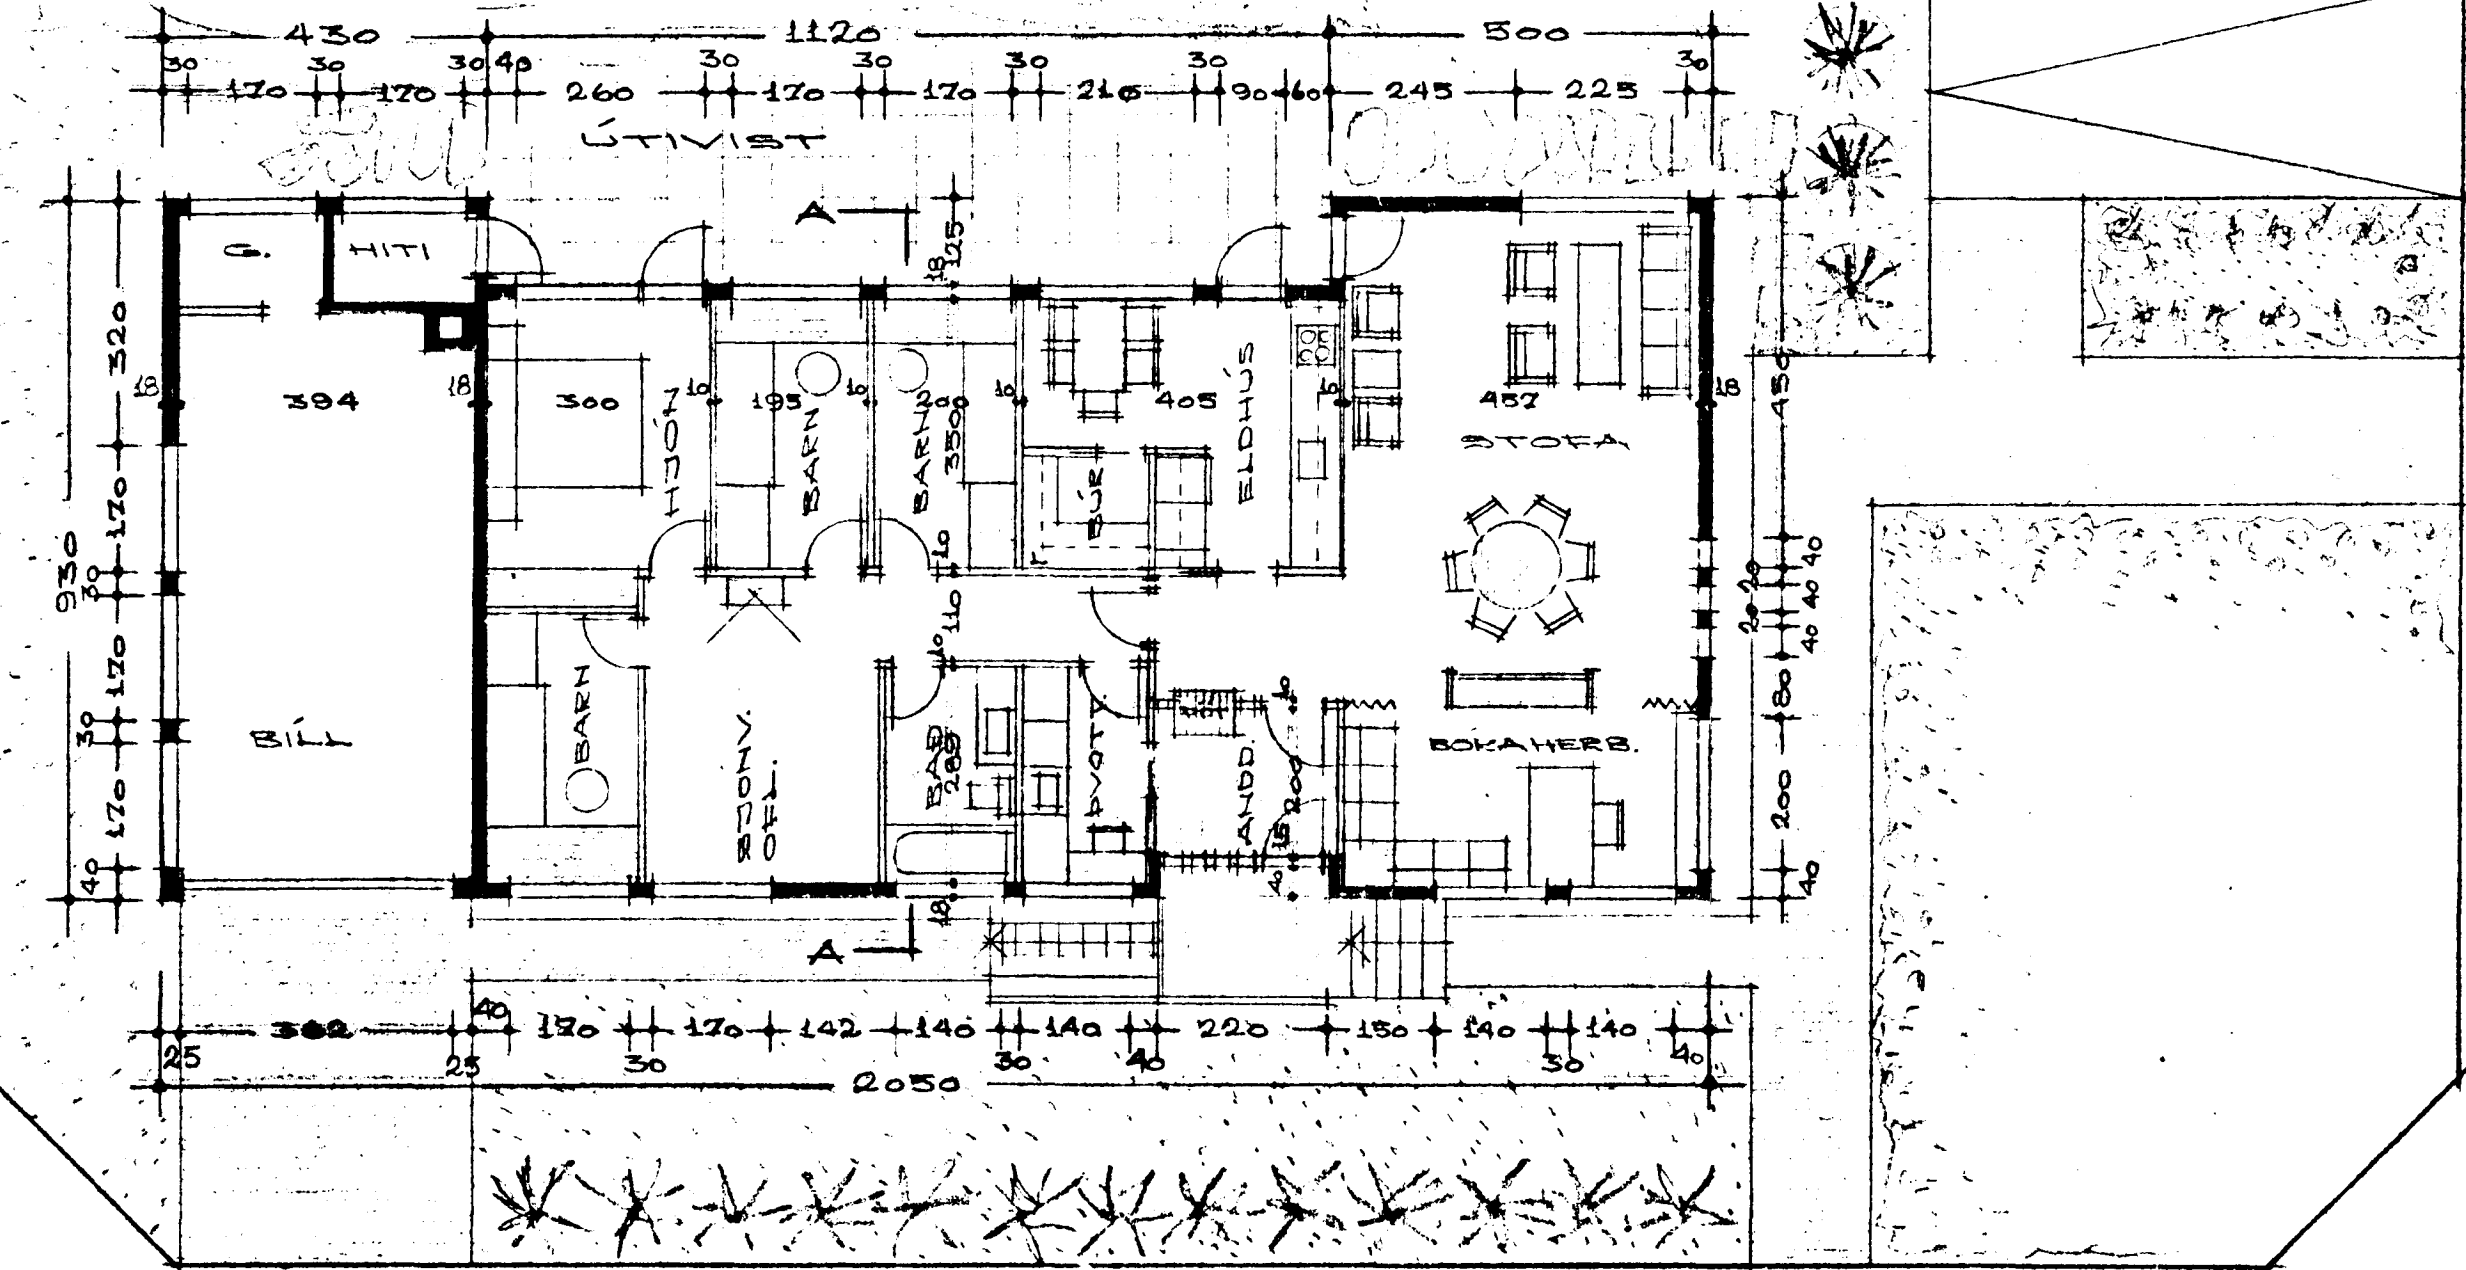

GRUNNMYND

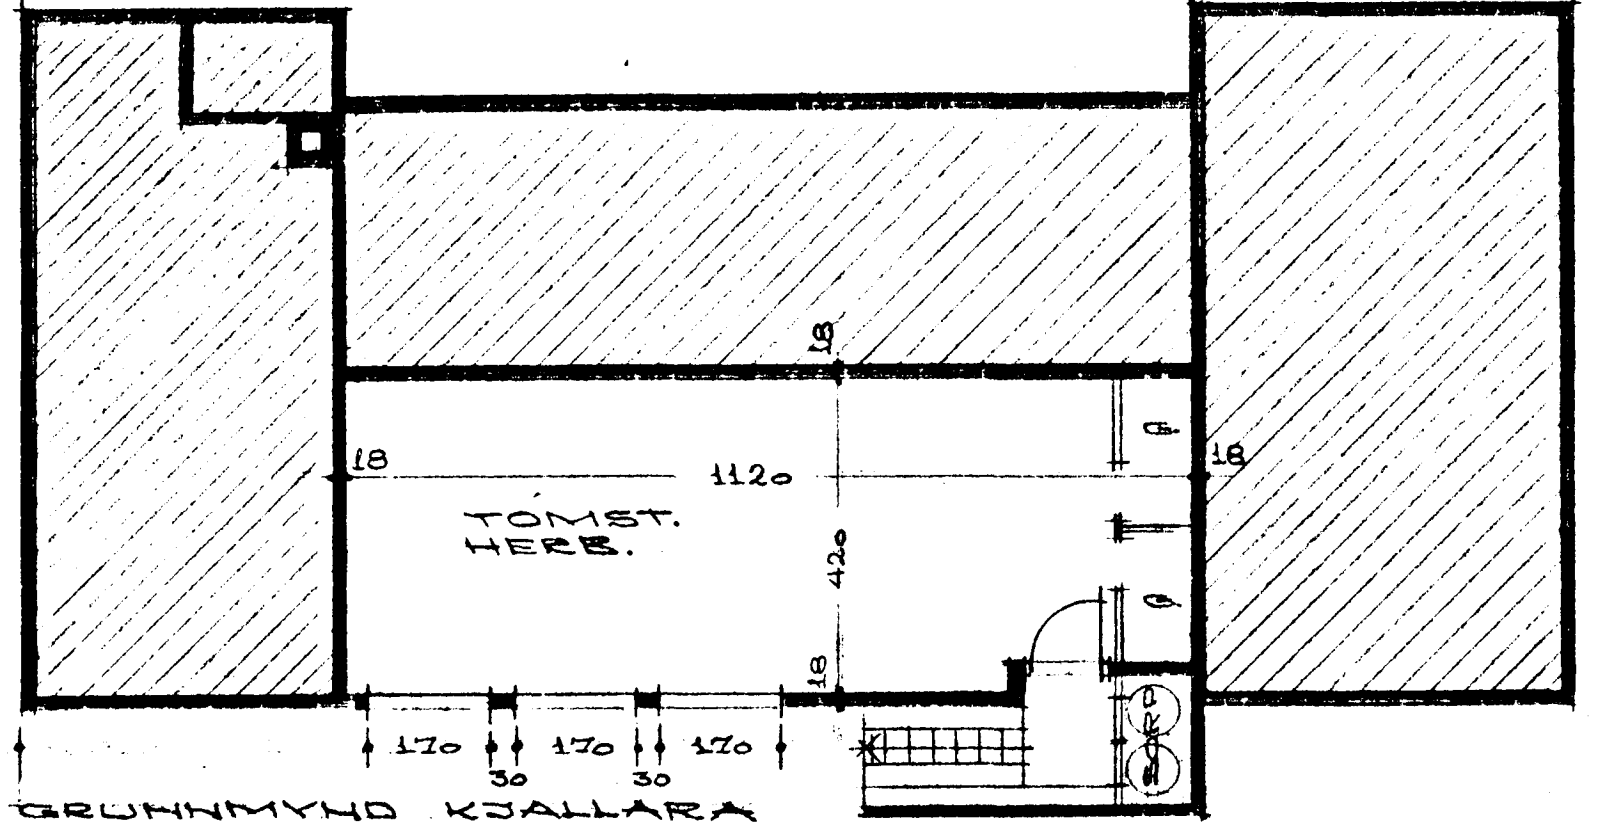

GRUNNMYND KJALLARA

	TEIKN. NR. 3992	1083	PRÚÐVANGUR NR. 6	KVARNI
	VERK NR. 0811		EIÐBYLISHUS I HAFNARFIRÐI	1:100
	DAGS. 11-12. '69	TEIKN. B.G.G.	EIGANDI: SRH FORBERG	1:500
			TEIKNIST. ÞORKELL GUNNAR GUDMUNDSSON HRAUNTINGU 35. KÓPAVOGI	1