
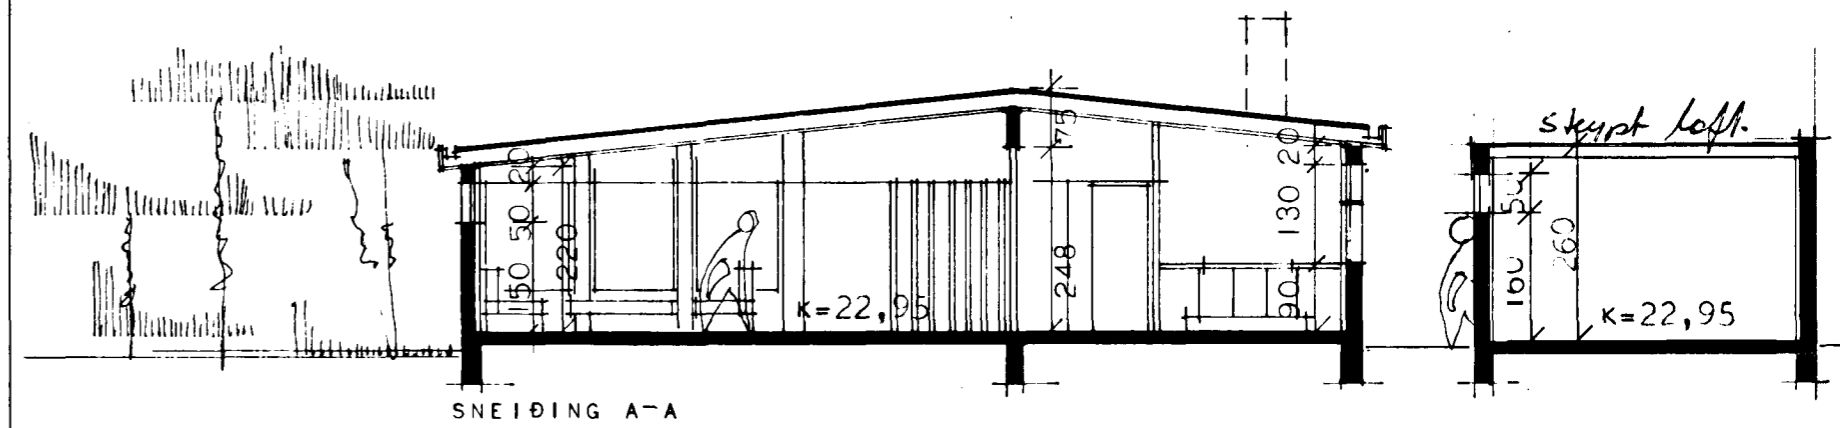
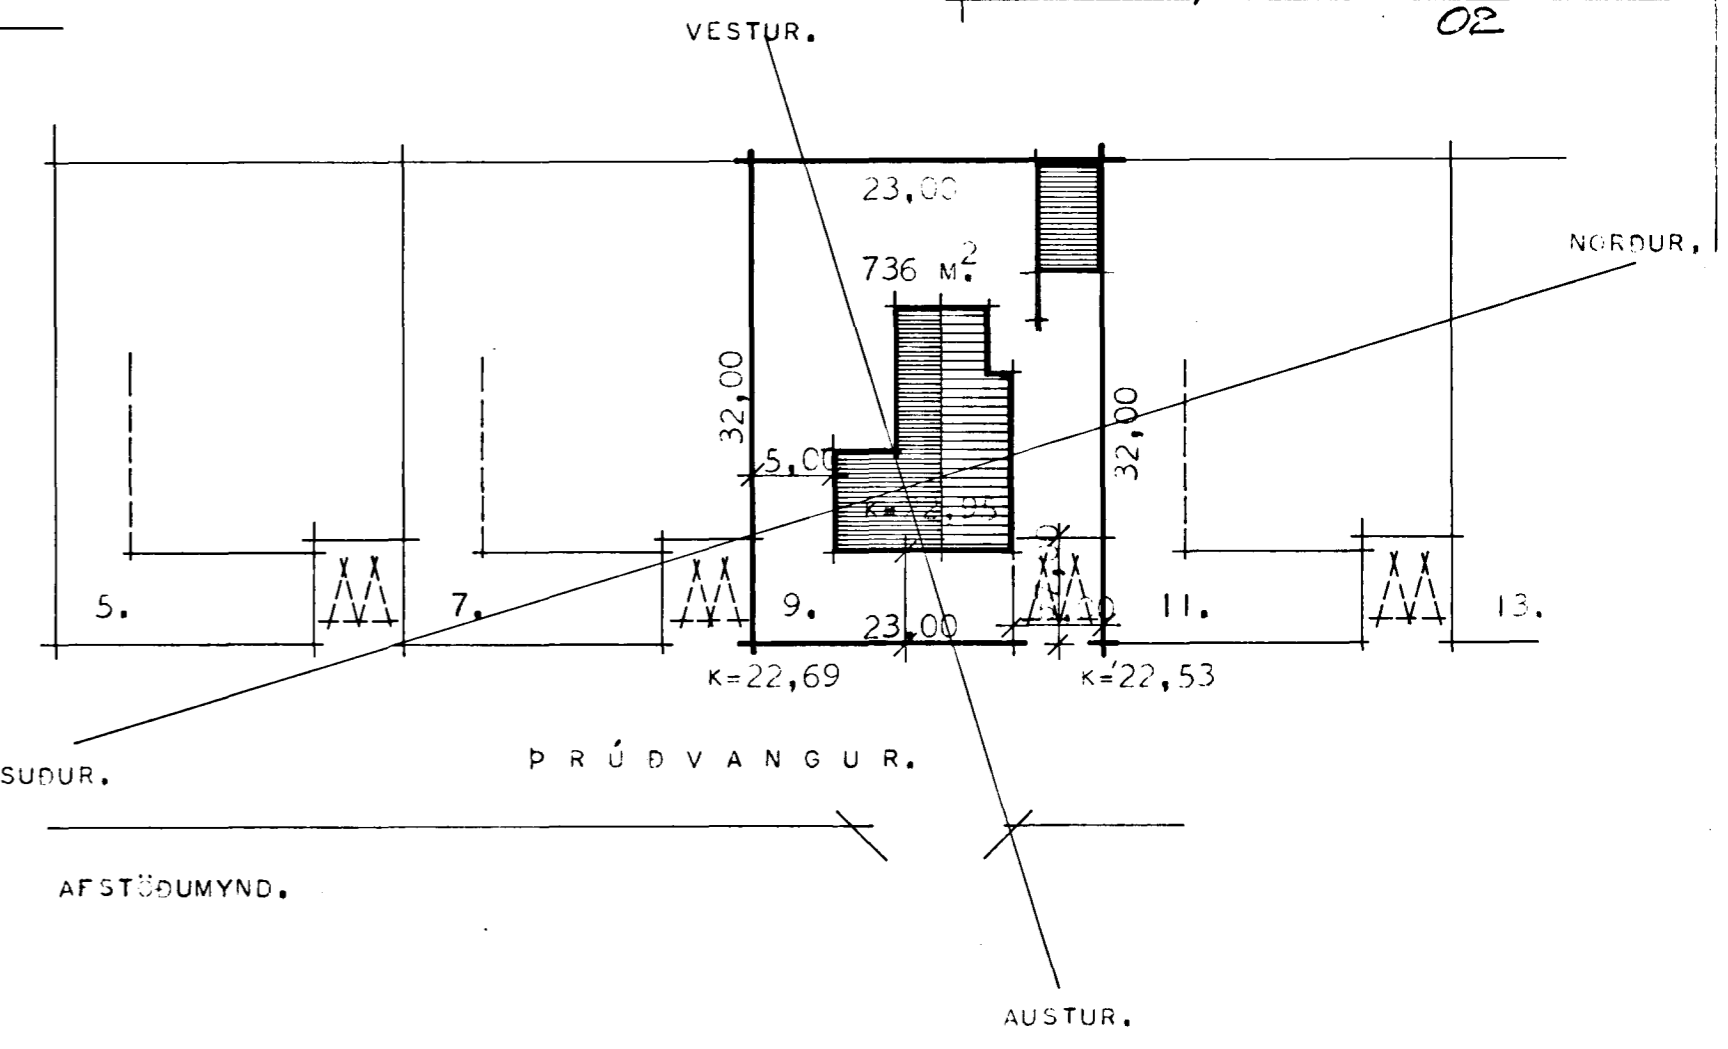


HÚS MARKÚSAR EINARSSONAR
 ÞRÚÐVANGI 9
 HAFNARFIRÐI.

Endurskipting
 Samþykkt á fundi byggingar-
 neinlar þ. 22/4. 1981
 BYGGINGAFULLTRÚGIN
 Í HAFNARFIRÐI
Liamson

Bilg. 9710-0090
 02

tifftopdf - www.rubissoftware.com - Demo Version

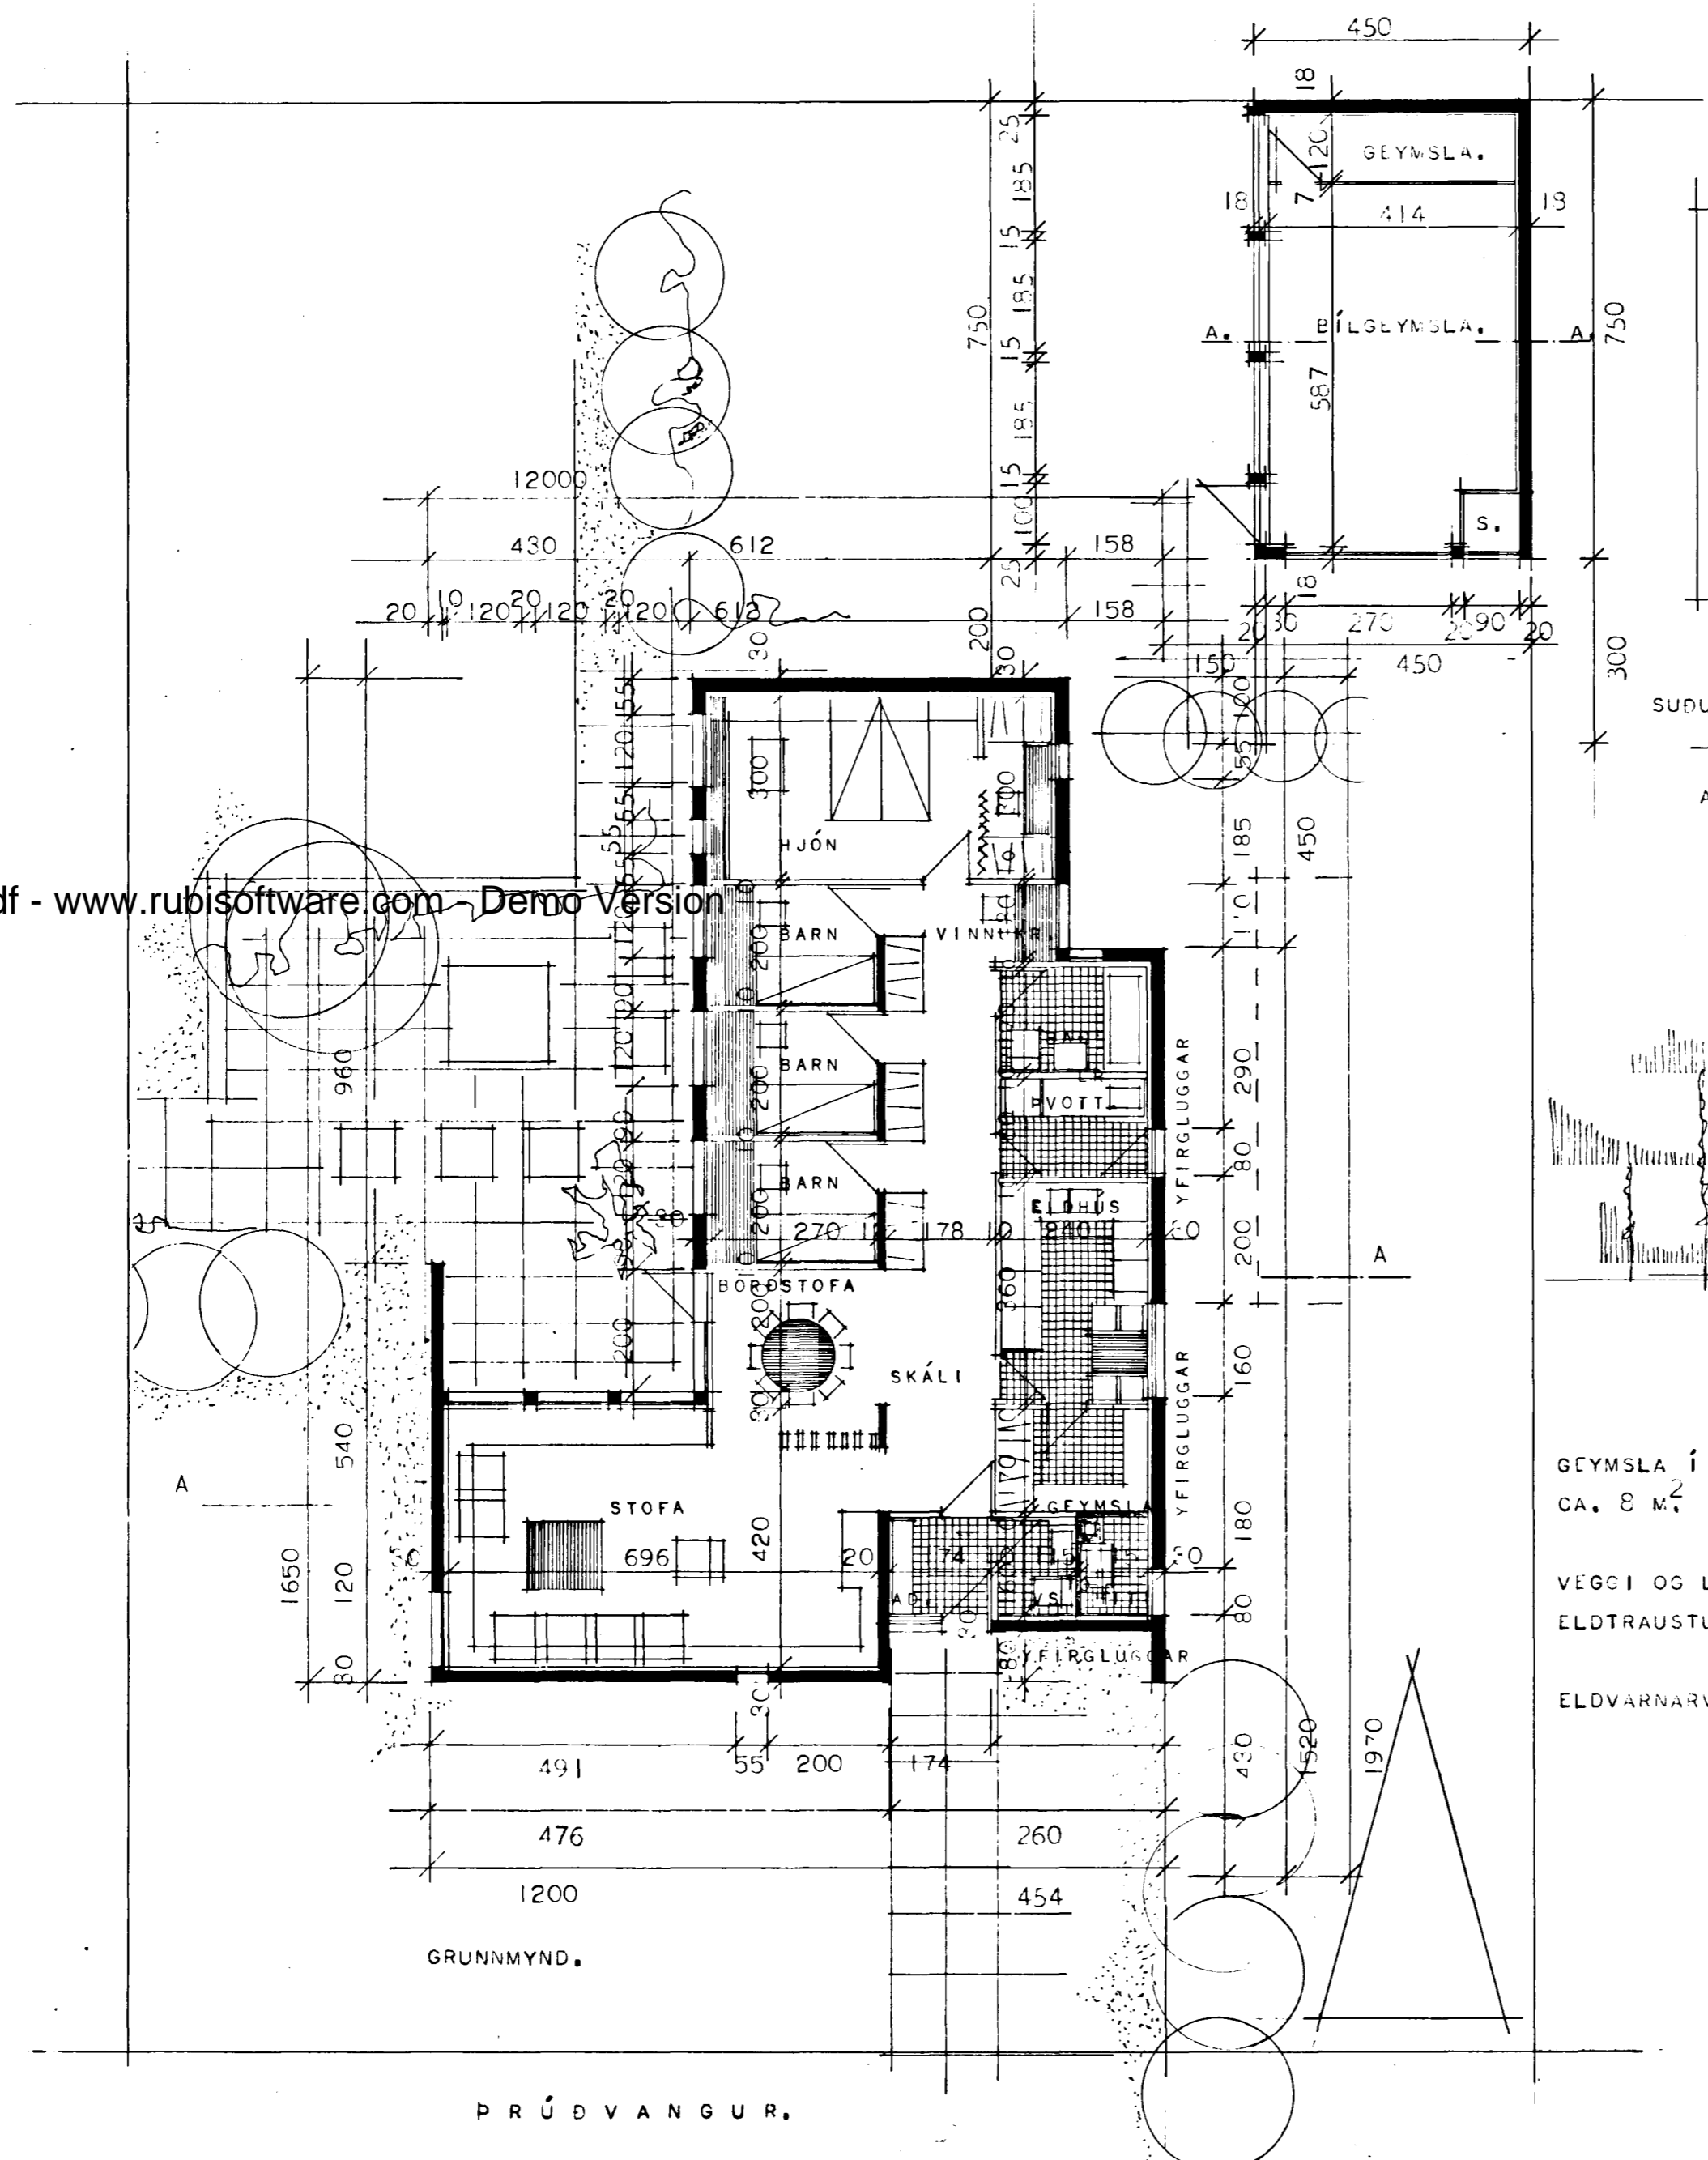

GEYMSLA Í HÚSI + GEYMSLA Í BÍLGEYMSLU
 CA. 8 M.²
 VEGGI OG LOFT HITAKLEFA SKAL GERA ÚR
 ELDTRAUSTU EFNI.
 ELDVARNARVEGGUR SÉ Á LÓÐARMÖRKUM.

HÚSNÆÐISMÁLASTOFNUN RÍKISINS	
GRUNNMYND	EINBÝLISHÚS
SNEIÐING	VERK
M 1:100	1100
AFSTÖÐUMYND.	FEBRÚAR 1969
M. 1:500.	BL.NR. 1

Liamson
Hallgrímur Halldórsson

BREYTT Í JÚLÍ 1969.