


Samþykkt á fundi bygginga-
nefndar þ. 27. 7. 1994

BYGGINGAFULLTRÚINN
Í HAFNARFIRÐI


[Signature]
ATH. BJÖRNARSON

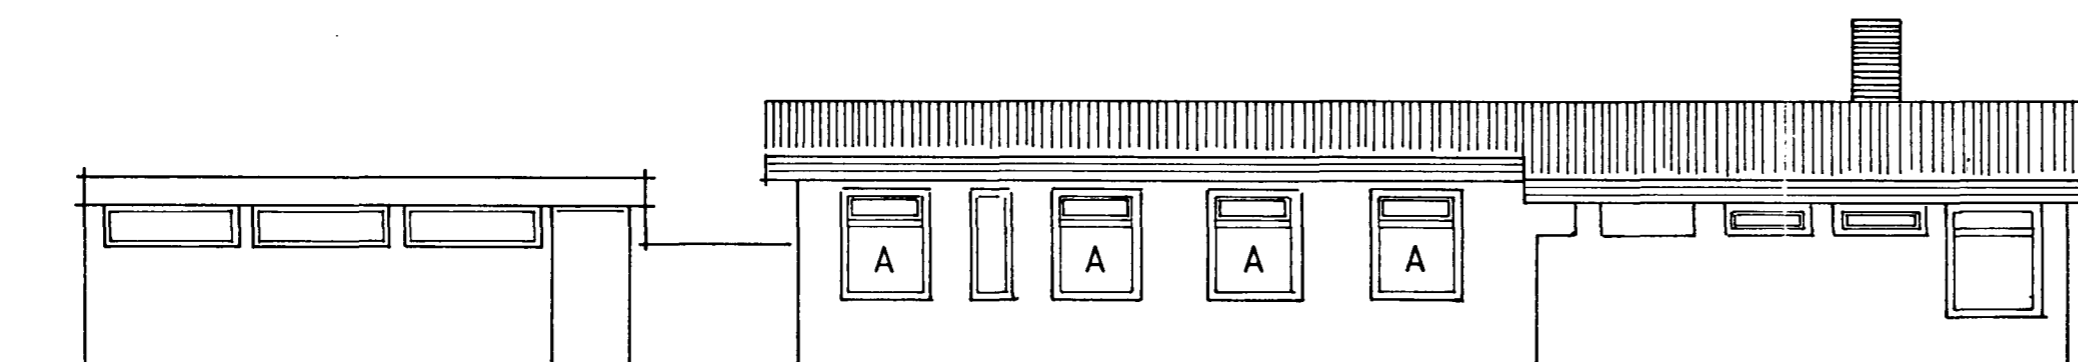

SUÐURHLIÐ, M 1:100

tifftopdf - www.rubissoftware.com - Demo Version

ATH: BREYTINGIN FELST Í ÞVÍ AÐ OPNANLEGIR GLUGGAR
Á SUÐURHLIÐ, MERKTIR A, ER SKIPT UPP MEÐ LÁ-
RÉTTUM PÓSTI ÞAR SEM EFRIHLUTINN ER OPNANLEGT
FAG EN NEÐRIHLUTINN FASTUR.

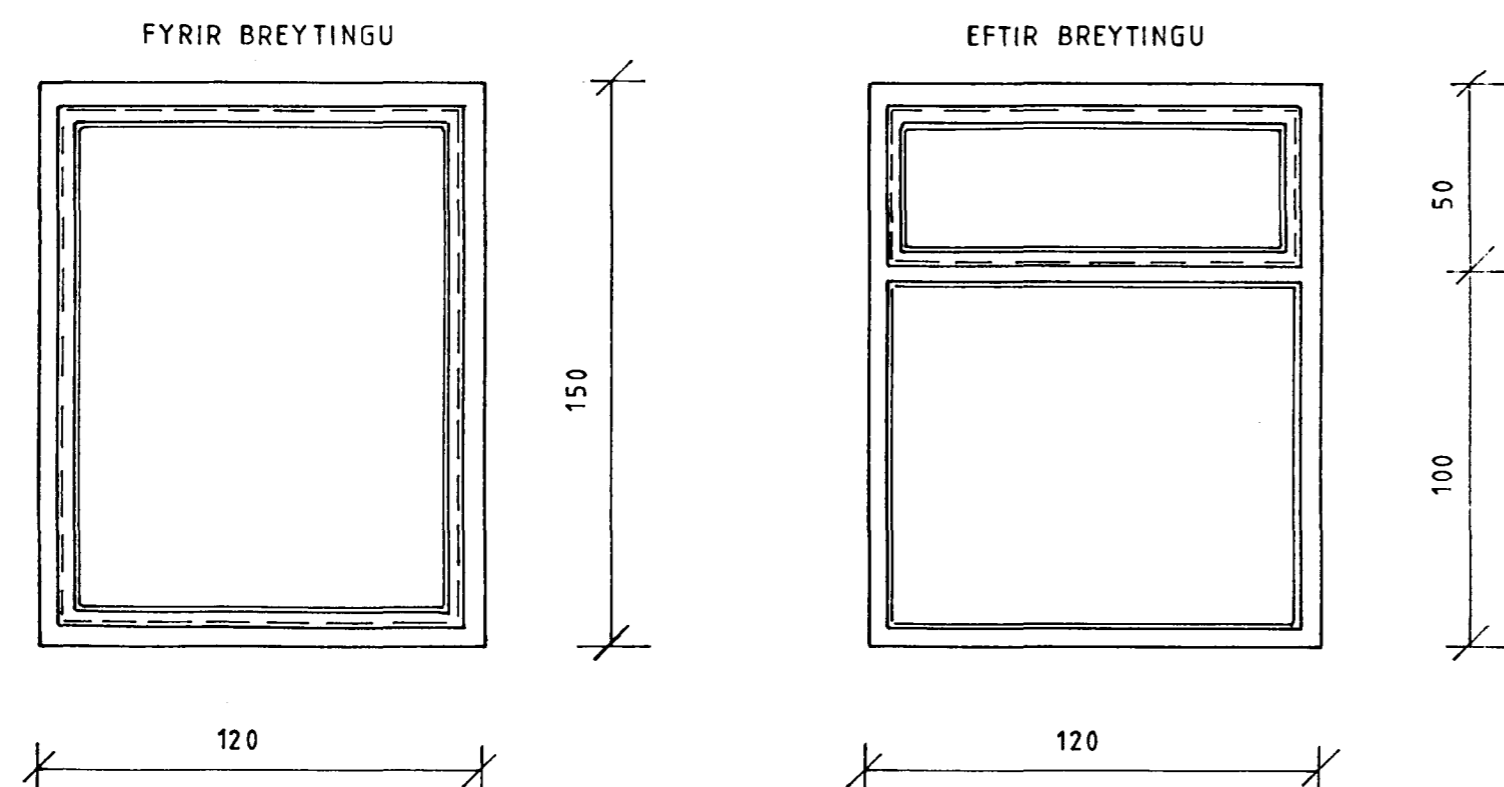

GLUGGAR MERKTIR A FYRIR OG EFTIR BREYTINGU M 1:20

HÁLFÐAN ÞÓRIR MARKÚSSON B. VERKFRÆÐINGUR TRADARBERGI 3 HF s. 651605	M. kv.	DAGS.	19.07.94
	1:100	TEIKN.	H. P. M.
	1:20	YFIRE	H. P. M.
		SAMP.	Hálfðan Þórir Markússon

PRÚÐVANGUR 9, HAFNARFIRÐI
ÚTLIT, SUÐURHLIÐ, (BREYTING)

TEIKNING
1/1