
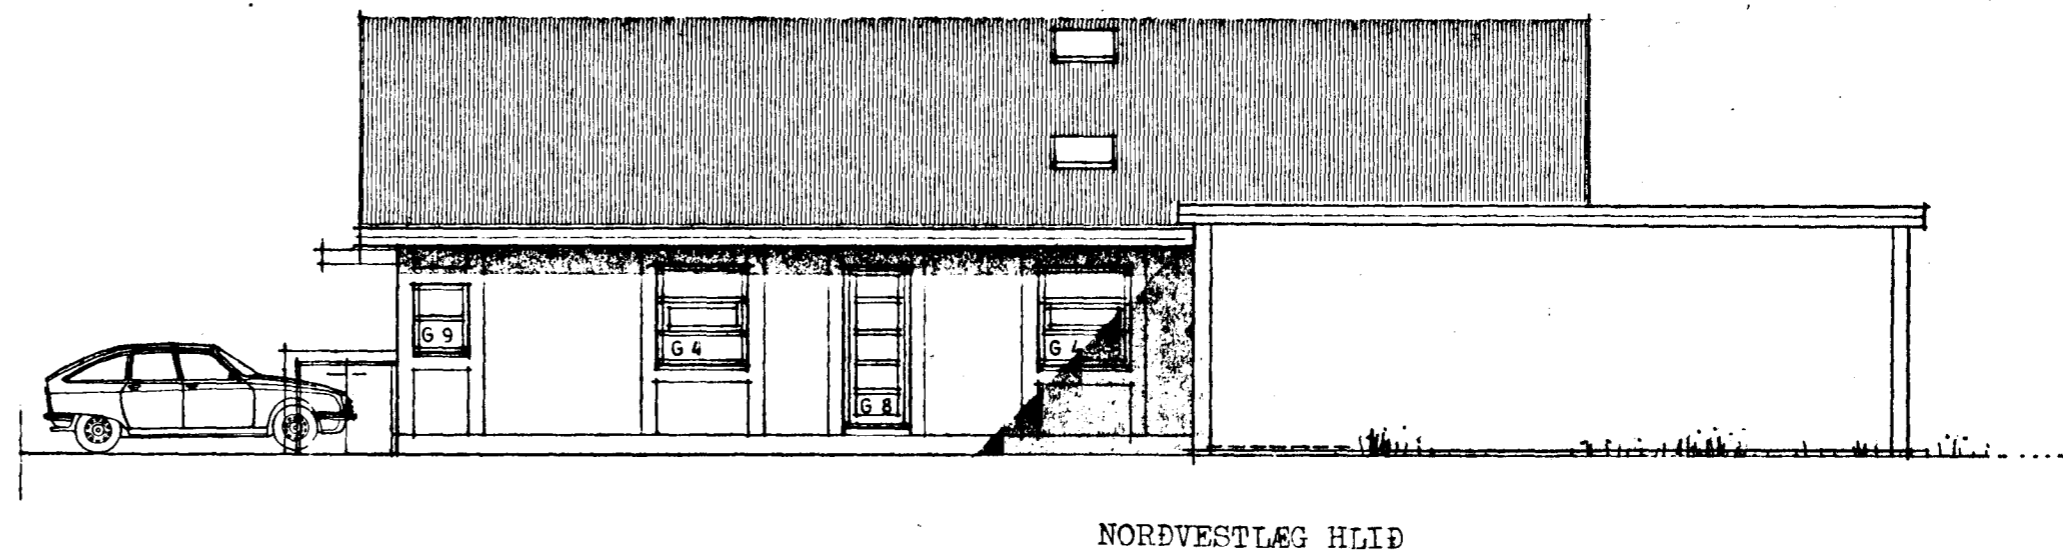
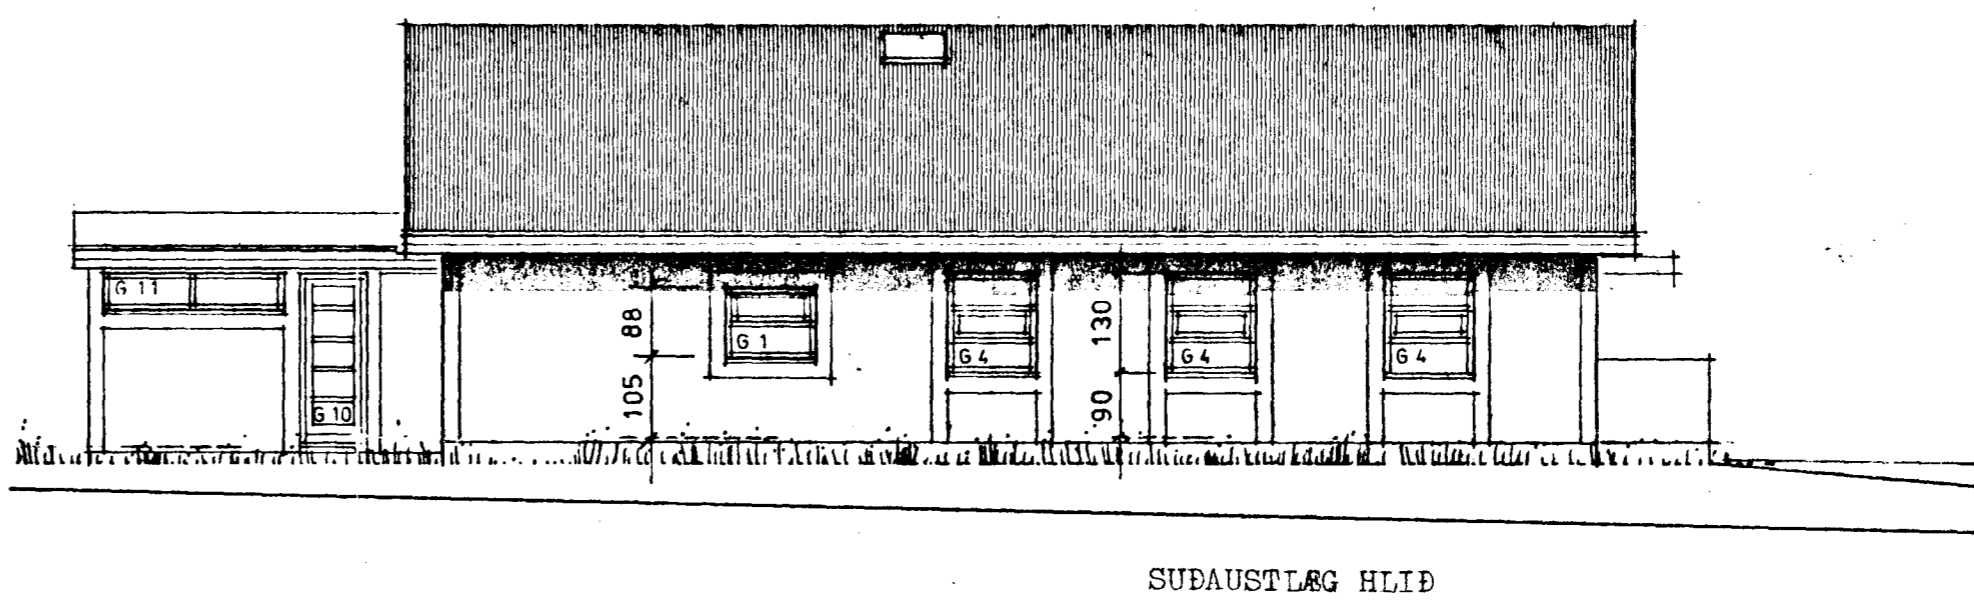
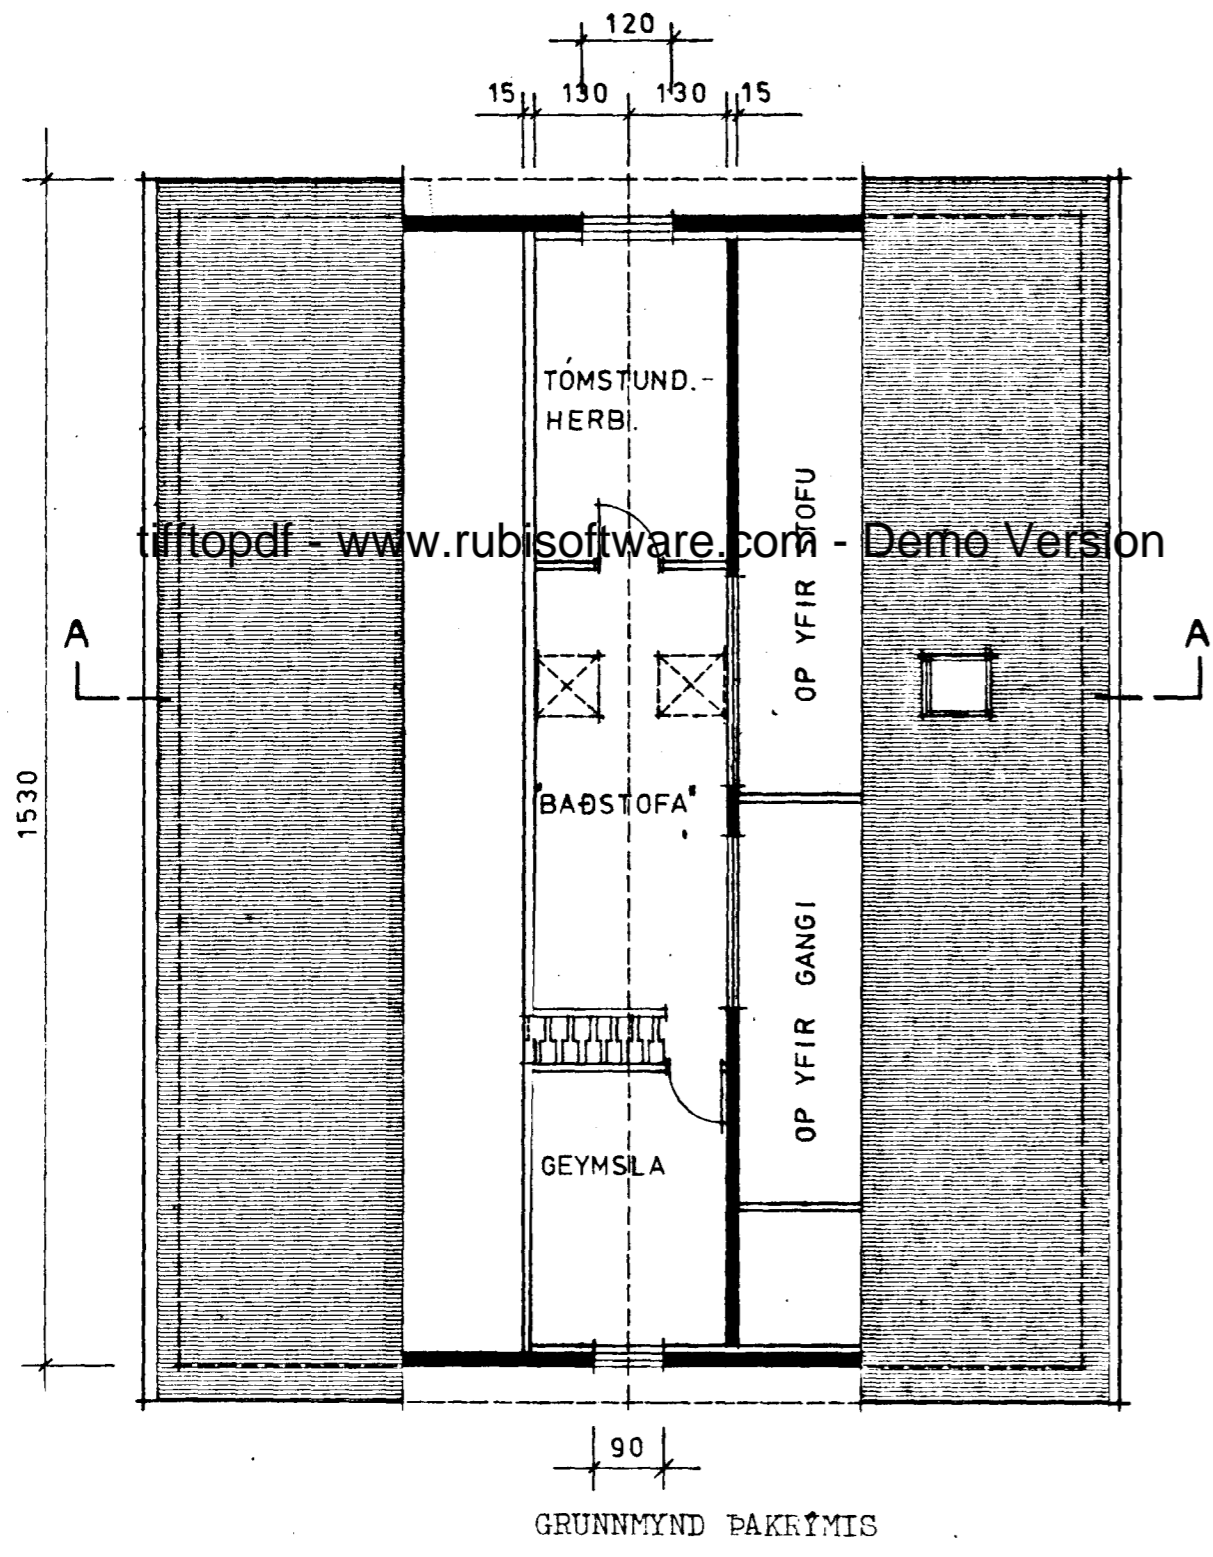
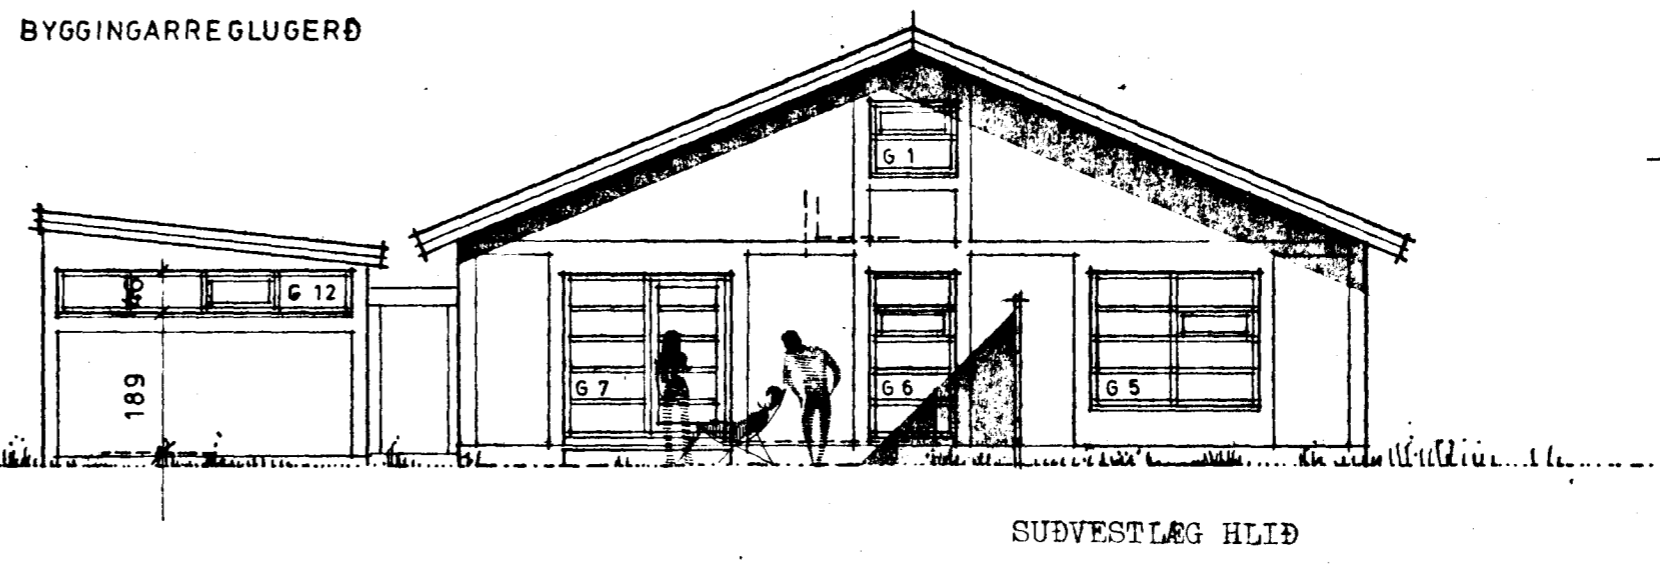


UM 7° HALLI.
FRÁG. SBR. FLÖT ÞÖK ALMENNT.
T.D. 3 LÖG ÞAKPAPPI
EÐA SARNAFIL DUKUR.
ÞAKSTÁL Á LEKTUM, ÚTLITSATRIÐI,
KEMUR UTAN VIÐ ANNAN FULLNAÐAR
FRÁGANG.
LOFTRÁSIR SBR. BYGGINGARREGLUGERÐ

Samþykkt á fundi bygginga-
nefndar þ. 2. 11. 1989
BYGGINGAFULLTRÚINN
Í HAFNARFIRÐI
Gunnar S. Óskarsson

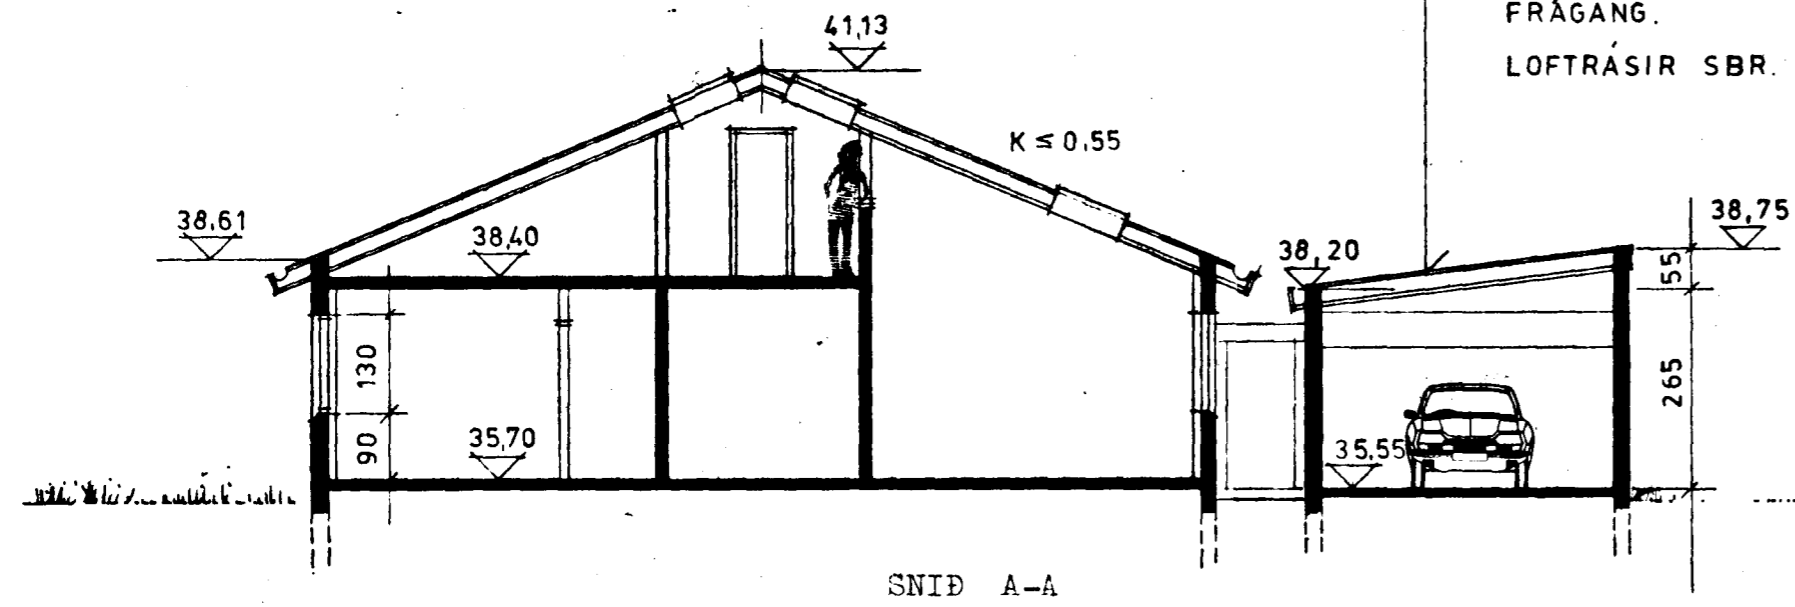

BREYTING Á ÞAKI BÍLSKÚRS

ÞÓFUÞARÐ 16, HAFNARFIRÐI		TEIKNING NR.
GRUNNM. SNID, ÖTTIT		
DAGS. 12.3.1983	MÆLIKV. 1:100	3
ENDURSK. 24.5.'84	13.10.'89	
TEIKNAD ges6	SAMB.	

Gunnar S. Óskarsson

GUNNAR S. ÓSKARSSON
HAMRABORG 12 KÓPAVOGI
ARKITEKT FAÍ
S. 4 3178