
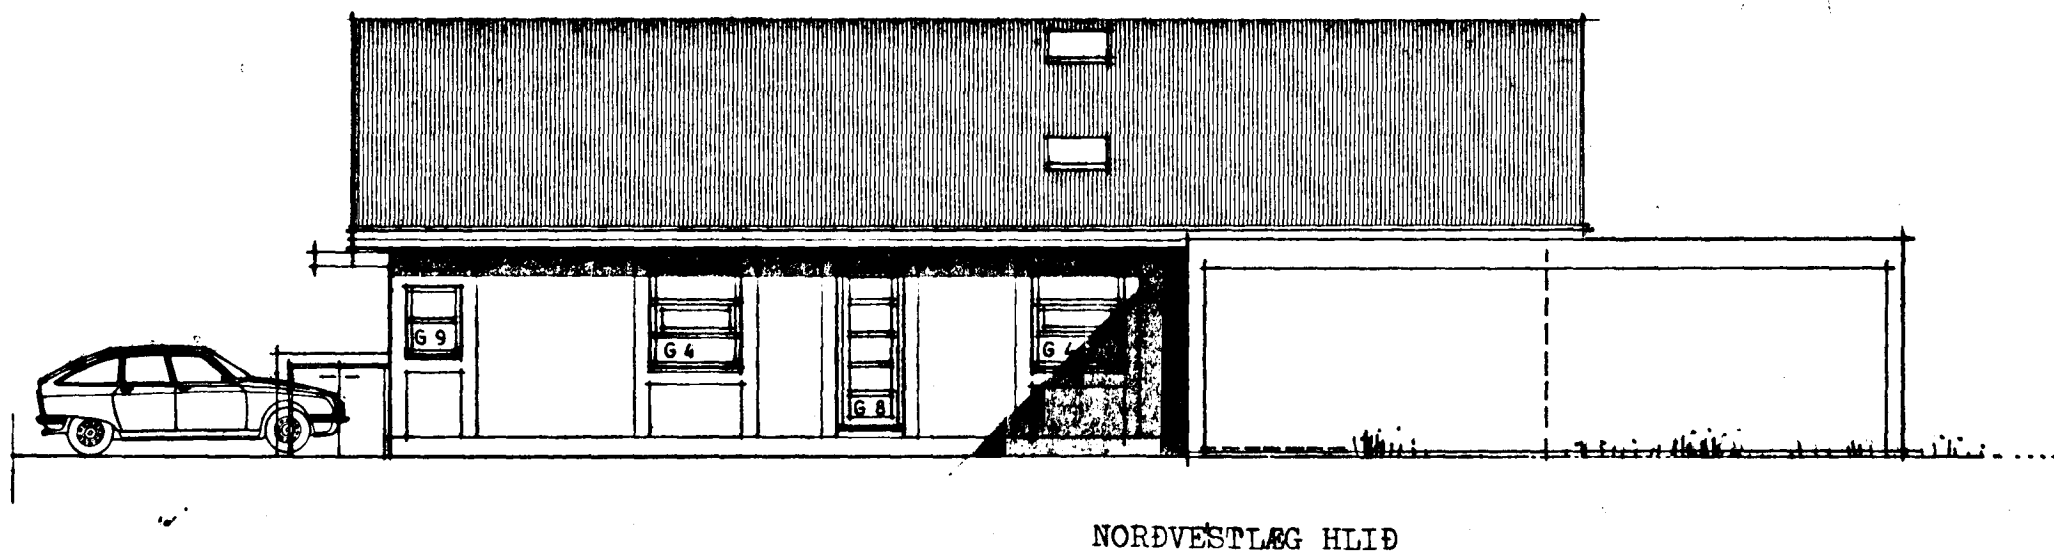
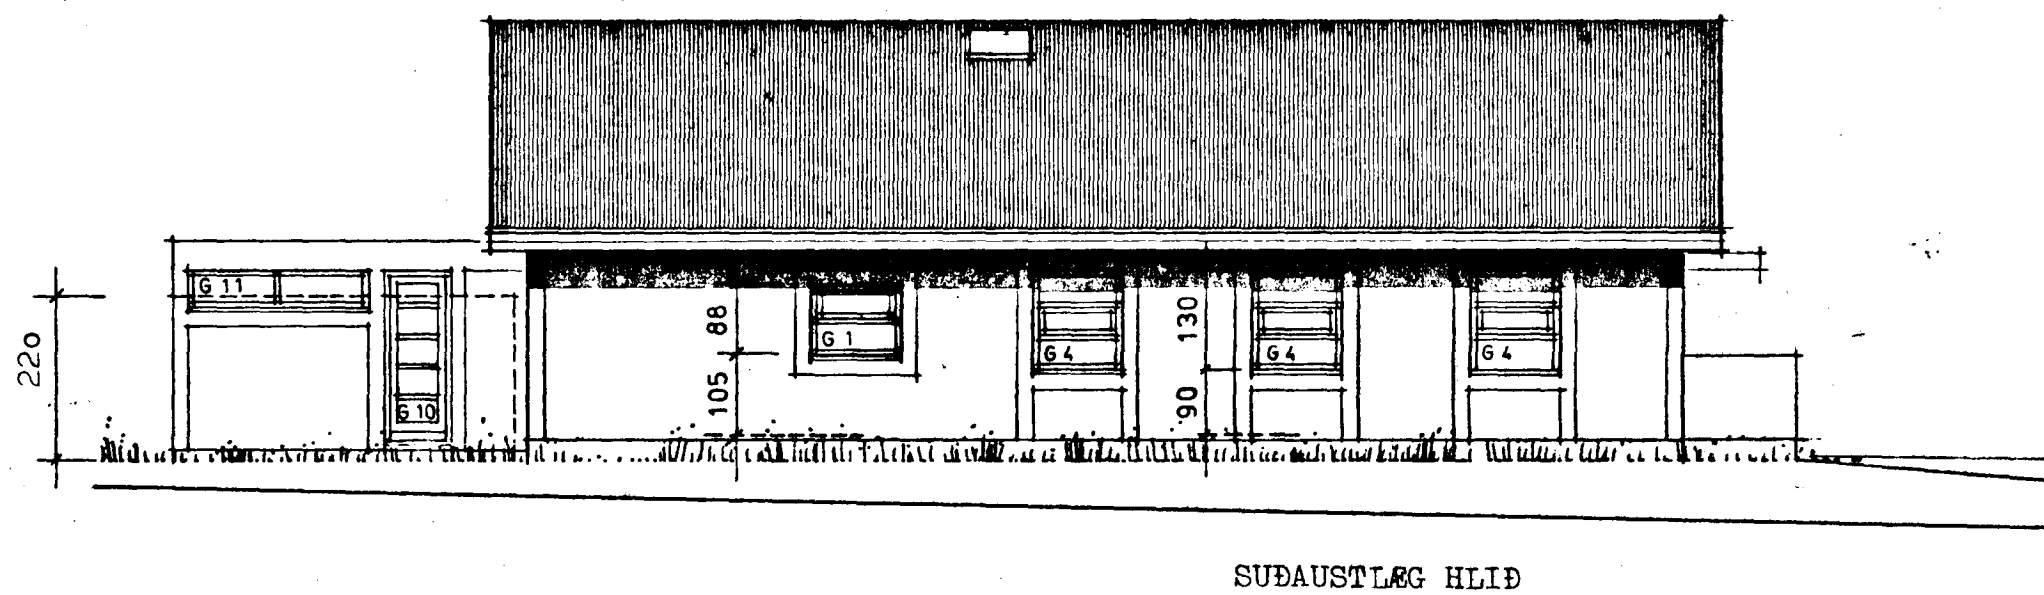
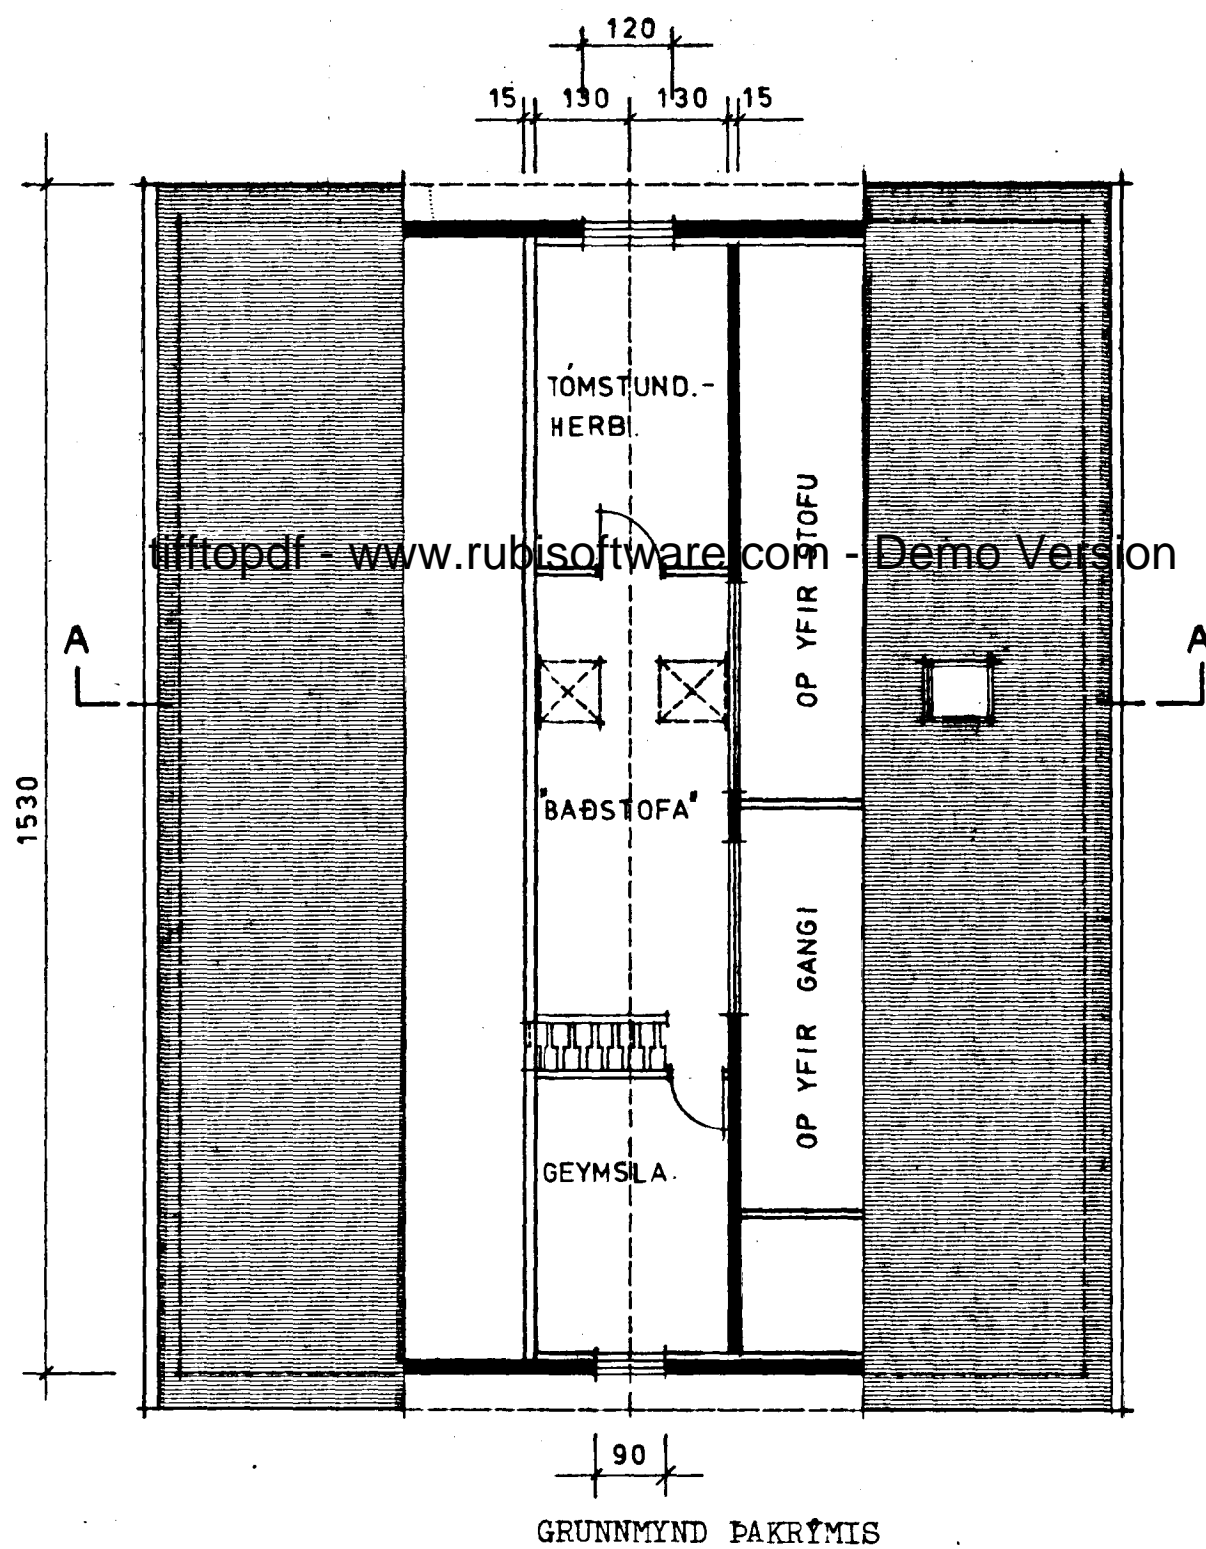
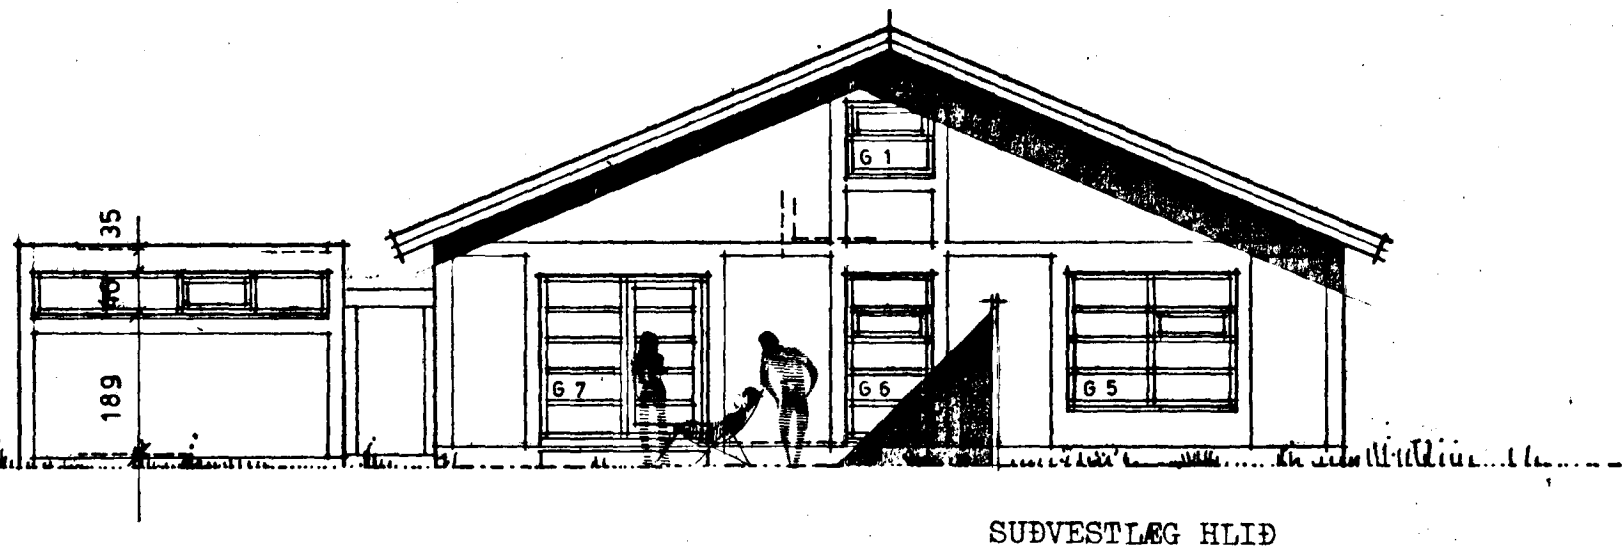


Samþykkt á fundi bygginga-
nefndar þ. 30.5.1984
15/6/83
BYGGINGAFULLTRUÐIN
Í HAFNARFIRÐI
[Signature]

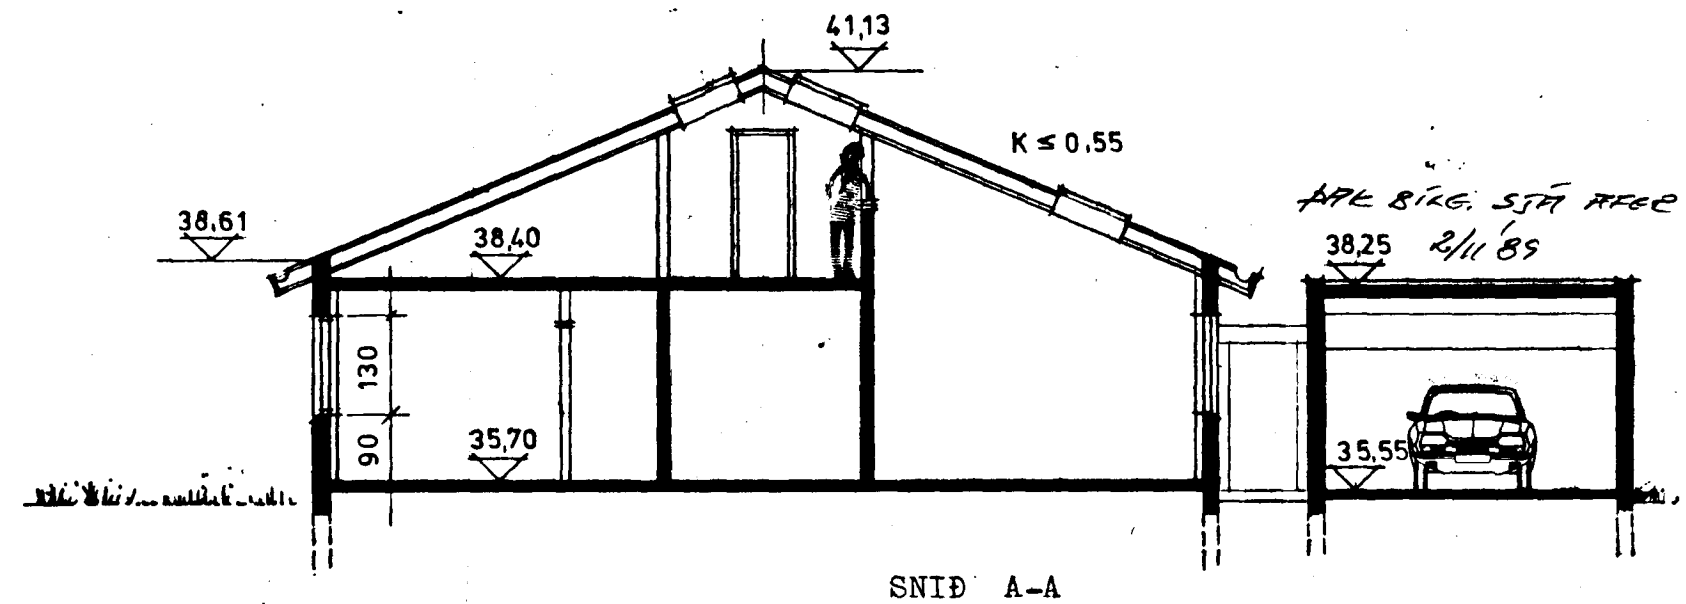

ÞÓFUBARÐ 16, HAFNARFIRÐI		TEKNIING NR.
GRUNNM. SNID; ÚTLIT		
DAGS. 12.6.1983	MÆLIKV. 1:100	3
ENDURSK. 24.5.'84		
TEIKNAD gesó	SAMP.	

TEIKNISTOFA GUNNARS OG GAUTA SF.
[Signature]
ARKITEKTAR PAI
HVERFEGATA 82
101 REYKJAVÍK
SÍMA 2-81-60