


HÚSÍÐ ÞÚFUBARÐS 6 HAFNARFIRSI M 1:100.

Sp. 29/60


Sp. breyting á hlífþaki
23/10'63.

Jón Björn

Þóralsteinn Jónsson
Fúsalan.
Sigrún Jónsson

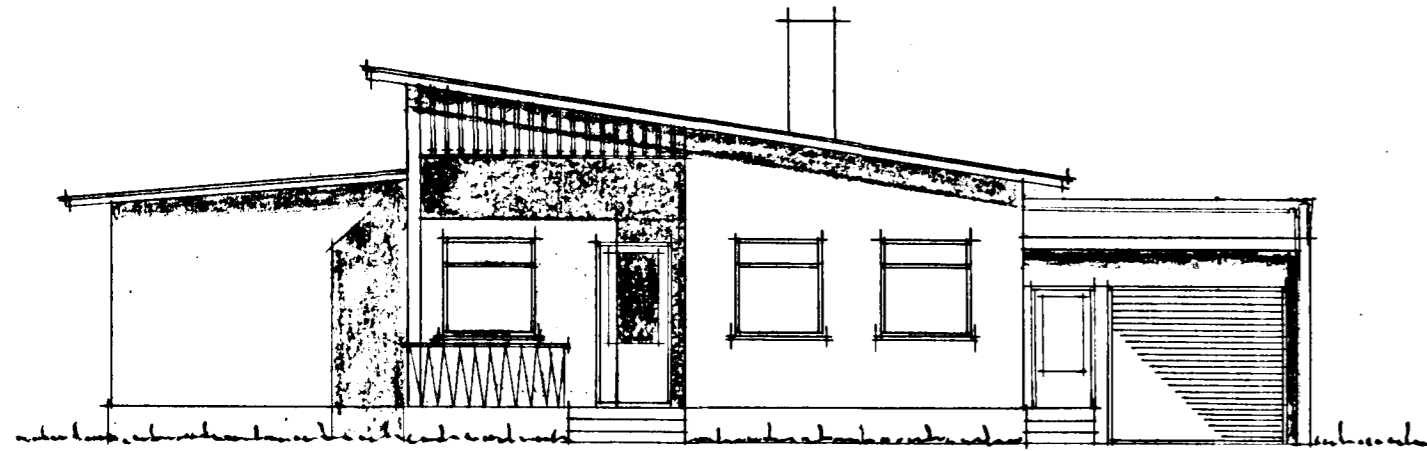


AUSTUR


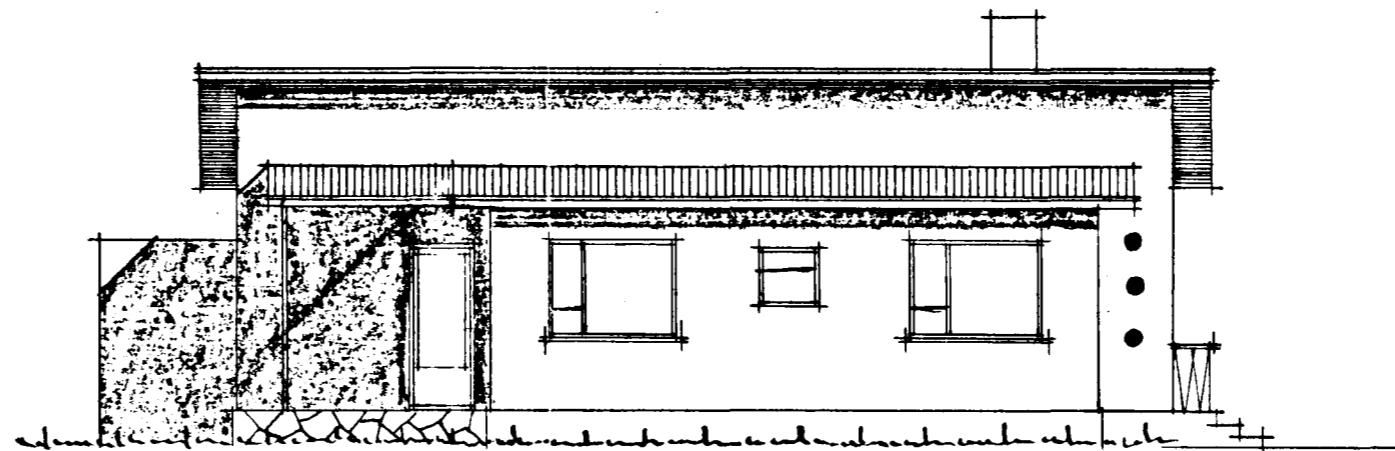


SÚÐUR


AFSTÖÐUMYNI M 1:500.
FLATARMÁL HÚSS 128,78 M²

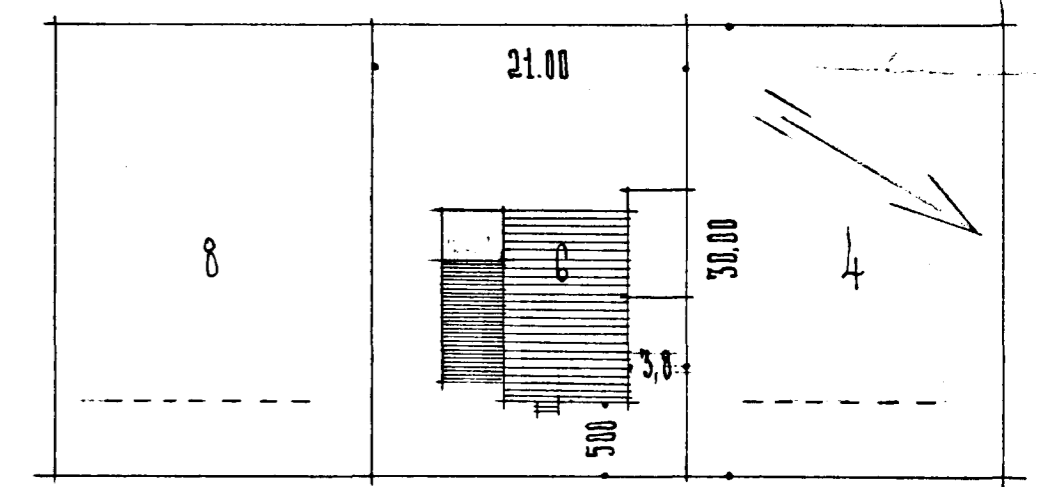


ÞÚFUBARÐ

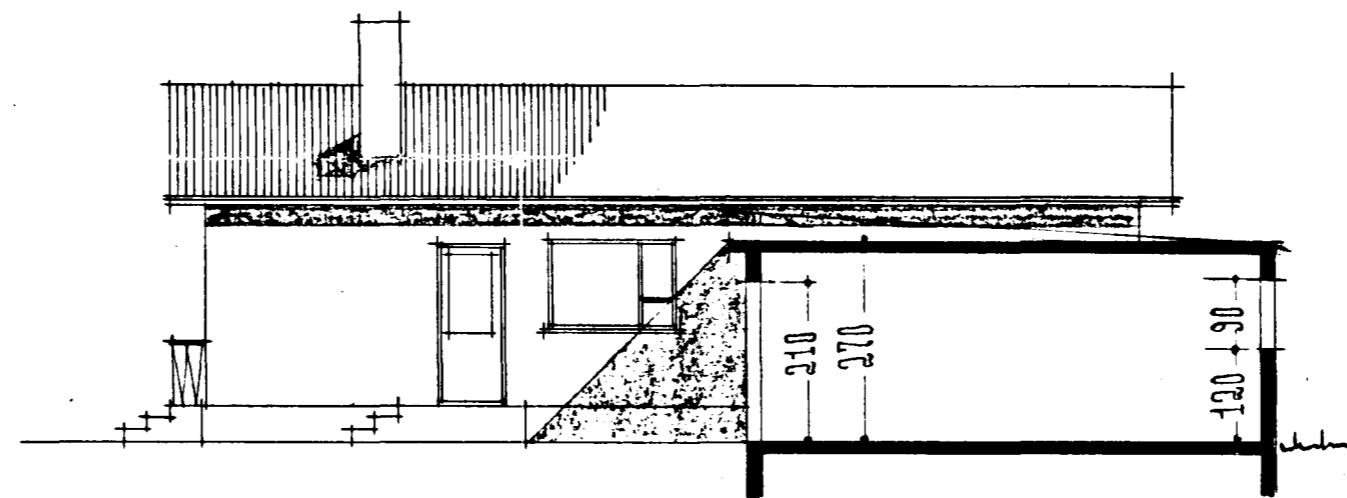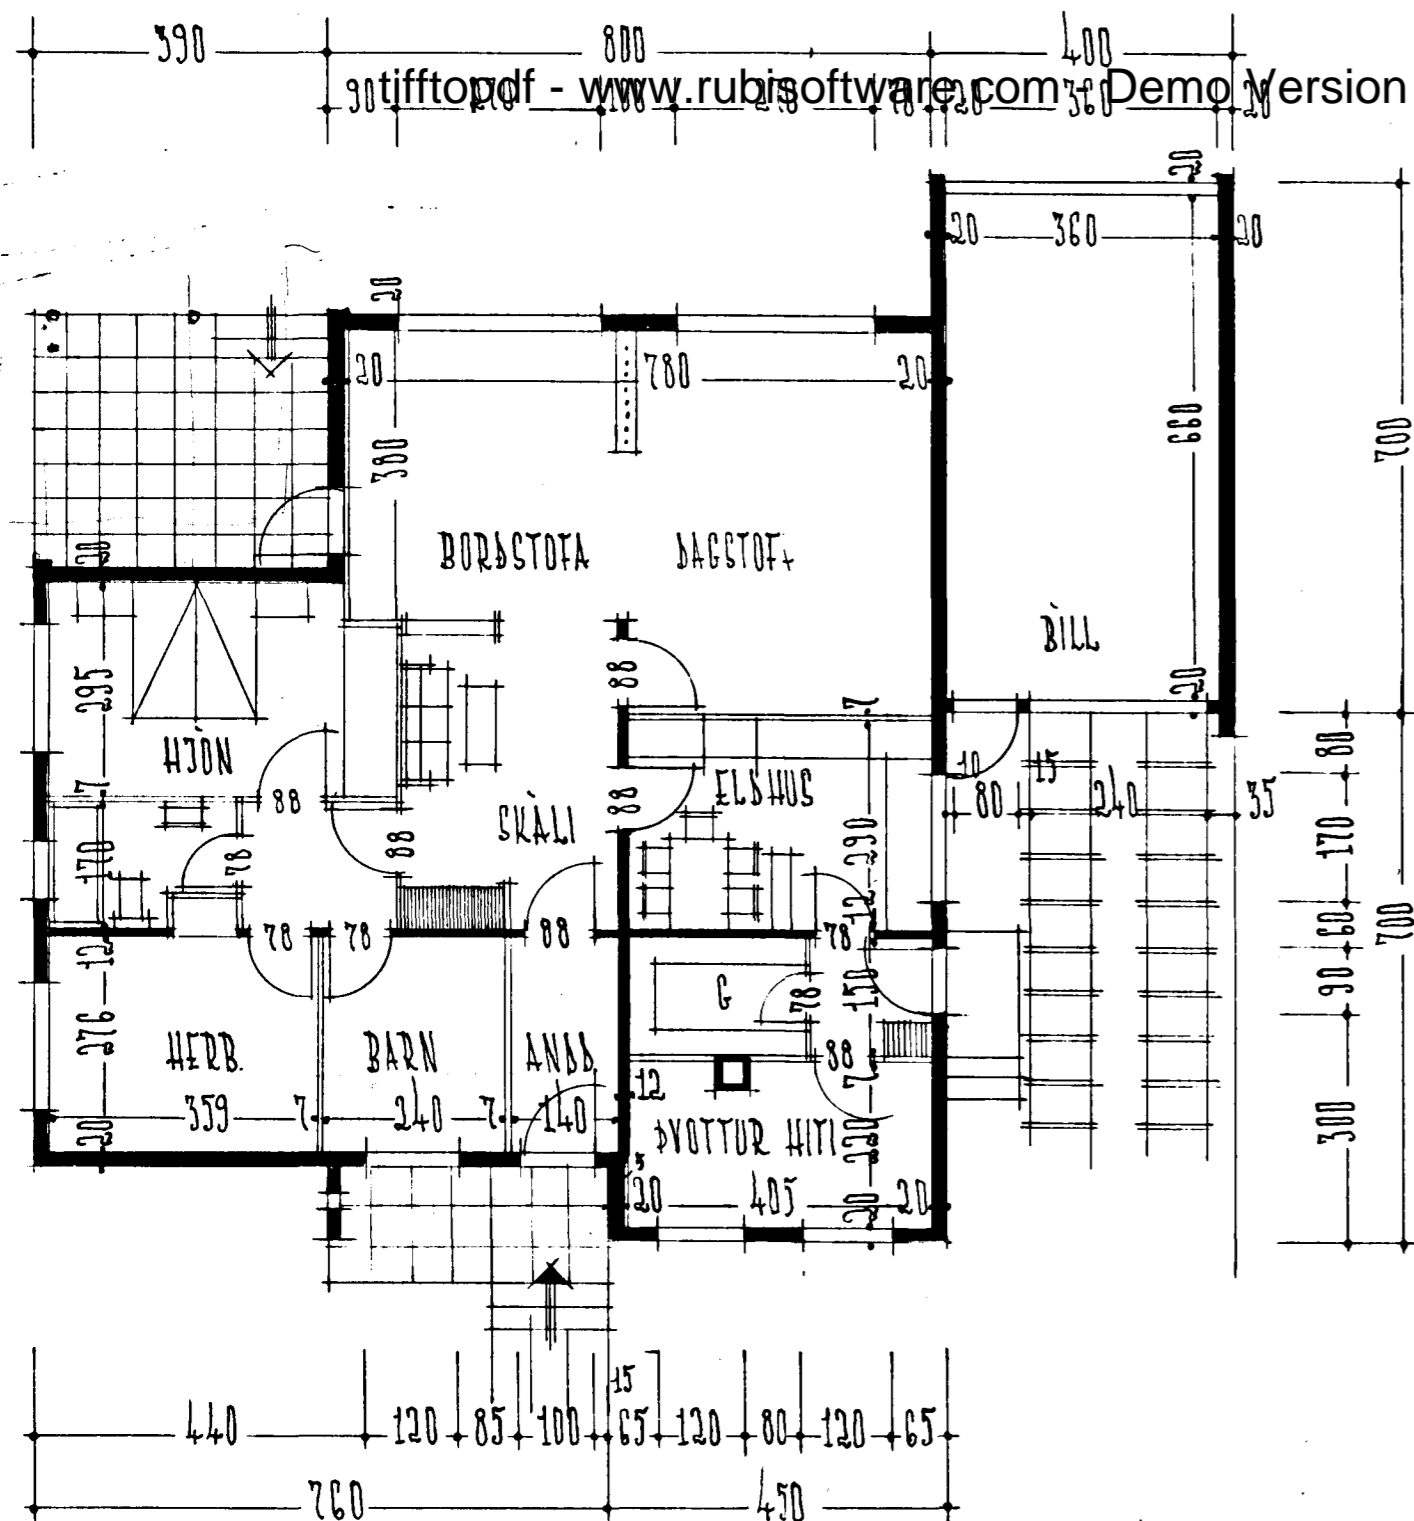

NORÐUR

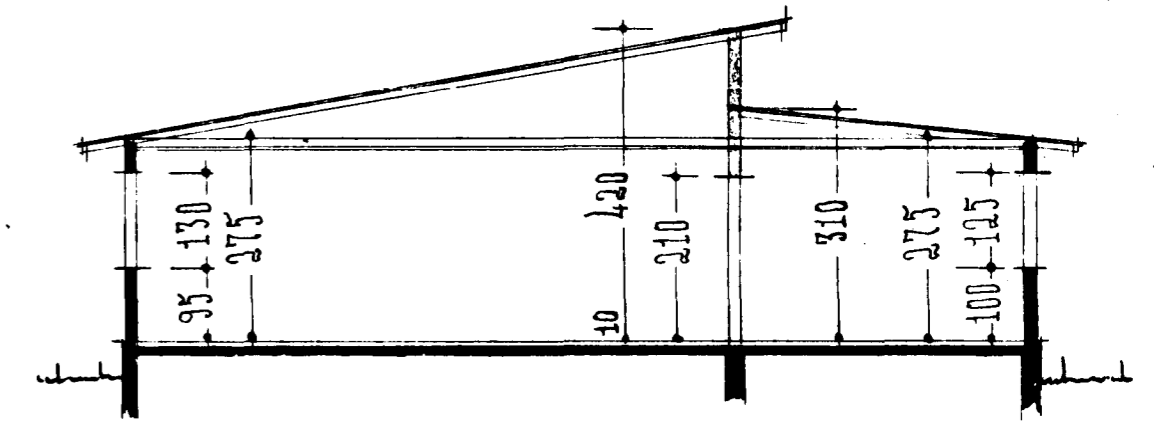


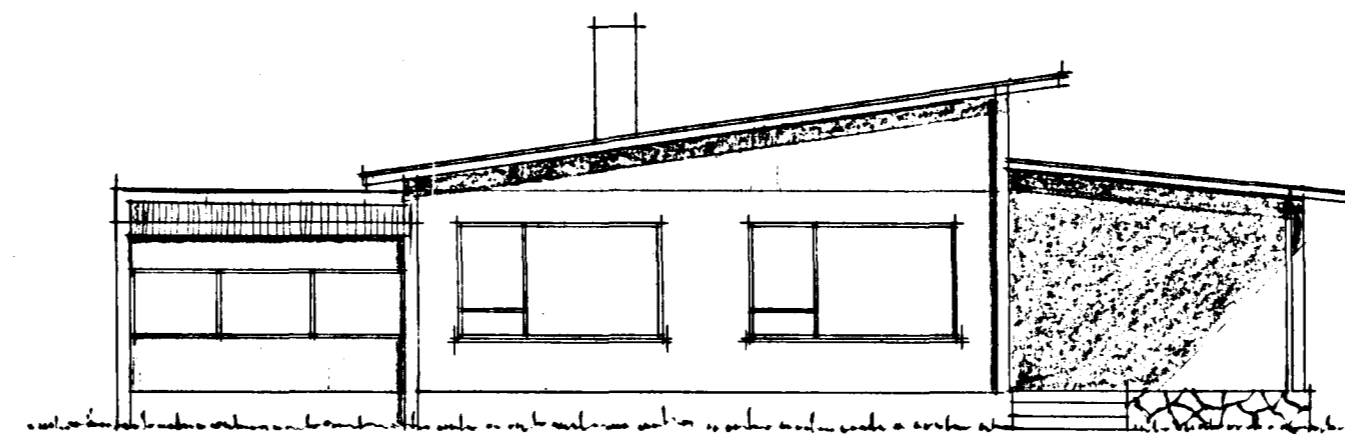

VESTUR

REYKJAVÍK Í JAN'60.
Hjartan Sveinsson