
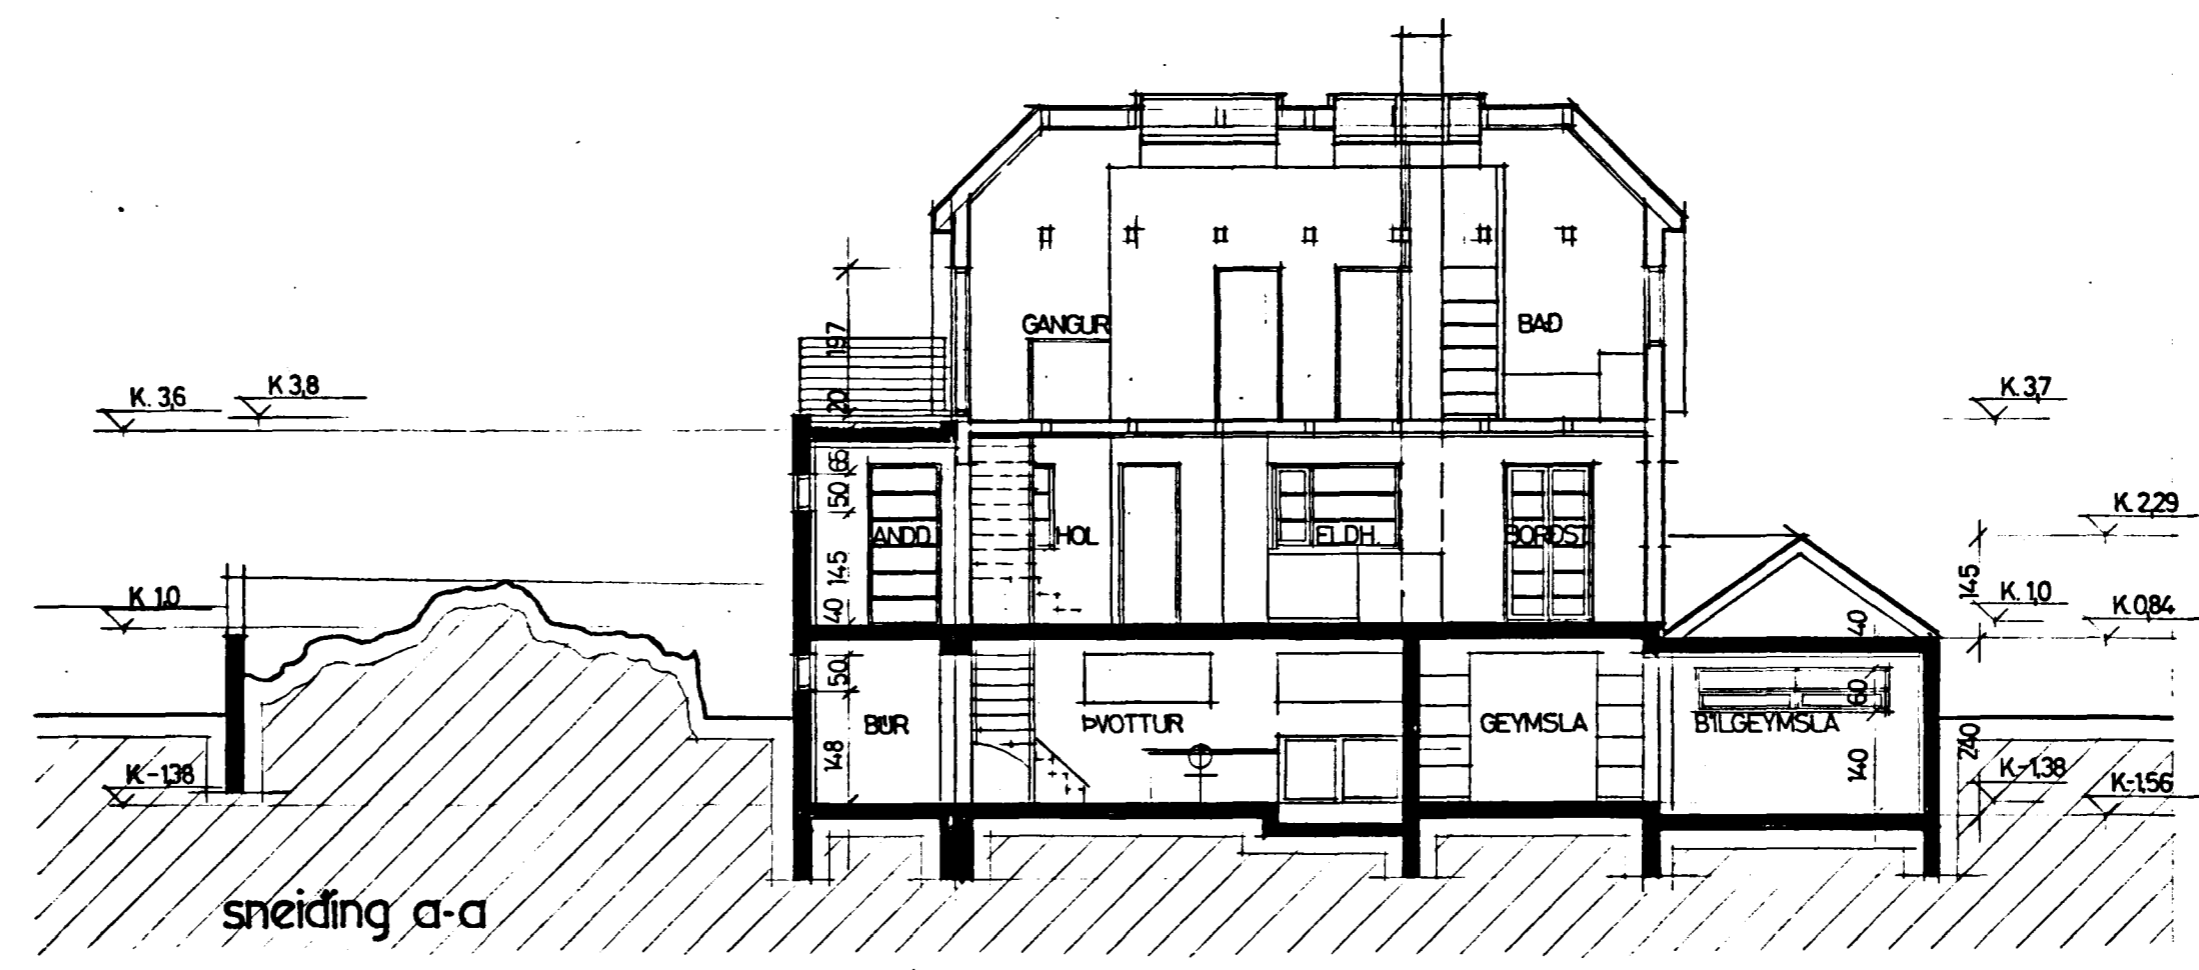


Samþykkt á fundi bygginga-
nefndar þ. 4/6 1987

BYGGINGAFULLTRÚINN
Í HAFNARFIRÐI


Ganga skal frá opnu
eldstæði í samræmi
við reglugerðir

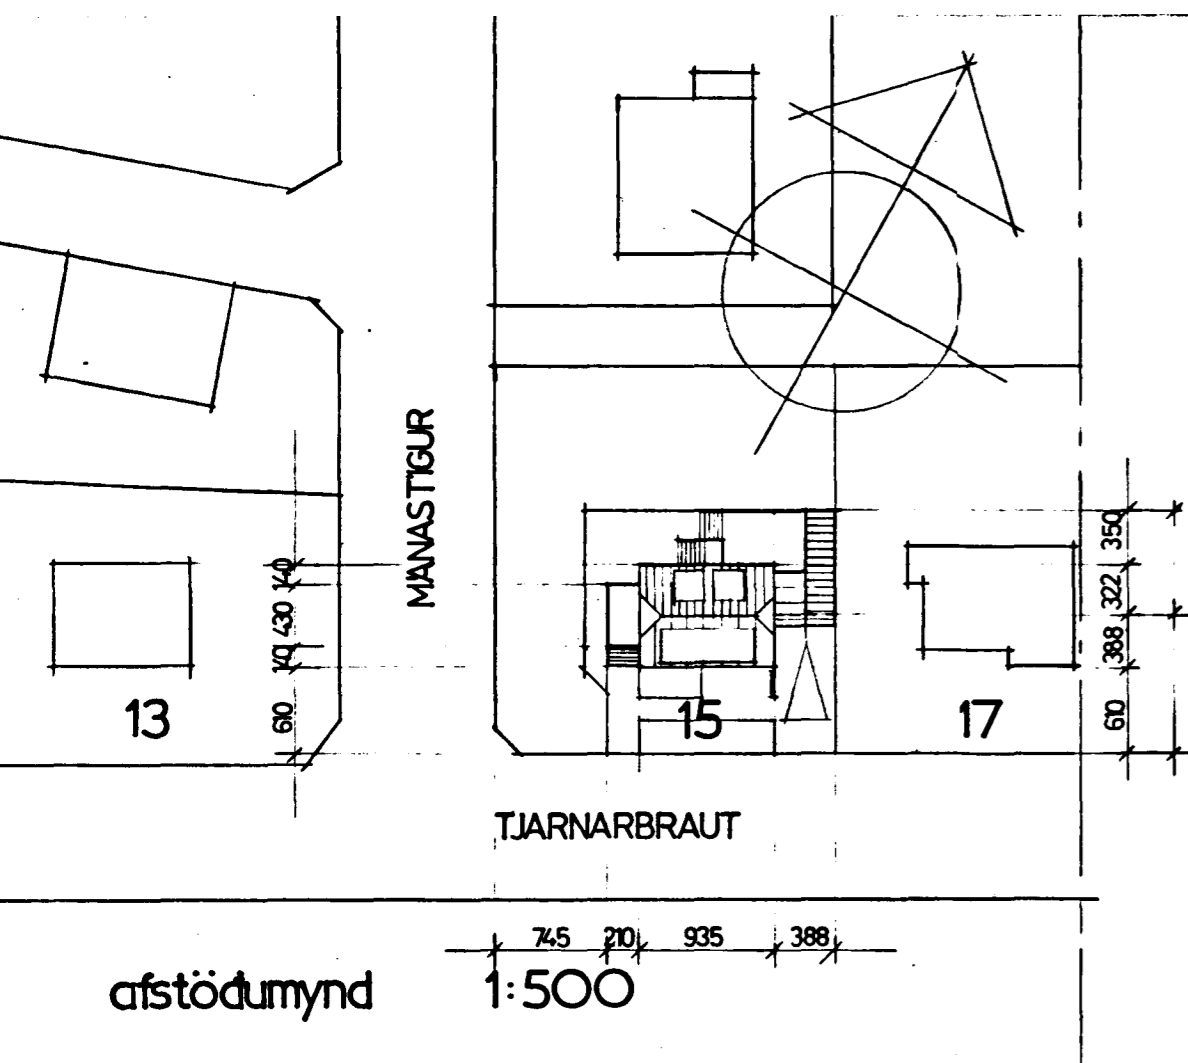

- SKÝRINGAR:
- Fyrirhugaðar framkvæmdir fela í sér eftirfarandi þætti:
1. Endurskipulagning íbúðar í húsinu.
 2. Skipt verður um glugga í húsinu öllu.
 3. Húsið, sem í dag er klætt bárujárnri á þaki og plastklæðingu á veggjum, verður endurklætt með bárustáli á þaki, sléttu stáli á kvistum og standandi timburklæðingu á veggjum yfir kjallara.
 4. Núverandi kvistur á suðurhlið lækkar 45cm.
 5. Núverandi kvistur á norðurhlið verður endurbyggður innar á þaki og öðrum bætt við, báðir samræmdir kvisti á suður hlið.
 6. Á vesturgafli verður byggt anddyri og búr. Byggingarefni járnþent steinsteypa.
 7. Við norðurhlið og austurgafli verður byggð bílgeymsla og verond. Byggingarefni verður járnþent steinsteypa í gólfi, veggjum og lofti, en þak verður trévirki klætt bárustáli sömu gerðar og á húspaki.
- Kólnunartölur verða í samræmi við ÍST. 66.

