




Samþykkt á fundi bygginga-
nefndar þ. 11/4 1973
BYGGINGAARBEIÐSMAÐUR
I HAERNAFIRI
F. Sigurðsson

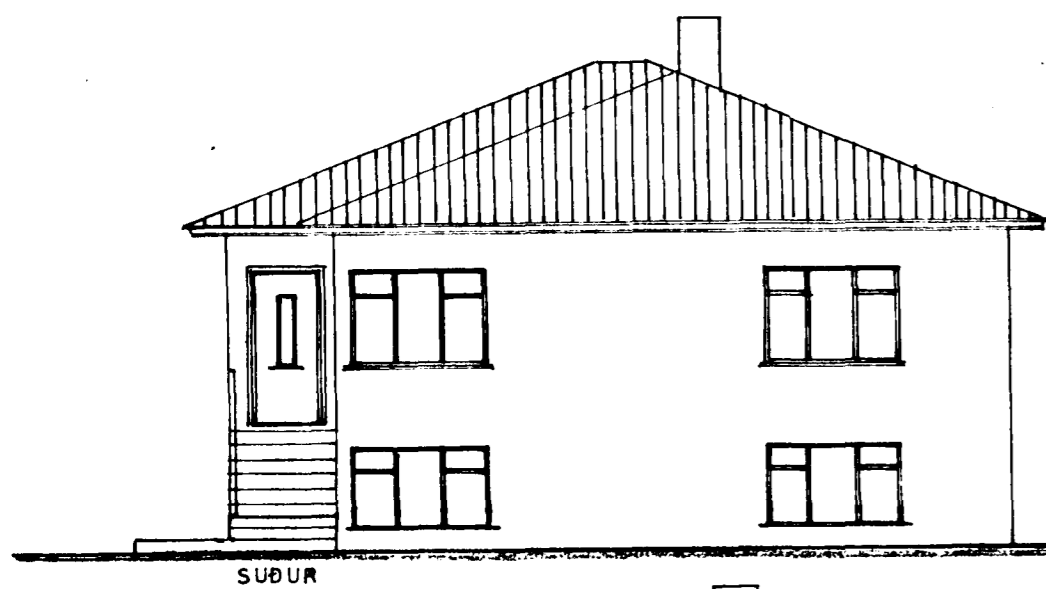


SUDUR

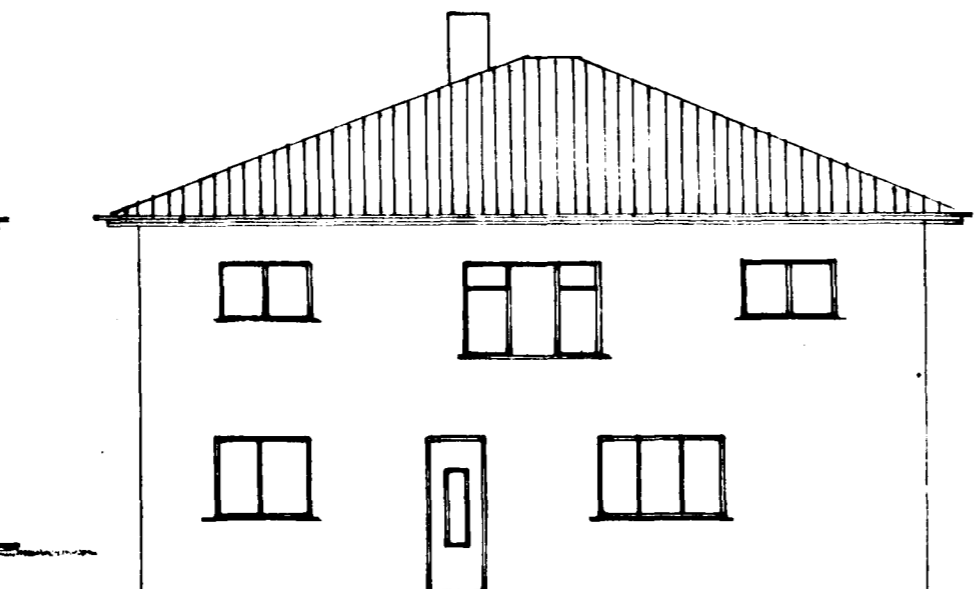

NORDUR

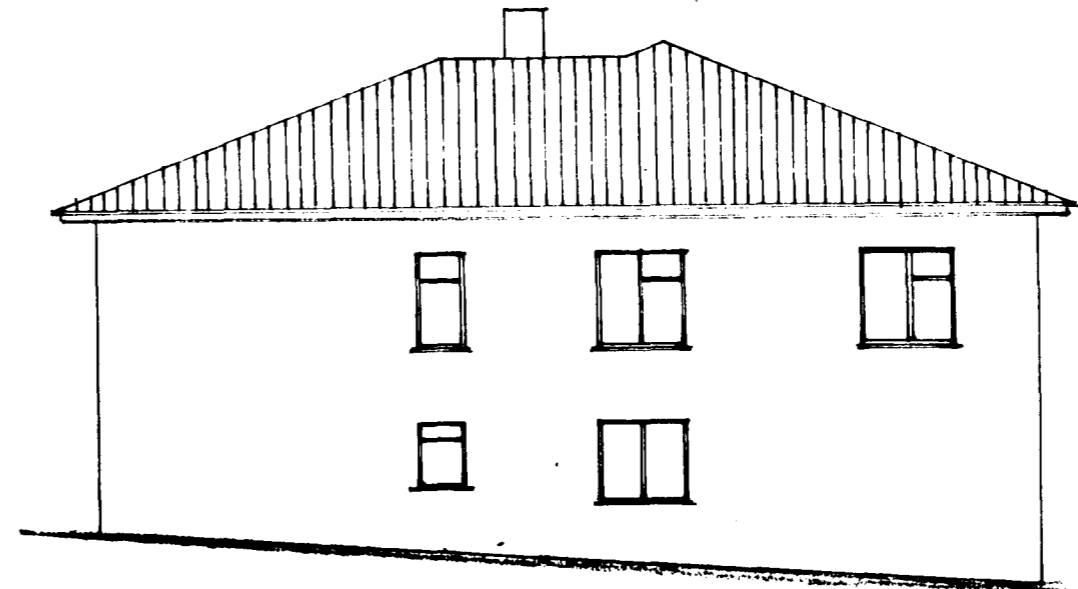


AUSTUR

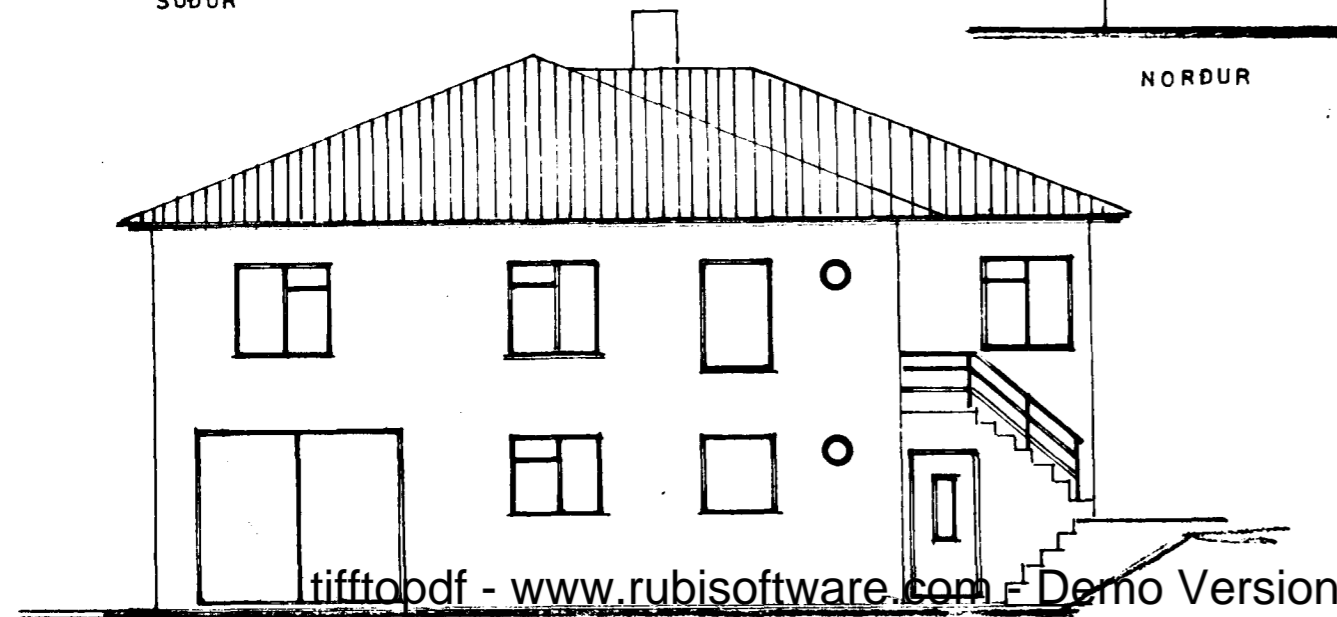


VESTUR


FYRIR BREYTINGU
EFTIR BREYTINGU

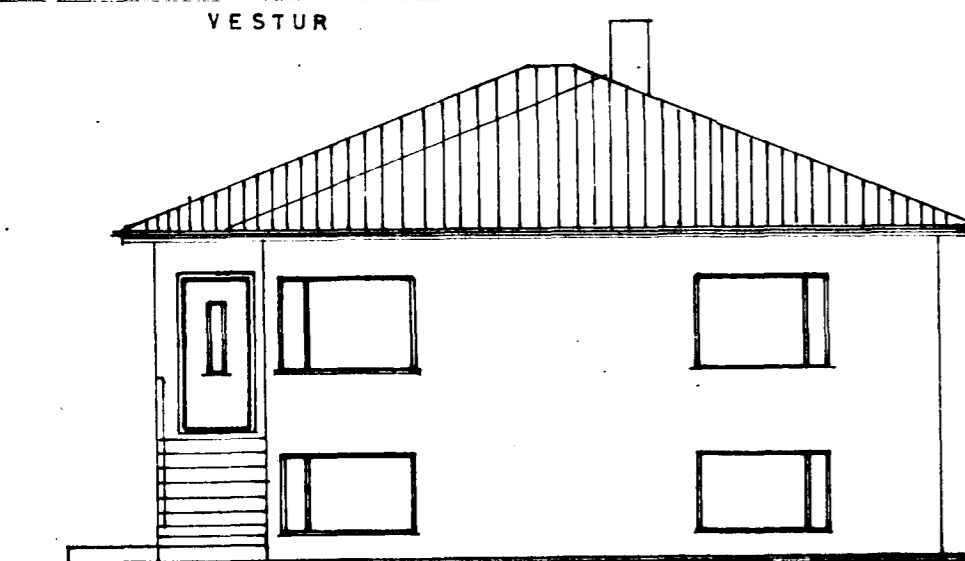


SUDUR

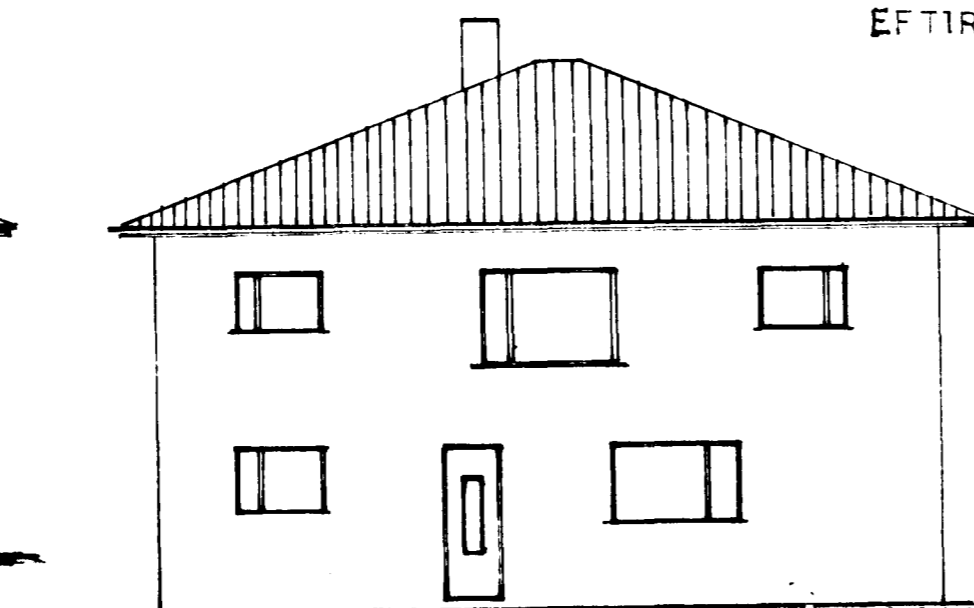

NORDUR

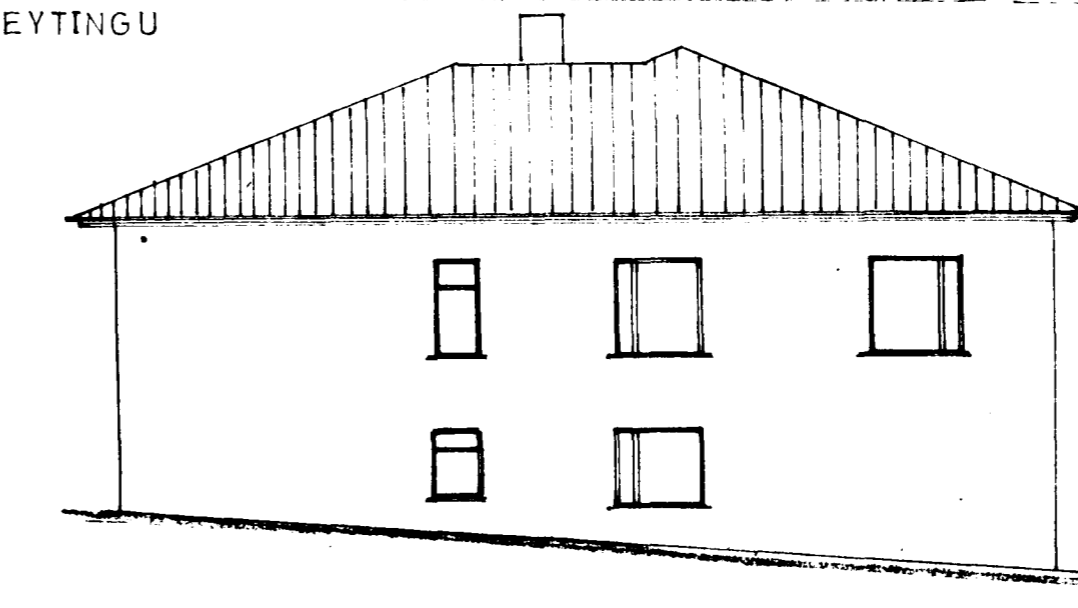

AUSTUR

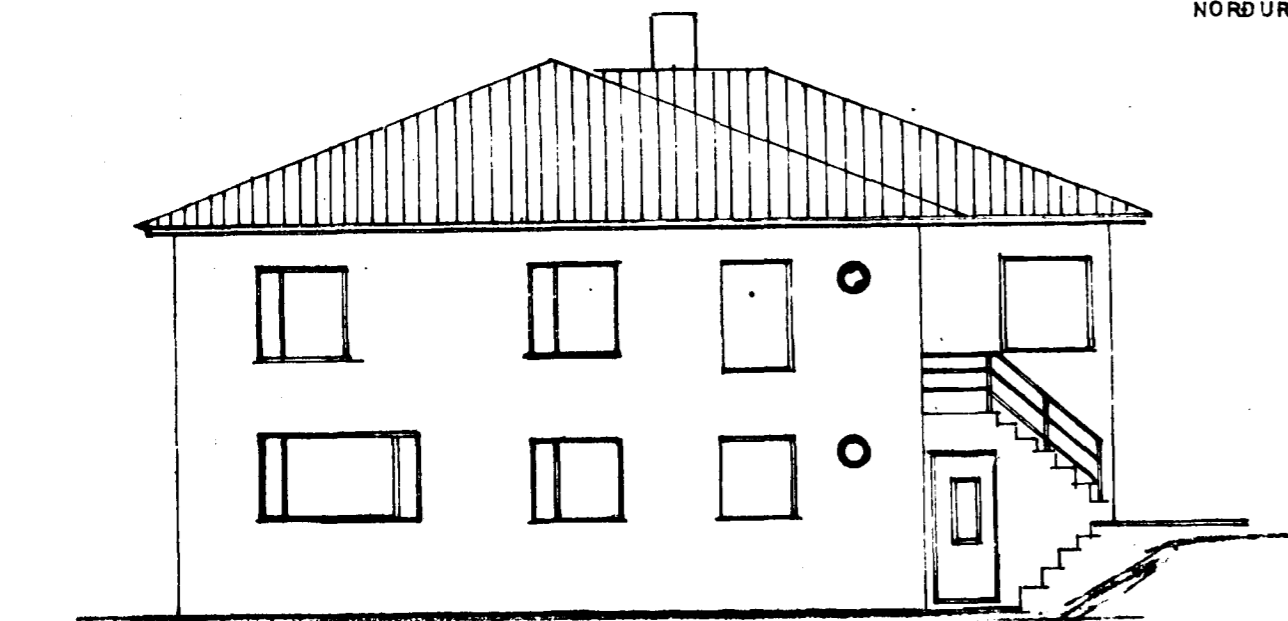

VESTUR

TJARNARBRAUT NO. 21
GLUGGABREYTINGAR

ÚTLIT 1:100

Halmarbirt í apríl '73
S. Sigurðsson

TEIKN.
Jannar 73