



HÚS JÓNS SÍGURÐSSONAR TJARNARBRAUT N°27

M. 1:100


Samþykkt á fundi bygginga-
nefndar þ. 26.1.6. 1948.
BYGGINGAFULLTRÚINN
Í HAFNARFIRÐI
F. Sigurðsson

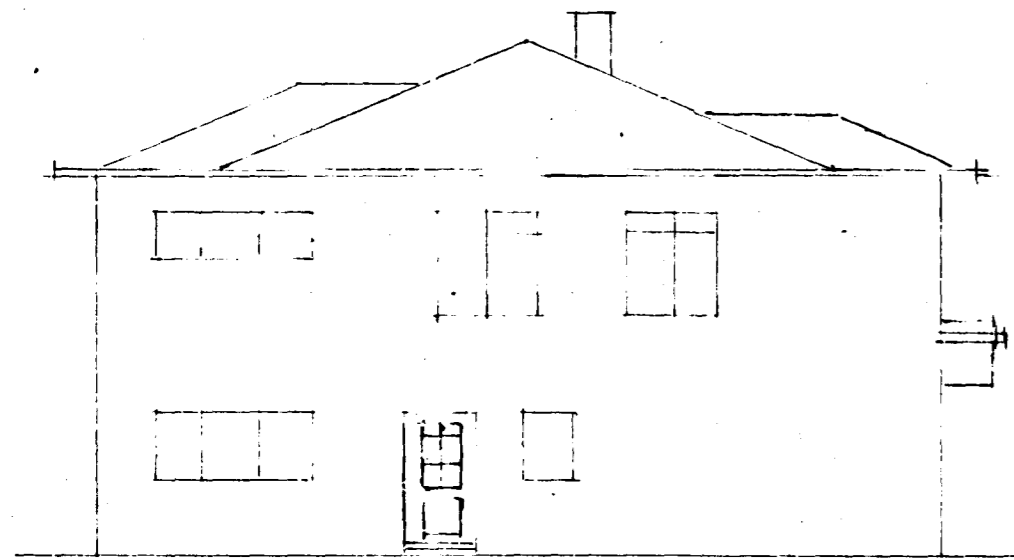


Nordur

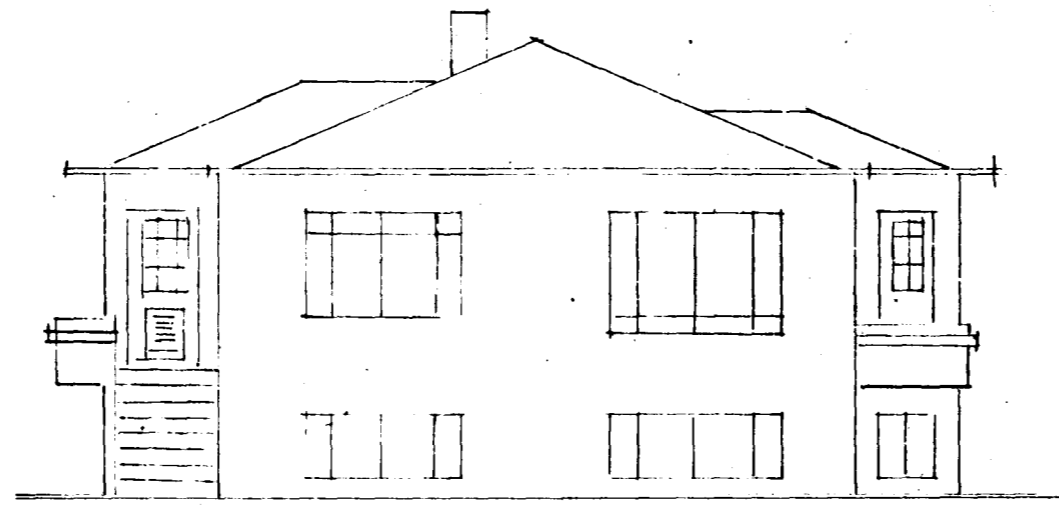


Sudur

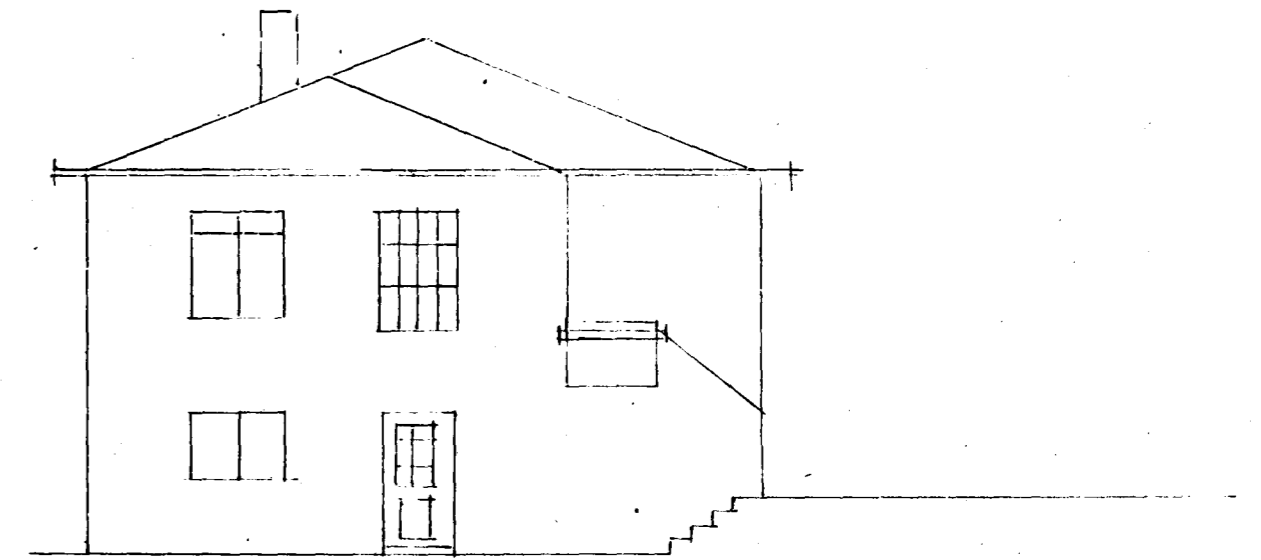


Vestur

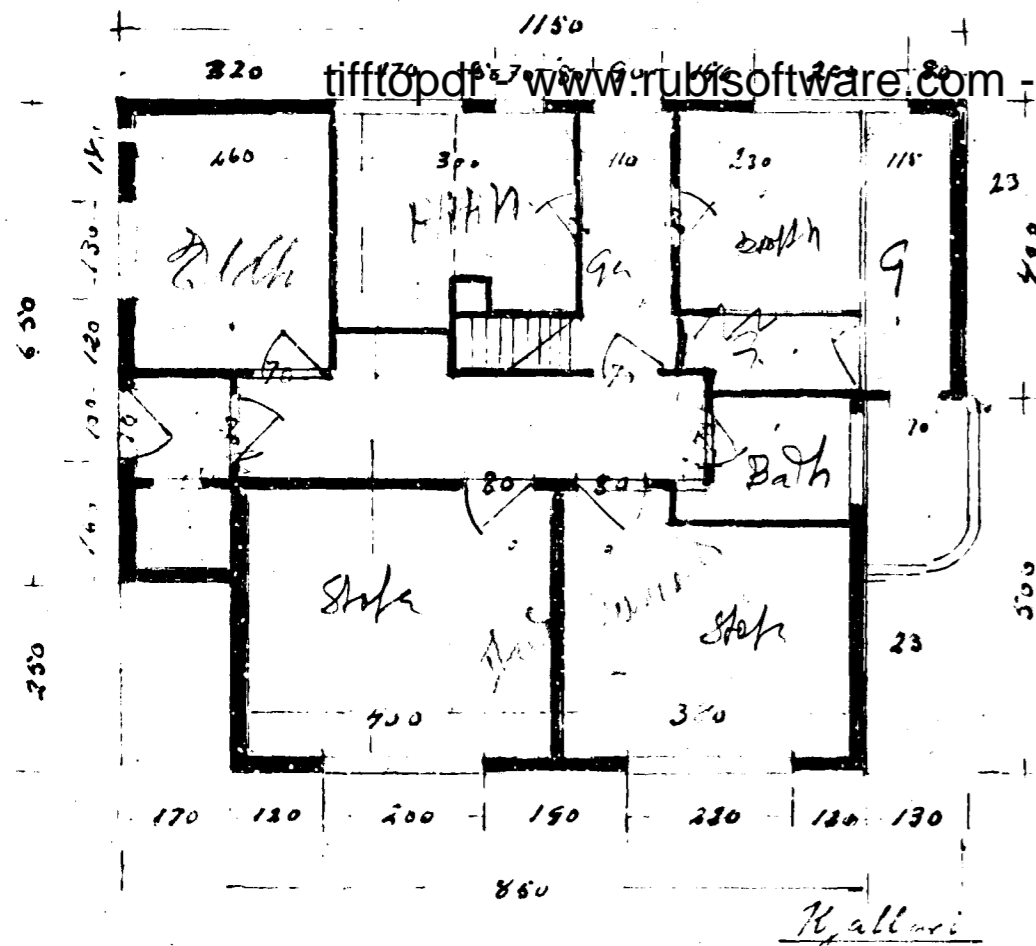



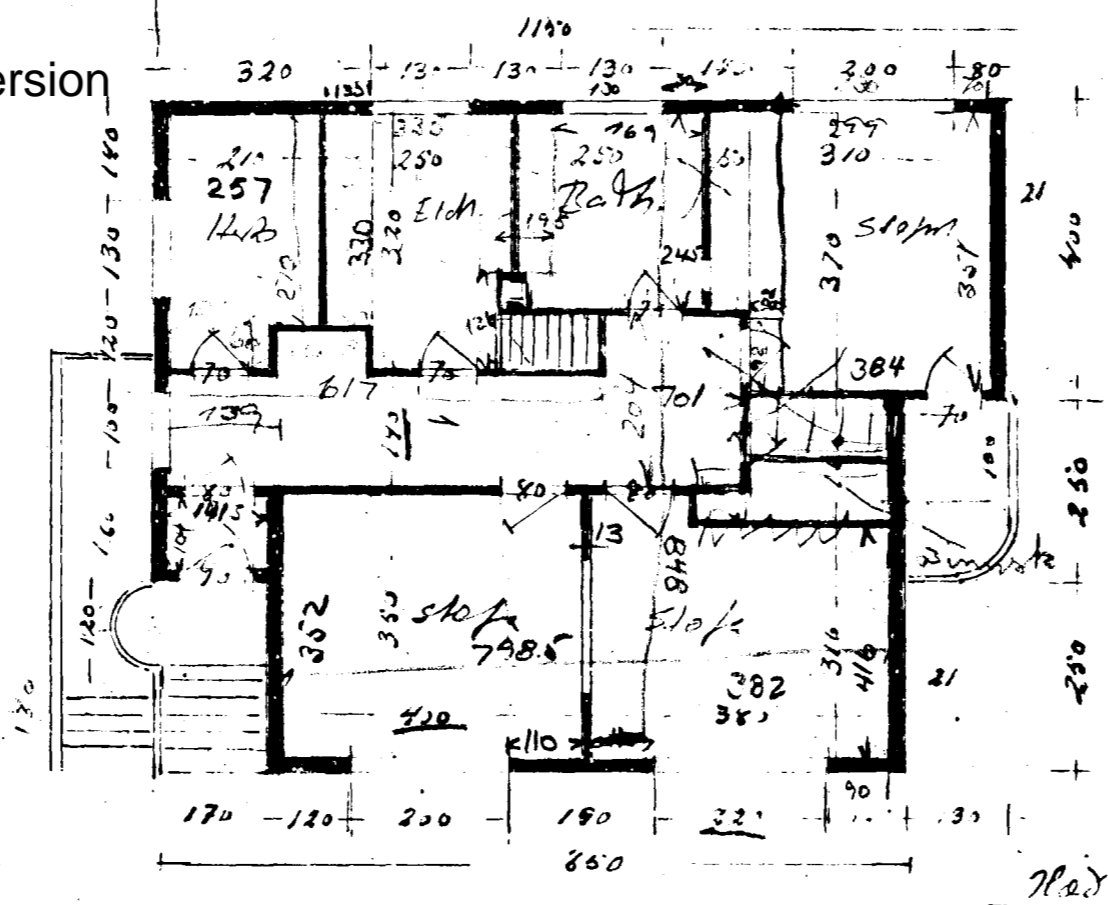



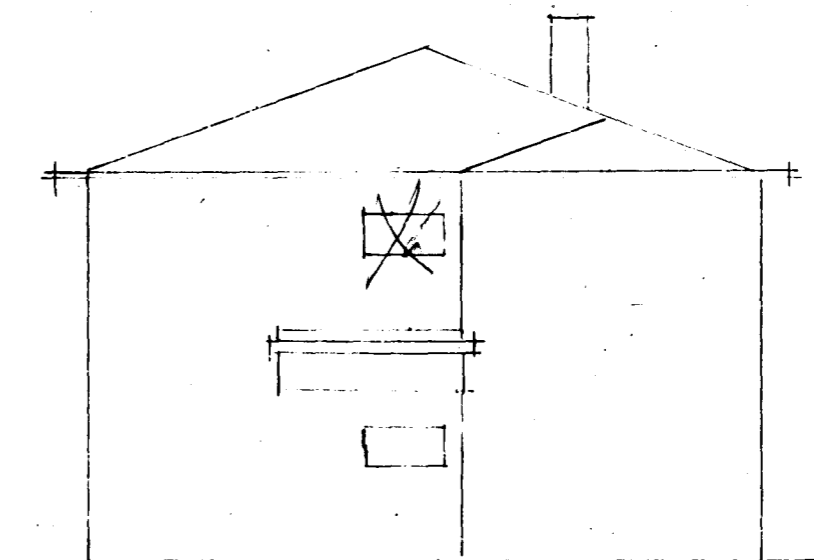

Austur

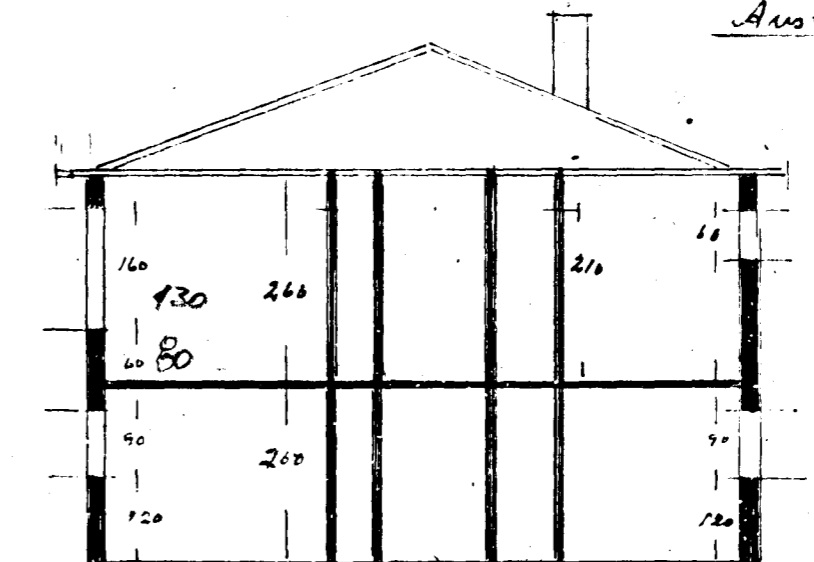

Basar

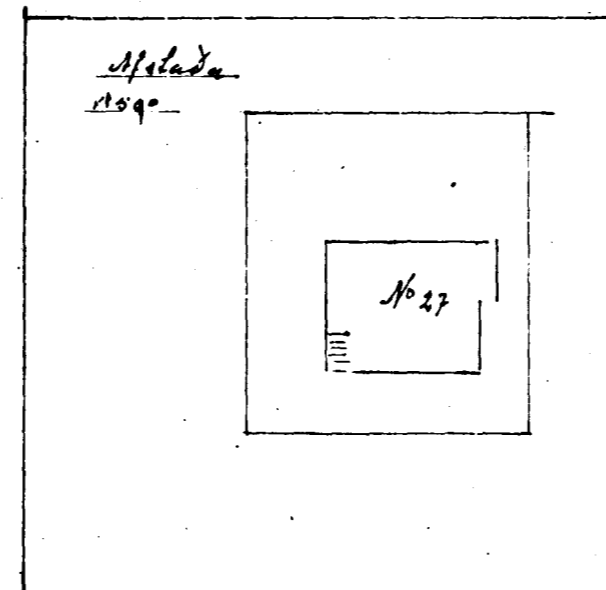

Hafnarf. 1948

J. Sigurðsson