

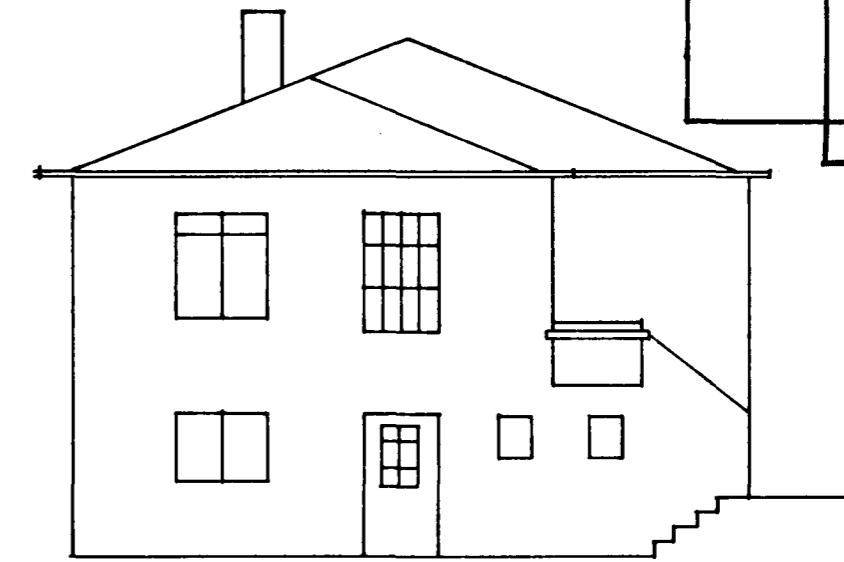
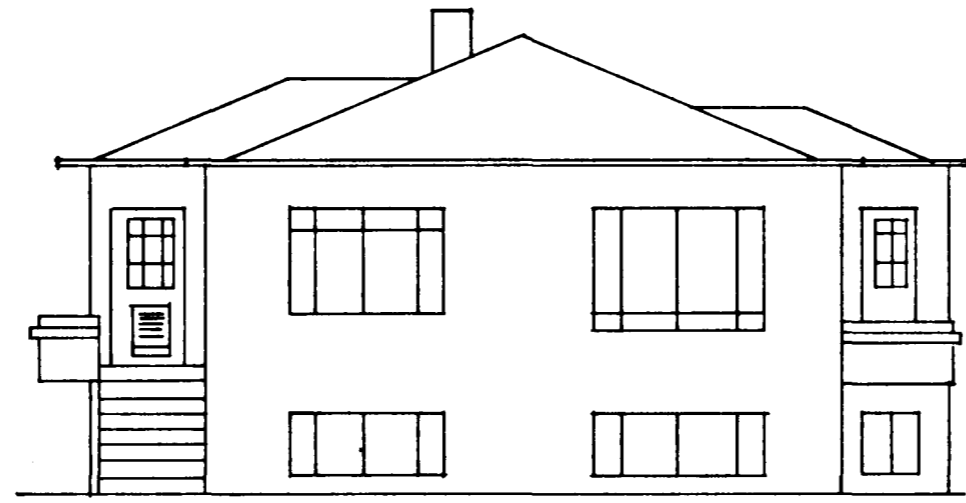



Samþykkt á fundi bygginga-
nefndar þ. 14. 5. 1975
BYGGINGAFULLTRÚINN
Í HAENARFIRDI
E. Sigurðsson

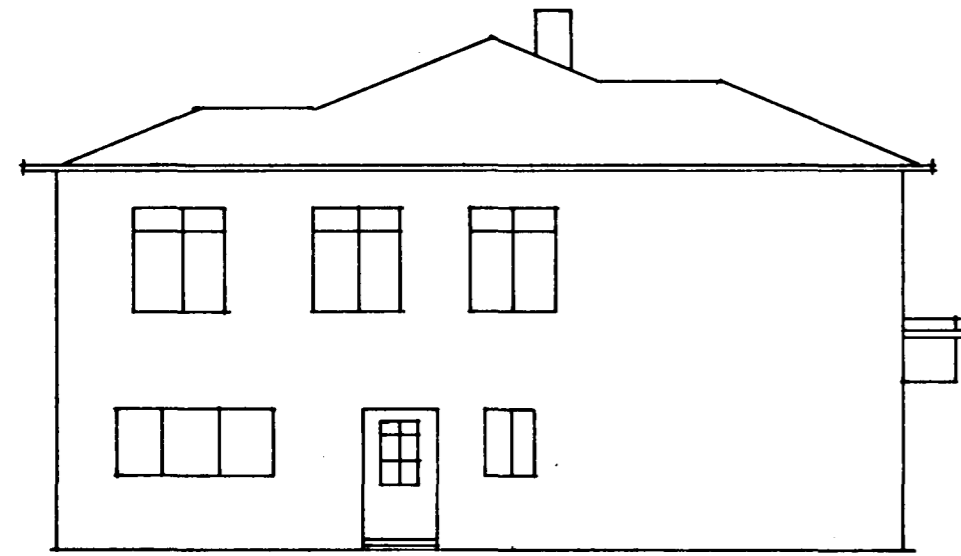




Eyrið breytingu
Eftir

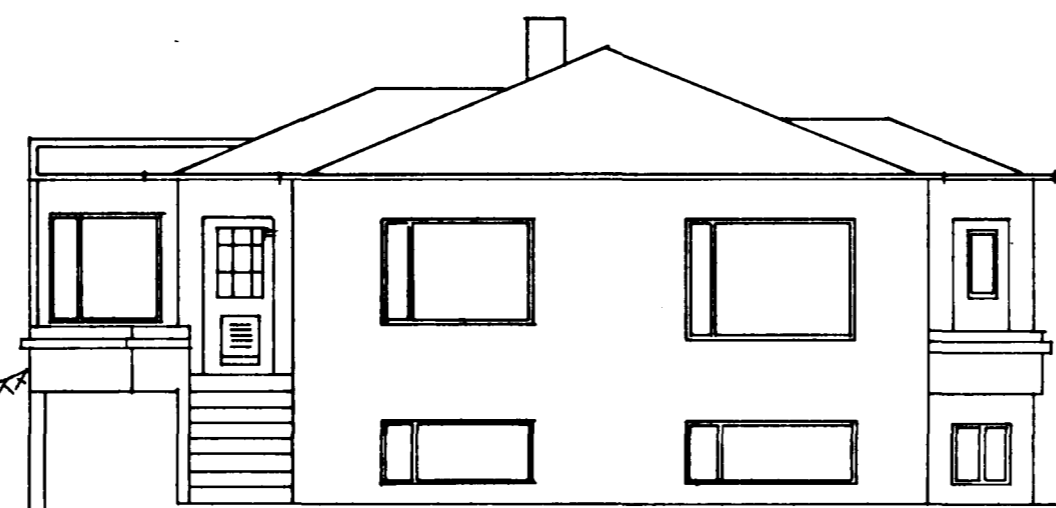

tifftopdf - www.rubissoftware.com - Demo Version

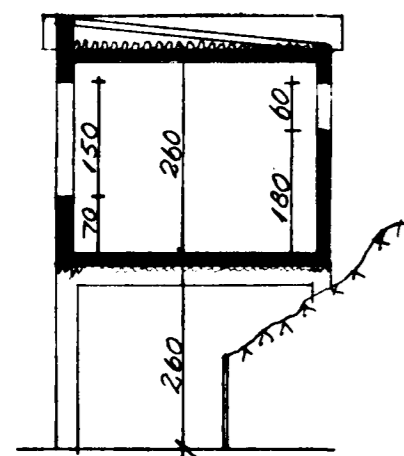

Snið A-A

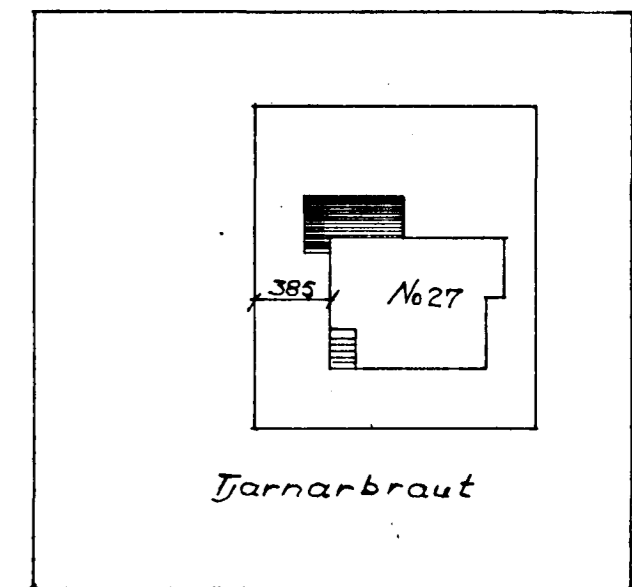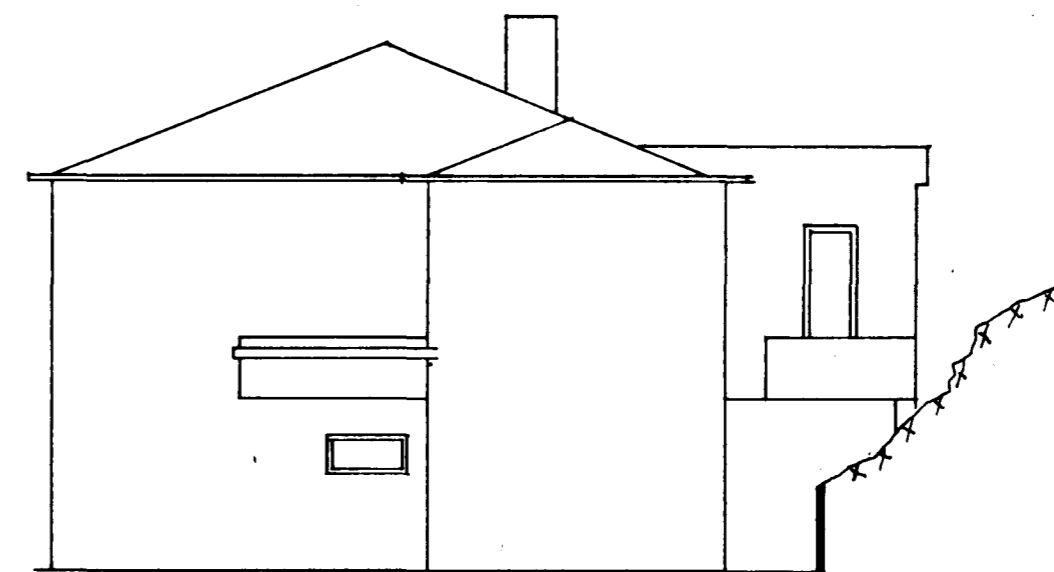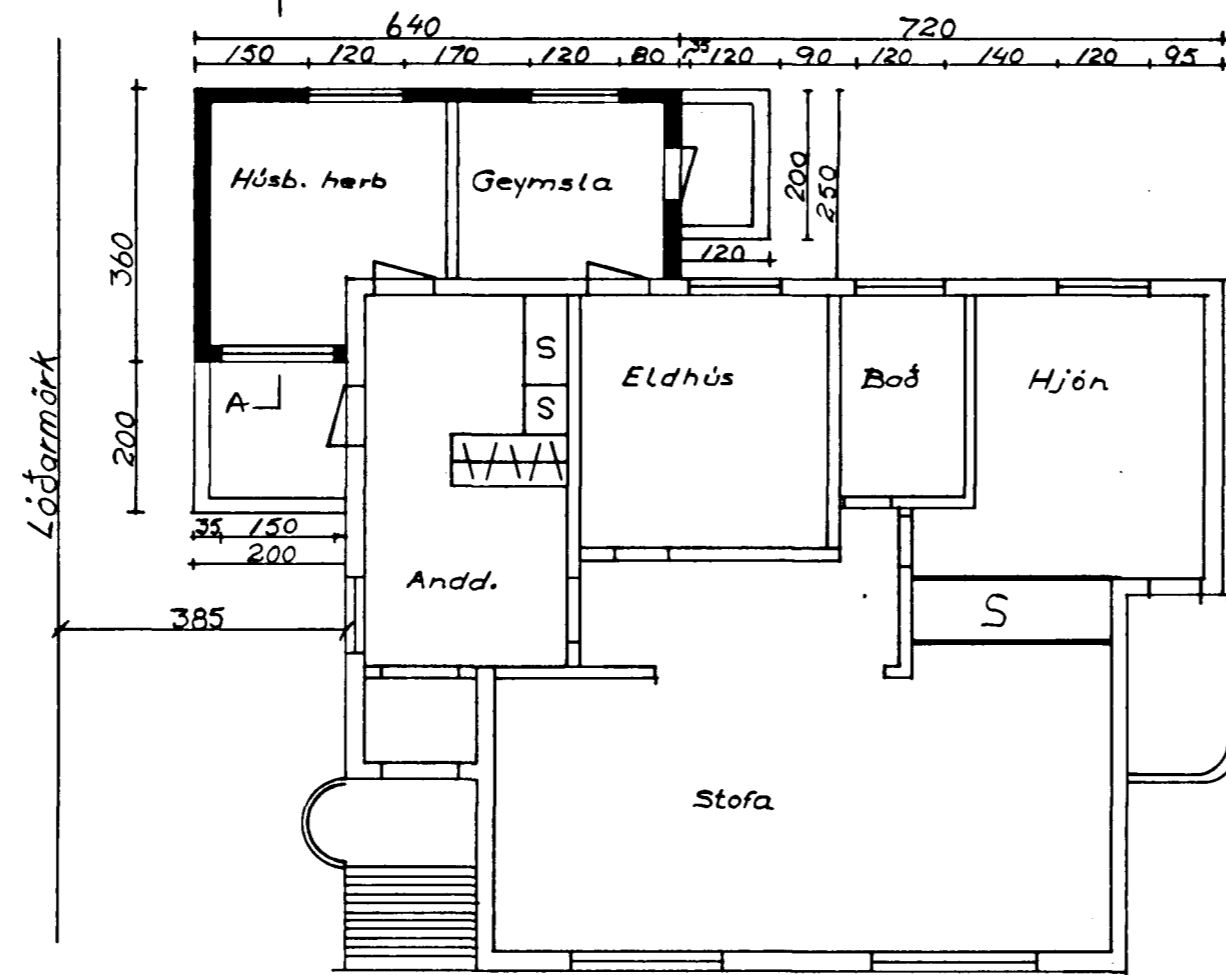

$$250 \times 640 = 1600$$

$$200 \times 110 = 220$$

$$1820 \text{ m}^2 \times 3,2 = 58 \text{ m}^2$$

TEIKNING NR. /03-01	DAGS	NAFN	YFIRF
Mælt:			
Hannað:	ma'75	E. Sig.	
Teiknað:	—	E. Sig.	
Viðbygging og gluggabreyting			Mælikv 1:100 1:500
Einar Sigurðsson MTFÍ Hafn. 52941			Samþ. E. Sig.

451K