
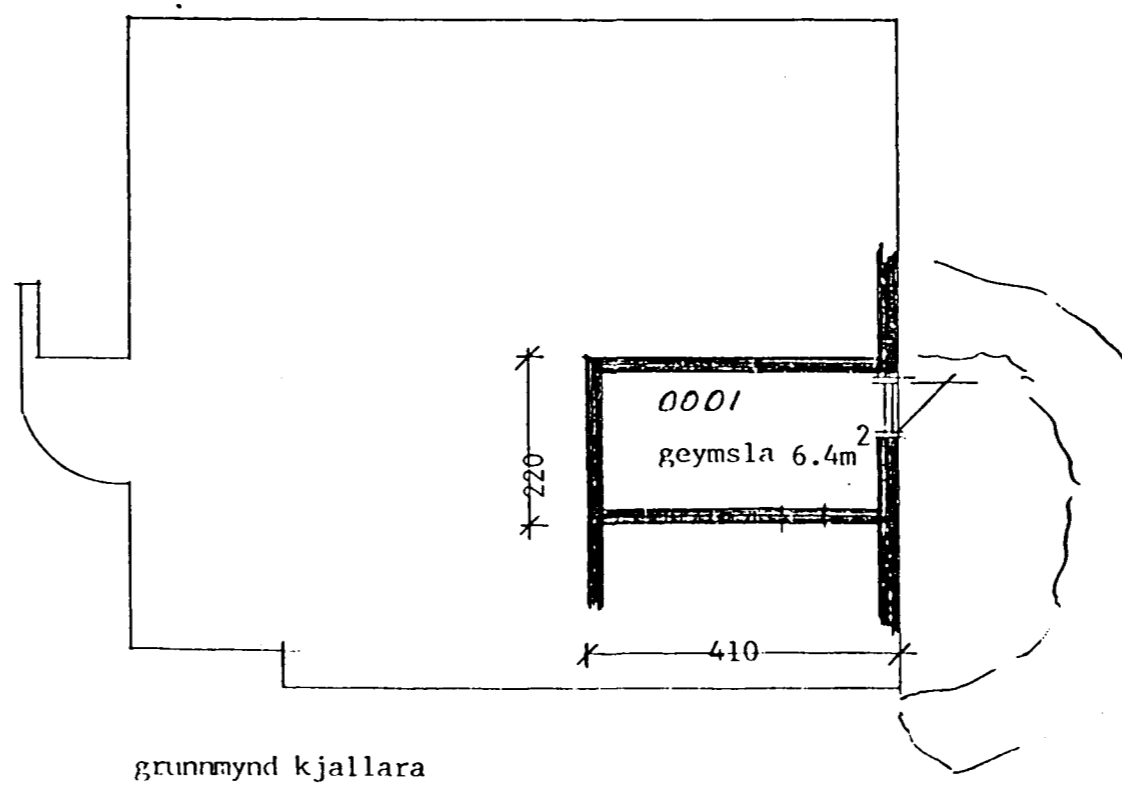
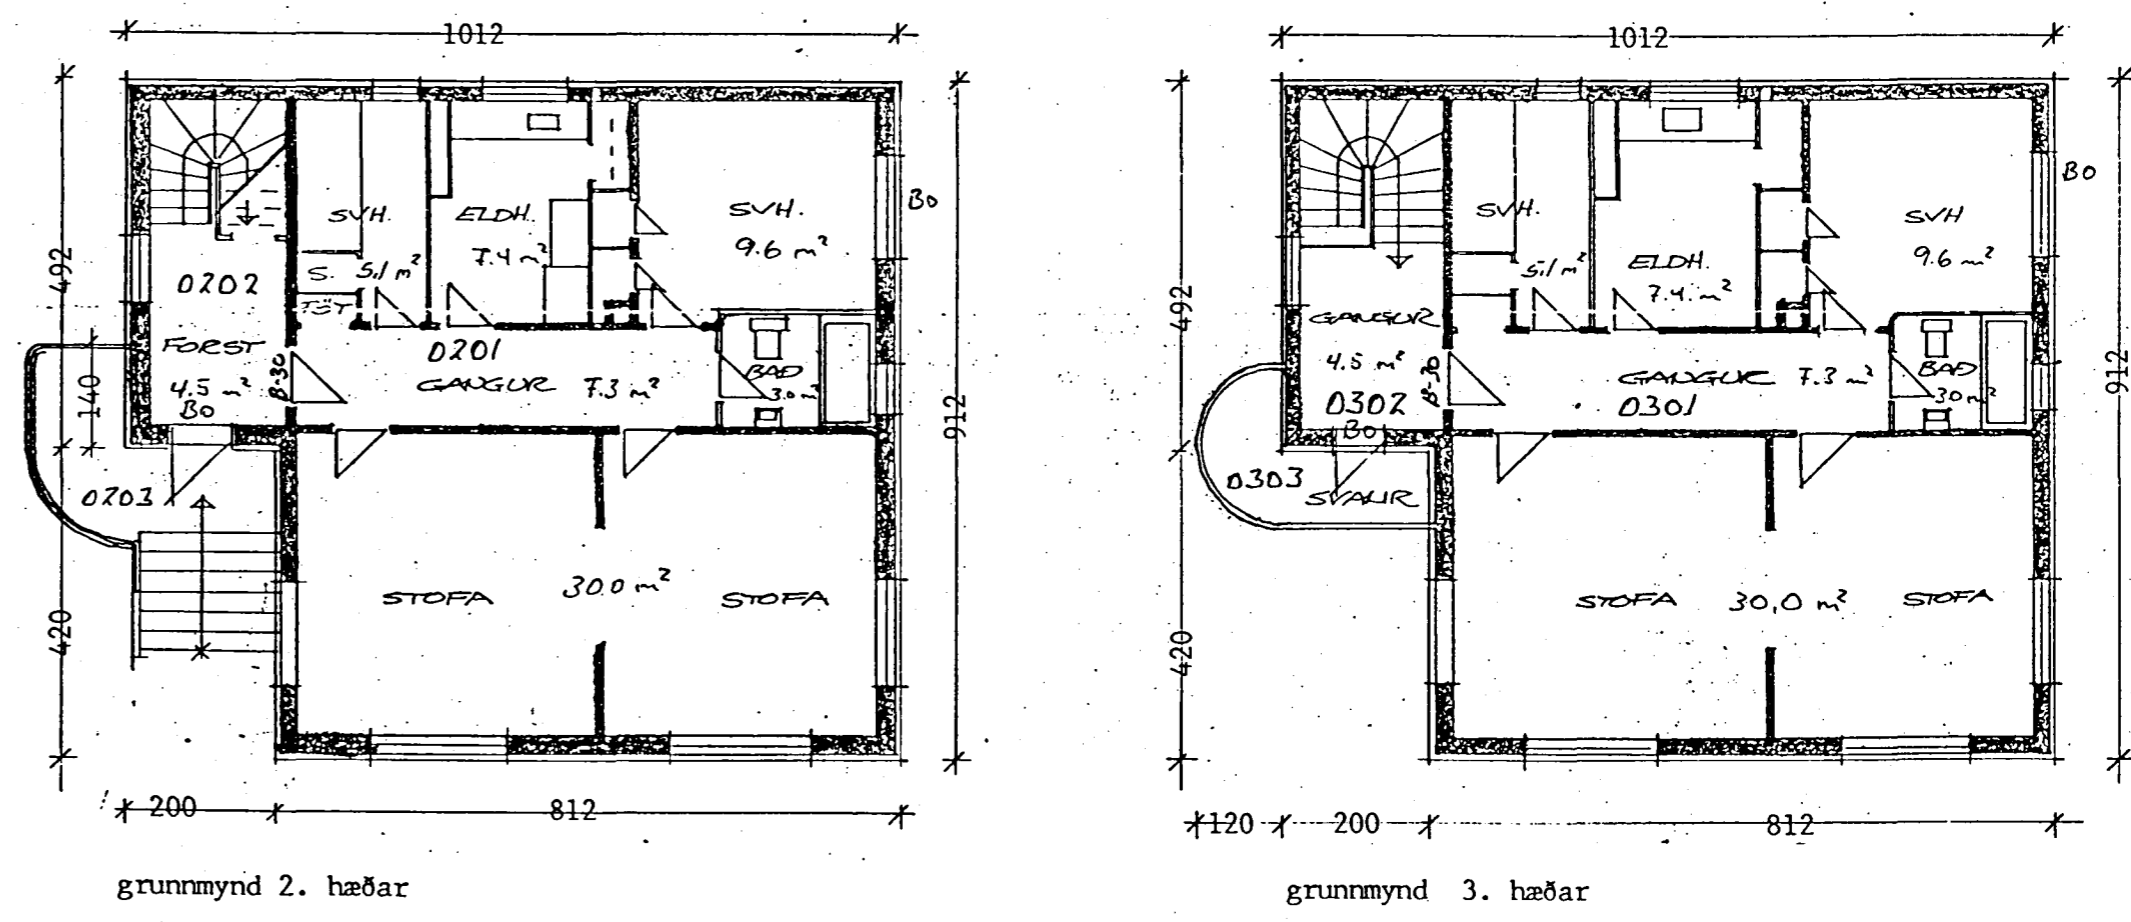
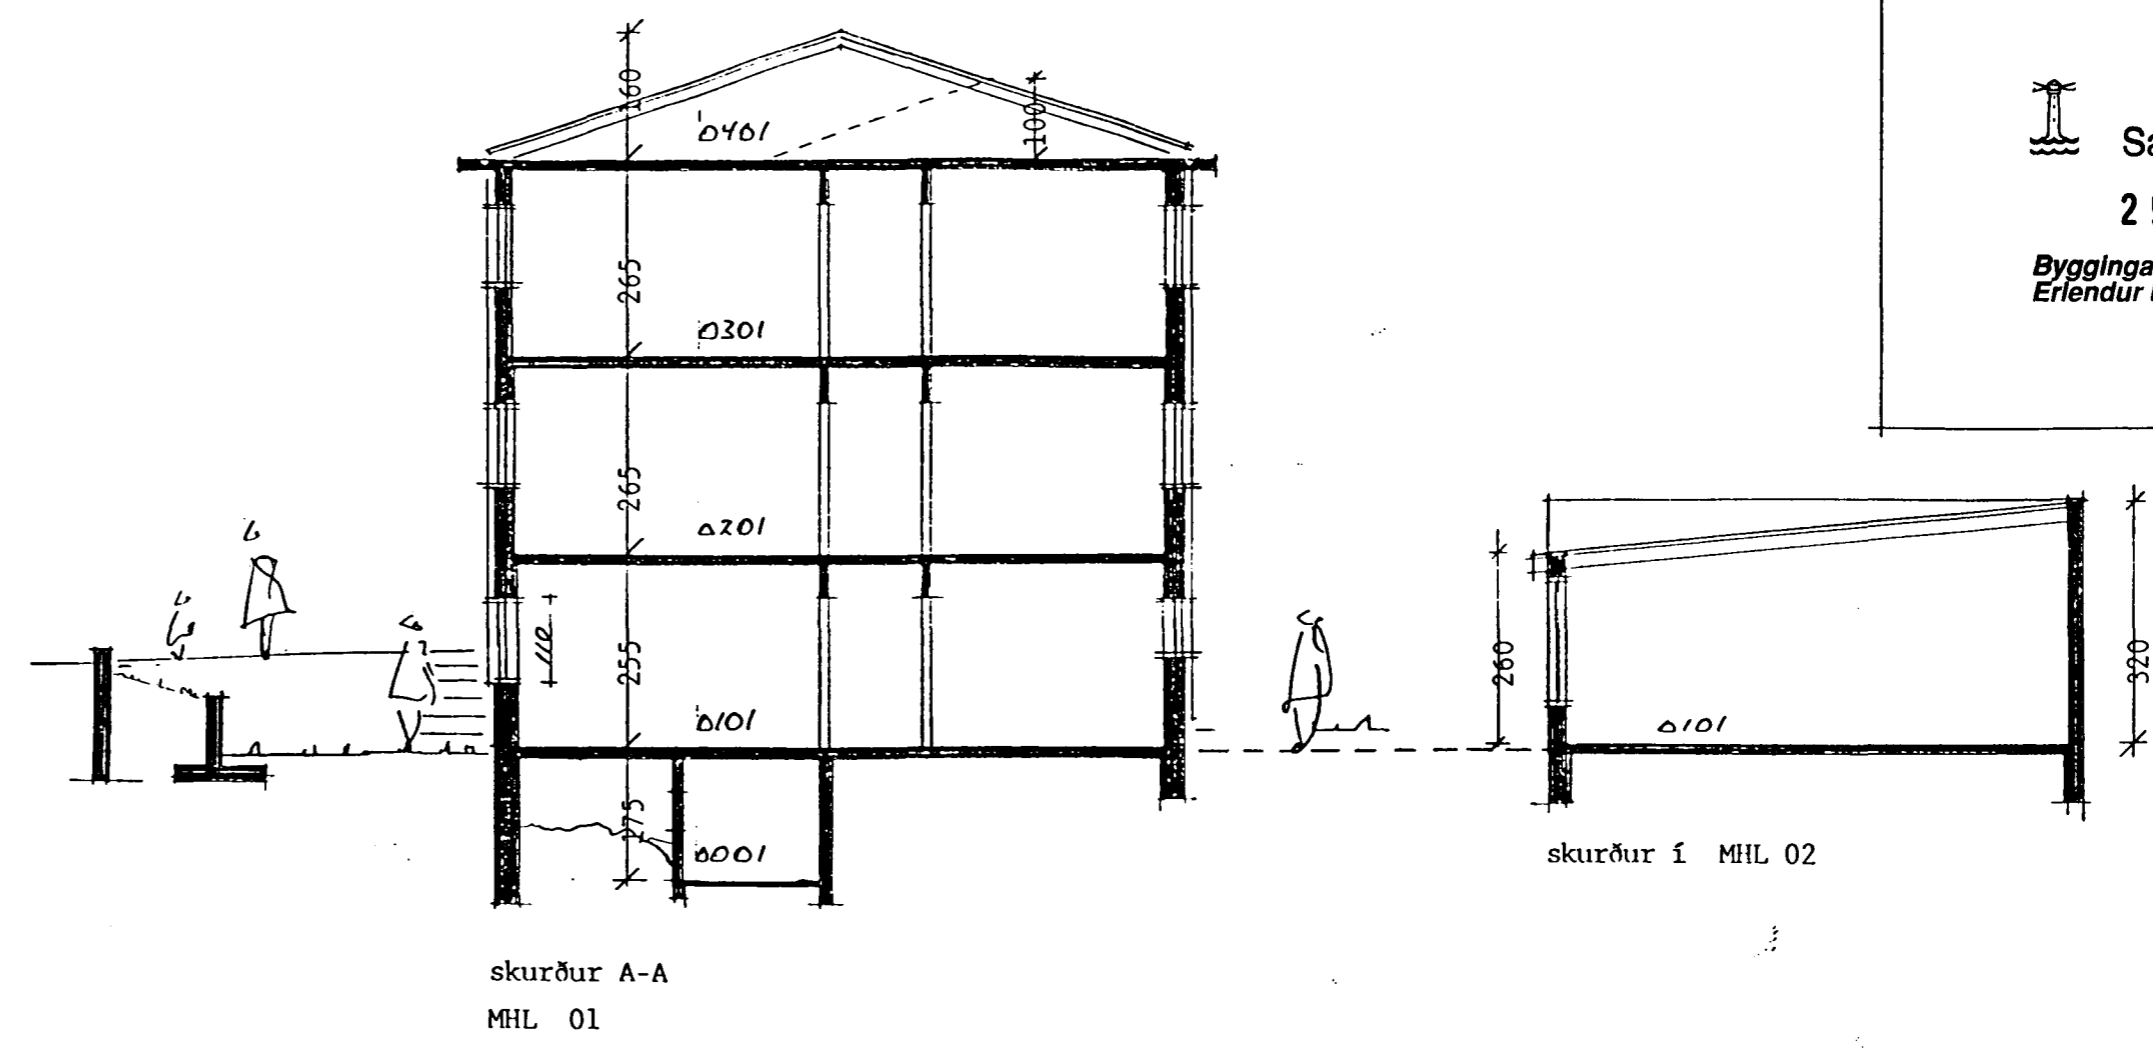


Samþykkt þann
25 NOV. 1998
Byggingafulltrúinn í Hafnarfirði
Erlendur Hjálmarsson

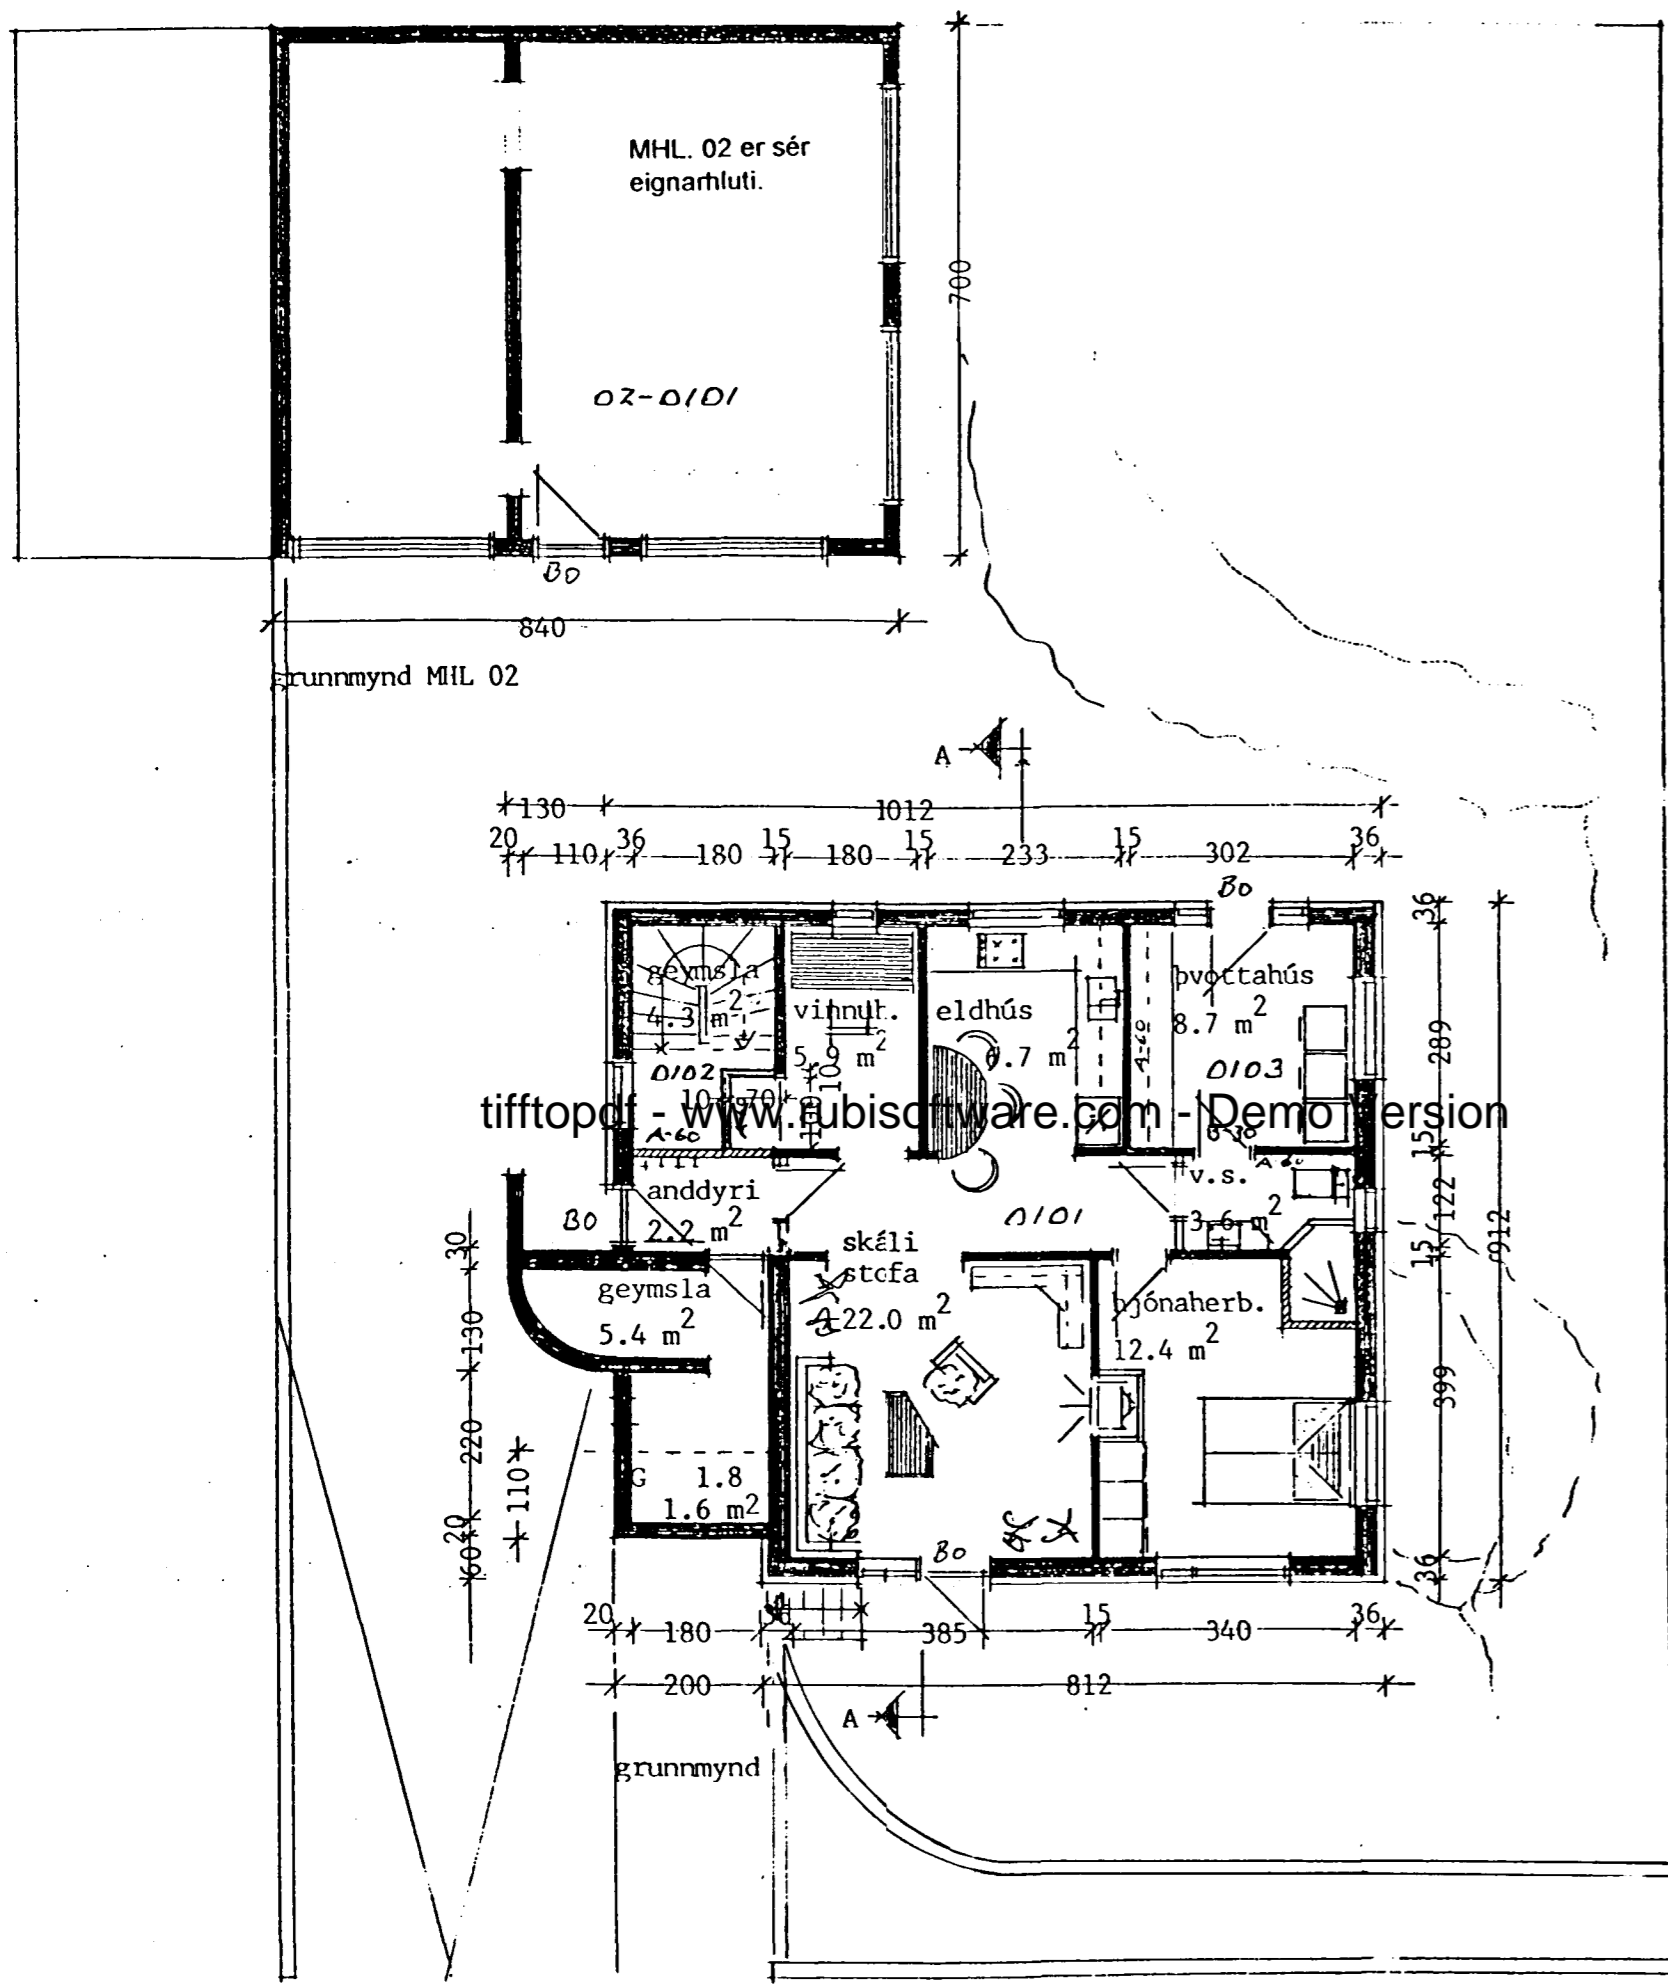

Inna skipulagi 1. hæðar er breytt, og kjallari settur inn á uppdráttinn.
Gluggum og lóð húss er breytt

Stuðst var við uppdrátt eftir A. Steingrímsson samp. í byggingan. 25. 10. 1944
uppdrátt eftir F. Sigurðsson dags. í sept. 1947 og maí 1957 ásamt
uppdráttli gerðum af Agnari Magnússini dags. í sept. 77 samp. í byggingan.
21.9.1977

12.11.1998 Hurð úr stofur 1. hæðar og lóð framan við hús breytt.

STADUR:	Tjarnarbraut 29	DAGS:	12.11.1998
EFNI:	Grunnmyndir, skurðir og útlit	KVARÐI:	1/100
		NR.	10
HÖNNUÐUR:	Kristján Þórarinnsson BFI		

TJARNARBRAUT 29

STÆRDIR MHL. 01				STÆRDIR MHL. 02			
Nr. ein	m2	m2 <1.8 m	m3	Nr. ein	m2	m3	
0001	0,00		9,02				
1010	90,61		2,20	0101	58,80		
0201	83,89		0,00				
0301	83,89		0,00				
0401	0,00		83,89				
samtals	258,39	95,11	760,00	samtals	58,80	182,30	