




Samþykkt þann
 25 NOV. 1998
 Byggingafulltrúinn í Hamarfirði
 Erlendur Hjálmarsson

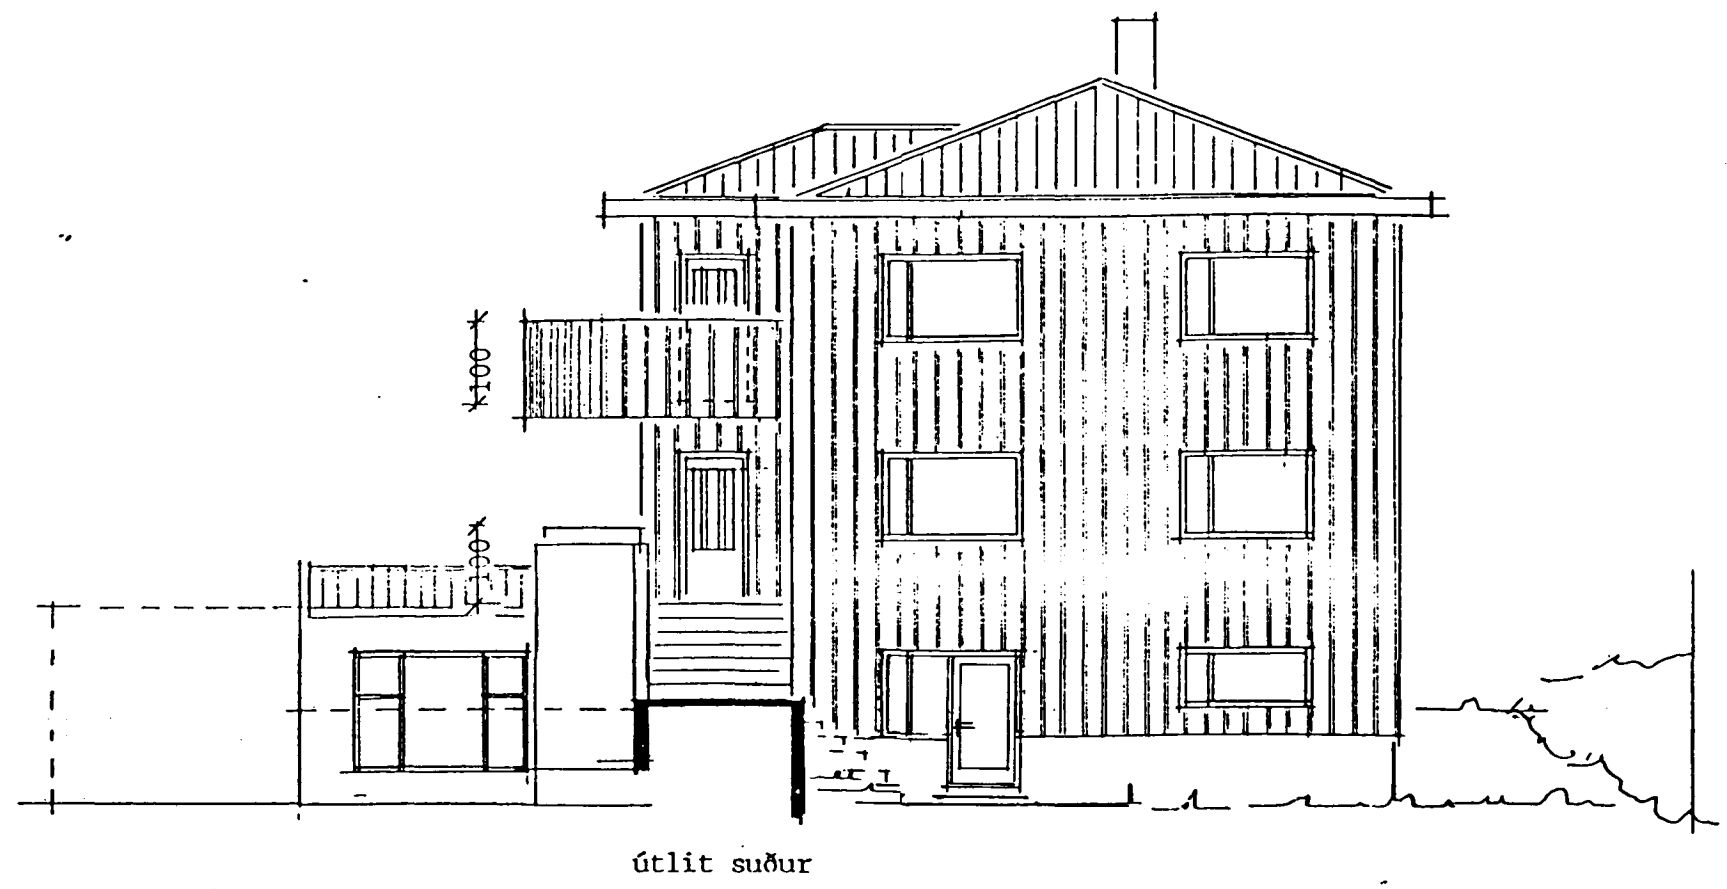


útlit suður

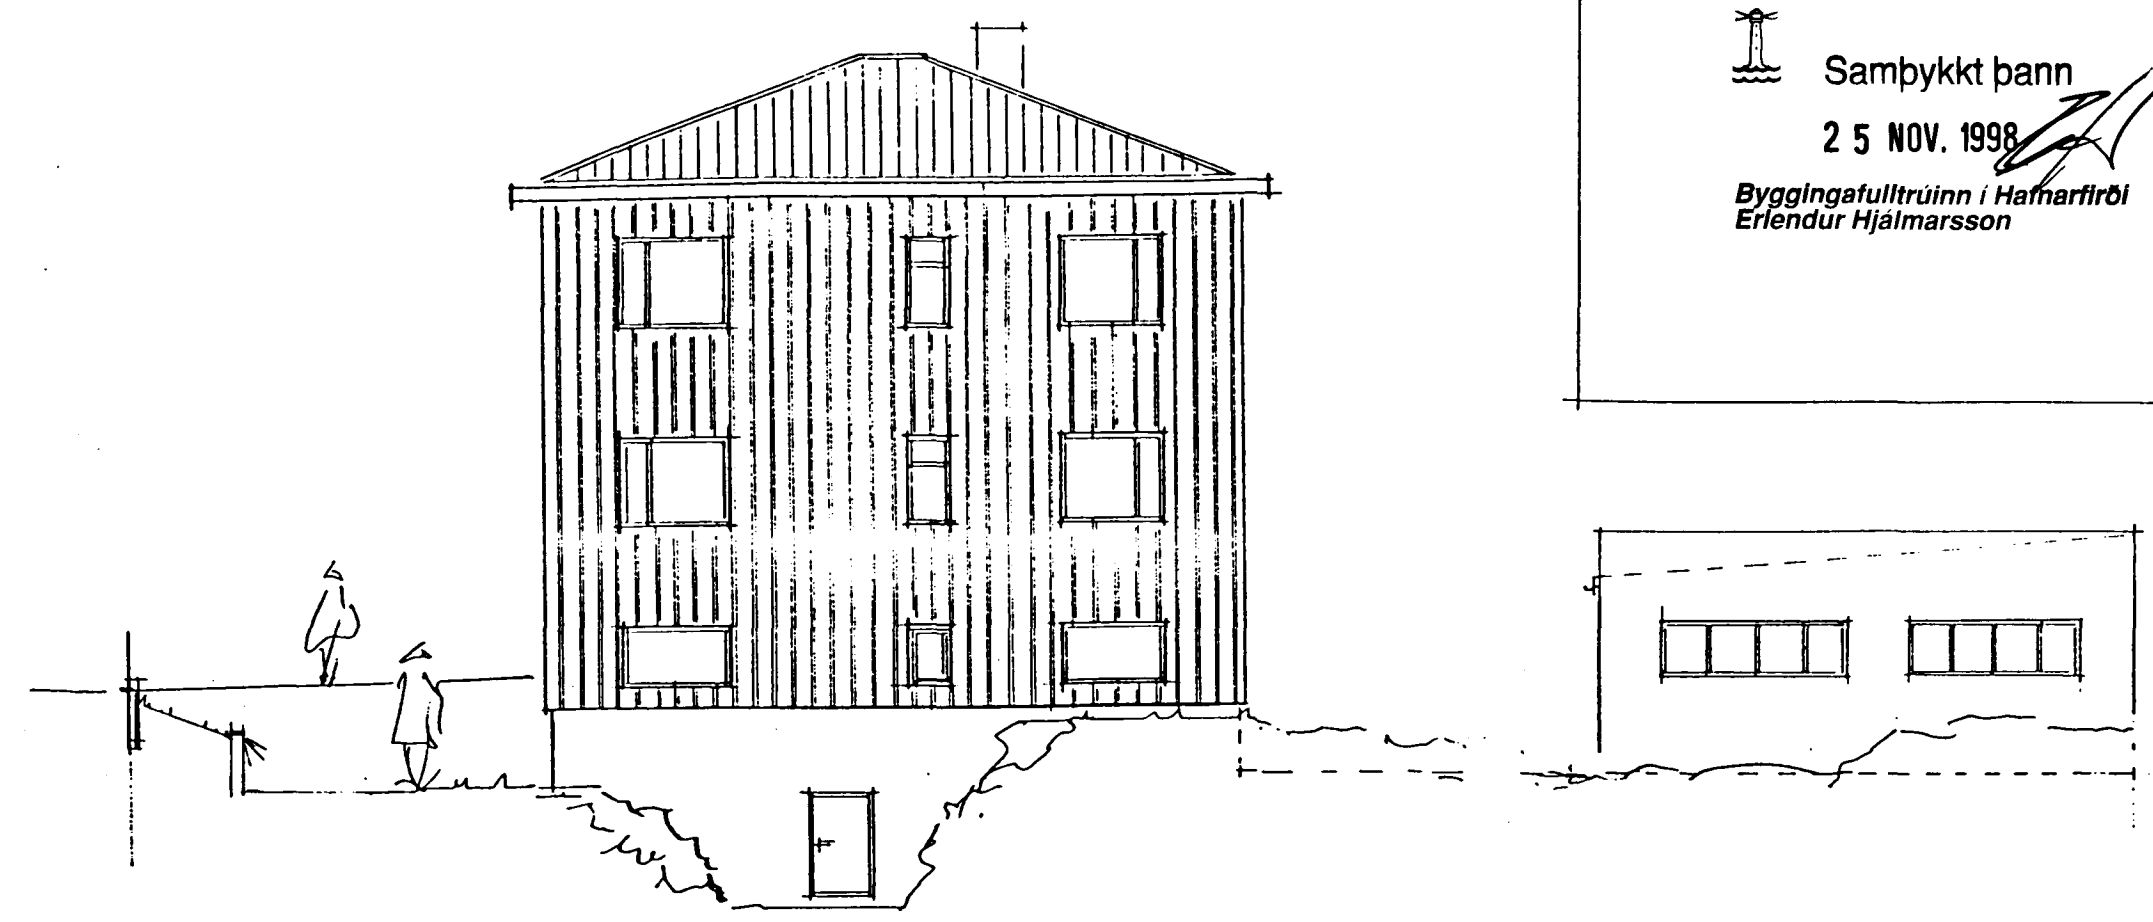



útlit austur

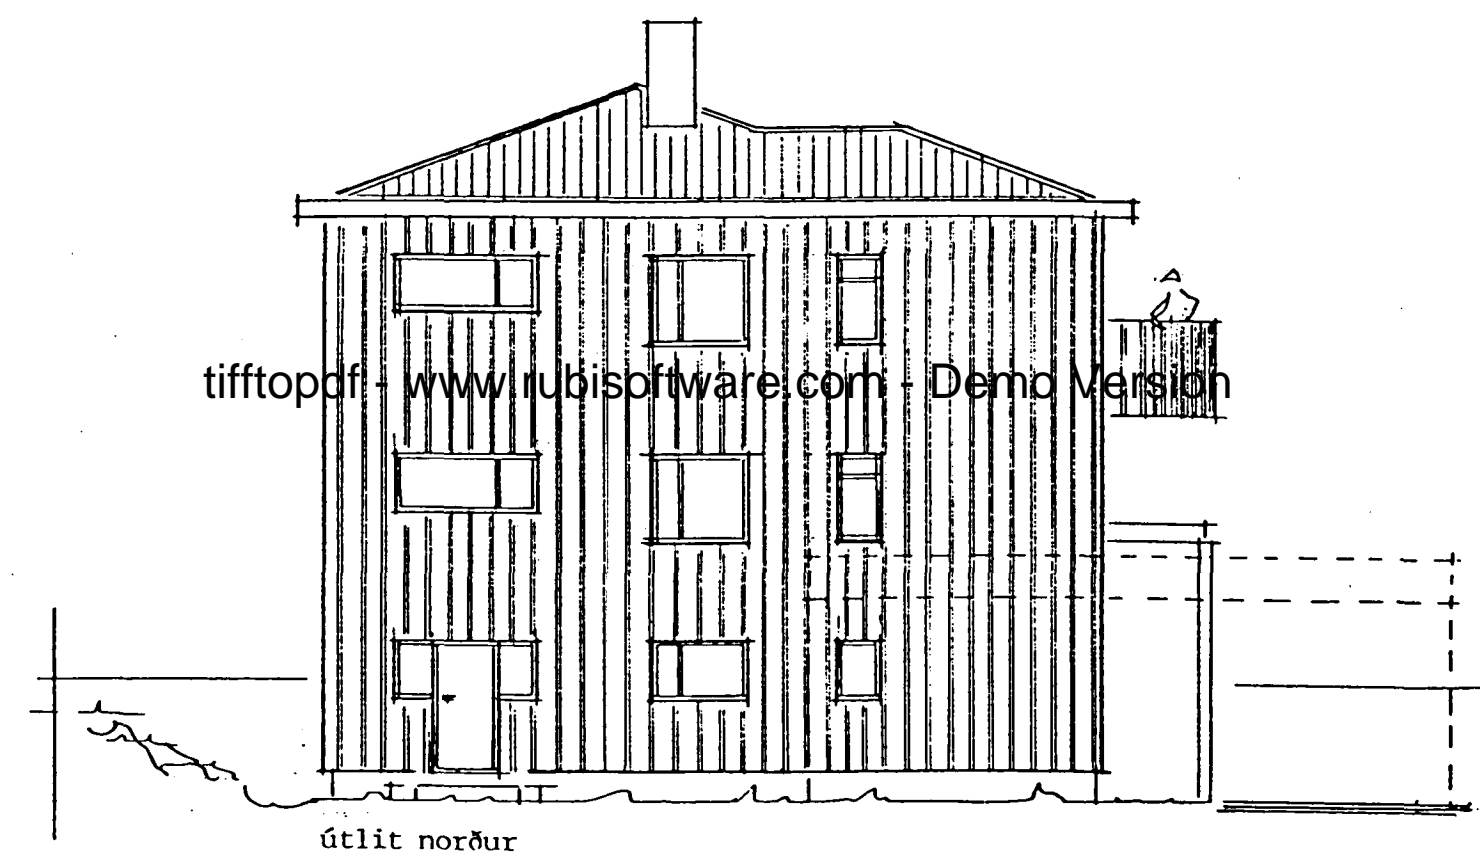

útlit norður

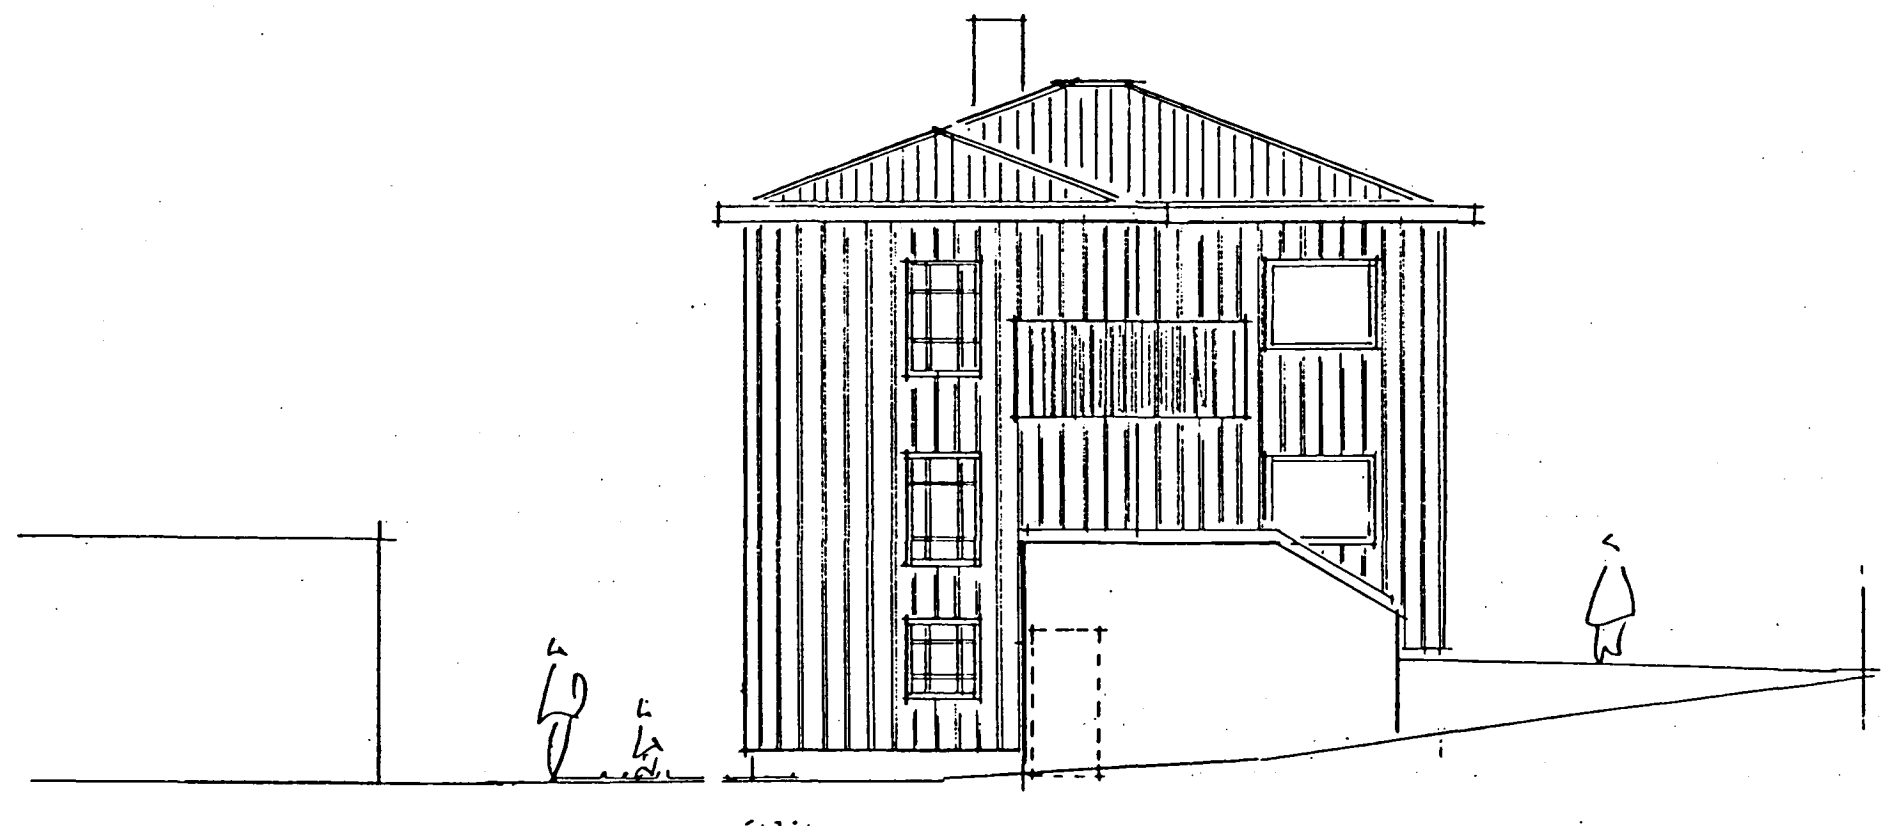

útlit vestur

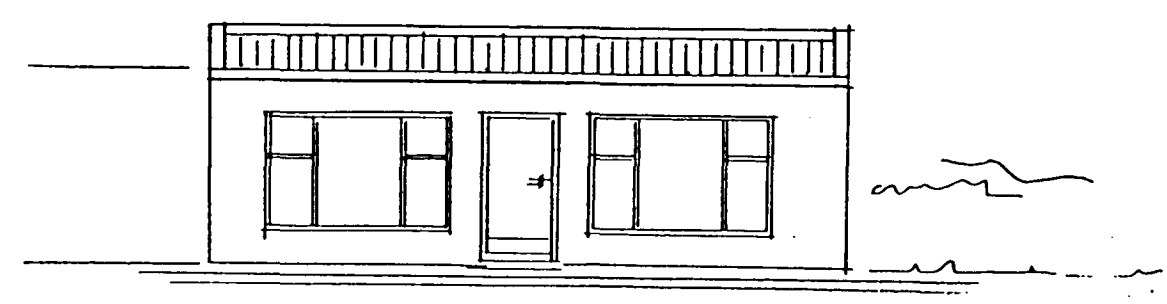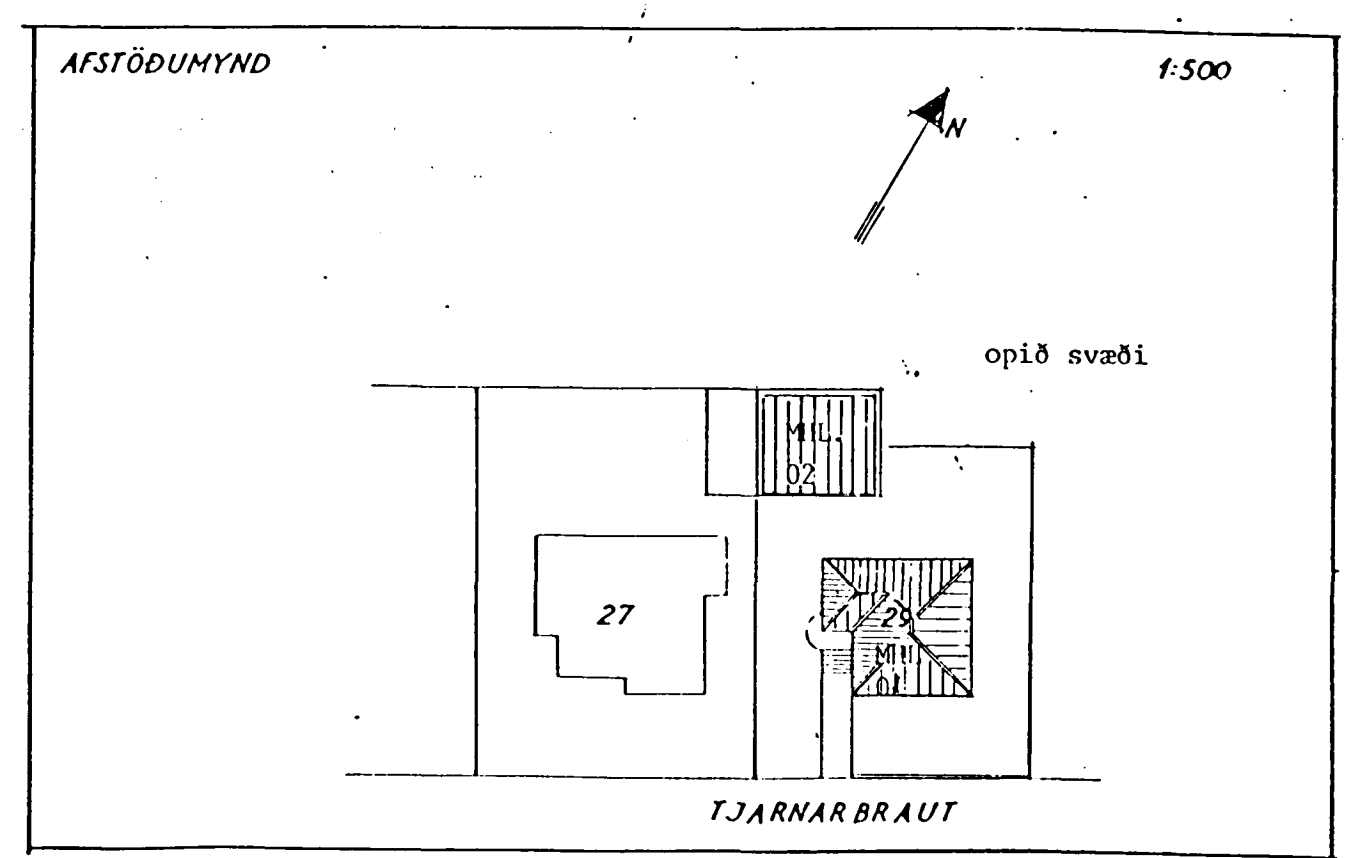

MHL 02
 útlit suður

Inna skipulagi 1. hæðar er breytt, og kjallari er settur inn á uppdráttinn.
 Gluggum og lóð húss er breytt

Stuðst var við uppdrátt eftir A. Steingrímsson samþ. í byggingan. 25. 10. 1944
 uppdrátt eftir F. Sigurðsson dags. í sept. 1947 og maí 1957 ásamt
 uppdrætti gerðum af Agnari Magnússini dags. í sept. 77 samþ. í byggingan.
 21.9.1977

12.11.1998 Hurð úr stofur 1. hæðar og lóð framan við hús breytt.

STADUR:	Tjarnarbraut 29	DAGS:	12.11.1998
EFNI:	Útlitsmyndir og afstöðumynd	KVARDI:	1/100
		NR.	11
ÞÖNNUDUR:	Kristján Þórarinnsson BFI		