

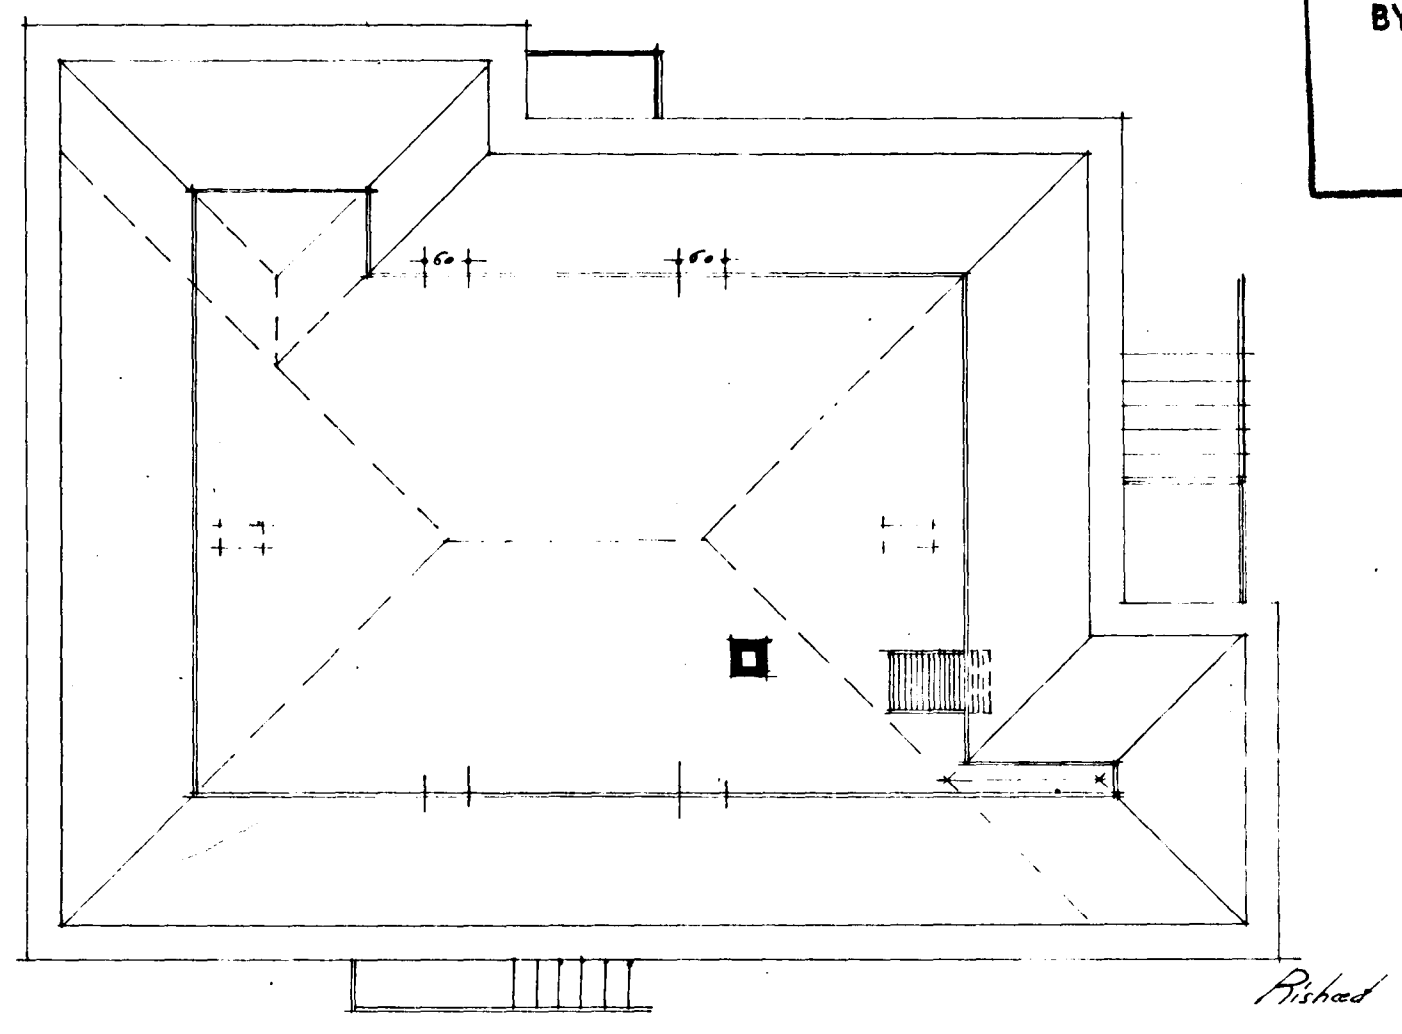
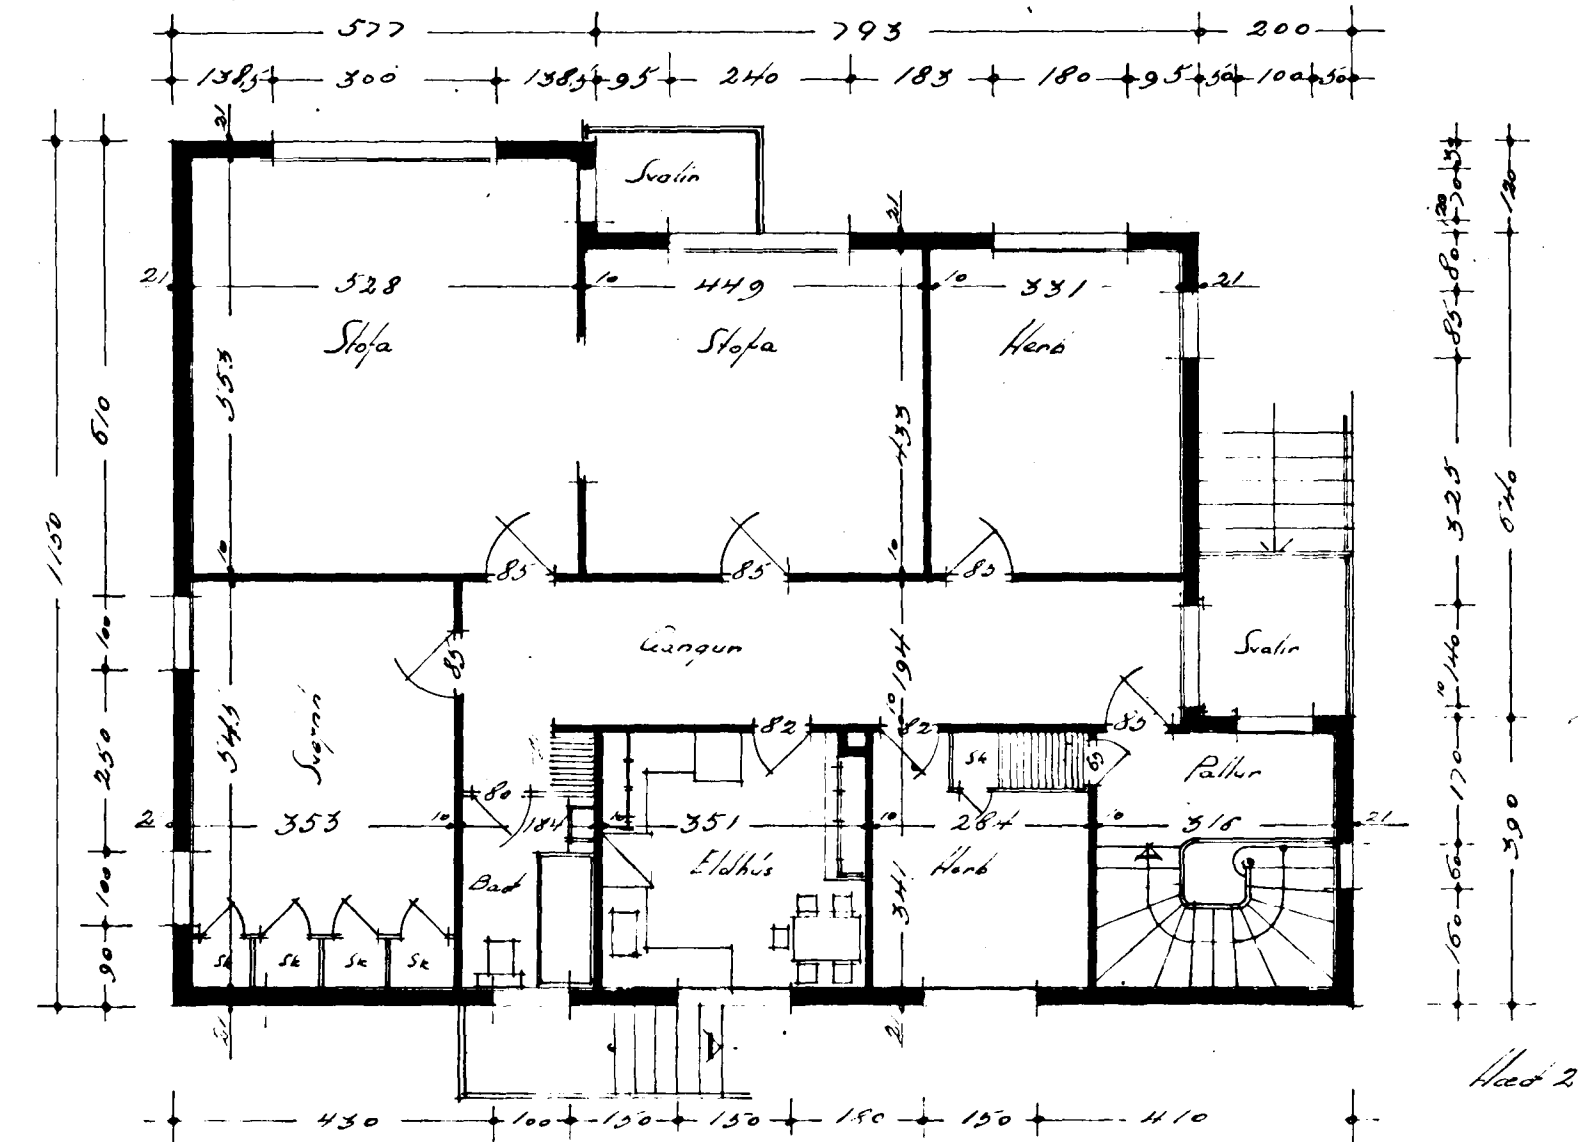


Samþykkt á fundi bygginga-
ráðs nr. 3/6 1947
BYGGINGAFLUTRÚNN
Í HAFNARHOLDI
E. Þjornarbraut

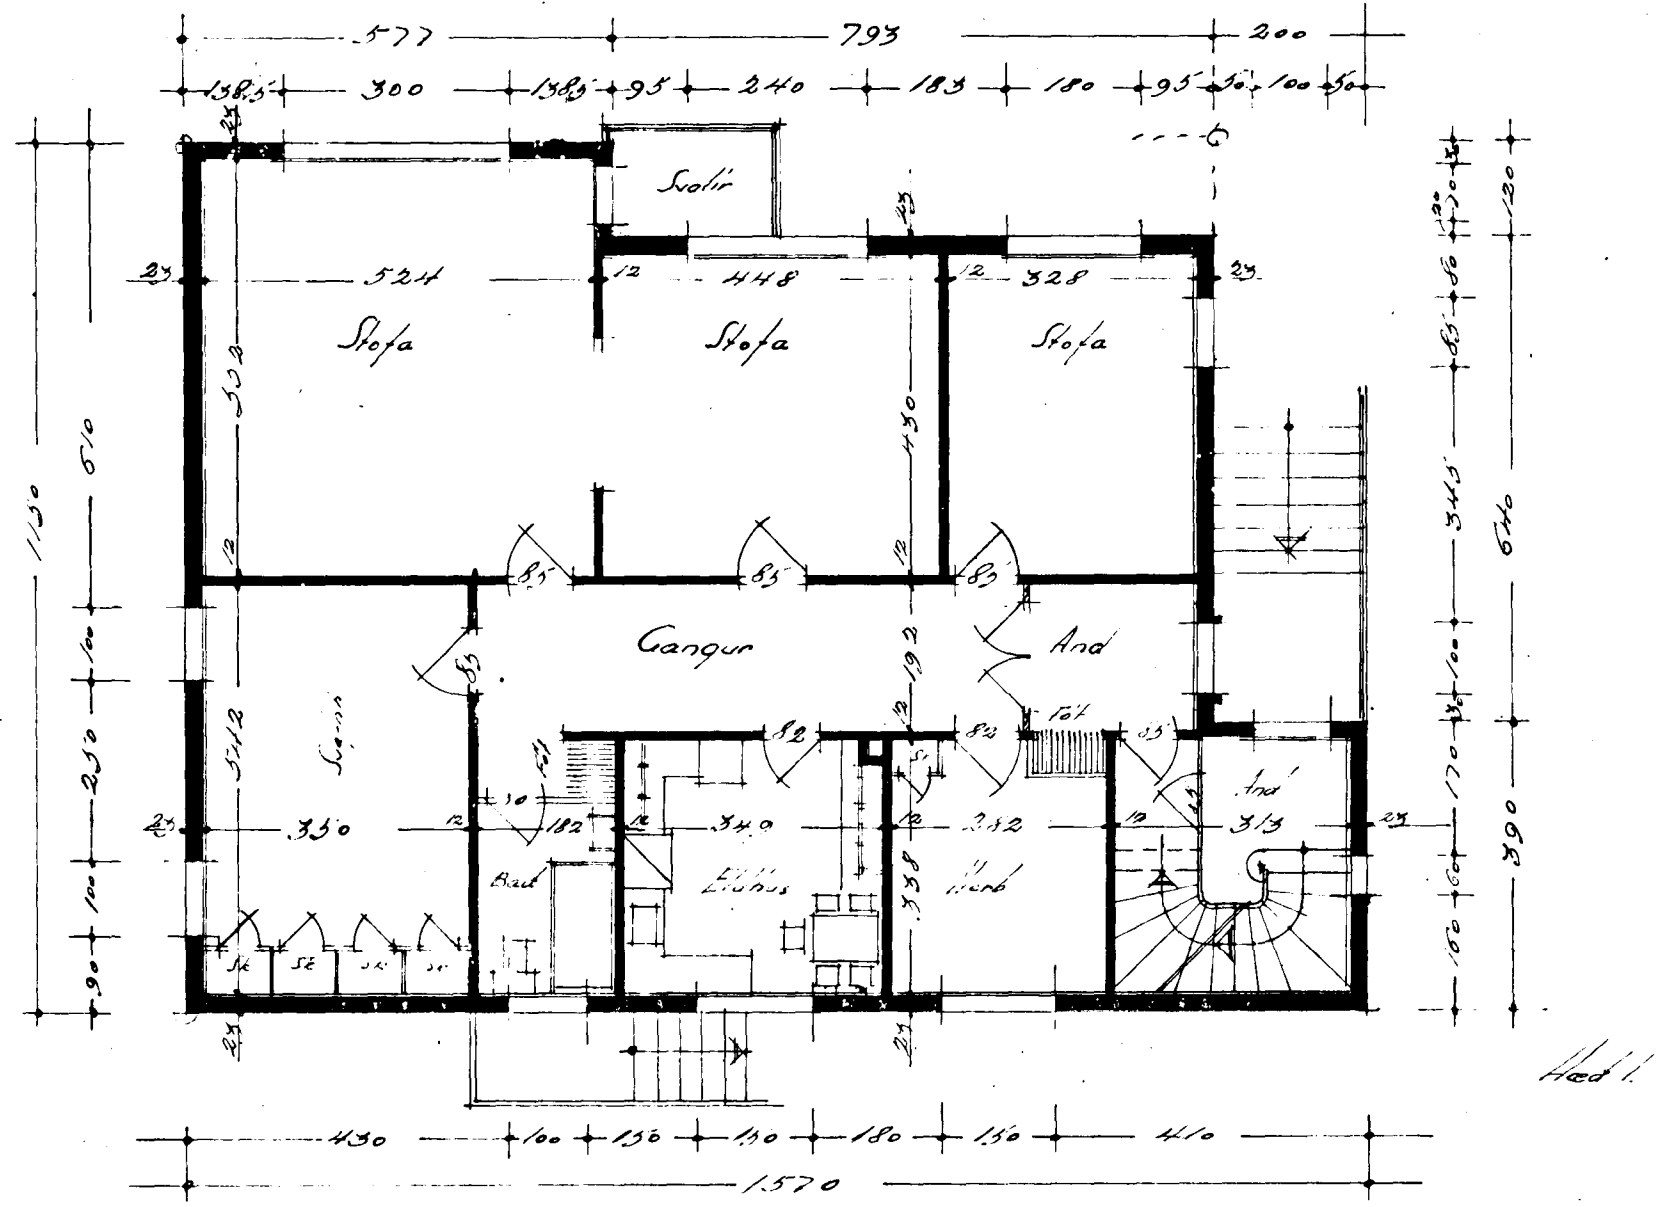

tifftopdf + www.rubissoftware.com - Demo Version

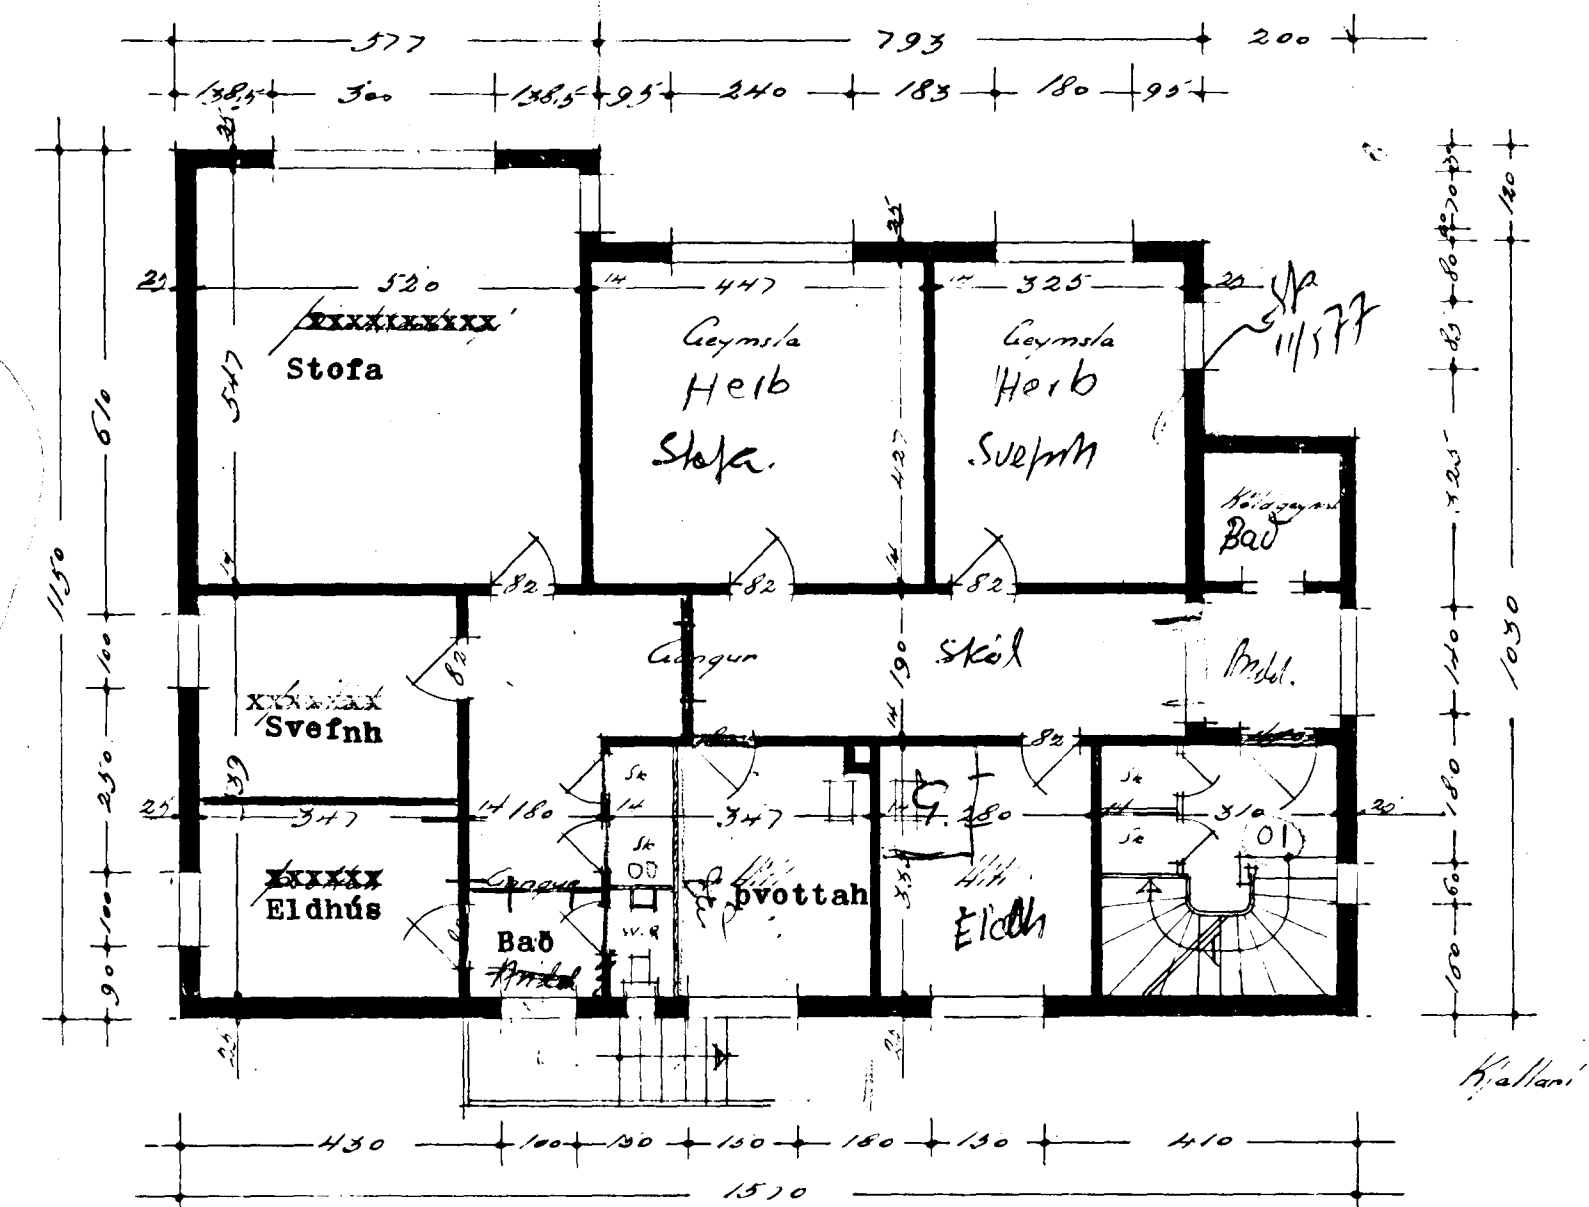

Skilubrotið er herb.
Sinnir á hvern hátt
því er vatast. dag
en þá þegar elstun
Vant samþ. i bygg-
ráðgjafum.
feb. 71
F. Þj.

Samþykkt á fundi
1955-56

155.3.2

7.18.1

Samþ. i byggingaráðs
10/3.71 enda veiddi sel fyrir
næðjan leju gegnumskráningu
fyrir íbúðina.

7
577
1370

Hafnarholti, mol. 10/3.71
i byggingaráðs og byggingaráðs