


VIÐ 'IBÚAR AÐ TJARNARBRAUT 5,
 ERUM SAMÞYKKIR BREYTINGUM
 AÐ TJARNARBRAUT 7, SAMKVÆMT
 ÞESSARI TEIKNINGU,
 Hönnun: Sigurkristna.

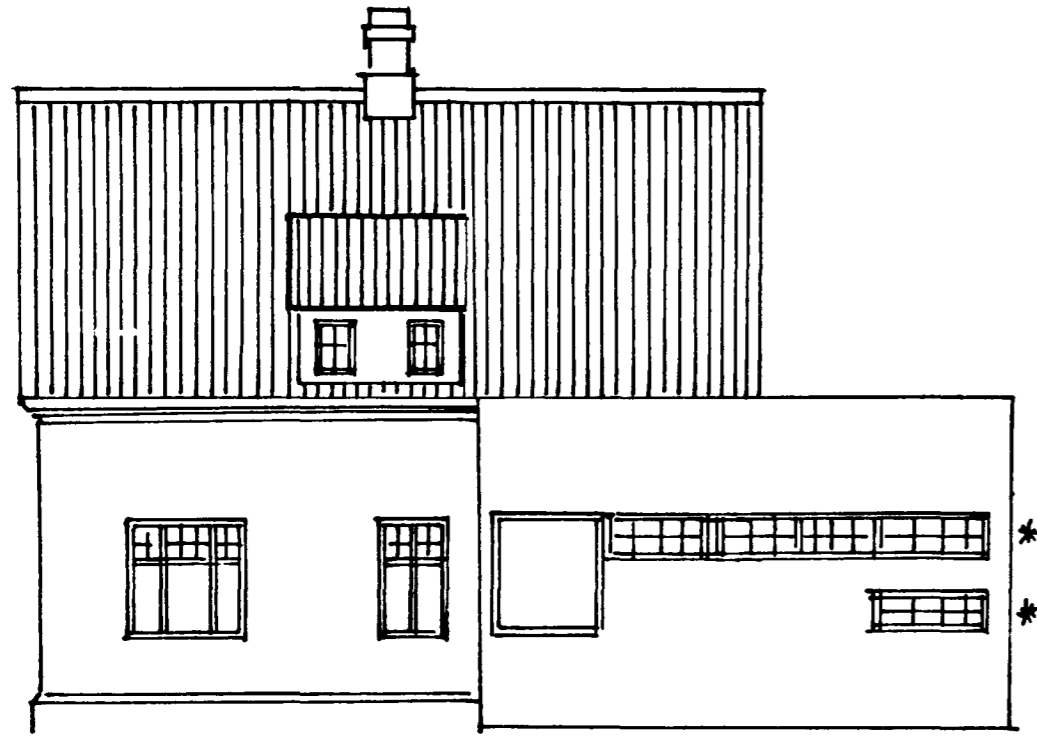


VIÐBYGGING KLÆDD MEÐ
 "MÚR" ÞLÖTUM Í SAMAN LIT OG HUGSIS

NORÐURHLÍÐ 1:100



AUSTURGAFL 1:100

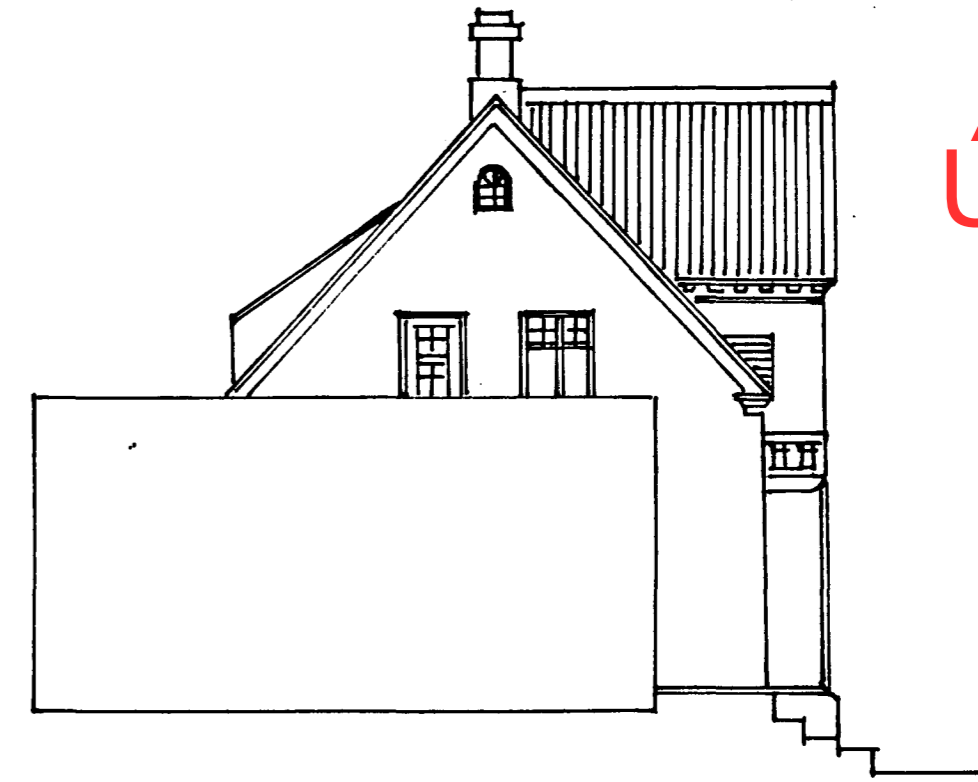


VESTURGAFL 1:100

Úr Gildi


tiffpdf - www.rubissoftware.com - Demo Version

695
 115 115 115 140 135
 25 25 25

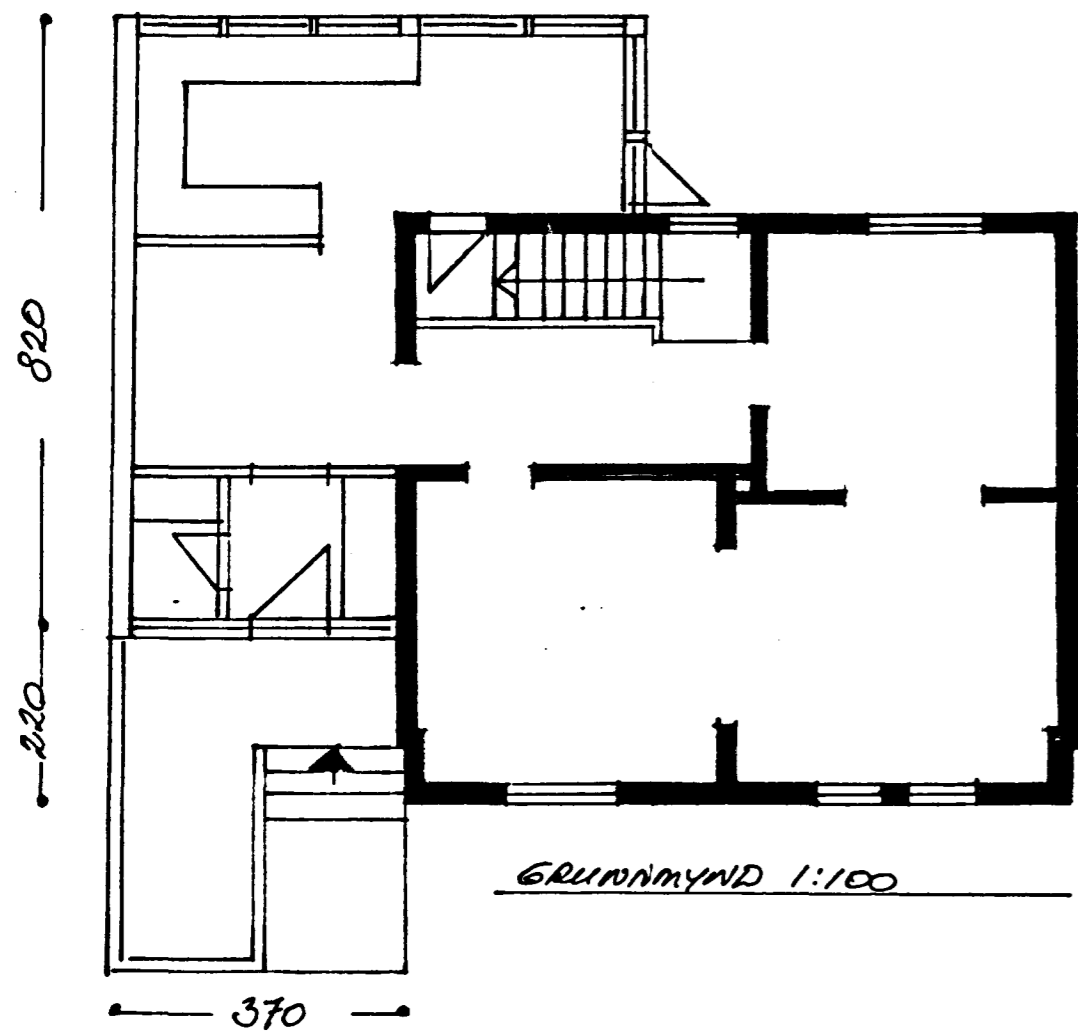

GRUNNMYND 1:100

VIÐBYGGING

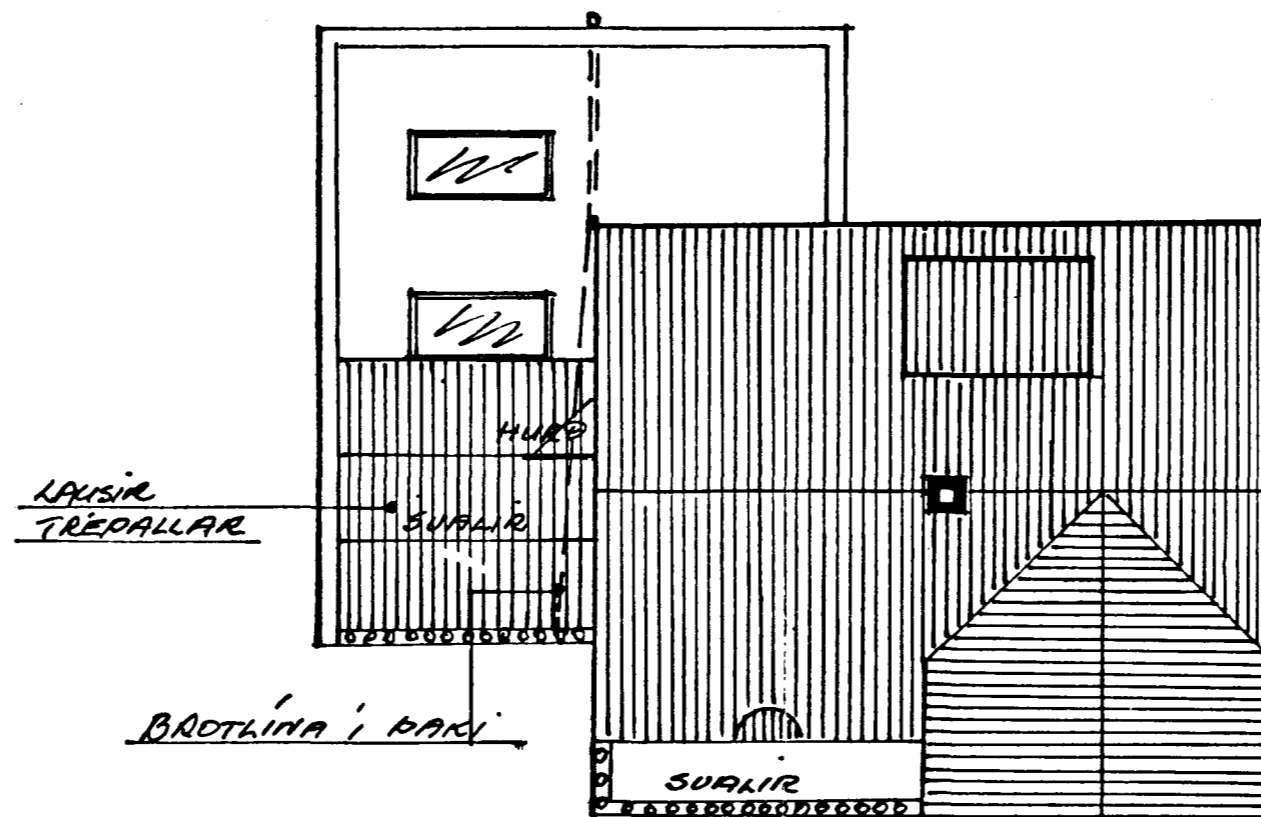

ÞAKMYND 1:100



SÚÐURHLÍÐ 1:100

* ATH: FALSKIR ÞÓSTAR UTANÁ

TJARNARGATA 7. HAARVAFIRÐI

Jún 1991; BREYTT ÚTLIT VIÐBYGGINGAR