

Samþykkt á fundi bygginga-
nefndar þ. 24. 7. 1991

BYGGINGAFULLTRÚNN
HAFNARFIRDI

17/97 samþ. að fella niður reykhús

Úr Gildi



SÚÐURHND 1:100


VIÐBYGGING ER ÚR TIMBRI.



BREYTT ÚTLIT.


SÚÐURHND 1:100

VIÐBYGGING KLÆDD MEÐ MÚRPLÖTUM
BREYTING Á GLUGGUM VIÐBYGGINGAR
SVALAHANDRÍÐ HÆKKAD
SVALIR GERÐAR OFAN Á VIÐBYGGINGU

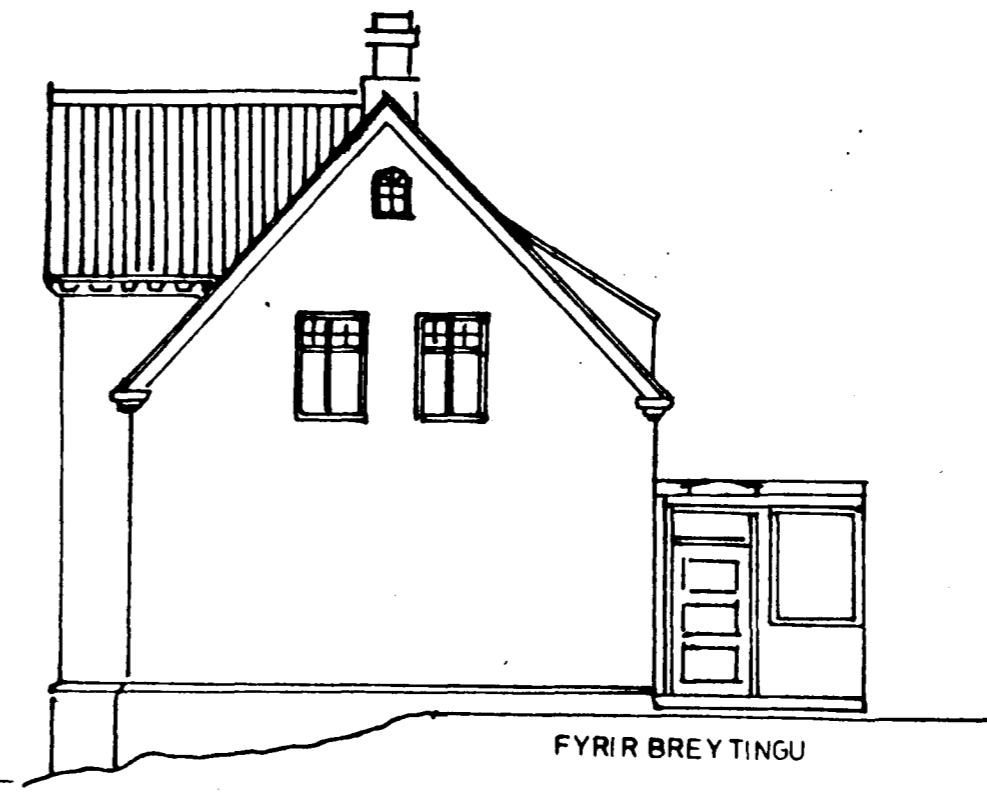

FYRIR BREYTINGU


AUSTURGAFL 1:100

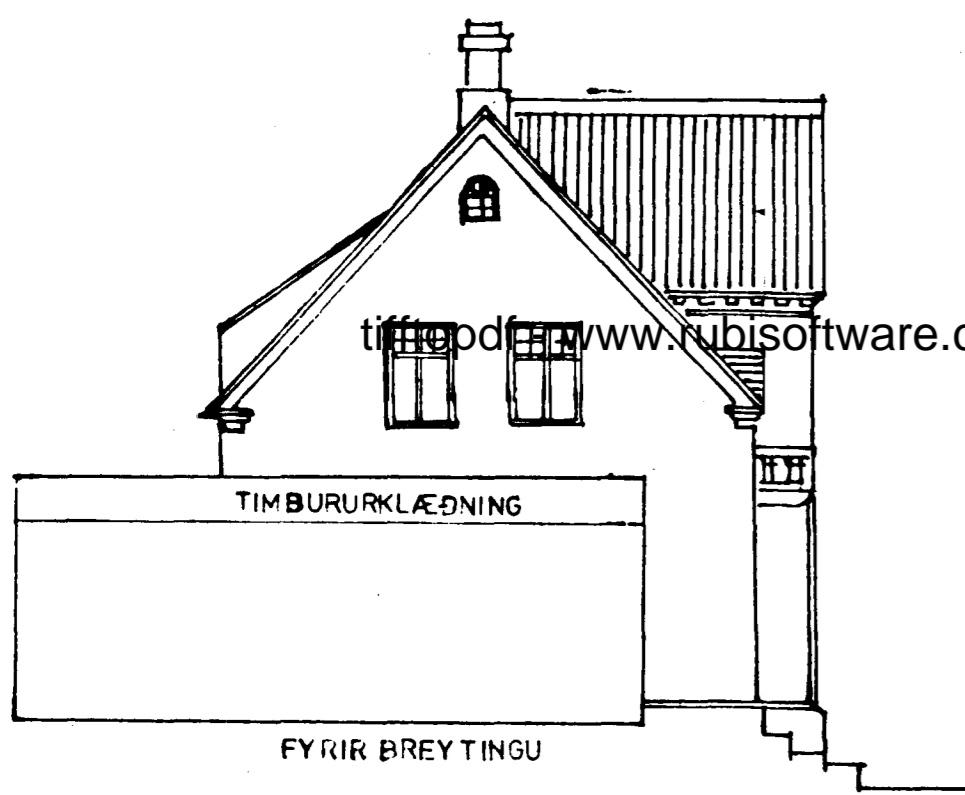



TIMBURURKLÆÐNING

FYRIR BREYTINGU

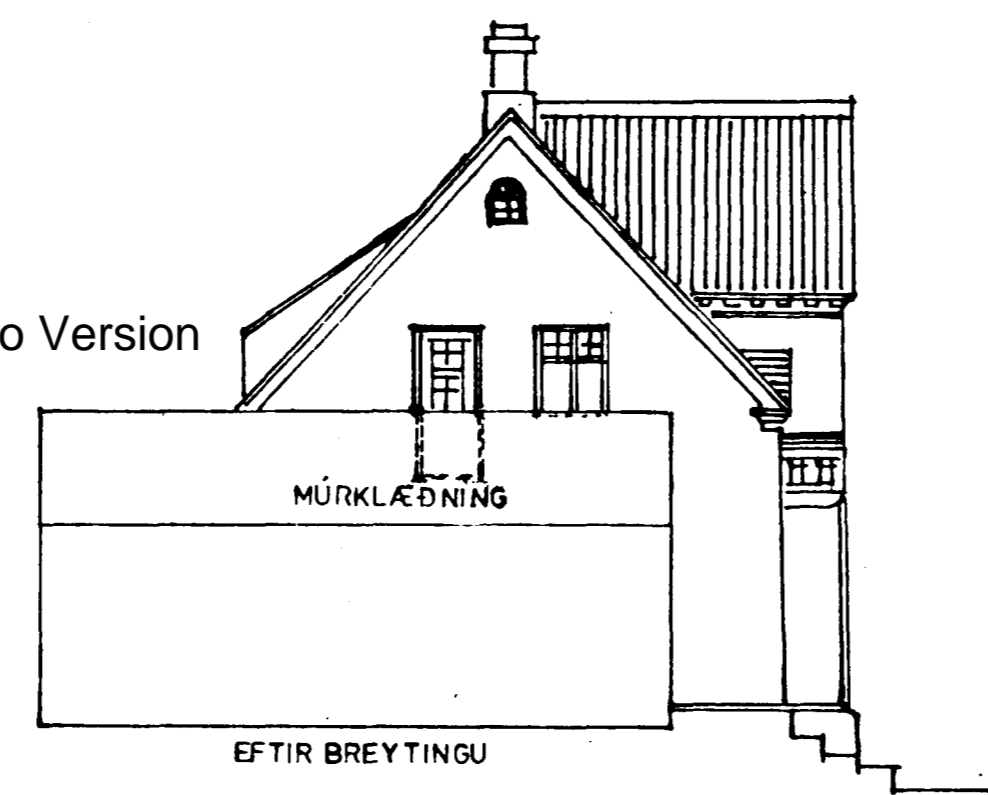

MÚRKLÆÐNING


EFTIR BREYTINGU

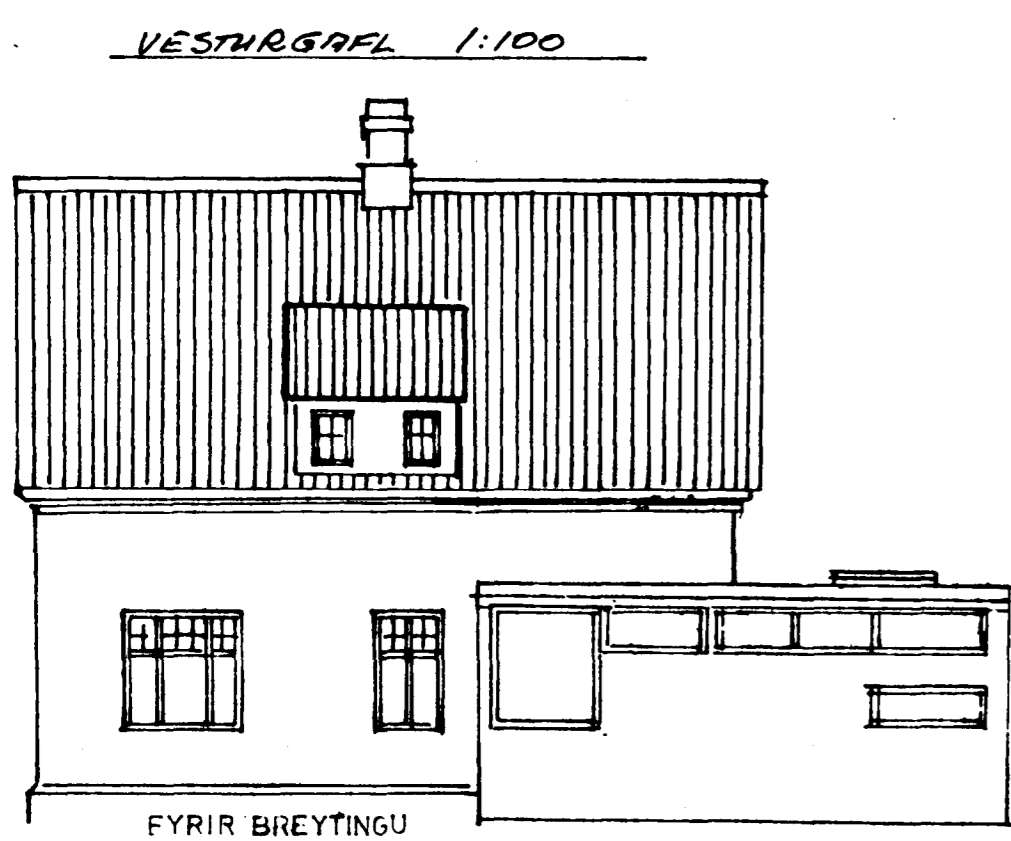

VESTURGAFL 1:100

FYRIR BREYTINGU

NORÐURHLIÐ 1:100

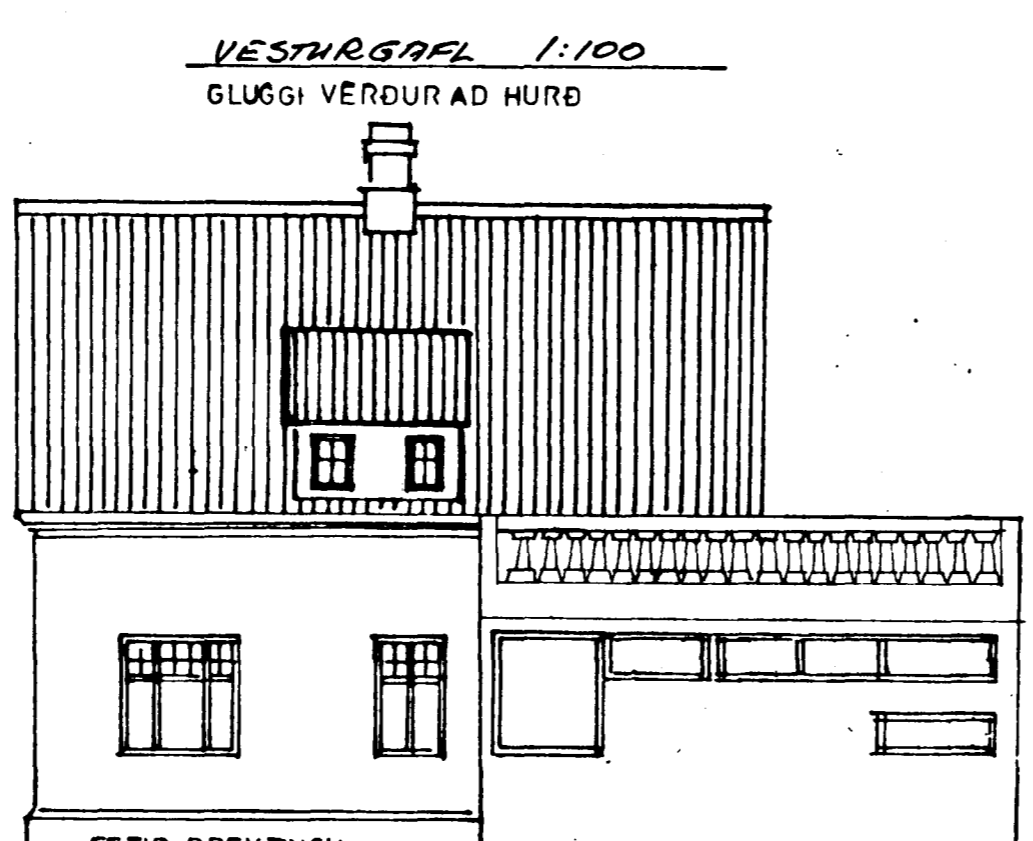

VESTURGAFL 1:100

GLUGGI VERÐUR AD HURÐ


EFTIR BREYTINGU

NORÐURHLIÐ 1:100




EFTIR BREYTINGU

AUSTURGAFL 1:100

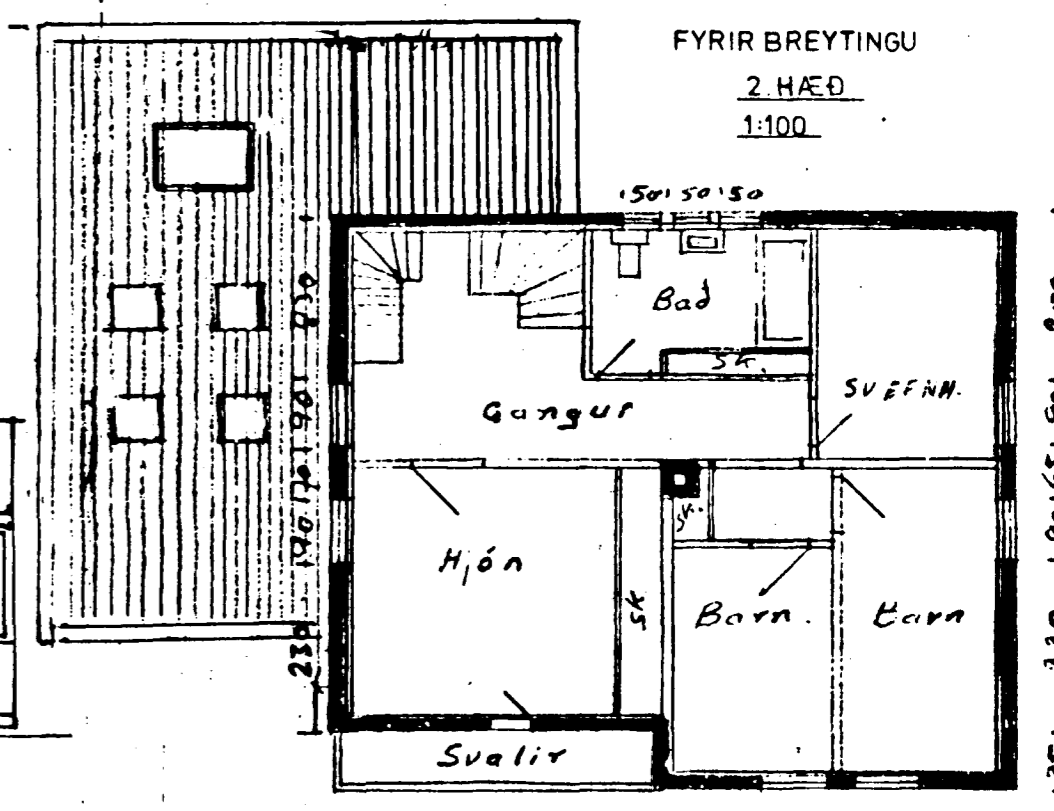


FYRIR BREYTINGU

2. HÆÐ
1:100

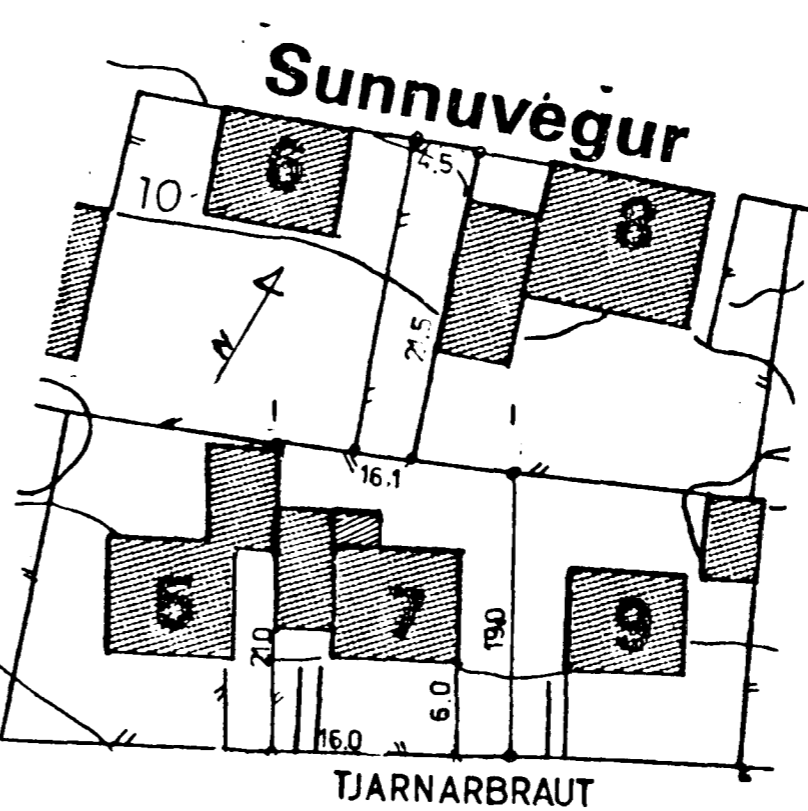

AFSTÖÐUMYND 1:500

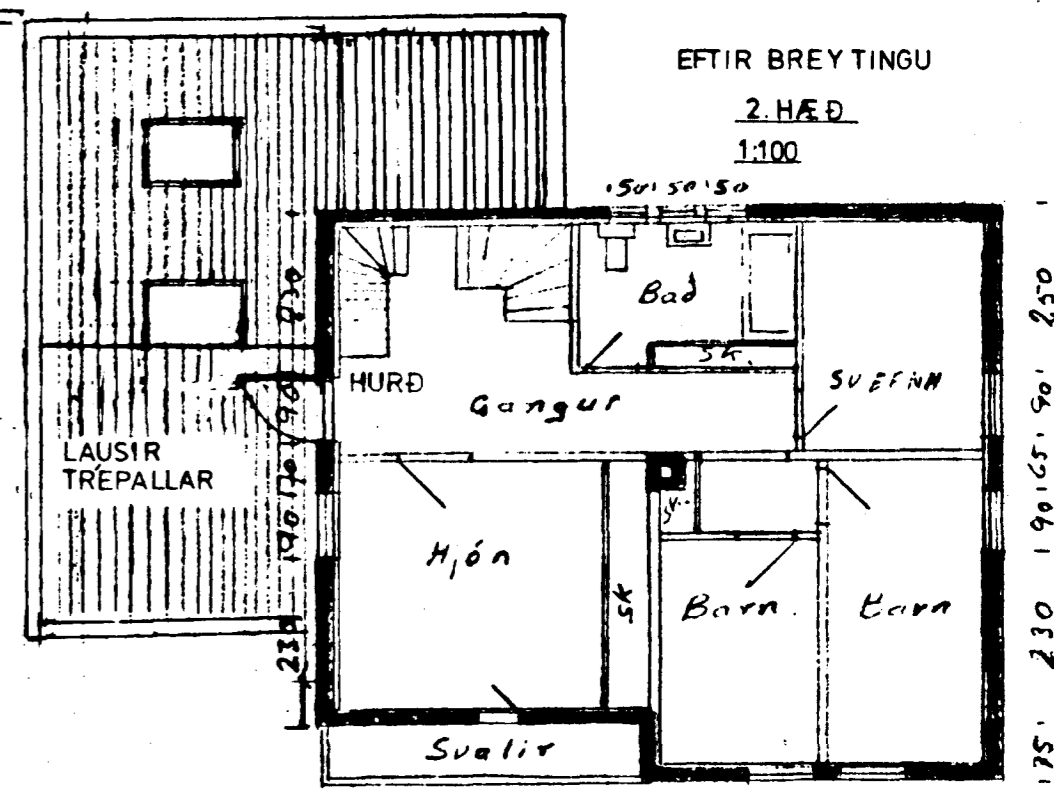

EFTIR BREYTINGU

2. HÆÐ
1:100

TEIKNING NR.	DAGS	NAFN	YFIRF
TJARNARBRAUT 7	Mælt: Hannað: 17. 9. 1991 Teiknað: 19. 7. 1991	Sigurður P. S.H.	S.H.
BREYTT ÚTLIT VIÐBYGGINGAR			Mællkv 1:100 1:500 Samb
júlí 1991 Sigurður Haraldsson			