



Samþykkt þann
17 SEPT. 1997
Byggingatulltrúinn í Hafnarfirði
Erlendur Hjálmarsson

Úr Gildi

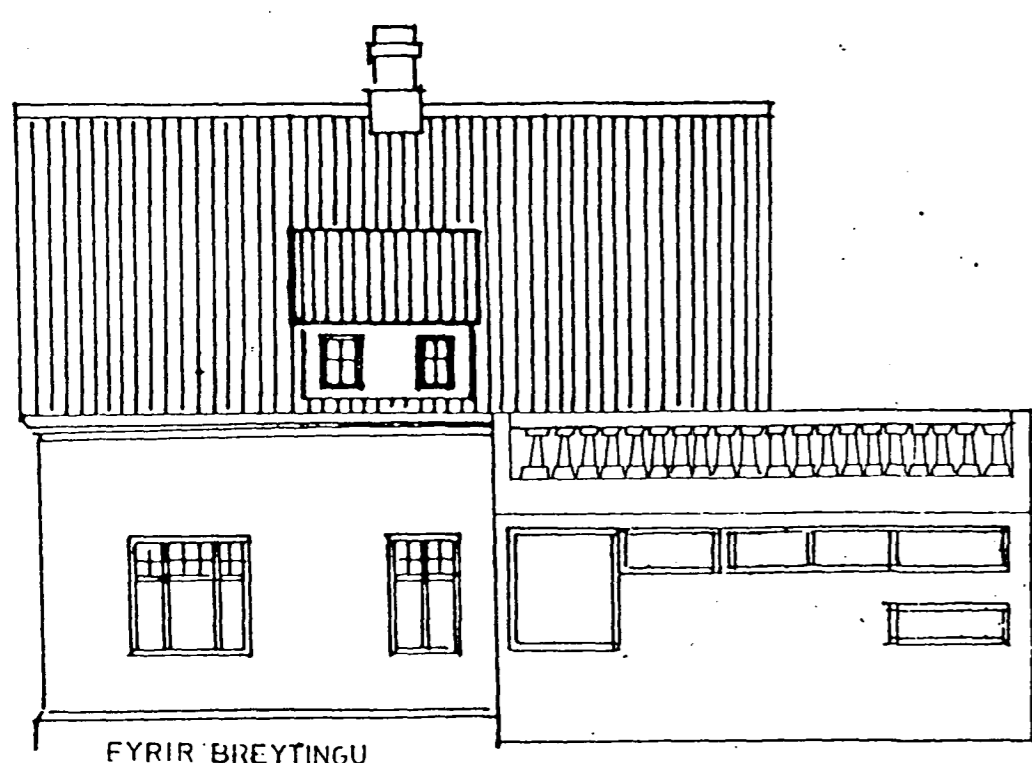


FYRIR BREYTINGU

NORÐURHLIÐ 1:100

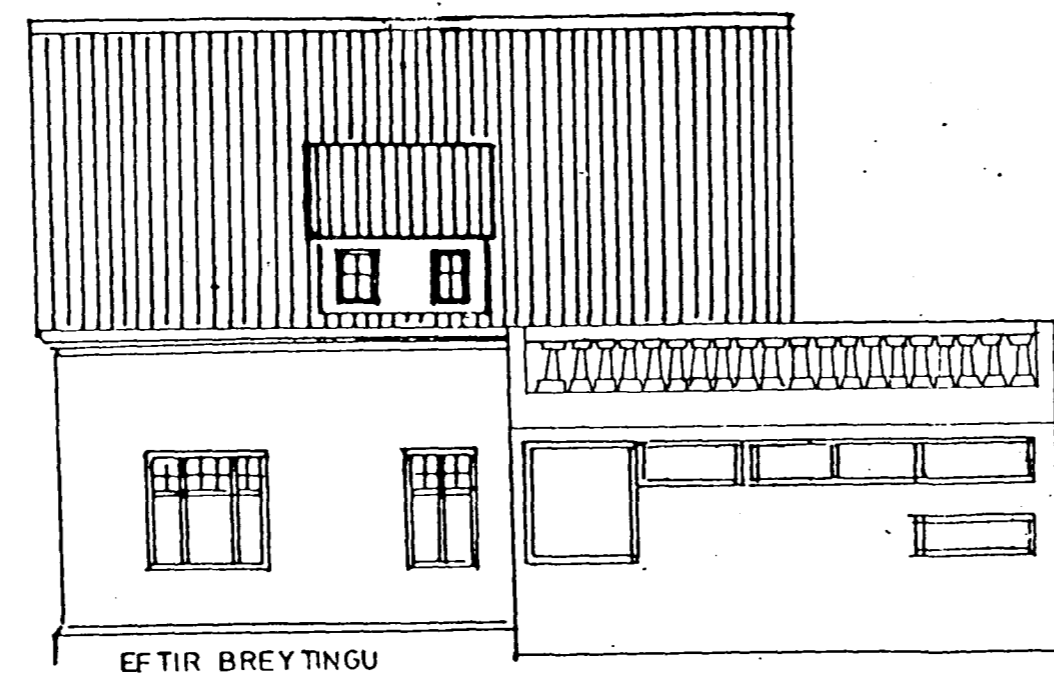


EFTIR BREYTINGU

NORÐURHLIÐ 1:100

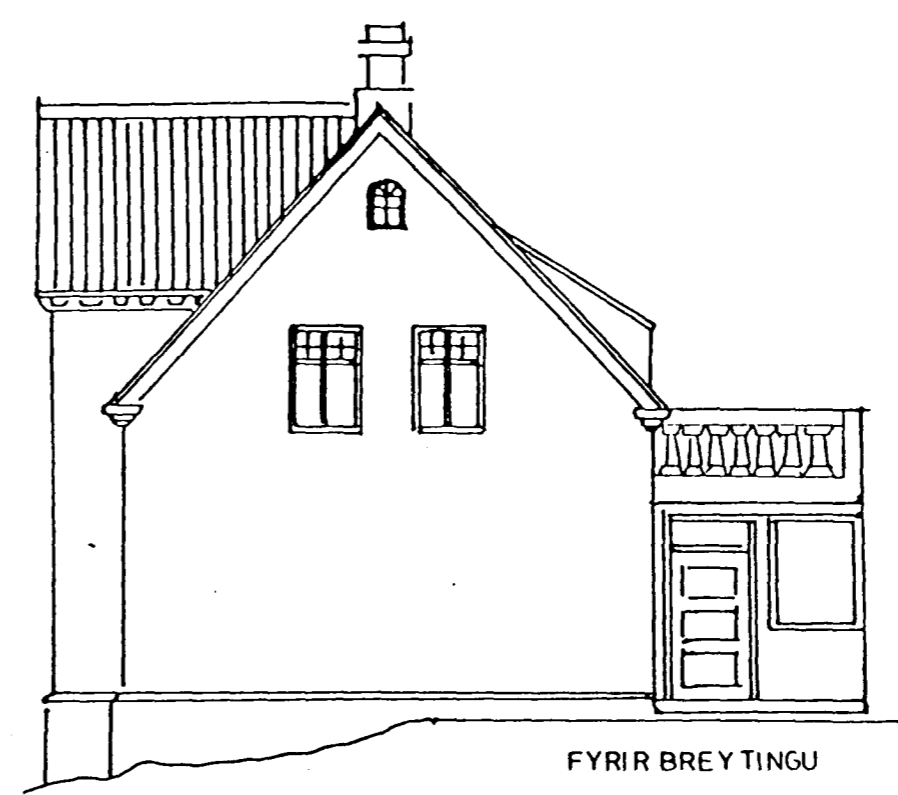

FYRIR BREYTINGU


AUSTURGAFL 1:100

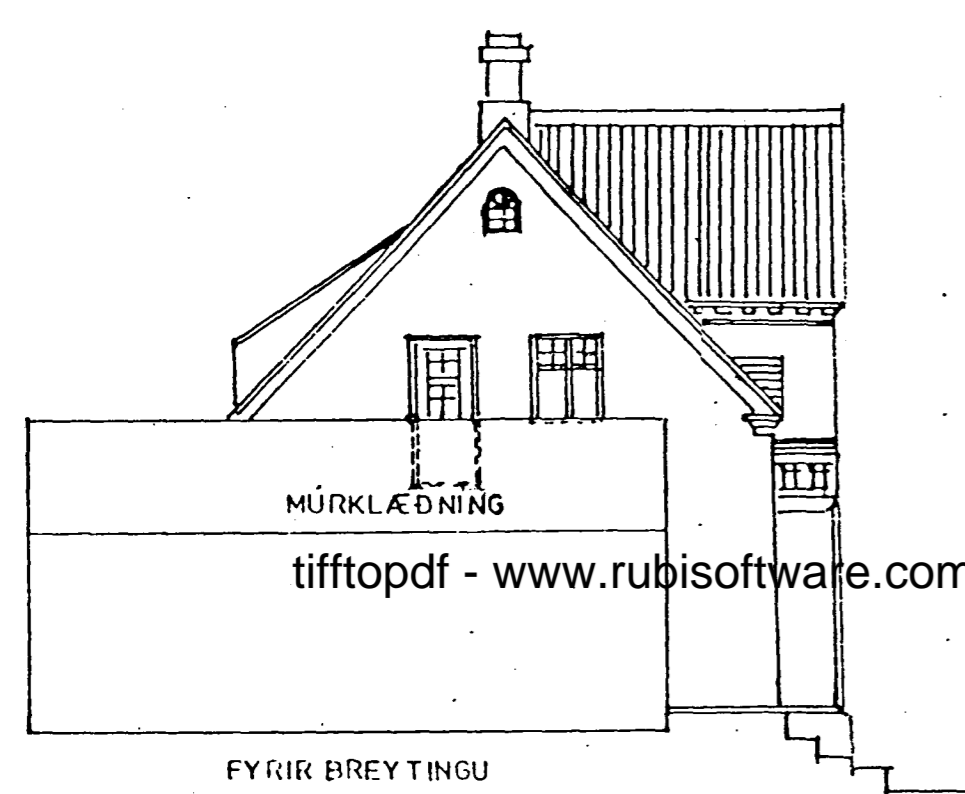

MÜRKLÆÐNING

FYRIR BREYTINGU


VESTURGAFL 1:100

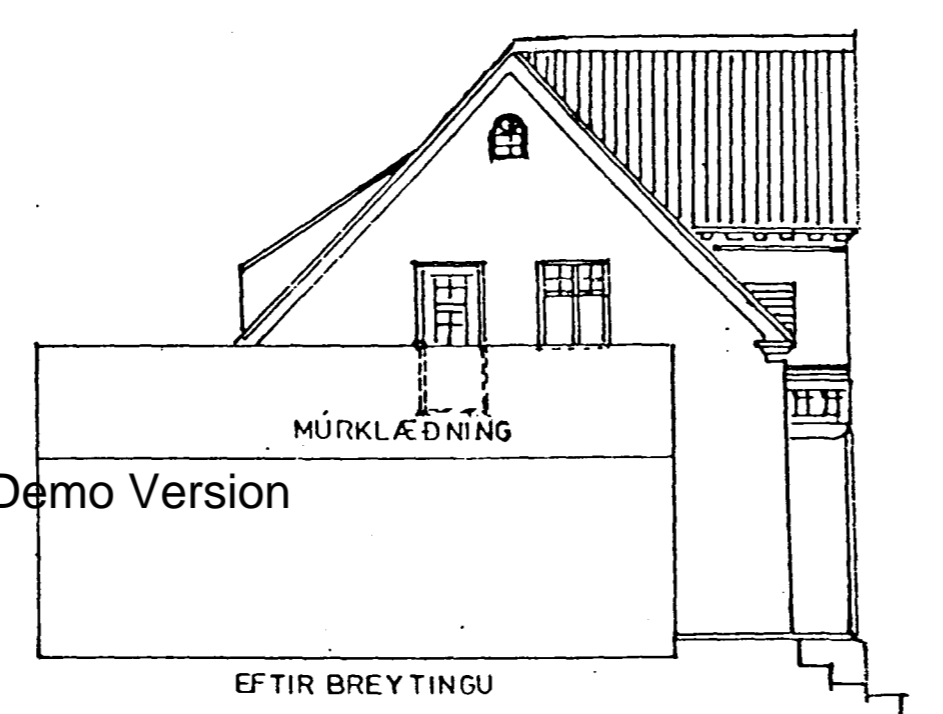

MÜRKLÆÐNING

EFTIR BREYTINGU

VESTURGAFL 1:100

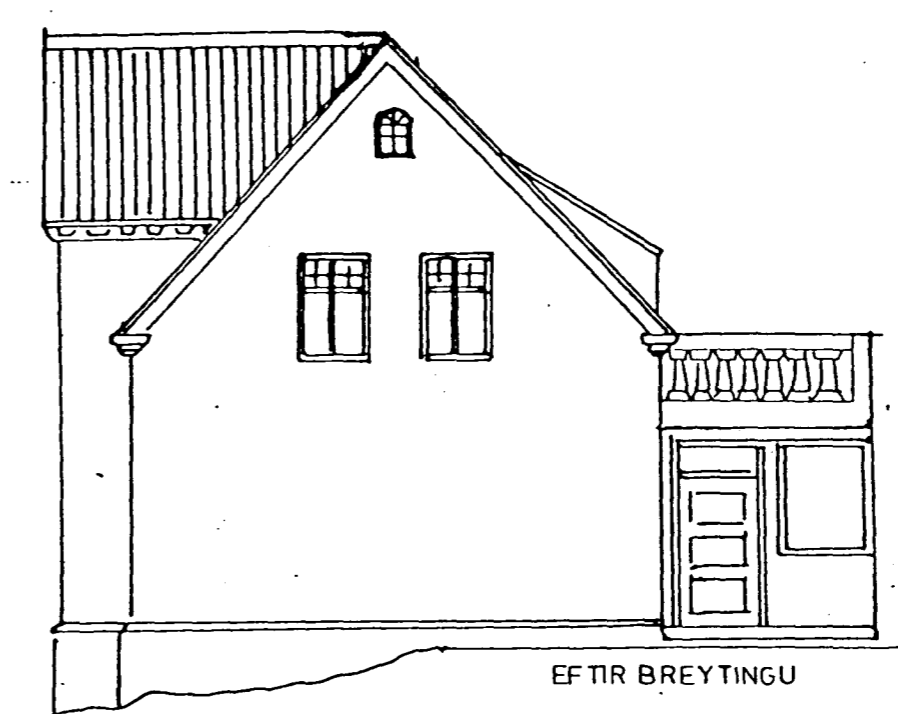

EFTIR BREYTINGU

AUSTURGAFL 1:100




FYRIR BREYTINGU

SUÐURHLIÐ 1:100



BREYTT ÚTLIT.

SUÐURHLIÐ 1:100

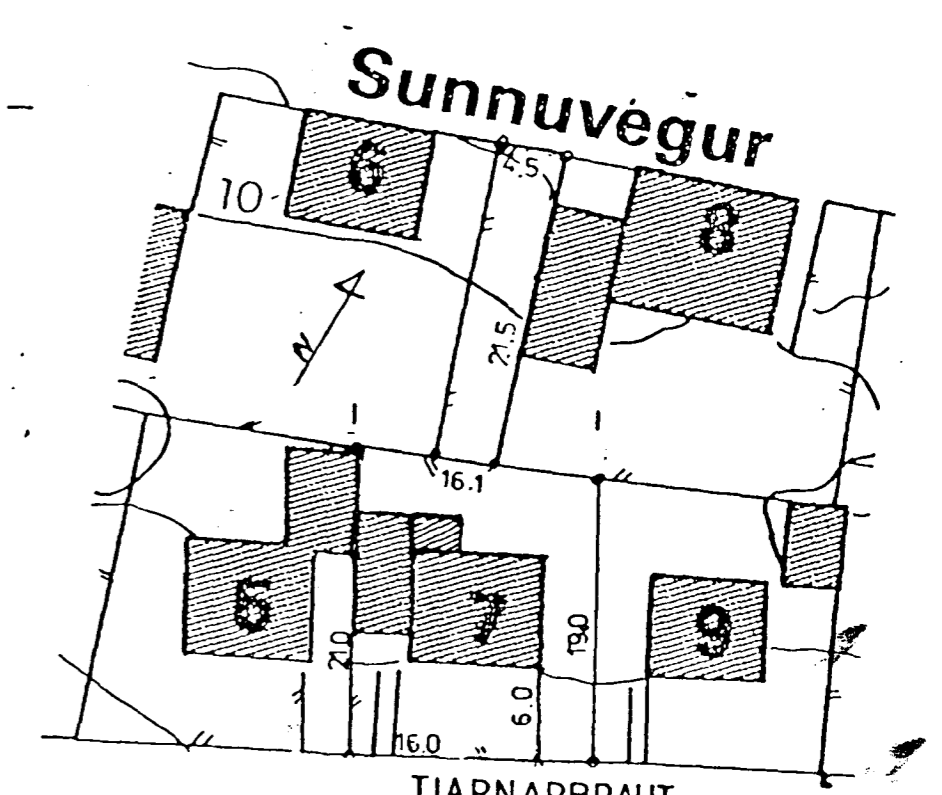

AFSTÖÐUMYND 1:500

TEIKNING NR.	DAGS	NAFN	YFIRF
Tjarnarbraut 7	Mælt: Hannað: 1991 Teiknað: 1997	Erlendur Hjálmarsson	SH
Breytt útlit, skorsteinin fjarlægður			Mælikv 1:100 1:500 Samb SH