


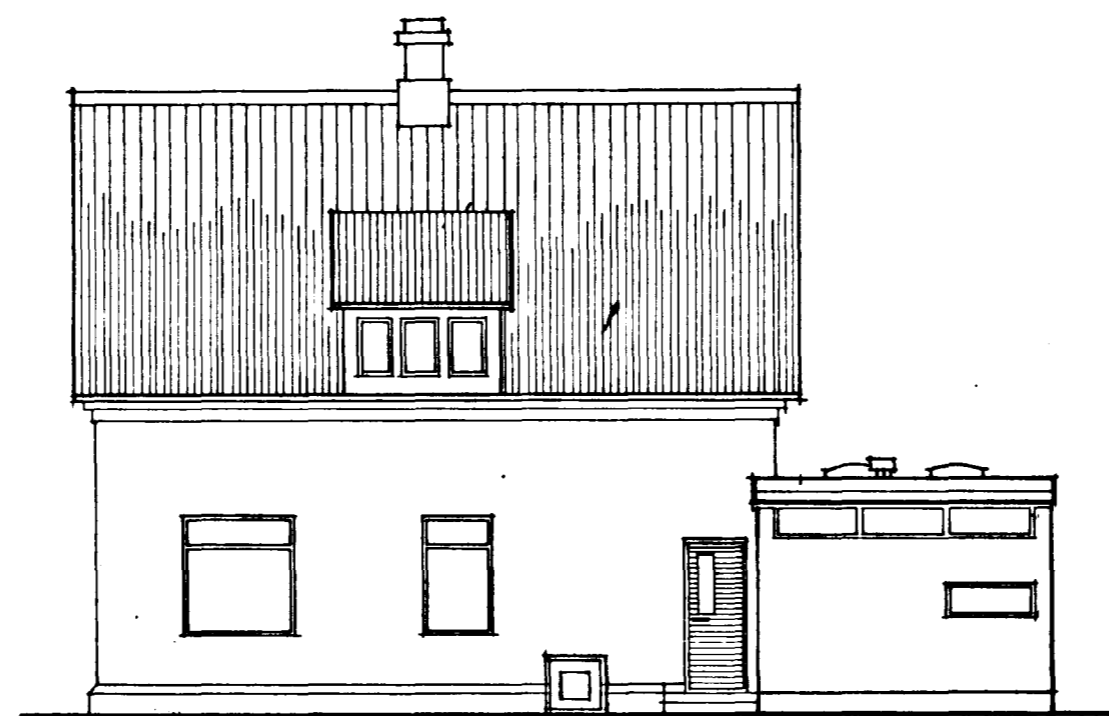

SUÐURHLIÐ  
ÚTLIT FYRIR OG EFTIR BREYTINGU




NORÐURHLIÐ  
ÚTLIT FYRIR BREYTINGU



NORÐURHLIÐ  
ÚTLIT EFTIR BREYTINGU

Úr Gildi


tifftopdf - www.rubissoftware.com - Demo Version

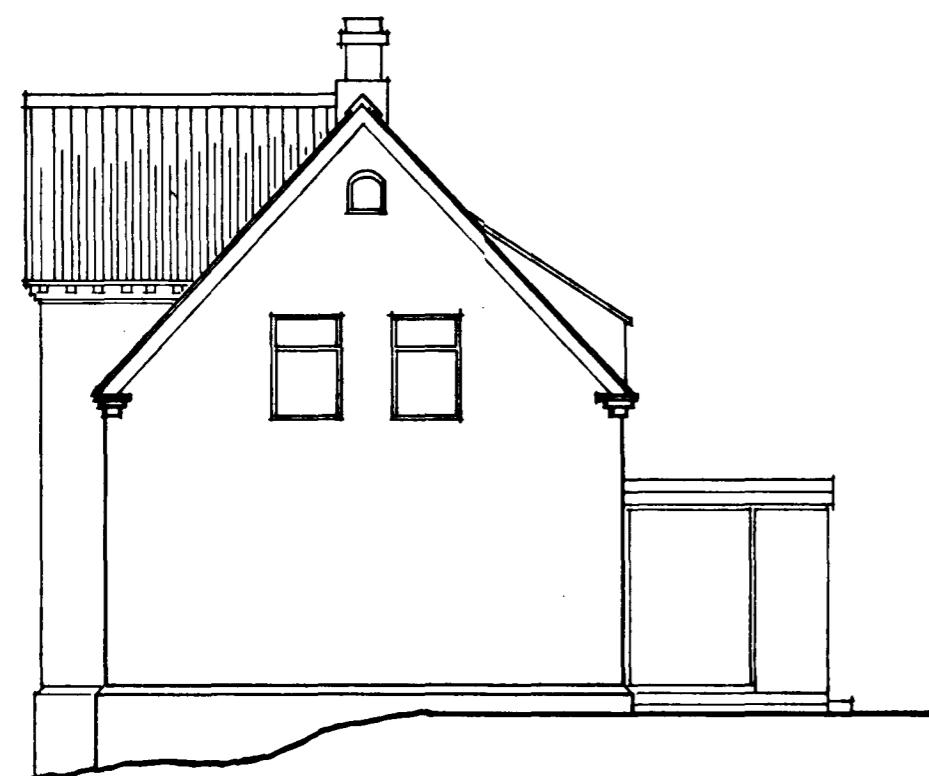

AUSTURGAFL  
ÚTLIT FYRIR BREYTINGU



AUSTURGAFL  
ÚTLIT EFTIR BREYTINGU

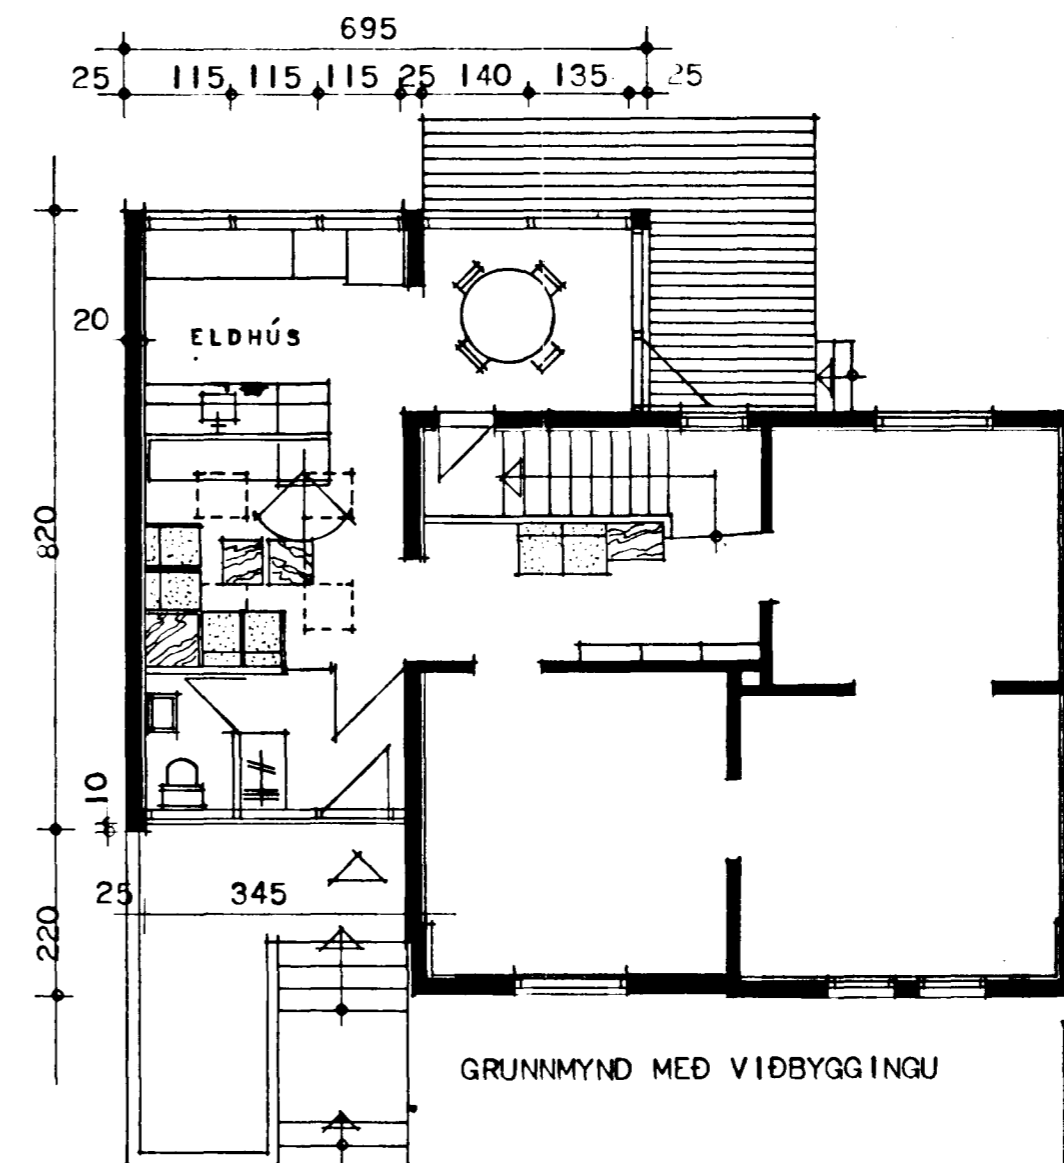

Samþykkt á fundi bygginga-  
nefndar þ. 19/4 1978  
BYGGINGAFULLTRÚINN  
Í HAFNARFIRDI  
*[Signature]*

81m<sup>2</sup>, 23.0m<sup>3</sup>

**HÚSNÆÐISMÁLASTOFNUN RÍKISINS**  
LAUGAVEGI 77 REYKJAVÍK  
SÍMI 28500

VERKNR. \_\_\_\_\_ BLADNR. **1.101**

TJARNARGATA 7. HAFNARFIRDI

VIÐBYGGING  
ÚTLITSMYNDIR, GRUNNMYND..

HANNAÐ	STADFERT
REIKNAD	YFIRFARIÐ
TEIKNAD	BREYTT
KVARÐI	1:100