



Afstöðumynd - 1:500

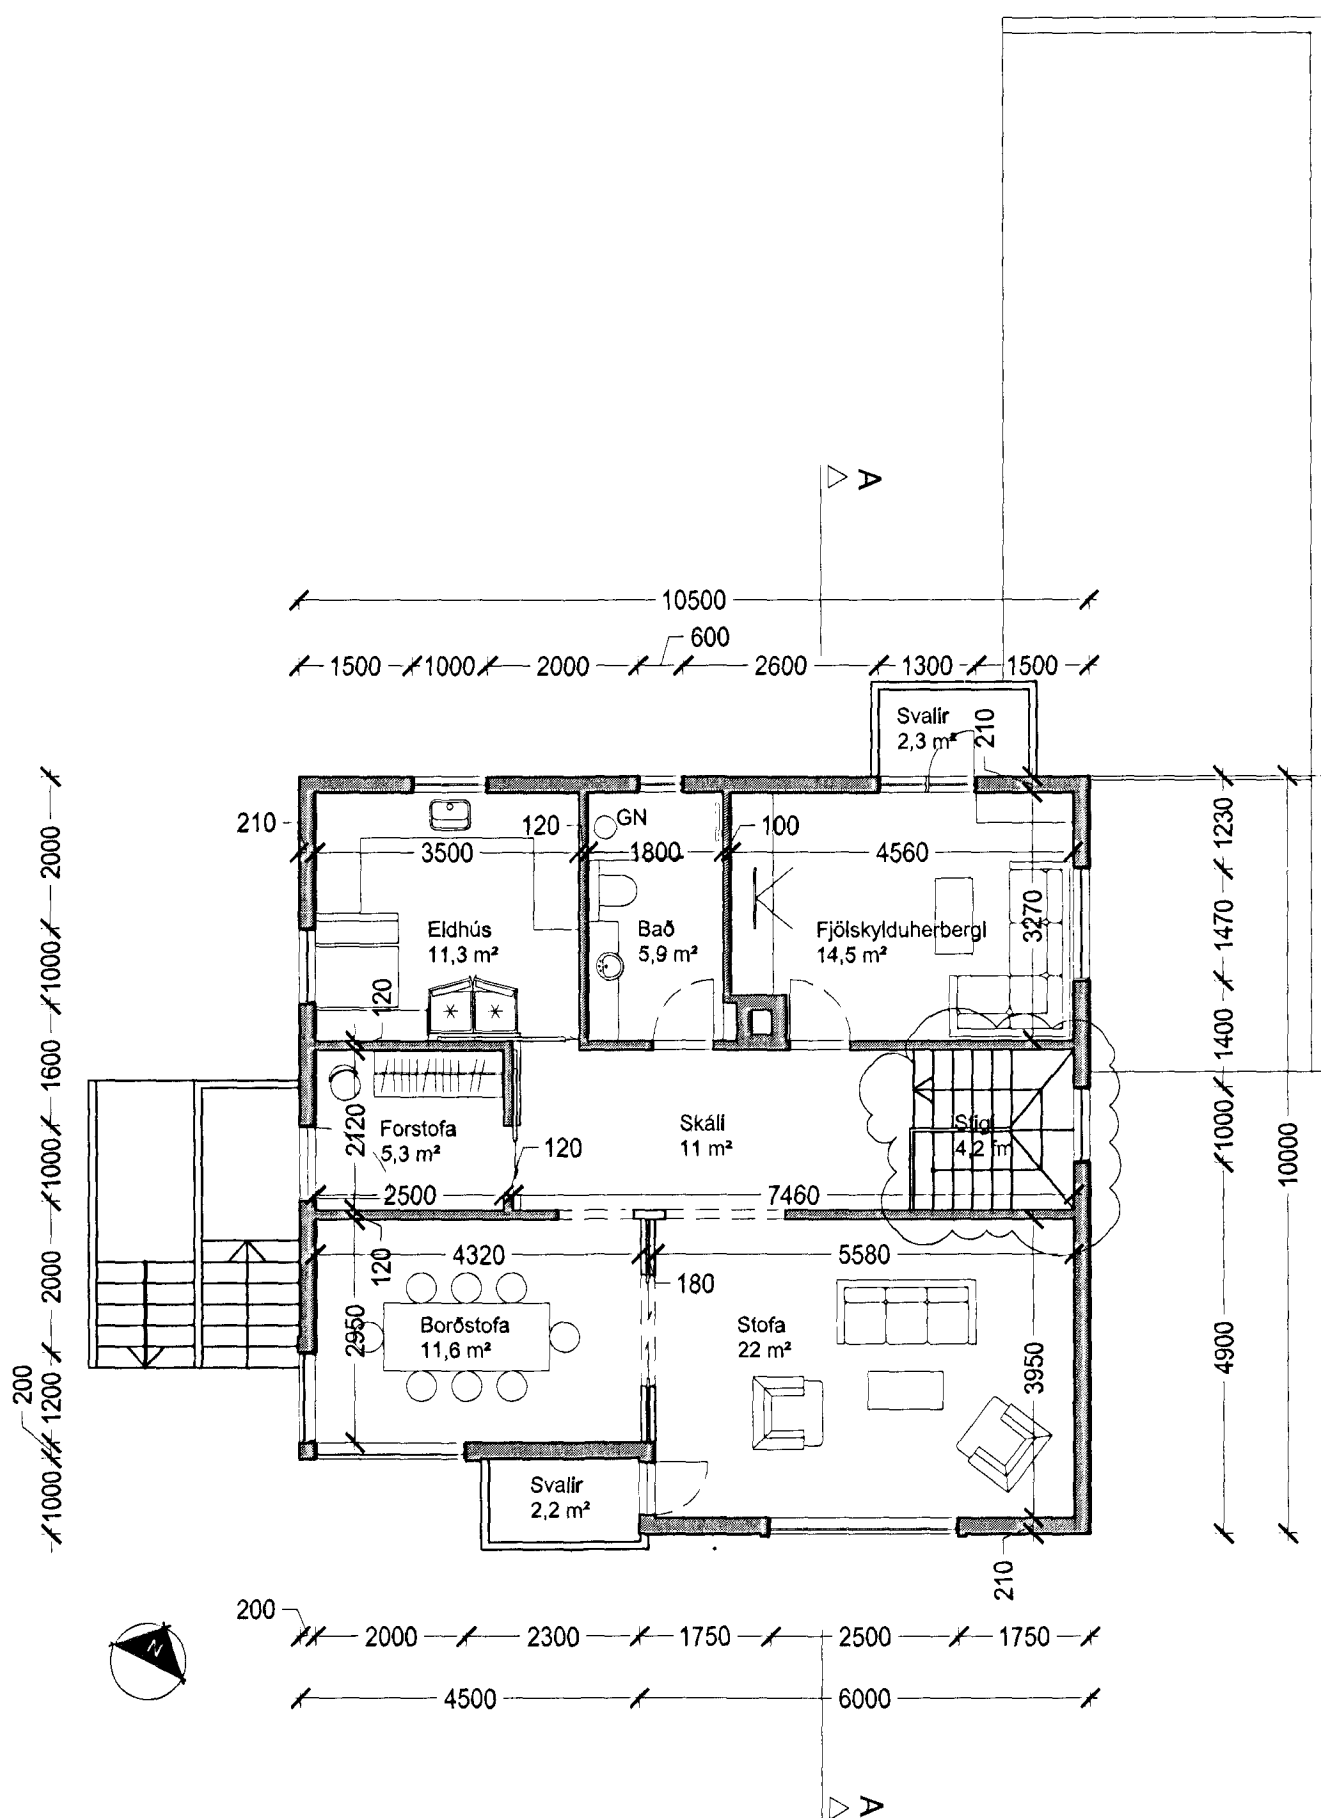

Grunnmynd 1. hæð - 1:100

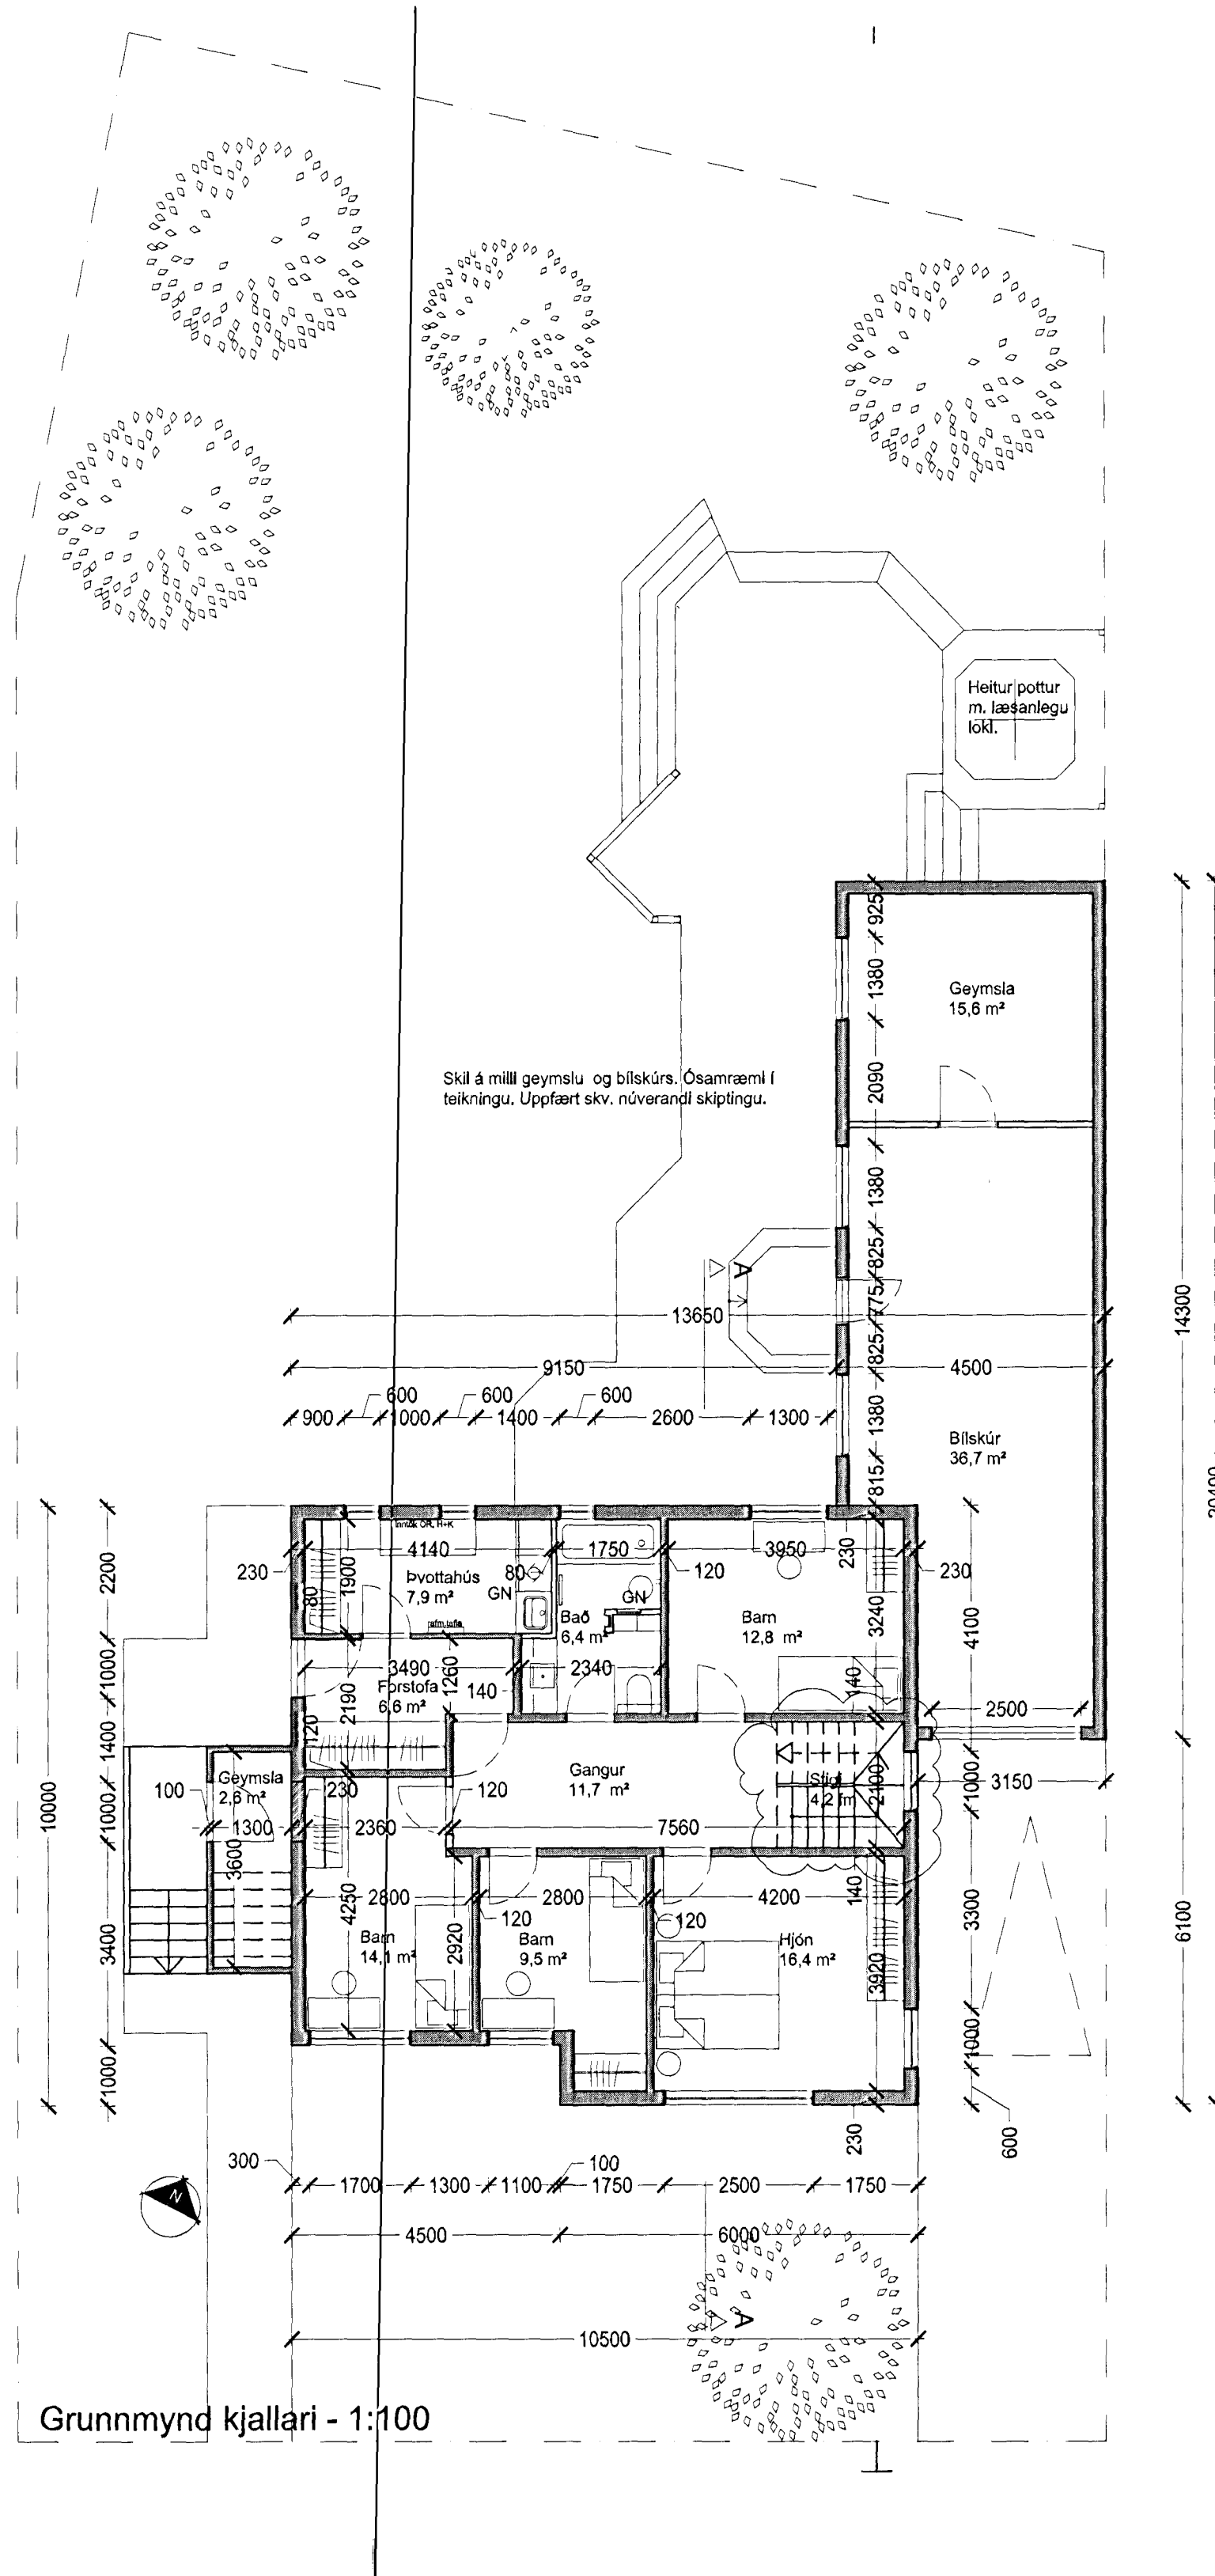

Grunnmynd kjallari - 1:100

**Byggingarlýsing**

Tjarnarbraut 25, einbýlishús - staðgreinir 1400-1-87900250

Sótt er um leyfi fyrir nýjum stiga, breytingu á innra skipulagi og útlitsbreytingu á austur- og vesturhlíð hússins.

Breytingin felst í því að gerður verður nýr stigi (léttur timburstigi) sem tengir betur saman íbúðaryrmi á jarðhæð og aðal hæð. Núverandi stigi verður fjarlægður og steypit í gólfplötu í staðinn. Þá þarf að fjarlægja vegg sem eru fyrir baðherbergi á jarðhæð og barnaherbergi á 1. hæð.

Aðrar breytingar á 1. hæð eru að baðherbergi stækkar sem nemur innbyggðum skáp og hurðargat flyst til. Eins er gert ráð fyrir að setja rennihurðar fyrir bæði forstofu og eldhús og gera breiðari opnun milli skála og stofu (1,6 m).

Á jarðhæð flyst baðherbergi þar sem nú er hitarymi og þvottahús þar sem nú er búr og geymsla. Þvottahúsið stækkar á kostnað baðherbergisins og ný hurðarop gerð inn á baðherbergi og í þvottahús.

Lokað verður fyrir annan innganginn í kjallarann (undir tröppum) og þar komið fyrir geymslu með aðkomu að utan. Herbergið sem er næst geymslunni stækkar sem nemur forstofunni.

Skorsteinn fjarlægður á jarðhæð.

Þær útlitsbreytingar sem verða eru að tveir gluggar á austurhlíð verða tengdir saman þannig að úr verður samfelldur gluggi þar sem nýr stigi kemur. Að auki verður hurðargat breikkað við inngang á jarðhæð á vesturhlíð.

**Að öðru leyti helst útlit hússins óbreytt.**

Flytja verður inntök af OR úr núverandi hitarymi inn í nýtt þvottahús.

Meðfylgjandi er minnisblað frá verkfræðingi um breytingarnar.

Teikningarnar eru byggðar á samþykktum teikningum dags. 15. júní 1949 og samþykktri teikningu af blískúr dags. 10. október 1957.

Afstöðumynd uppfærð í samræmi við mæliblað 21.851,2 dags. 06.2003.

**Tjarnarbraut 25**

Heimilisfang: Tjarnarbraut 25  
Sveitarfélag: Hafnarfirður  
Verkhútt: Reyndartekningar  
Skýlingatexti: Afstöðumynd, grunnmyndir

hannað / teiknað: H#J  
yliferað / samþykkt: APJ  
mælikvæði: 1:100, 1:500  
staðgreinir: 1400-1-87900250  
kandúmer: 122734

Aktafar:  
 Adalsteinn Snorsson  
 Anna Pál Jónsson  
 Sigur Tólfsson  
 Björn Guðbrandsson  
 Egill Guðmundsson  
 Þorvaldur L. Björgvinsson  
 arkitekt íal  
 arkitekt íal  
 arkitekt íal  
 arkitekt íal  
 arkitekt íal  
 byggingarfræðingur íal

Aðalhönnuður: *Sigurður Steinar Jónsson*  
 Arkitektar: Arkitektar 2, 105 Reykjavík, Sími 511 2060, Fax 511 2066, www.arkis.is, netfang arkis@arkis.is, Sími 531107-0650

**ARKÍS** arkitektar (99)-201  
 dagsetning: 21.08.2012  
 verknr.: (01)-2012  
 teikning breyting