




Ásýnd suður (að götu)



Ásýnd vestur

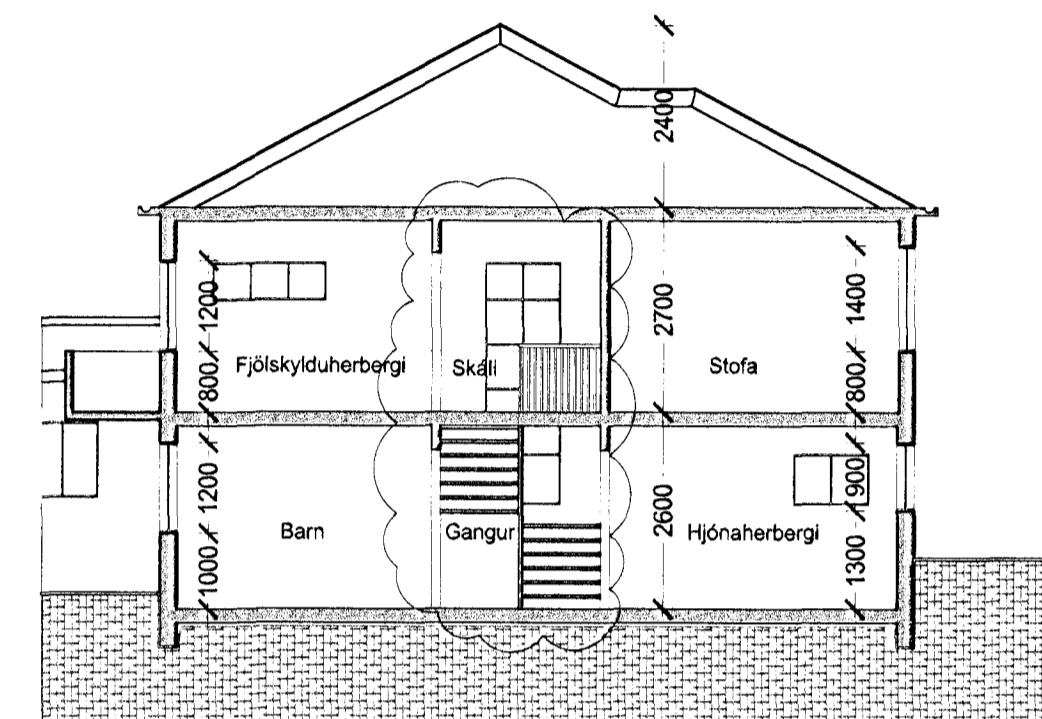


Snið A-A

Gluggar og hurð á bílskúr.
Ósamræmi í teikningu. Uppfært skv. útliti.

Hurðargat breikkað um 20 cm. Punktalína sýnir
núverandi breidd á hurð.



Ásýnd norður

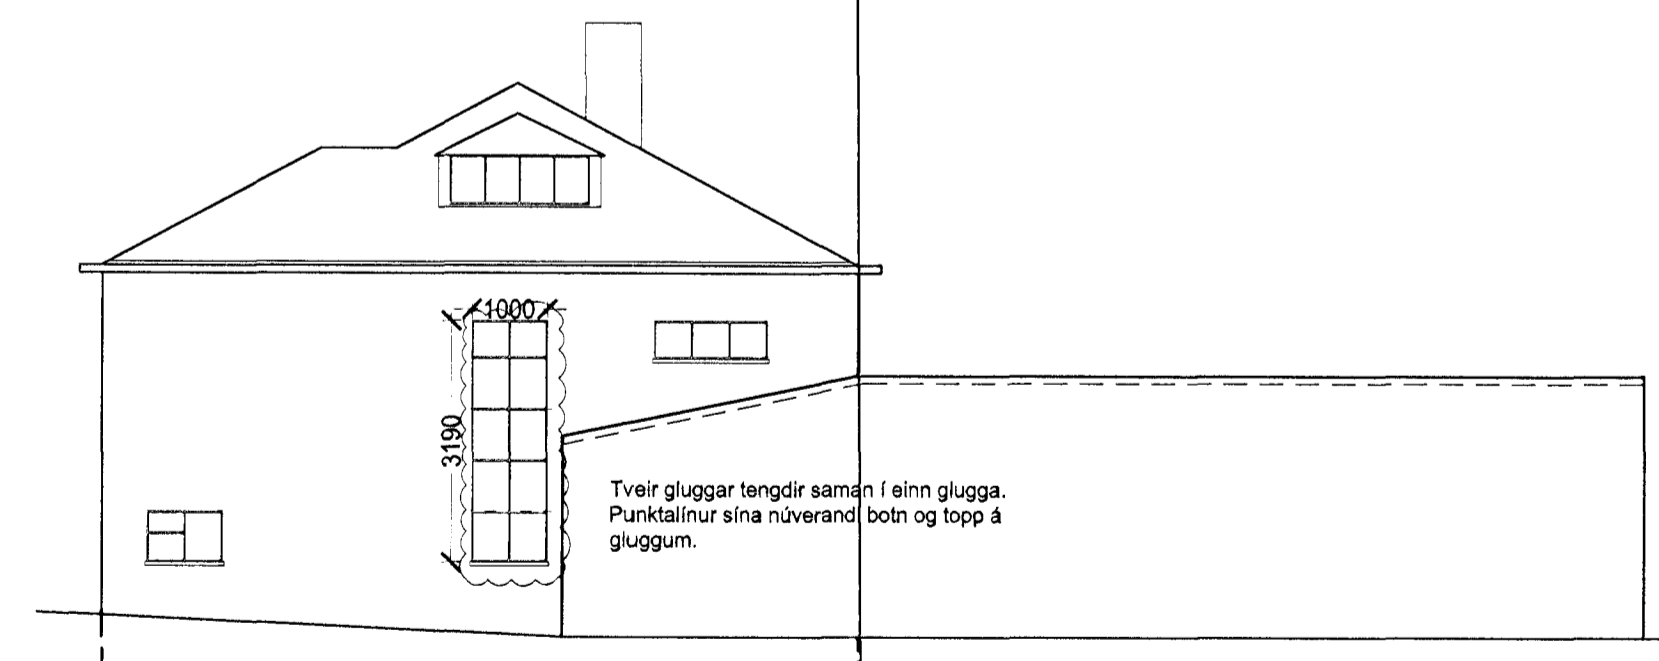

Ásýnd austur

Tveir gluggar tengdir saman í einn glugga.
Punktalínur sýna núverandi botn og topp á
gluggum.

Teikningarnar eru byggðar á samþykktum teikningum dags. 15. júní 1949
og samþykktari teikningu af bílskúr dags. 10. október 1957.

Tjarnarbraut 25

Heimilisfang: Tjarnarbraut 25
Sveitarfélag: Hafnarfirður
Verkhúlf: Reyndartekningar
Skýringartexti: Útlit og snið

hönnuð / teiknað: HÉI
yfirlit / samþykkt: ARJ
málsvæði: 1:100
staðgreinir: 1400-1-87900250
landnúmer: 122734

Arkís:
 ○ Adalsteinn Snorsson arkitekt fal kl. 151161-2769
 ○ Arnar Þór Jónsson arkitekt fal kl. 010174-4819
 ○ Bergir Þorsteinsson arkitekt fal kl. 020469-4589
 ○ Björn Guðbrandsson arkitekt fal kl. 170174-3059
 ○ Egill Guðmundsson arkitekt fal kl. 270152-6869
 ○ Þorvaldur L. Blöggvissni byggingarfræðingur bfl kl. 260572-3529

Adalhönnuður: *Sigurður Steinar Jónsson*
 Arkís arkitektar Höfðatúni 2 105 Reykjavík kl. 531107-0550
 sími 511 2060 fax 511 2066 www.ark.is netfang arkis@ark.is

dagsetning: Dagsetning
verknr.: (01)-2012
ARKÍS (99)-202
arkitektar telkning breyting