



GRUNNMYND

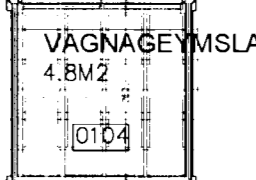


VAGNAGEYMSLA
4.8M²

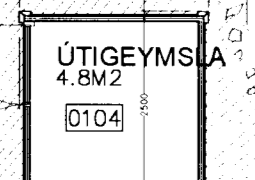


ÚTIGEYMSLA
4.8M²


Sigurbjartur Halldórsson

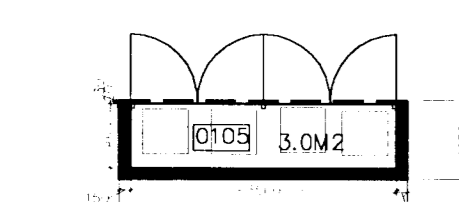


GRUNNMYND SORPGEYMSLU

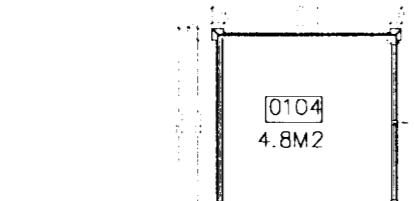


GRUNNMYND ÚTIGEYMSLNA

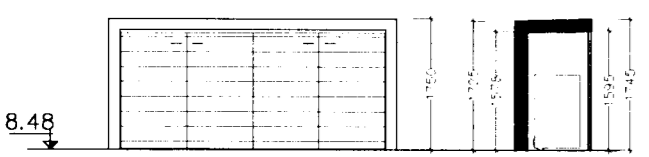


ÚTLIT SORPGEYMSLU

 


ÚTLIT ÚTIGEYMSLNA

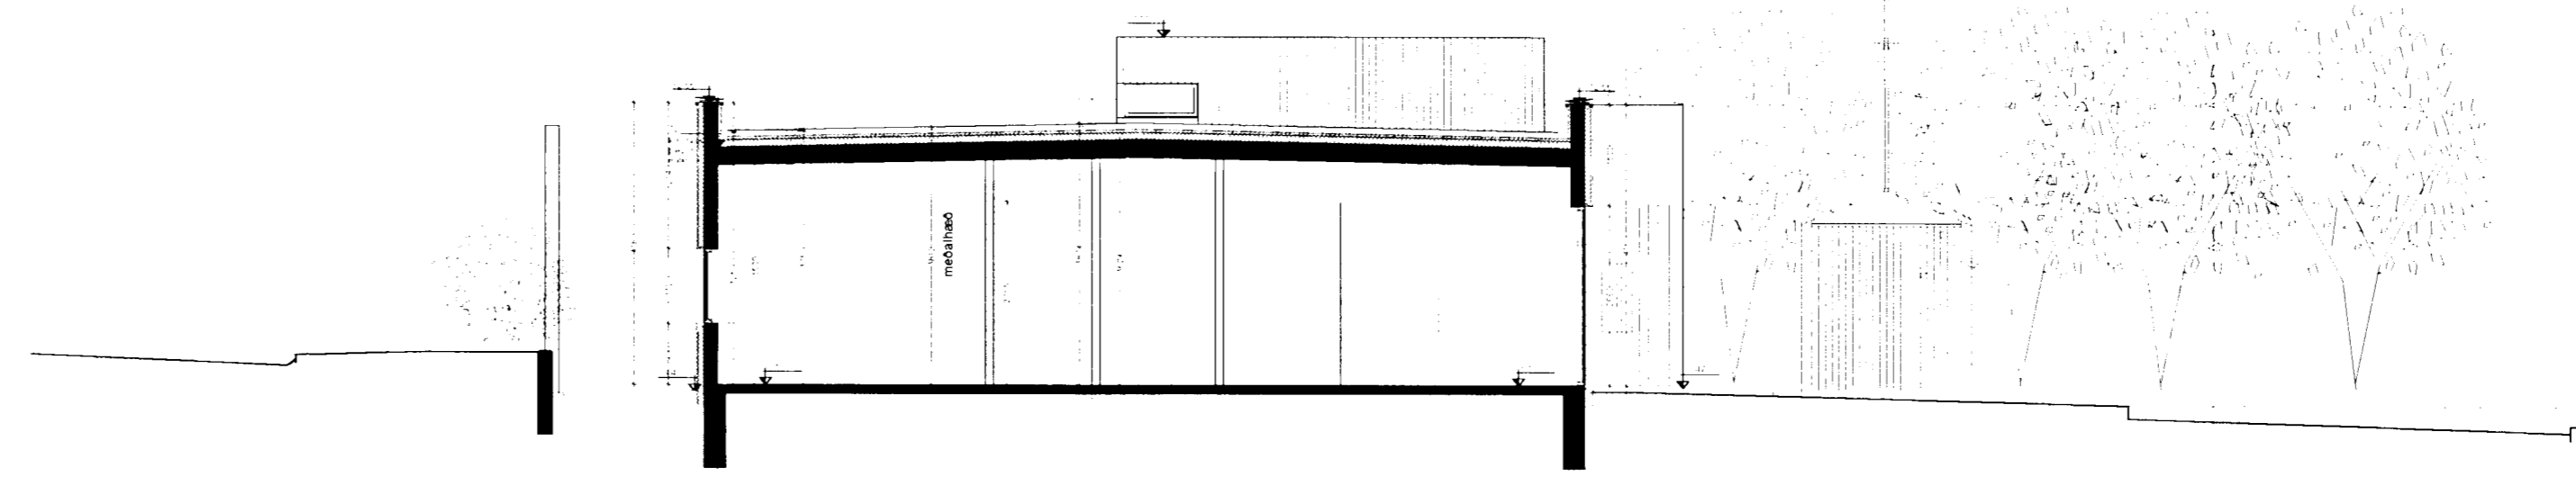


ÞVERSNIÐ B.B

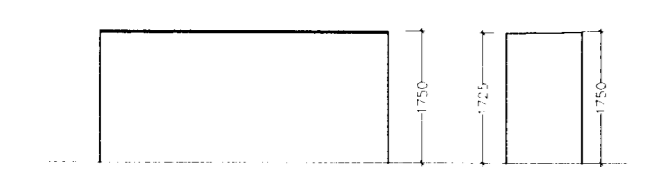

ÚTLIT SORPGEYMSLU

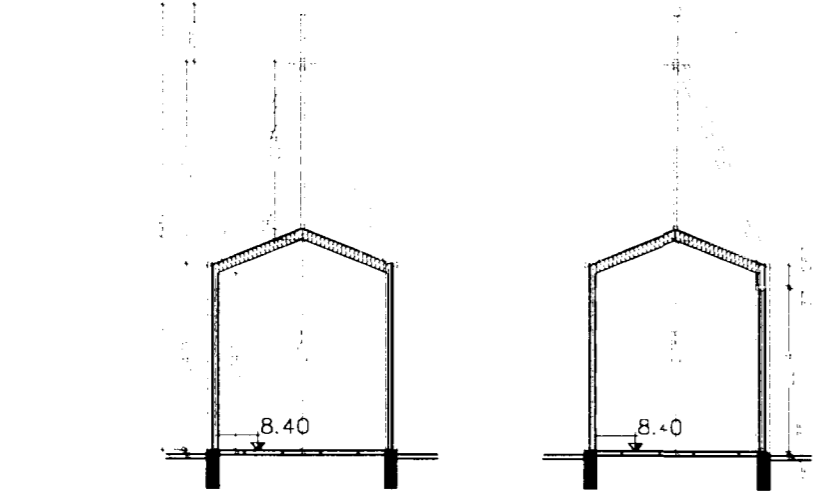

ÞVERSNIÐ Í ÚTIGEYMSLU

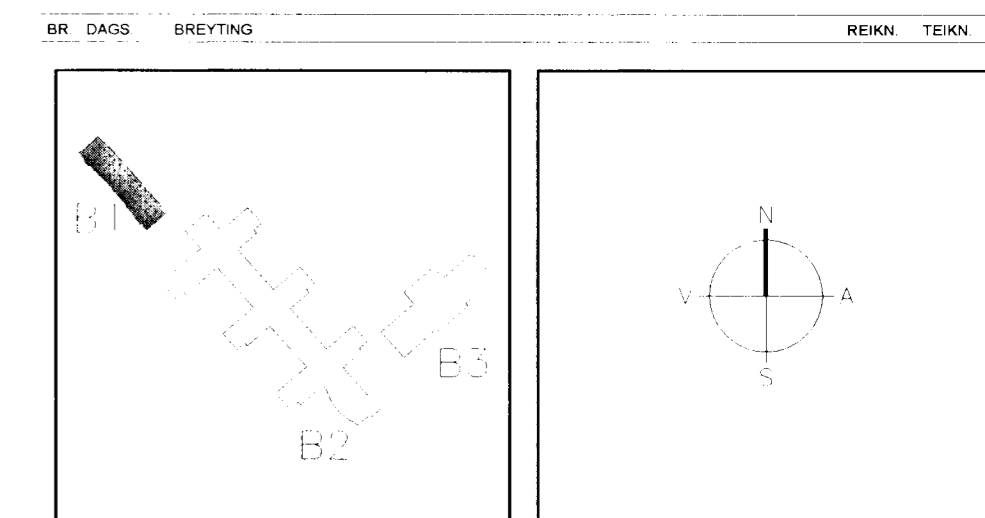

ARKITEKTAR
BERGSTADASTRÆTI 10, RVK
Sími 551 1466, netfang arkitekt@shoff.is

FINNUR BJÖRGVINSSON
HILMAR ÞOR BJÖRNSSON
SIGRÍÐUR OLAFSDÓTTIR

LANDMÖTUN
EINAR E. SÆMUNDSSEN
INGIBJÖRG KRISTJÁRSDÓTTIR
MARGRÉT SIGURDÁRSDÓTTIR

VSÓ
VÍSIO RÁÐGJÖF
BORGARTÚN 20, 105 REYKJAVÍK, SÍMI 590-5000, SÍMIRNÚM. 590-5000, NETFANG vs@vs.is

TJARNARBRAUT 30
LEIKSKÓLINN HÖRÐUVELLIR

REYNDARTEIKNING
GRUNNMYND & SNID

HANNAÐ/TEIKN. 30
ATH.
SAMÞYKKT
KT. 800008-1308

KVAFDI 1:100
VERKNR. TEIKN. NR. REYKJAVÍK 31.05.02

BR.

B1-A-RGS-001