Þorsberg
Ónefnd gata nr ..... Hafnarfirði

Samþykkt á fundi byggingarnefndar þ. 4/10 1978
BYGGINGAFULLTRÚINN
Í HAFNARFIRÐI

Sjá breytt á blaði 1.01

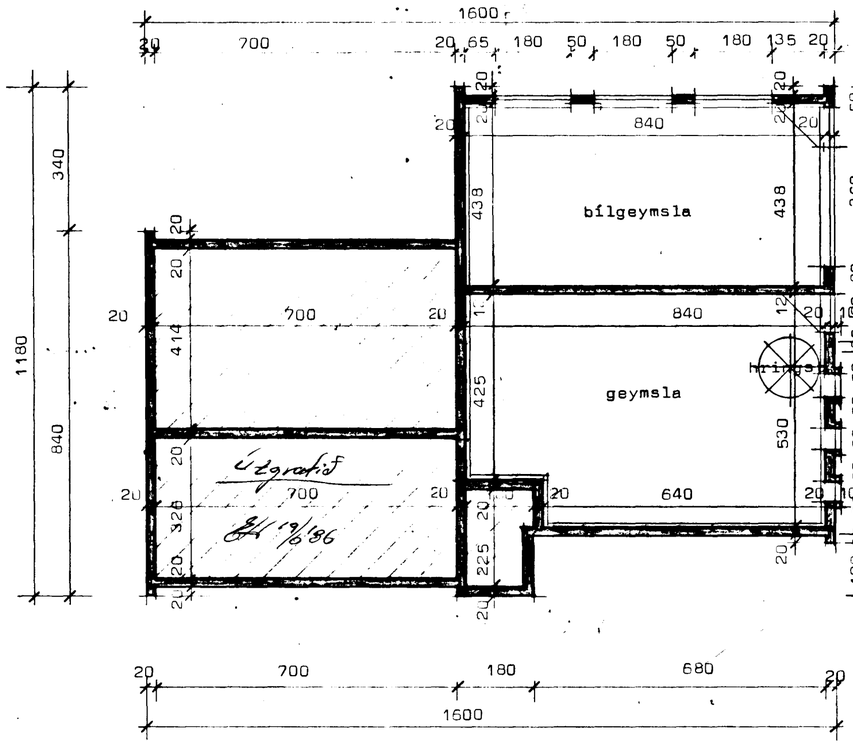

Grunnmynd kjellara

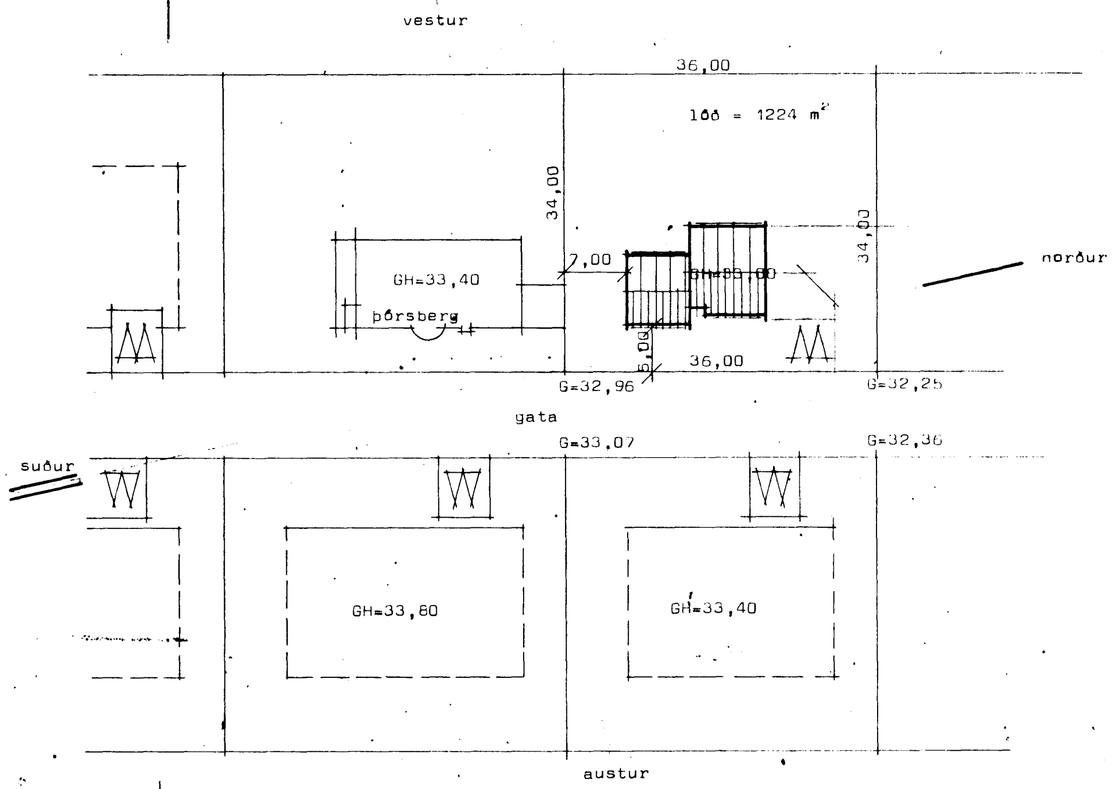

Afstöðumynd Mkv 1:500

5750-0140.01

STAÐALHÚS S/F
TEIKNISTOFA SUÐURLANDSBRAUT 20 SÍMI 83141

VERKEFNI	DAGS. 1978	VERK NR
Grunnmynd, sneiðing og afstöðumynd	MKV. 1:100 1:500	S 49
Ónefnd gata nr ..... Hafnarfirði	BR.	
	BLAÐ NR	

SIGURÐUR GUÐMUNDSSON SIGURÐUR P KRISTJÁNSSON FTFÍ